

ЗАОр «Екатеринбурггорпроект»

Объект: Многоэтажный жилой комплекс с нежилыми встроенно-пристроенными помещениями, подземным гаражом в квартале улиц Ясная-Шаумяна-Волгоградская-Громова в Ленинском районе г. Екатеринбурга

стадия : проект

Схема планировочной организации земельного участка

Генеральный план

8.1

Том 2

334.2559-ГП

КОРРЕКТИРОВКА

2006

КОНТРОЛЬНЫЙ ЭКЗЕМПЛЯР

Форма	9П
-------	----

ЗАОр «Екатеринбурггорпроект»

Объект: Многоэтажный жилой комплекс с нежилыми встроено-пристроенными помещениями, подземным гаражом в квартале улиц Ясная-Шаумяна-Волгоградская-Громова в Ленинском районе г. Екатеринбурга

стадия : проект  
Схема планировочной организации земельного участка

Генеральный план

8.1

Том 2

334.2559-ГП

КОРРЕКТИРОВКА

Изм	№ док.	Подп.	Дата
7	86-15	<i>Лев</i>	04.15
8	138-15	<i>Лев</i>	07.15

Согласовано:

Изм. N подл.	Подпись и дата	Взам. инв. N
333-07	<i>Лев</i>	

Главный инженер проекта

*Квашнин*  
(подпись)

Квашнин Д.П.  
(фамилия)

Ведущий специалист

*Ичетовкина*  
(подпись)

Ичетовкина Е.Л.  
(фамилия)

2006 г.

### Таблица регистрации изменений

Изм.	Номера листов (страниц)				Всего листов (страниц) в документе	Номер разрешения	Подпись	Дата
	Изменённых	Заменённых	Новых	Аннулированных				
7	1, 3, 4, 5, 6, 8, 9, 10	—	—	—	11	86-15	<i>Лип</i>	04.15
8	1, 3, 10, 4	—	—	—	11	138-15	<i>Лип</i>	07.15

Изм.	Кол.уч	Лист	N док	Подп.	Дата	334.2559-ГП.ПЗ	Лист
							1

Форма	10П	Обозначение	Наименование	Стр	Примечание
		334.2559 – ГП.С	Содержание тома 2	2	изм. 4,5,6,7
334.2559 – СП	Состав проекта	3			
334.2559 – ГП.ПЗ	Пояснительная записка	4...14	изм. 7,8		
334.2559 – ГП, л.1	Ситуационный план	15			
334.2559 – ГП, л.2.1	План благоустройства территории. М1:1000	16	изм. 4,5,6;7,8		
– ГП, л.2.2	План благоустройства территории. М1:1000				
	(Согласования комитета по транспорту и				
	организации дорожного движения)	17	изм. 7,8		
– ГП, л.3	План организации рельефа. М1:1000	18	изм. 7,8		
– ГП, л.4	Сводный план инженерных сетей. М1:1000	19	изм. 7,8		
<u>ПРИЛАГАЕМЫЕ ДОКУМЕНТЫ</u>					
667.2681-ГП л.7. изм.4	ДЕТАЛИ Пониженных бордюров		изм. 4(нов),5		

Согласовано:

И.нв. N подл.	Подпись и дата	Взам. инв. N	Изм.					
			Колуч	Лист	Дата			
333-07			8	-	138-15	07.15		
			7	-	86-15	04.15		
			6		73-07	03.11		
			5		73-07	12.10		
			4		73-07	12.10		
			Изм.	Колуч	Лист	N док	Подп.	Дата
			ГАП	Квашнин				10.06
			Проверил	Ичетовкина				10.06
			Составил	Квашнин				10.06

334. 2559 – ГП.С

Содержание тома 2

Стадия	Лист	Листов
П	1	1
ЗАОр ЕКАТЕРИНБУРГГОРПРОЕКТ		

Форма  
1.1П

Номер тома	Обозначение	Наименование	Примечание
1	3334.2559-ПЗ	Общая пояснительная записка Пояснительная записка	Изм. 1,2
2	334.2559-ГП	Схема планировочной организации земельного участка. Генеральный план	Изм. 7,8
3	334.2559-АС	Конструктивные и объёмно-планировочные решения. Архитектурно-строительные решения.	Изм. 8,9
4	334.2559-ТХ	Технологические решения	
5	334.2559-НВК	Наружные сети водоснабжения и канализации	
6	334.2559-ВК	Водопровод и канализация	
7	334.2559-ТС	Теплоснабжение	
8	334.2559-ОВ	Отопление. Вентиляция	
9	334.2559-ЭС	Сведения об инженерном оборудовании, о сетях инженерно-технического обеспечения, перечень инженерно-технических мероприятий, содержание технологических решений. Система электроснабжения. Электроснабжение, электрооборудование	Изм. 3,4
10	334.2559-СС	Связь, сигнализация, системы автоматики и диспетчеризации	
11	334.2559-ДК	Дренаж	
12	334.2559-ОС	Организация строительства	
13	334.2559-СМ	Сметная документация	
14	334.2559-ООС	Охрана окружающей среды	
15	334.2559-ГОЧС	Инженерно-технические мероприятия гражданской обороны. Мероприятия по предупреждению чрезвычайных ситуаций.	

Согласовано:

Изм. № подл. Подпись и дата. Взам. инв. №

8	3	—	138-15	10.06.15
Изм.	Кол.уч.	Лист	№ док.	Подп.
Гип	Квашин			10.06
Норм.контр.	Ичетовкина			10.06
Составил	Квашин			10.06

334. 2559 – СП

Состав проекта

Стадия	Лист	Листов
П	1	1
ЗАОр ЕКАТЕРИНБУРГГОРПРОЕКТ		

### Содержание

- 1. Основание для проектирования 2
- 2. Характеристика участка застройки 2
- 3. Градостроительное решение, генеральный план и транспорт 2
- 4. Технико-экономические показатели 4
- 5. Мусороудаление 6
- 6. Противопожарные мероприятия 7
- 7. Мероприятия по обеспечению доступности маломобильных групп населения 7

Приложение №1: Расчет накопления ТБО от жилой застройки с учетом объектов нежилого назначения и требуемого количества контейнеров 8

Приложение №2: Расчет площади площадок на придомовой территории для игр детей дошкольного, младшего школьного возраста и отдыха взрослого населения 9

Приложение №3: Расчет площади озеленения квартала 9

Приложение №4: Расчет площади спортивных площадок 9

Приложение №5: Расчет количества стоянок (машино-мест) для жителей комплекса и встроенно-пристроенных объектов обслуживания 10

Приложение №6: Письмо Главархитектуры о проектной жилой обеспеченности общей площадью на 1 человека на 01.01.2015 г. №21-013/2900 от 17.10.02. 11 8.1

Проект 334.2559 получил положительное заключение: Управления государственной экспертизы Свердловской области № 07-406/1у от 06.08.2007г.

В проект 334.2559-ГП внесена корректировка со следующими изменениями:  
 -устройство отдельно строящих трансформаторных подстанций 10А и 10Б взамен встроенных – ТП4 (№10Б- по экспл. генплана) и ТП5(№10А – по экспл. генплана), ликвидация ТП2 (№9 по экспл. Генплана).

-корректировка «Плана организации рельефа» в связи с проектированием трансформаторных подстанций 10А и 10Б.

-изменение площади застройки, площади асфальтовых покрытий в связи с проектированием 10А и 10Б.

-изменение показателей общих площадей по жилому дому№5, а именно общей площади квартир, общей площади встроенно-пристроенных помещений, общей площади встроенно-пристроенных помещений кафе.

-изменение показателей по жилому фонду, а именно численности населения, плотности жилого фонда.

-изменение расчета количества сотрудников офисных помещений, расчета накопления ТБО, расчет обеспечения площадок на придомовой территории, расчета площади озеленения, расчета количества стоянок (машино-мест).

Проект выполнен в соответствии с действующими нормами, правилами, стандартами Российской Федерации и требованиями заинтересованных организаций, в том числе по санитарно-гигиенической, экологической и противопожарной безопасности.

Главный архитектор проекта Квашнин Д. П. Квашнин  
(подпись)

Ведущий специалист Ичетовкина Е. Л. Ичетовкина  
(подпись)

8	1	-	13815	<u>Квашнин</u>	07.15
Изм.	Колуч	Лист	№ док	Подп.	Дата

334. 2559 – ГП.ПЗ

И.в. № подл.	333-07				
ГАП	Квашнин	<u>Квашнин</u>	10.06		
Проверил	Ичетовкина	<u>Ичетовкина</u>	10.06		
Составил	Квашнин	<u>Квашнин</u>	10.06		

Пояснительная записка

Стадия	Лист	Листов
П	1	11
ЗАОр		
"Екатеринбурггорпроект"		

4Б	12-этажная секция на 55 кв. со встроенными офисными помещениями	индивид.
5	Жилой дом на 1136 квартир	
5А	22-этажная секция на 105 кв. со встроенными офисными помещениями и встроенно-пристроенными торговыми помещениями	индивид.
5Б	23-этажная секция на 132 кв. со встроенными офисными помещениями и встроенно-пристроенными торговыми помещениями	индивид.
5В	24-этажная секция на 115 кв. со встроенными офисными помещениями и встроенно-пристроенными торговыми помещениями	индивид.
5Г	25-этажная секция на 120 кв. со встроенными офисными помещениями и встроенно-пристроенными торговыми помещениями	индивид.
5Д	25-этажная секция на 96 кв. со встроенными офисными помещениями и встроенно-пристроенными торговыми помещениями	индивид.
6Г	25-этажная секция на 125 кв.	индивид.
7А	Подземный гараж-стоянка на 638 м/мест	индивид.
7Б	Подземный гараж-стоянка на 656 м/мест	индивид.
8А	Подземный гараж-стоянка на 357 м/мест	индивид.
8Б	Подземный гараж-стоянка на 365 м/мест	индивид.
9	Распределительный пункт	индивид.
10	Блочная комплектная трансформаторная подстанция 2БКТП-1000	
10А, 10Б	Блочная комплектная трансформаторная подстанция 3БКТП-1000	
Перспективные здания и сооружения		
11	Спортивный комплекс «Уральский теннисный центр»	индивид.
12	Средняя школа на 18 классов (689/704 учащихся)	221-1-450.85
13	Детские ясли -сад на 280 мест	221-1-247.83

7-1

8-1

8	1	-	138-15	Лиз	07.15
7	1	-	86-15	Лиз	04.15
Изм.	Кол.уч	Лист	№ док	Подп.	Дата

334. 2559 – ГП.ПЗ

333-04

Форма

3.2. Решения по генеральному плану :

Многоэтажный жилой комплекс расположен в квартале улиц Ясная –Шаумяна – Волгоградская –Громова в Ленинском районе. Внутреннее дворовое пространство предназначено для размещения детских игровых, спортивных площадок, площадок отдыха. На территории комплекса предусмотрены хозяйственные площадки, площадки для сбора мусора, открытые стоянки для машин и подземные гараж -стоянки.

3.3. Расчет количества стоянок (машино-мест) для жителей комплекса и встроено-пристроенных объектов обслуживания см. приложение №5.

4. Техничко-экономические показатели

4.1. Основные показатели по генеральному плану и благоустройству:

Наименование	Площадь м <sup>2</sup>
Площадь участка (см. п. 4.3.)	83823,21
Площадь застройки	58202
в том числе - жилые дома №1...6 с пристр. нежилыми помещениями	19941
- подземный гараж-стоянка №7	24005
- подземный гараж-стоянка №8	14092
- трансформаторные подстанции №9, 10, 10А, 10Б	164
Площадь озеленения	31315
Площадь площадок для игр детей дошкольного, младшего и среднего школьного возраста	5150
Площадь площадок отдыха взрослого населения	740
Площадь площадок для занятий физкультурой	7355
Площадь площадок для хозяйственных целей	1100
Площадь асфальтовых покрытий (проездов, тротуаров, открытые наземные автомобильные стоянки)	21235

4.2. Техничко-экономические показатели

Наименование показателя	Ед. изм	Кол-во
<u>Жилой дом №1 (секции № 1А, 1Б, 1В)</u>		
Количество квартир	шт	319
в т.ч. -однокомнатных	шт	107
-двухкомнатных	шт	70
-трехкомнатных	шт	142
Общая площадь квартир	м <sup>2</sup>	22067,25
Общая площадь встроенных офисных помещений	м <sup>2</sup>	1236
<u>Жилой дом № 2</u>		
Количество квартир	шт	55
в т.ч. -однокомнатных	шт	11
-двухкомнатных	шт	22
-трехкомнатных	шт	22
Общая площадь квартир	м <sup>2</sup>	4265,25
Общая площадь встроенных офисных помещений	м <sup>2</sup>	412

Взам. инв. №

Подпись и дата

Инв. № подл.

333-07

8	1	-	138-15	Лиз	08.15
7	2	-	86-15	Лиз	04.15



### Расчет количества стоянок (машино-мест) для жителей комплекса и встроено-пристроенных объектов обслуживания

Определение требуемого количества машино –мест для зданий и помещений общественного назначения и жилого фонда в целом по комплексу :

Объект	Норма расчета по СНиП2.07.01-89*	Норма расчета по ВСН Екатеринбург (Приложение 1)*	Принятая проектом норма расчета	Кол-во мест (шт)
<b>Помещения общественного назначения</b>				
Торговые помещения (торг.пл. = 3807 м <sup>2</sup> ) 3597 м <sup>2</sup>	5-7 м / 100 м <sup>2</sup> торг.пл.	10-15 м / 100 м <sup>2</sup> торг.пл.	10 м / 100 м <sup>2</sup> торг.пл.	380 360
Кафе (450 посад. мест)	10-15 м / 100 пос. мест	10-15 м / 100 пос. мест	10 м / 100 пос. мест	45
Офисные помещения: 339 сотр*. (на 1 и цокольн. этажах жилых домов)	5-7 м / 100 сотр.	15-25 м / 100 сотр.	20 м / 100 сотр.	68
Итого по помещениям общественного назначения :				483 473
<b>Жилой фонд</b>				
Жилой фонд 2464 квартиры в т.ч. 733 однокомнатн.	0,8 м <sup>2</sup> на 1 чел. или 25мест на 1 тыс.жит.	на 1кв.-1 место; на 1 однокомн.кв.-0,5 мест	на 4 кварт.-3 места;	1848 2321
Всего по комплексу :				2344

Примечание 1 : нормы расчета (столбец №3 таблицы) взяты по предложению Комитета по транспорту и организации движения по введению «Временных строительных норм г. Екатеринбурга», приложение 1.  
 \*Примечание 2 : количество сотрудников во встроенных офисных помещениях взято из расчета 20 м<sup>2</sup> общей площади офисных помещений на 1 сотрудника.

Итого требуется по расчету : <sup>2321</sup> ~~2344~~ машино –мест

Проектом предусмотрено :

- 2016 машино-мест в подземных гараж-стоянках, в том числе:
  - 638 машино-мест в подземной гараж-стоянке №7А;
  - 656 машино-мест в подземной гараж-стоянке №7Б;
  - 357 машино-мест в подземной гараж-стоянке №8А;
  - 365 машино-мест в подземной гараж-стоянке №8Б


74 машино-мест на открытых стоянках на внутривортовой территории;  
 312 ~~316~~ машино-мест на открытых стоянках на вневортовой территории комплекса.  
 (Проектирование тп 10А сократило количество 4 машино-мест)  
 Итого предусмотрено проектом ~~2406~~ 2404 машино -мест, что соответствует требованиям по расчету.  
 (Уменьшение проектируемого количества машино-мест на 4 автомобиля не нарушает расчетных требований.)

8.1

8.2

Изм. № подл.	333-04
Вазл. инв. №	
Подпись и дата	

Изм.	Кол.уч	Лист	№ док.	Подп.	Дата
8	2	-	138-15	Мур	07.15
7	1	-	86-15	Мур	04.15

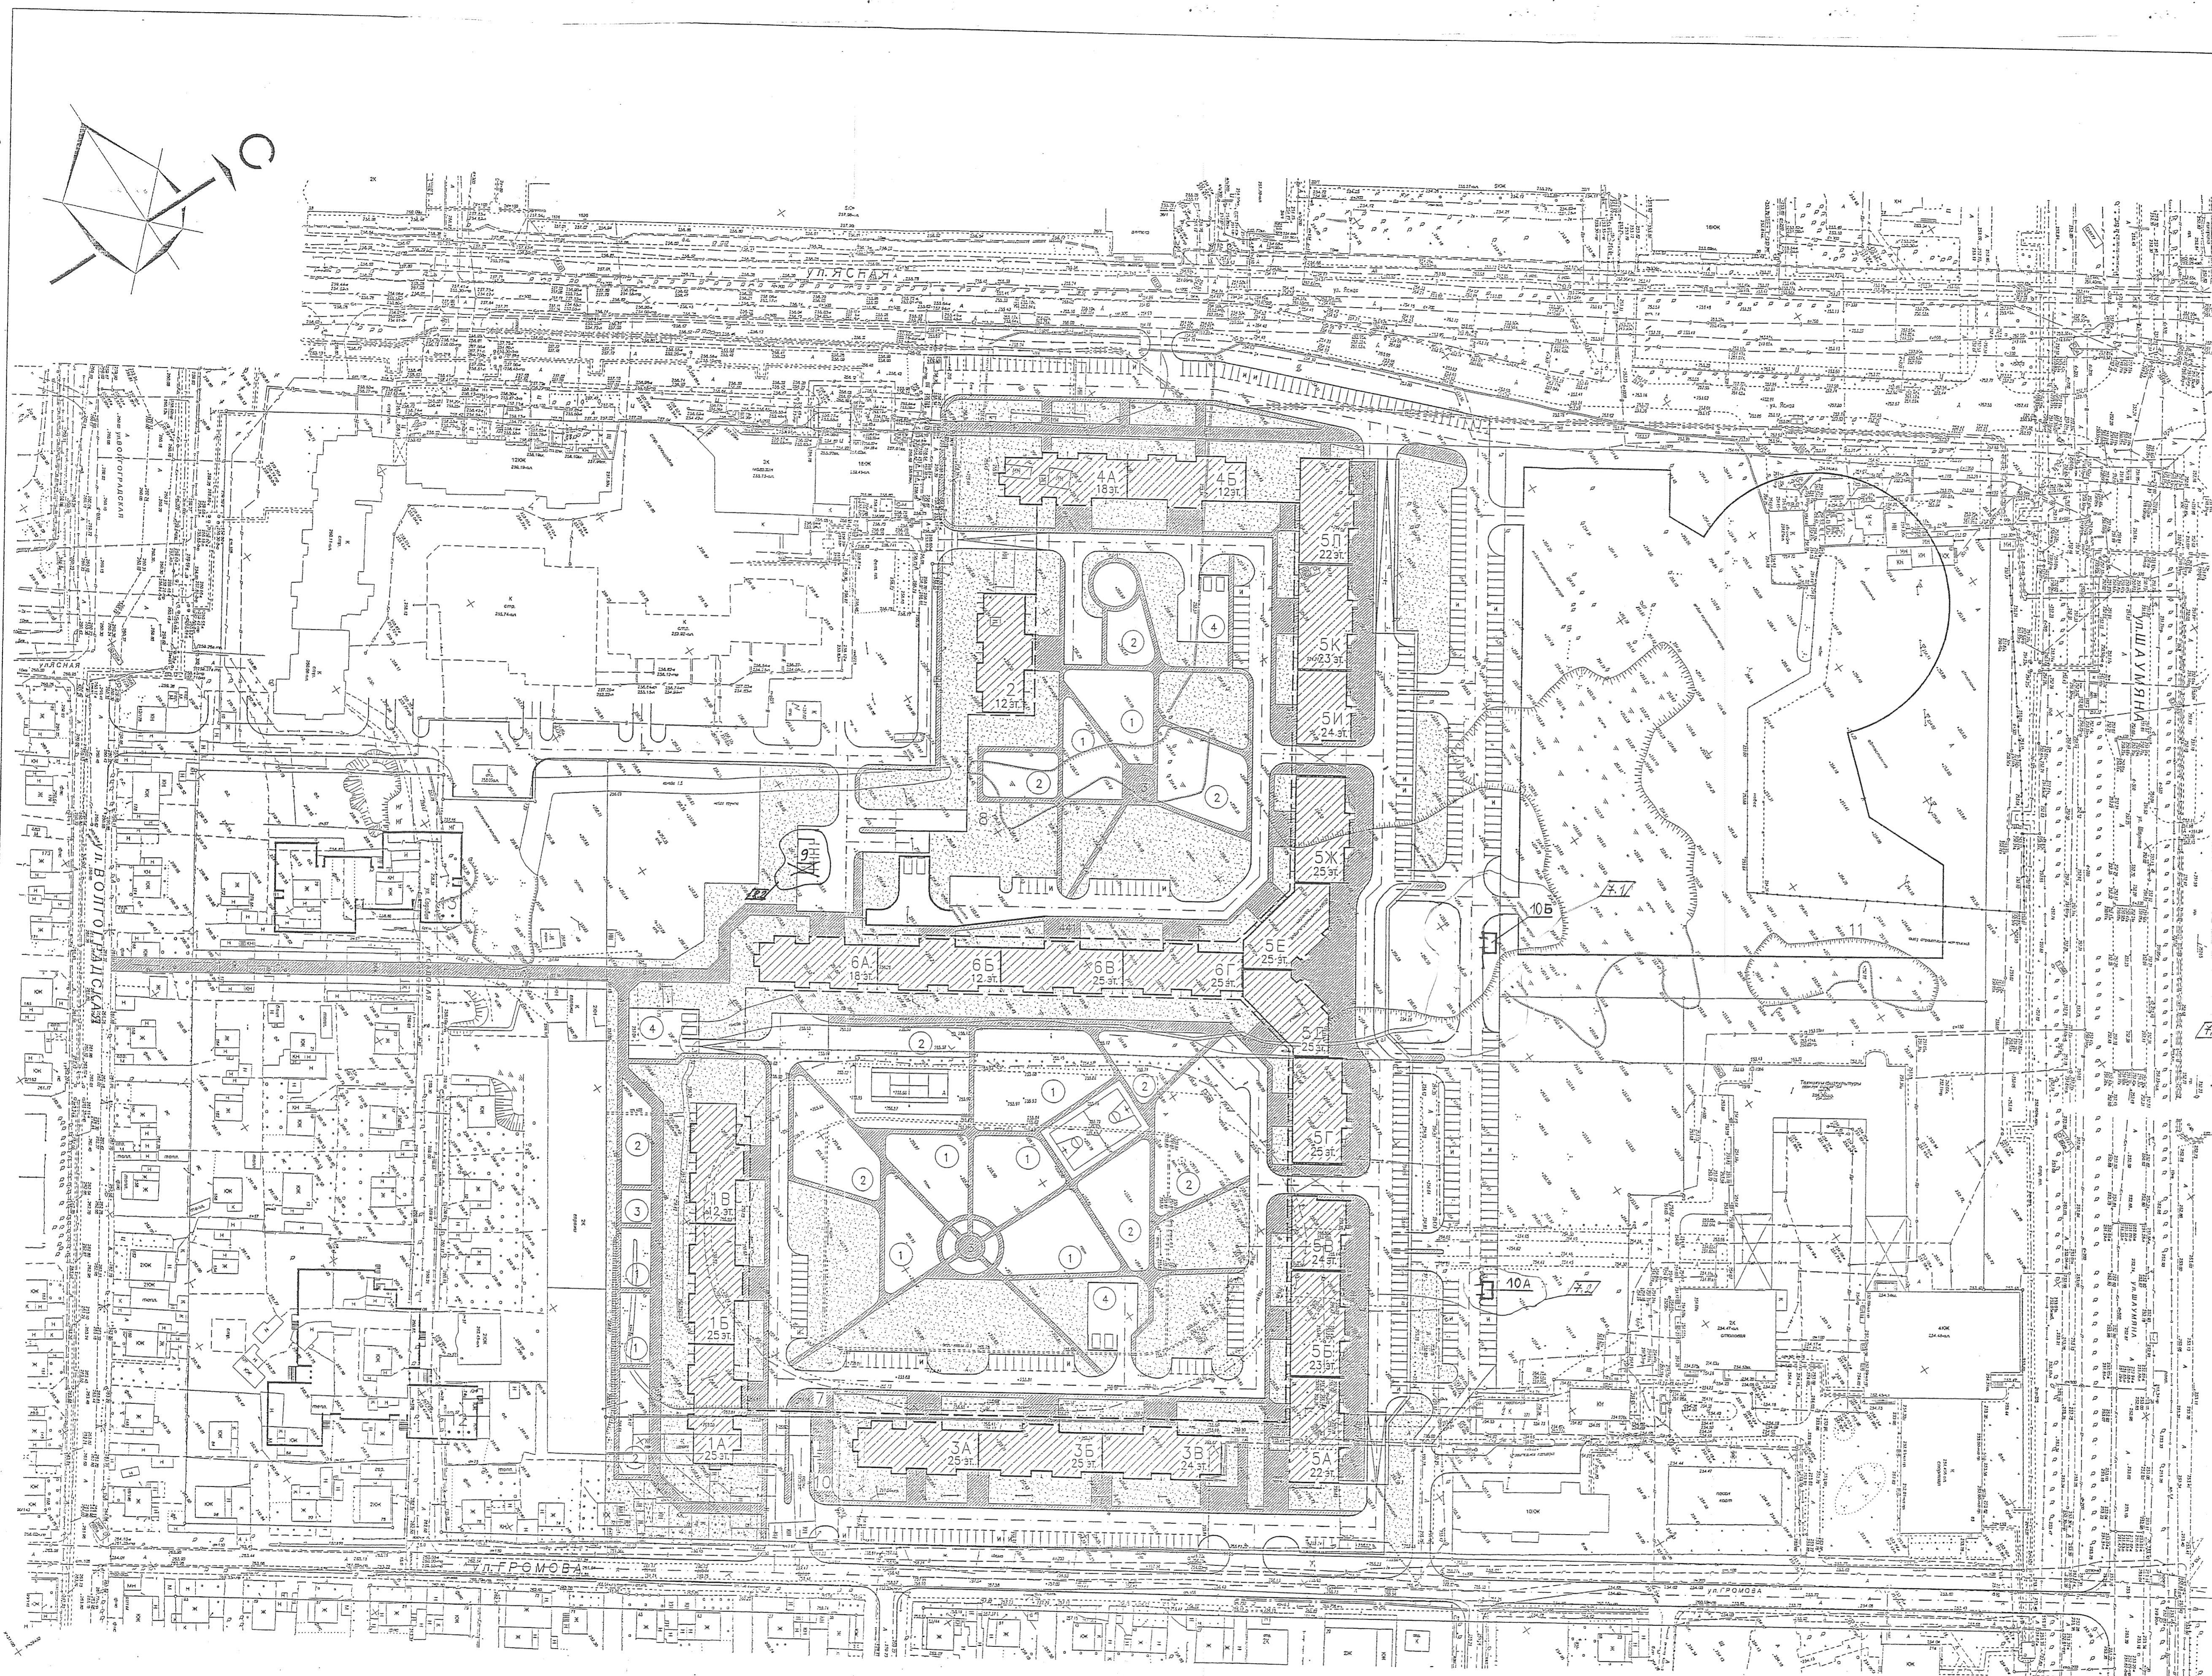

НОМЕР ПО ГЕНПЛАНУ	НАИМЕНОВАНИЕ	ТИПОВОЙ ПРОЕКТ
1	ЖИЛОЙ ДОМ НА 319 КВАРТИРЫ	
1А	25 ЭТАЖНАЯ СЕКЦИЯ НА 144 КВАРТИРЫ	ИНДИВИДУАЛЬНЫЙ
1В	25 ЭТАЖНАЯ СЕКЦИЯ НА 120 КВАРТИРЫ	ИНДИВИДУАЛЬНЫЙ
1Б	12 ЭТАЖНАЯ СЕКЦИЯ НА 55 КВАРТИР	ИНДИВИДУАЛЬНЫЙ
2	12 ЭТАЖНЫЙ ЖИЛОЙ ДОМ НА 55 КВАРТИР	
3	ЖИЛОЙ ДОМ НА 364 КВАРТИРЫ	
3А	25 ЭТАЖНАЯ СЕКЦИЯ НА 144 КВАРТИРЫ	ИНДИВИДУАЛЬНЫЙ
3Б	25 ЭТАЖНАЯ СЕКЦИЯ НА 120 КВАРТИРЫ	ИНДИВИДУАЛЬНЫЙ
3В	24 ЭТАЖНАЯ СЕКЦИЯ НА 120 КВАРТИРЫ	ИНДИВИДУАЛЬНЫЙ
4	ЖИЛОЙ ДОМ НА 157 КВАРТИРЫ	
4А	16 ЭТАЖНАЯ СЕКЦИЯ НА 102 КВАРТИРЫ	ИНДИВИДУАЛЬНЫЙ
4Б	12 ЭТАЖНАЯ СЕКЦИЯ НА 55 КВАРТИР	ИНДИВИДУАЛЬНЫЙ
5	ЖИЛОЙ ДОМ НА 1135 КВАРТИР	
5А	22 ЭТАЖНАЯ СЕКЦИЯ НА 105 КВАРТИР	ИНДИВИДУАЛЬНЫЙ
5Б	23 ЭТАЖНАЯ СЕКЦИЯ НА 134 КВАРТИРЫ	ИНДИВИДУАЛЬНЫЙ
5В	24 ЭТАЖНАЯ СЕКЦИЯ НА 115 КВАРТИР	ИНДИВИДУАЛЬНЫЙ
5Г	25 ЭТАЖНАЯ СЕКЦИЯ НА 120 КВАРТИР	ИНДИВИДУАЛЬНЫЙ
5Д	25 ЭТАЖНАЯ СЕКЦИЯ НА 96 КВАРТИР	ИНДИВИДУАЛЬНЫЙ
5Е	25 ЭТАЖНАЯ СЕКЦИЯ НА 96 КВАРТИР	ИНДИВИДУАЛЬНЫЙ
5К	25 ЭТАЖНАЯ СЕКЦИЯ НА 120 КВАРТИР	ИНДИВИДУАЛЬНЫЙ
5И	24 ЭТАЖНАЯ СЕКЦИЯ НА 115 КВАРТИР	ИНДИВИДУАЛЬНЫЙ
5К	23 ЭТАЖНАЯ СЕКЦИЯ НА 132 КВАРТИРЫ	ИНДИВИДУАЛЬНЫЙ
5Л	22 ЭТАЖНАЯ СЕКЦИЯ НА 105 КВАРТИР	ИНДИВИДУАЛЬНЫЙ
6	ЖИЛОЙ ДОМ НА 413 КВАРТИР	
6А	18 ЭТАЖНАЯ СЕКЦИЯ НА 108 КВАРТИР	ИНДИВИДУАЛЬНЫЙ
6Б	12 ЭТАЖНАЯ СЕКЦИЯ НА 55 КВАРТИРЫ	ИНДИВИДУАЛЬНЫЙ
6В	25 ЭТАЖНАЯ СЕКЦИЯ НА 125 КВАРТИР	ИНДИВИДУАЛЬНЫЙ
6Г	25 ЭТАЖНАЯ СЕКЦИЯ НА 125 КВАРТИР	ИНДИВИДУАЛЬНЫЙ
7А	ПОДЗЕМНЫЙ ГАРАЖ НА 638 М/МЕСТ	ИНДИВИДУАЛЬНЫЙ
7Б	ПОДЗЕМНЫЙ ГАРАЖ НА 656 М/МЕСТ	ИНДИВИДУАЛЬНЫЙ
8А	ПОДЗЕМНЫЙ ГАРАЖ НА 357 М/МЕСТ	ИНДИВИДУАЛЬНЫЙ
8Б	ПОДЗЕМНЫЙ ГАРАЖ НА 365 М/МЕСТ	ИНДИВИДУАЛЬНЫЙ
9	РАСПРЕДЕЛИТЕЛЬНЫЙ ПУНКТ	ИНДИВИДУАЛЬНЫЙ
10	БЛОЧНАЯ КОМПЛЕКТНАЯ ТРАНСФОРМАТОРНАЯ ПОДСТАНЦИЯ	2БКТП
10А	БЛОЧНАЯ КОМПЛЕКТНАЯ ТРАНСФОРМАТОРНАЯ ПОДСТАНЦИЯ ПЕРСПЕКТИВНАЯ ЗАСТРОЙКА	3БКТП
11	СПОРТИВНЫЙ КОМПЛЕКС "УРАЛЬСКИЙ ТЕННИСНЫЙ ЦЕНТР"	
12	СРЕДНЯЯ ШКОЛА НА 18 КЛАССОВ (689/704 УЧАЩИХСЯ)	221-1-450.85
13	ДЕТСКИЕ ЯСЛИ-САД НА 280 МЕСТ	221-1-247.83

ВЕДОМОСТЬ ПРОЕЗДОВ, ТРОТУАРОВ, ДОРОЖЕК И ПЛОЩАДОК

УСЛОВНОЕ ИЗОБРАЖЕНИЕ ИЛИ ОБОЗНАЧЕНИЕ	НАИМЕНОВАНИЕ	ПЛОЩАДЬ ПОКРЫТИЯ м <sup>2</sup>	БОРДЮР ТИП	КОЛ. М	ОБОЗНАЧЕНИЕ ПРОЕКТА
—▲—▲—	ПРОЕЗД	21313	Б/У	100,30,29	
■	ПЛОЩАДКИ, ДОРОЖКИ	11858	БР	100,20,8	
①	ПЛОЩАДКА ДЕТСКАЯ ИГРОВАЯ	5150	БР	100,20,8	
②	ПЛОЩАДКА СПОРТИВНАЯ	7355	БР	100,20,8	
③	ПЛОЩАДКА ДЛЯ ОТДЫХА ВЗРОСЛЫХ	740			
④	ПЛОЩАДКА ДЛЯ СБОРА МУСОРА	1100			310-4-СТП-1-АС1 д.17
■	ГАЗОН	31315			ПОСЕВ МНОГОЛЕТНИХ ТРАВ

334.2559-ГП

8 2 - 130-15 №7-07-16

МНОГООКОННЫЙ ЖИЛОЙ КОМПЛЕКС С НЕЖИЛЫМИ ВОСТРОННО-ПРИСТРОЕННЫМИ ПОМЕЩЕНИЯМИ, ПОДЗЕМНЫМ ГАРАЖОМ В КВАРТАЛЕ УЛИЦ ЯСЕНЬ-ШАМИНЯ-ВОЛГОГРАДСКАЯ-ГОМОВА В ЛЕНИНСКОМ РАЙОНЕ Г. ЕКАТЕРИНБУРГА


ИЗМ. КОП. ЧИ. ЛИСТ В ДОК. ПОДПИСЬ ДАТА

30 июля 2002

Согласования:

ГАП	КВАШИН	07.07	КОМИТЕТА ПО ТРАНСПОРТУ И ОРГАНИЗАЦИИ ДОРОЖНОГО ДВИЖЕНИЯ	П	2.2.
НОРМ. КОНТР.	КВАШИН	07.07	ПЛАН БЛАГОУСТРОЙСТВА ТЕРРИТОРИИ М 1:1000		ЗАЭС "ЕКАТЕРИНБУРГПРОЕКТ"
ПРОВЕРИЛ	КВАШИН	07.07			
РАЗРАБОТ.	ИЧЕТОВКИНА	07.07			



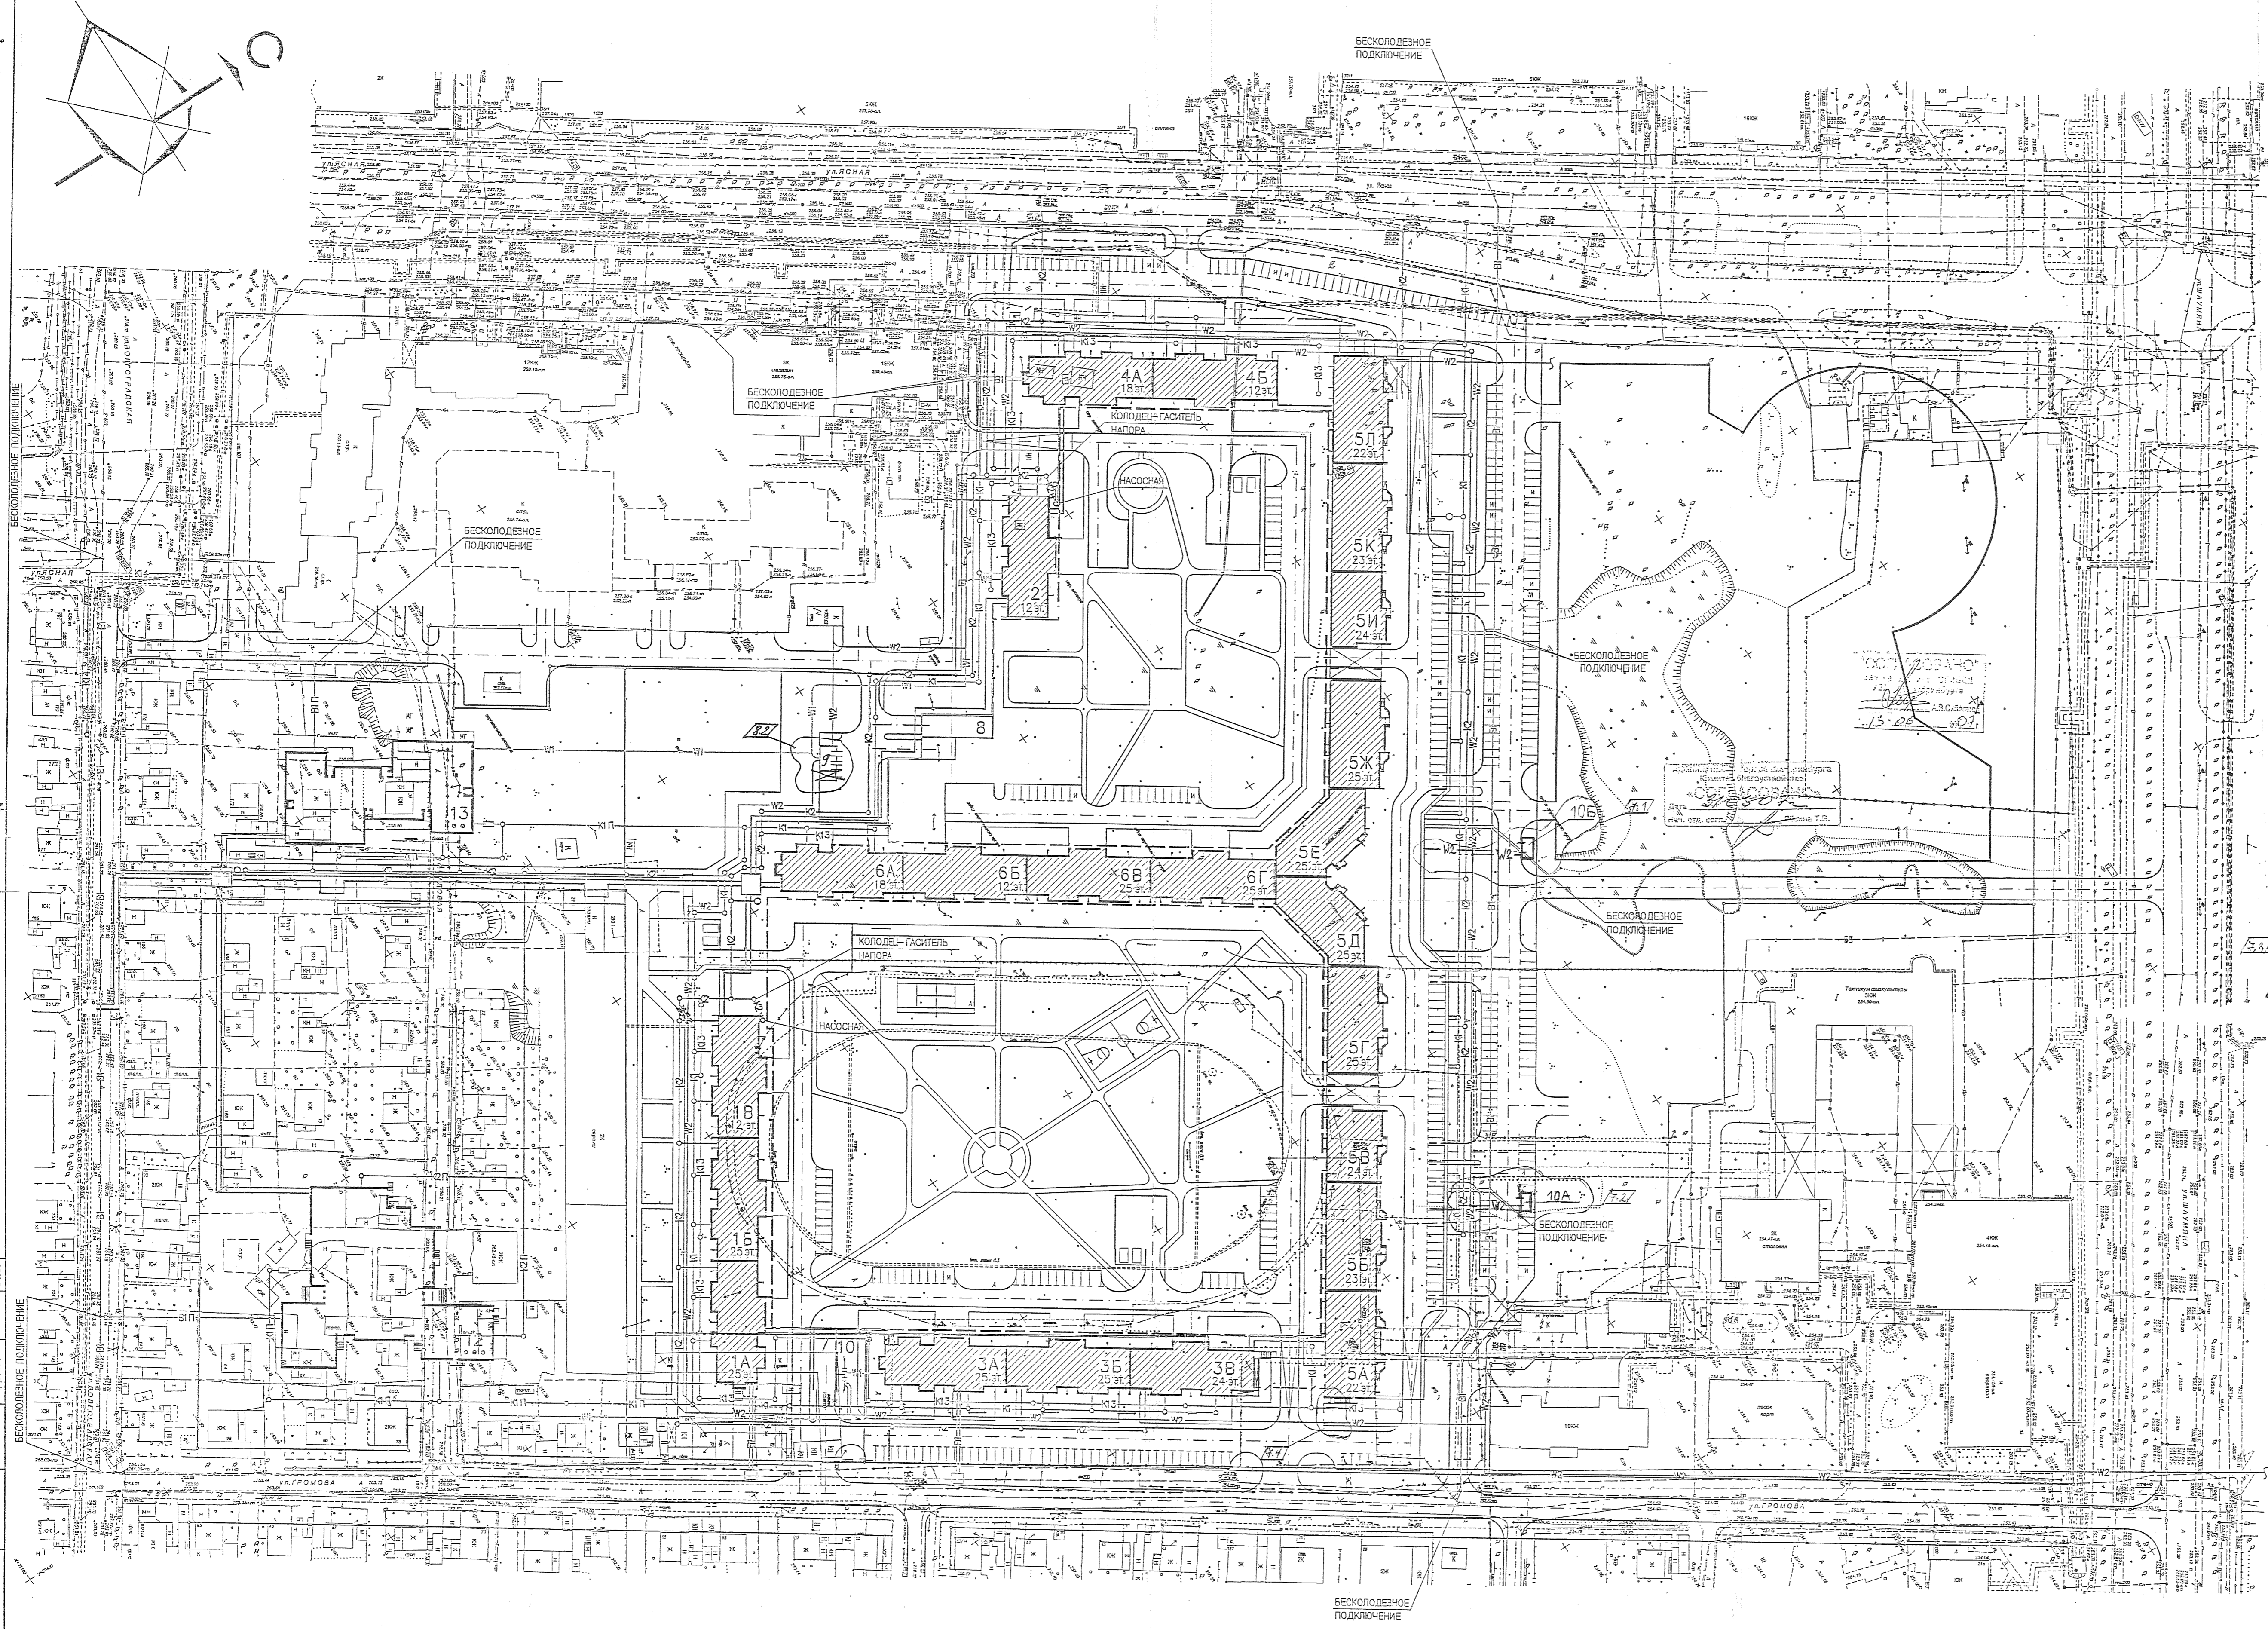

НОМЕР ПО ГЕНПЛАНУ	НАИМЕНОВАНИЕ	ТИПОВОЙ ПРОЕКТ
1	ЖИЛОЙ ДОМ НА 319 КВАРТИРЫ	
1А	25 ЭТАЖНАЯ СЕКЦИЯ НА 144 КВАРТИРЫ	ИНДИВИДУАЛЬНЫЙ
1В	25 ЭТАЖНАЯ СЕКЦИЯ НА 120 КВАРТИРЫ	ИНДИВИДУАЛЬНЫЙ
1В	12 ЭТАЖНАЯ СЕКЦИЯ НА 55 КВАРТИР	ИНДИВИДУАЛЬНЫЙ
2	12 ЭТАЖНЫЙ ЖИЛОЙ ДОМ НА 55 КВАРТИР	
3	ЖИЛОЙ ДОМ НА 384 КВАРТИРЫ	
3А	25 ЭТАЖНАЯ СЕКЦИЯ НА 144 КВАРТИРЫ	ИНДИВИДУАЛЬНЫЙ
3Б	25 ЭТАЖНАЯ СЕКЦИЯ НА 120 КВАРТИРЫ	ИНДИВИДУАЛЬНЫЙ
3В	24 ЭТАЖНАЯ СЕКЦИЯ НА 120 КВАРТИРЫ	ИНДИВИДУАЛЬНЫЙ
4	ЖИЛОЙ ДОМ НА 157 КВАРТИРЫ	
4А	18 ЭТАЖНАЯ СЕКЦИЯ НА 102 КВАРТИРЫ	ИНДИВИДУАЛЬНЫЙ
4Б	12 ЭТАЖНАЯ СЕКЦИЯ НА 55 КВАРТИР	ИНДИВИДУАЛЬНЫЙ
5	ЖИЛОЙ ДОМ НА 1136 КВАРТИР	
5А	22 ЭТАЖНАЯ СЕКЦИЯ НА 105 КВАРТИР	ИНДИВИДУАЛЬНЫЙ
5Б	23 ЭТАЖНАЯ СЕКЦИЯ НА 134 КВАРТИРЫ	ИНДИВИДУАЛЬНЫЙ
5В	24 ЭТАЖНАЯ СЕКЦИЯ НА 115 КВАРТИР	ИНДИВИДУАЛЬНЫЙ
5Г	25 ЭТАЖНАЯ СЕКЦИЯ НА 120 КВАРТИР	ИНДИВИДУАЛЬНЫЙ
5Д	25 ЭТАЖНАЯ СЕКЦИЯ НА 96 КВАРТИР	ИНДИВИДУАЛЬНЫЙ
5Е	25 ЭТАЖНАЯ СЕКЦИЯ НА 96 КВАРТИР	ИНДИВИДУАЛЬНЫЙ
5Ж	25 ЭТАЖНАЯ СЕКЦИЯ НА 120 КВАРТИР	ИНДИВИДУАЛЬНЫЙ
5И	24 ЭТАЖНАЯ СЕКЦИЯ НА 115 КВАРТИР	ИНДИВИДУАЛЬНЫЙ
5К	23 ЭТАЖНАЯ СЕКЦИЯ НА 132 КВАРТИРЫ	ИНДИВИДУАЛЬНЫЙ
5Л	22 ЭТАЖНАЯ СЕКЦИЯ НА 105 КВАРТИР	ИНДИВИДУАЛЬНЫЙ
6	ЖИЛОЙ ДОМ НА 413 КВАРТИР	
6А	18 ЭТАЖНАЯ СЕКЦИЯ НА 108 КВАРТИР	ИНДИВИДУАЛЬНЫЙ
6Б	12 ЭТАЖНАЯ СЕКЦИЯ НА 55 КВАРТИРЫ	ИНДИВИДУАЛЬНЫЙ
6В	25 ЭТАЖНАЯ СЕКЦИЯ НА 125 КВАРТИР	ИНДИВИДУАЛЬНЫЙ
6Г	25 ЭТАЖНАЯ СЕКЦИЯ НА 125 КВАРТИР	ИНДИВИДУАЛЬНЫЙ
7А	ПОДЗЕМНЫЙ ГАРАЖ НА 638 М/МЕСТ	ИНДИВИДУАЛЬНЫЙ
7Б	ПОДЗЕМНЫЙ ГАРАЖ НА 656 М/МЕСТ	ИНДИВИДУАЛЬНЫЙ
8А	ПОДЗЕМНЫЙ ГАРАЖ НА 357 М/МЕСТ	ИНДИВИДУАЛЬНЫЙ
8Б	ПОДЗЕМНЫЙ ГАРАЖ НА 365 М/МЕСТ	ИНДИВИДУАЛЬНЫЙ
9	РАСПРЕДЕЛИТЕЛЬНЫЙ ПУНКТ	ИНДИВИДУАЛЬНЫЙ
10	Блочная комплексная трансформаторная подстанция	2БКпП
10А, 10Б	Блочная комплексная трансформаторная подстанция перспективная застройка	3БКпП
11	СПОРТИВНЫЙ КОМПЛЕКС "УРАЛЬСКИЙ ТЕННИСНЫЙ ЦЕНТР"	
12	СРЕДНЯЯ ШКОЛА НА 18 КЛАССОВ (689/704 УЧАЩИХСЯ)	221-1-450.85
13	ДЕТСКИЕ ЯСЛИ-САД НА 280 МЕСТ	221-1-247.83

УСЛОВНЫЕ ГРАФИЧЕСКИЕ ИЗОБРАЖЕНИЯ И ОБОЗНАЧЕНИЯ ИНЖЕНЕРНЫХ СЕТЕЙ

НАИМЕНОВАНИЕ ИНЖЕНЕРНОЙ СЕТИ	ВИД ИНЖЕНЕРНОЙ СЕТИ				
	СУЩЕСТВУЮЩАЯ	РАЗБИРАЕМАЯ	РАНЕЕ ЗАПРОЕКТИРОВАННАЯ	ПРОЕКТИРУЕМАЯ	ПЕРСПЕКТИВНАЯ
ВОДОПРОВОД ХОЗ.-ПИТЬЕВОЙ	— В —			— В1 —	
КАНАЛИЗАЦИЯ БЫТОВАЯ	— К —			— К1 —	
КАНАЛИЗАЦИЯ ДОЖДЕВАЯ	— Д —			— Д1 —	
ДРЕНАЖ				— Д2 —	
ТЕПЛОПРОВОД	— Т —			— Т1 —	
ОТВОД ВОДЫ ОТ ТЕПЛОТРАССЫ				— Т2 —	
КАНАЛИЗАЦИЯ СВЯЗИ	— С —			— С1 —	
КАБЕЛЬНАЯ ЛИНИЯ Н.Н.	—>—			— В1 —	
КАБЕЛЬНАЯ ЛИНИЯ В.Н.	—<—			— В2 —	

ИЗМ. № 01  
ИЗМ. № 02  
ИЗМ. № 03  
ИЗМ. № 100

334.2539-ГП	
8 2 - 188-150-02 02.15	МНОГООКОНУСНЫЙ ЖИЛОЙ КОМПЛЕКС С НЕЖИЛЫМИ ВСТРОЕННО-ПРИСТРОЕННЫМИ ПОМЕЩЕНИЯМИ, ПОДЗЕМНЫМИ ГАРАЖАМИ В КВАРТАЛЕ УЛИЦ ЯСНАЯ-ШАМШИНА-ВОЛГОГРАДСКАЯ-ГРОМОВА В ЛЕНИНСКОМ РАЙОНЕ Г. ЕКАТЕРИНБУРГА
ИЗМ. КОЛ-ВО ЛИСТ. ИЗ ДОК. ПОДПИСИ ДАТА	СТАВКА ЛИСТ ЛИСТОВ
ГАЛ КВАШИНИН 04.07	П 4
НОРМ. КОНТР. КВАШИНИН 04.07	
ПРОВЕРИЛ КВАШИНИН 04.07	СВОДНЫЙ ПЛАН ИНЖЕНЕРНЫХ СЕТЕЙ
РАЗРАБОТ. ИЧЕТОВИКИНА 04.07	М 1 : 1000
	ЗАОР "ЕКАТЕРИНБУРГПРОЕКТ"