#### РЕСПУБЛИКА КРЫМ ООО "АСГАРД"

Выписка из реестра членов СРО №0144-02 Ассоциация "ОГПО"

Заказчик: ООО "СЗ"ОДИССЕЙ"

"Апарт-отель, расположенный по адресу: Республика Крым, г.Евпатория, в районе оз.Мойнаки, автодорога на пгт. Заозерное, участок №3 (кадастровый номер 90:18:010123:29)"

### ПРОЕКТНАЯ ДОКУМЕНТАЦИЯ

Раздел 3. Архитектурные решения

448/2021-AP

**Том** 3

## *РЕСПУБЛИКА КРЫМ*ООО "АСГАРД"

Выписка из реестра членов СРО №0144-02 Ассоциация "ОГПО"

Заказчик: ООО "СЗ"ОДИССЕЙ"

"Апарт-отель, расположенный по адресу: Республика Крым, г.Евпатория, в районе оз.Мойнаки, автодорога на пгт. Заозерное, участок №3 (кадастровый номер 90:18:010123:29)"

### ПРОЕКТНАЯ ДОКУМЕНТАЦИЯ

### Раздел 3. Архитектурные решения 448/2021-AP

2 19-18-01 01.24 1 9-18-10 06.23 Изм. № док Подп. Дата **Том** 3

Генеральный директор	Анацкий И.О.

Разре	шение	Обозначене	448/202	?1-AP			
19-18	3–01	Наименование объекта ₹ строительства	"Апарт-отель, расположеннь Евпатория, в районе оз.Мойна участок №3 (кадастров				
Изм.	Лист	Содержа	ние изменения.	Код	Приме	чания	1
2		Содержание					
	1,2	В содержание добав	Злены новые листы 11.1–11.11	5			
		Текстовая часть.					
		Листы 9,10 – уточне	эсты 10.1 – 10.3 с описанием	5			
		Графическая часть					
	1-3	конфигурация вент планировка санузло	ов. е размещения секций, секции	5	Секция А		
	4	откорректированы	плане кровли откорректи- ция вентканалов, отметки по кровле в корректированным пирогом	5			
	5,6	Откорректирована Откорректирована	пироги кровли. . толщина пола на отм. 0,000 чатериал парапета – ж/б. . конструкция фундамента.	5			
	7–11	Откорректированы декоративного кар	материал и цвет	5			
	11.1- 11.11	вентканалов, внутр приведены в соотве Откорректированы соответствии с отк кровли, пироги кро толщина пола на ог	ректирована конфигурация ренние планировки секции АО тенние планировки секции АО тенние с дизайн-проектом. 
	12-15	На поэтажных план конфигурация вент уточнена планиров	ах откорректирована каналов, ка санузлов. че размещения секций, секции	5	Секция А1		
Утверди Изм. вне Состави	ес Дзю	XUŪ И.О. 01.2024 δα Η.Α. 01.2024 δα Η.Α. 01.2024	A ACTA	РОИТЕЛЬСТВО		Лист	Лис

COF/IACOBAHO

Взамен инв. №

Инв № подл. Подпись и дата

<i>Разрешение</i> 19-18-01		Обозначене	448/202	1-AP			
		Наименование объекта г. строительства	"Апарт-отель, расположенный по адресу: Республика № г.Евпатория, в районе оз.Мойнаки, автодорога на пгт. За участок №3 (кадастровый номер 90:18:010123:29)"				
Изм.	/lucm	Содержан	ние изменения.	Код	Приме	чания:	ł
2	16			5	Секция А1		
	17,18	Откорректирован м	пироги кровли. толщина пола на отм. 0,000 натериал парапета – ж/δ. конструкция фундамента.	5			
1	19–21, 23	откорректированы Откорректированы	материал и цвет	5			
2	24-27	конфигурация вент уточнена планиров	ка санузлов. ме размещения секций, секции	5	Секция А2		
	28	ошкорректированы рована конфигурац	лане кровли откорректи- ия вентканалов, отметки по кровле в корректированным пирогом	5			
:	29,30	Откорректированы Откорректирована Откорректирован м	пироги кровли. толщина пола на отм. 0,000. іатериал парапета— ж/б. конструкция фундамента.	5			
3	31–33, 35	Откорректированы Откорректированы	•	5			
=	36-38	уточнена планиров	конфигурация вентканалов, ка санузлов. ме размещения секций, секции	5	Секция Б		
	39	ошкорректированы рована конфигурац	лане кровли откорректи- ия вентканалов, отметки по кровле в корректированным пирогом	5			
	40,41	Откорректирован м Откорректирована	толщина пола на отм. 0,000 натериал парапета – ж/б. конструкция фундамента.	5			
	+2-46	Откорректированы		5		, ,	
Утвердил Изм. внес		кий И.О. 01.2024 ба Н.А. 01.2024	ACTA	РОИТЕЛЬСТВО		Лист	Лисі

*(01/1A(0BAH0* 

Взамен инв. №

Инв № подл. Подпись и дата

Разре	шение	Обозначене	448/202	'1-AP			
19-18-01		сшропшечесшва одъекша Напшенованпе	"Апарт-отель, расположенный по адресу: Республик г.Евпатория, в районе оз.Мойнаки, автодорога на пгт. участок №3 (кадастровый номер 90:18:010123:29				
Изм.	/lucm	Содержо	іние изменения.	Koð	Приме	240ния	I
2	47-49	планировки секции с дизайн-проектом	пкорректирована пканалов,внутренние А0 приведены в соответствие На листе 47, на схеме i, секции разделены на секцию	5	Секция В		
	50	рована конфигура откорректировань	плане кровли откорректи- ция вентканалов, ы отметки по кровле в пкорректированным пирогом	5			
	51,52	Откорректирован	ы пироги кровли. 1 толщина пола на отм. 0,000 материал парапета – ж/б. 1 конструкция фундамента.	5			
	53,54, 57	Откорректировани декоративного ка	ы материал и цвет рниза.	5			
	58-60	планировки секции с дизайн-проектом	пкорректирована пканалов,внутренние АО приведены в соответствие На листе 58, на схеме i, секции разделены на секцию	5	Секция В1		
	61	рована конфигура откорректированы	плане кровли откорректи- ция вентканалов, ы отметки по кровле в пкорректированным пирогом	5			
	62,63	Откорректирован	ы пироги кровли. 1 толщина пола на отм. 0,000 материал парапета – ж/б. 1 конструкция фундамента.	5			
	64,65, 68	Откорректировани декоративного ка	ы материал и цвет рниза.	5			
	69-71	планировки секции с дизайн-проектом	пкорректирована пканалов,внутренние А0 приведены в соответствие На листе 69, на схеме i, секции разделены на секцию	5	Секция Г		
Утверди Изм. вне		κυῦ <i>И.О.</i> 01.2024 δα <i>Η.Α.</i> 01.2024	A ACLA	РОИТЕЛЬСТВО		Лист	Лисп

*(01/1A(0BAH0* 

Взамен инв. №

Инв № подл. Подпись и дата

Разре	шение	шение Обозначене 448/2		121-AP			
19-18-01		Наименование объекта с строительства	"Апарт-отель, расположенный по адресу: Республин г.Евпатория, в районе оз.Мойнаки, автодорога на пгт участок №3 (кадастровый номер 90:18:010123:2				
Изм.	/lucm	Содержо	1ние изменения.	Koð	Примечания		
2	72	рована конфигура откорректировань	плане кровли откорректи- ция вентканалов, и отметки по кровле в пкорректированным пирогом	5	Секция Г		
	73,74	Откорректирован	ы пироги кровли. 1 толщина пола на отм. 0,000 материал парапета – ж/б. 1 конструкция фундамента.	5			
	75,76, 78,79	Откорректировань декоративного кај	•	5			
	80-82	планировки секции с дизайн-проектом	пкорректирована пканалов,внутренние АО приведены в соответствие На листе 80, на схеме 1, секции разделены на секцию	5	Секция Г1		
	83	рована конфигура откорректировань	плане кровли откорректи- ция вентканалов, и отметки по кровле в пкорректированным пирогом	5			
	84,85	Откорректирован	ы пироги кровли. 1 толщина пола на отм. 0,000 материал парапета – ж/б. 1 конструкция фундамента.	5			
	86-88, 90	Откорректировань декоративного кај	ы материал и цвет	5			

<i>Утвердил</i>	Анацкий И.О.	,	01.2024
Изм. внес	Дзюба Н.А.	De	<del>0</del> 1.2024
Составил	Дзюба Н.А.		<del>q</del> 1j2024
ГИП	Гнатко Т.В.		912024

*(01/1A(0BAH0* 

Взамен инв. №

Подпись и дата

Инв № подл.



Лист	Листов
4	4



#### ОБЩЕСТВО С ОГРАНИЧЕННОЙ ОТВЕТСТВЕННОСТЬЮ «ГК УНИВЕРСАЛ»

ИНН 5032316905 КПП 503201001 ОГРН 1205000022105

e-mail: infogku@yandex.ru сайт: www.skuniversal.ru

тел.:+7 978 136 46 23 +7 918 901 13 07 295026, Республика Крым, г. Симферополь, ул. Гагарина 20а, офис 313 Симферопольский филиал АБ «РОССИЯ», БИК 043510107 к/с 3010181083510000107 p/c 40702810806280006808 143005, Московская обл., Одинцовский р-н, г. Одинцово, ул. Чистяковой, дом 2, пом. XXXIII, ком. 5

Заказчик: ООО "ОДИССЕЙ"

Апарт-отель, расположенный по адресу: Республика Крым, г. Евпатория, в районе оз. Мойнаки, автодорога на пгт. Заозерное, участок №3 (кадастровый номер участка 90:18:010123:29)

ПРОЕКТНАЯ ДОКУМЕНТАЦИЯ

448/2021-ПИР-АР

Раздел 3 "Архитектурные решения"

Том 3

Инв. № подл. Подп. и дата Взам. инв. I



Взам. инв.

Подп. и дата

ИНВ. Nº ПОДЛ

#### ОБЩЕСТВО С ОГРАНИЧЕННОЙ ОТВЕТСТВЕННОСТЬЮ «ГК УНИВЕРСАЛ»

ИНН 5032316905 КПП 503201001 ОГРН 1205000022105

e-mail: infogku@yandex.ru caйт: www.skuniversal.ru

тел.:+7 978 136 46 23 +7 918 901 13 07 295026, Республика Крым, г. Симферополь, ул. Гагарина 20а, офис 313 Симферопольский филиал АБ «РОССИЯ», БИК 043510107 к/с 30101810835100000107

p/c 40702810806280006808

143005, Московская обл., Одинцовский р-н, г. Одинцово, ул. Чистяковой, дом 2, пом. XXXIII, ком. 5

Заказчик: ООО "ОДИССЕЙ"

Апарт-отель, расположенный по адресу: Республика Крым, г. Евпатория, в районе оз. Мойнаки, автодорога на пгт. Заозерное, участок №3 (кадастровый номер участка 90:18:010123:29)

ПРОЕКТНАЯ ДОКУМЕНТАЦИЯ

448/2021-ПИР-АР

Раздел 3 "Архитектурные решения"

Том 3

Ген. директор Добров В.В

Главный инженер проекта Добров В.В

СИМФЕРОПОЛЬ - 2021 г.



Союз СРО "Комплексное объединение проектировщиков" г.Краснодар Решение совета директоров №420 от 12.12.2017 г.

### ООО "КВАДР"

Апарт-отель, расположенный по адресу: Республика Крым, г. Евпатория, в районе оз. Мойнаки, автодорога на пгт. Заозерное, участок №3 (кадастровый номер участка 90:18:010123:29)

#### ПРОЕКТНАЯ ДОКУМЕНТАЦИЯ

Раздел 3 "Архитектурные решения"

448/2021-AP

*Том 3* 

Директор:

Главный инженер проекта:

Калимуллин М.З.

Хахулин М.А.

Обозначение	Наименование	Лист	Прим.
448/2021-AP.C	Содержание тома	1-4	Изм.2
448/2021-СП	Состав проектной документации	1-3	
448/2021-AP.T	Текстовая часть	1-12	Изм.1 (Зам.) Изм.2 (8-10, дополнено л. 10.1 - 10.3)
	Графическая часть		л.13,14,15,16
	Секция А		
448/2021-AP	План 1 этажа на отм. 0,000	1	Изм.1 (Зам.) Изм.2
448/2021-AP	План 2 этажа на отм. 3,200	2	Изм.1 (Зам.) Изм.2
448/2021-AP	План 3 этажа на отм. 6,400	3	Изм.1 (Зам.) Изм.2
448/2021-AP	План кровли	4	Изм.1 (Зам.) Изм.2
448/2021-AP	Paspes 1-1	5	Изм.1 (Зам.) Изм.2
448/2021-AP	Разрез 2-2	6	Изм.1 (Нов.) Изм.2
448/2021-AP	Фасад в осях 1-6	7	Изм.1 (Зам.) Изм.2
448/2021-AP	Фасад в осях 6-1	8	Изм.1 (Зам.) Изм.2
448/2021-AP	Фасад в осях А/ 1-Г/1	9	Изм.1 (Зам.) Изм.2
448/2021-AP	Фасад в осях Г/1-А/1	10	Изм.1 (Зам.) Изм.2
448/2021-AP	Ведомость отделки фасадов	11	Изм.1 (Нов.) Изм.2
	Секция А0		
448/2021-AP	План 1 этажа на отм. 0,000	11.1	Изм.2 (нов.)
448/2021-AP	План 2 этажа на отм. 3,200	11.2	Изм.2 (нов.)
448/2021-AP	План 3 этажа на отм. 6,400	11.3	Изм.2 (нов.)
448/2021-AP	План кровли	11.4	Изм.2 (нов.)
448/2021-AP	Paspes 1-1	11.5	Изм.2 (нов.)
448/2021-AP	Разрез 2-2	11.6	Изм.2 (нов.)
448/2021-AP	Фасад в осях 1-6	11.7	Изм.2 (нов.)
448/2021-AP	Фасад в осях 6-1	11.8	Изм.2 (нов.)
448/2021-AP	Фасад в осях А/ 1-Г/1	11.9	Изм.2 (нов.)

						448/2021-	AP.C		
Изм.	Кол.	/lucm	№ док.	Подпись	Дата				
Разра	ιδοπαν	Дзюб	ā H.A.	De			Стадия	Лист	Листо
						Раздел 3.	Π	1	
					0	"Архитектурные решения"	0	00 "KB	АДР"
ГИП		Гнаті	KO TB						

Согласовано

Взам. инв. М

Подпись, дата

Листов

Наименование

Обозначение

Согласовано

Взам. инв. М

Подпись, дата

Инв. И док.

Изм.

Кол. Лист № док. Подпись Дата

			·
448/2021-AP	Фасад в осях Г/1-А/1	11.10	Изм.2 (нов.
448/2021-AP	Ведомость отделки фасадов	11.11	Изм.2 (нов.
	Секция А1		11 (0)
448/2021-AP	План 1 этажа на отм. 0,000	12	Изм.1 (Зам.) Изм.2
448/2021-AP	План 2 этажа на отм. 3,200	13	Изм.1 (Зам.) Изм.2
448/2021-AP	План 3 этажа на отм. 6,400	14	Изм.1 (Зам.) Изм.2
448/2021-AP	План 4 этажа на отм. 9,900	15	Изм.1 (Зам.) Изм.2
448/2021-AP	План кровли	16	Изм.1 (Зам.) Изм.2
448/2021-AP	Разрез 1-1	17	Изм.1 (Зам. Изм.2
448/2021-AP	Разрез 2-2	18	Изм.1 (Зам. Изм.2
448/2021-AP	Фасад в осях 1-6	19	Изм.1 (Зам. Изм.2
448/2021-AP	Фасад в осях 6-1	20	Изм.1 (Зам. Изм.2
448/2021-AP	Фасад в осях Г/ 1-А/1	21	Изм.1 (Зам. Изм.2
448/2021-AP	Фасад в осях А/1-Г/1	22	Изм.1 (Зам.)
448/2021-AP	Ведомость отделки фасадов	23	Изм.1 (Нов.) Изм.2
	Секция А2		
448/2021-AP	План 1 этажа на отм. 0,000	24	Изм.1 (Зам. Изм.2
448/2021-AP	План 2 этажа на отм. 3,200	25	Изм.1 (Зам. Изм.2
448/2021-AP	План 3 этажа на отм. 6,400	26	Изм.1 (Зам. Изм.2
448/2021-AP	План 4 этажа на отм. 9,900	27	Изм.1 (Зам. Изм.2
448/2021-AP	План кровли	28	Изм.1 (Зам. Изм.2
448/2021-AP	Paspes 1-1	29	Изм.1 (Зам.) Изм.2
448/2021-AP	Разрез 2-2	30	Изм.1 (Нов.) Изм.2
448/2021-AP	Фасад в осях 1-6	31	Изм.1 (Зам.) Изм.2
448/2021-AP	Фасад в осях 6-1	32	Изм.1 (Зам.) Изм.2
448/2021-AP	Фасад в осях А/ 1-Г/1	33	Изм.1 (Зам.) Изм.2
448/2021-AP	Фасад в осях Г/1-А/1	34	Изм.1 (Зам.)
448/2021-AP	Ведомость отделки фасадов	35	Изм.1 (Нов.) Изм.2
	Секция Б		
448/2021-AP	План 1 этажа на отм. 0,000	36	Изм.1 (Зам.) Изм.2

448/2021-AP.C

2

Формат А4

Прим.

Лист

Наименование

Лист

Прим.

Обозначение

Согласовано

Взам. инв. М

Подпись, дата

Инв. И док.

Изм.

Кол. Лист № док. Подпись Дата

448/2021-AP 448/2021-AP 448/2021-AP	План 2 этажа на отм. 3,200	37	Изм.1 (Зам.) Изм.2
	П 0 0 400		· ·
448/2021-AP	План 3 этажа на отм. 6,400	38	Изм.1 (Зам.) Изм.2
	План кровли	39	Изм.1 (Зам.) Изм.2
448/2021-AP	Разрез 1-1	40	Изм.1 (Зам.) Изм.2
448/2021-AP	Разрез 2-2	41	Изм.1 (Нов.) Изм.2
448/2021-AP	Фасад в осях 2-5	42	Изм.1 (Зам. Изм.2
448/2021-AP	Фасад в осях 6-1	43	Изм.1 (Зам. Изм.2
448/2021-AP	Развертка фасада в осях 5*-6*. Развертка фасада в осях 1*-2*.	44	Изм.1 (Нов.) Изм.2
448/2021-AP	Развертка фасада в осях В*-Ж*. Развертка фасада в осях Ж*-В*.	45	Изм.1 (Нов.) Изм.2
448/2021-AP	Ведомость отделки фасадов	46	Изм.1 (Нов.) Изм.2
	Секция В		
448/2021-AP	План 1 этажа на отм. 0,000	47	Изм.1 (Зам. Изм.2 (Зам.
448/2021-AP	План 2 этажа на отм. 3,200	48	Изм.1 (Зам. Изм.2 (Зам.
448/2021-AP	План 3 этажа на отм. 6,400	79	Изм.1 (Зам. Изм.2 (Зам.
448/2021-AP	План кровли	50	Изм.1 (Зам. Изм.2 (Зам.
448/2021-AP	Разрез 1-1	51	Изм.1 (Зам. Изм.2
448/2021-AP	Разрез 2-2	52	Изм.1 (Нов.) Изм.2
448/2021-AP	Фасад в осях 1-6	53	Изм.1 (Зам. Изм.2
448/2021-AP	Фасад в осях 6-1	54	Изм.1 (Зам. Изм.2
448/2021-AP	Фасад в осях А/ 1-Г/1	55	Изм.1 (Зам.
448/2021-AP	Фасад в осях Г/1-А/1	56	Изм.1 (Зам.
448/2021-AP	Ведомость отделки фасадов	57	Изм.1 (Нов.) Изм.2
	Секция В1		
448/2021-AP	План 1 этажа на отм. 0,000	58	Изм.1 (Зам. Изм.2 (Зам.
448/2021-AP	План 2 этажа на отм. 3,200	59	Изм.1 (Зам. Изм.2 (Зам.
448/2021-AP	План 3 этажа на отм. 6,400	60	Изм.1 (Зам. Изм.2 (Зам.
448/2021-AP	План кровли	61	Изм.1 (Зам. Изм.2 (Зам.
448/2021-AP	Разрез 1-1	62	Изм.1 (Нов.) Изм.2
448/2021-AP	Разрез 2-2	63	Изм.1 (Зам. Изм.2

448/2021-AP.C

3

Формат А4

Наименование

Обозначение

Ооозначение	Паименование	TINCI	тірим.
448/2021-AP	Фасад в осях 1-6	64	Изм.1 (Зам.) Изм.2
448/2021-AP	Фасад в осях 6-1	65	Изм.1 (Зам.) Изм.2
448/2021-AP	Фасад в осях А/ 1-Г/1	66	Изм.1 (Зам.)
448/2021-AP	Фасад в осях Г/1-А/1	67	Изм.1 (Зам.
448/2021-AP	Ведомость отделки фасадов	68	Изм.1 (Нов.) Изм.2
	Секция Г		
448/2021-AP	План 1 этажа на отм. 0,000	69	Изм.1 (Зам. Изм.2 (Зам.
448/2021-AP	План 2 этажа на отм. 3,200	70	Изм.1 (Зам. Изм.2 (Зам.
448/2021-AP	План 3 этажа на отм. 6,400	71	Изм.1 (Зам. Изм.2 (Зам.
448/2021-AP	План кровли	72	Изм.1 (Зам. Изм.2 (Зам.
448/2021-AP	Paspes 1-1	73	Изм.1 (Зам. Изм.2
448/2021-AP	Разрез 2-2	74	Изм.1 (Нов. Изм.2
448/2021-AP	Фасад в осях 1-6	75	Изм.1 (Зам. Изм.2
448/2021-AP	Фасад в осях 6-1	76	Изм.1 (Зам. Изм.2
448/2021-AP	Фасад в осях А/ 1-Г/1	77	Изм.1 (Зам.
448/2021-AP	Фасад в осях Г/1-А/1	78	Изм.1 (Зам. Изм.2
448/2021-AP	Ведомость отделки фасадов	79	Изм.1 (Нов. Изм.2
	Секция Г1		
448/2021-AP	План 1 этажа на отм. 0,000	80	Изм.1 (Зам. Изм.2 (Зам.
448/2021-AP	План 2 этажа на отм. 3,200	81	Изм.1 (Зам. Изм.2 (Зам.
448/2021-AP	План 3 этажа на отм. 6,400	82	Изм.1 (Зам. Изм.2 (Зам.
448/2021-AP	План кровли	83	Изм.1 (Зам. Изм.2 (Зам.
448/2021-AP	Разрез 1-1	84	Изм.1 (Зам. Изм.2
448/2021-AP	Разрез 2-2	85	Изм.1 (Нов. Изм.2
448/2021-AP	Фасад в осях 1-6. Развертка фасада по оси 5*.	86	Изм.1 (Зам. Изм.2
448/2021-AP	Фасад в осях 6-1	87	Изм.1 (Зам. Изм.2
448/2021-AP	Фасад в осях А/ 1-Г/1	88	Изм.1 (Зам. Изм.2
448/2021-AP	Фасад в осях Г/1-А/1	89	Изм.1 (Зам.
448/2021-AP	Ведомость отделки фасадов	90	Изм.1 (Нов. Изм.2
448/2021-AP	Узлы кровли. Узлы 1, 2, 3	68	Изм.1 (Анул
448/2021-AP	Узлы кровли. Узел 4	69	Изм.1 (Анул

Инв. И док.

Изм.

Кол. Лист № док. Подпись Дата

Взам. инв.

Подпись, дата

Согласовано

448/2021-AP.C

4

Прим.

Лист

#### Апарт-отель, расположенный по адресу: Республика Крым, г. Евпатория, в районе оз. Мойнаки, автодорога на пгт. Заозерное, участок №3 (кадастровый номер участка 90:18:010123:29)

2 4	48/2021 – Π3 48/2021 – Π3У	Раздел 1 «Пояснительная записка»	Приме- чание	
	48/2021 — ПЗУ	Tusqui i witonemi esimun sumiekan	Разраба-	
3 4		Раздел 2 «Схема планировочной организации земельного участка»		
	48/2021 – AP	Раздел 3 «Архитектурные решения»	Разраба- тываетс	
4.1 4	48/2021 – KP.1	Раздел 4.1 «Конструктивные и объемно- планировочные решения» Секция А	Разраба тываетс	
4.2 4	48/2021 – KP.2	Раздел 4.2 «Конструктивные и объемно- планировочные решения» Секция A1	Разраба тываетс	
4.3 4	48/2021 – KP.3	Раздел 4.3 «Конструктивные и объемно- планировочные решения» Секция А2	Разраба тываетс	
4.4 4	48/2021 – KP.4	Раздел 4.4 «Конструктивные и объемно- планировочные решения» Секция Б	Разраба тываетс	
4.5 44	48/2021 – KP.5	Раздел 4.5 «Конструктивные и объемно- планировочные решения» Секция В	Разраба тываетс	
4.6 4	48/2021 – KP.6	Раздел 4.6 «Конструктивные и объемно- планировочные решения» Секция В1	Разраба тываетс	
4.7 4	48/2021 – KP.7	Раздел 4.7 «Конструктивные и объемно- планировочные решения» Секция Г	Разраба тываетс	
4.8 4	48/2021 – KP.8	Раздел 4.8 «Конструктивные и объемно- планировочные решения» Секция Г1	Разраба тываетс	
5.1 4	48/2021 – ИОС1	Раздел 5 «Сведения об инженерном оборудовании, о сетях инженерно-технического обеспечения, перечень инженернотехнических мероприятий, содержание технологических решений». Подраздел 1 «Система электроснабжения»	Разраба тываетс	
5.2 4	448/2021 — ИОС2	Раздел 5 «Сведения об инженерном оборудовании, о сетях инженерно-технического обеспечения, перечень инженерно-технических мероприятий, содержание технологических решений». Подраздел 2 «Система водоснабжения»	Разраба тываетс	

Согласовано

Взам. инв.№

Подп. и дата

Инв. № подл.

#### Апарт-отель, расположенный по адресу: Республика Крым, г. Евпатория, в районе оз. Мойнаки, автодорога на пгт. Заозерное, участок №3 (кадастровый номер участка 90:18:010123:29)

Номер тома	Обозначение	Наименование	Приме чание
5.3	448/2021 – ИОСЗ	Раздел 5 «Сведения об инженерном оборудовании, о сетях инженерно-технического обеспечения, перечень инженерно-технических мероприятий, содержание технологических решений». Подраздел 3 «Система водоотведения»	Разраба тываетс
5.4	448/2021 — ИОС4	Раздел 5 «Сведения об инженерном оборудовании, о сетях инженерно-технического обеспечения, перечень инженернотехнических мероприятий, содержание технологических решений». Подраздел 4 «Отопление, вентиляция и кондиционирование воздуха, тепловые сети».	Разраба тываетс
5.5	448/2021 — ИОС5	Раздел 5 «Сведения об инженерном оборудовании, о сетях инженерно-технического обеспечения, перечень инженернотехнических мероприятий, содержание технологических решений». Подраздел 5 «Сети связи»	Разраба тываетс
5.6	448/2021 — ИОС6	Раздел 5 «Сведения об инженерном оборудовании, о сетях инженерно-технического обеспечения, перечень инженернотехнических мероприятий, содержание технологических решений». Подраздел 6 «Система газоснабжения»	Не раз- рабаты- вается
5.7	448/2021 — ИОС7	Раздел 5 «Сведения об инженерном оборудовании, о сетях инженерно-технического обеспечения, перечень инженернотехнических мероприятий, содержание технологических решений». Подраздел 7 «Технологические решения»	Разраба тываето
6	448/2021 – ΠΟC	Раздел 6 «Проект организации строитель- ства»	Разраба тываето
7	448/2021 — ПОД	Раздел 7 «Проект организации работ по сносу или демонтажу объектов капитального строительства»	Не разрабаты вается
			1_
	Кол. уч. Лист № док. Подп. Дат	448/2021 - СП	<b>Ли</b> 2

Взам. инв.№

Подп. и дата

Инв. № подл.

#### Апарт-отель, расположенный по адресу: Республика Крым, г. Евпатория, в районе оз. Мойнаки, автодорога на пгт. Заозерное, участок №3 (кадастровый номер участка 90:18:010123:29

	Обозначение	Наименование	Приме- чание
8	448/2021 – OOC	Раздел 8 «Перечень мероприятий по охране окружающей среды»	Разраба- тывается
9	448/2021 — ПБ	Раздел 9 «Мероприятия по обеспечению пожарной безопасности».	Разраба- тывается
10	448/2021 — ОДИ	Раздел 10 «Мероприятия по обеспечению доступа инвалидов»	Разраба- тывается
10.1	448/2021 – ЭЭ	Раздел 10.1 «Перечень мероприятий по обеспечению соблюдения требований энергетической эффективности и требований оснащенности зданий, строений и сооружений приборами используемых энергетических ресурсов»	Разраба- тывается
11	448/2021 – CM	Раздел 11 «Смета на строительство объектов капитального строительства»»	Разраба- тывается

Взам. инв.№

#### Раздел 3 «АРХИТЕКТУРНЫЕ РЕШЕНИЯ»

Объектом планировки является Апартамент-отель, расположенный по адресу: Республика Крым, г. Евпатория, в районе оз. Мойнаки, автодорога на пгг. Заозерное, участок 3 с кадастровым номером 90:18:010123:29...

Объект представляет собой комплекс. состоящей 10 самостоятельных секций 3-х и 4-х этажей, с отдельными номерами, коридорами, лифтами и лестничными клетками.

#### 1 Исходные данные и условия строительства

Ориентировочный срок службы не менее 50 лет (3 класс) по ГОСТ-27751-2014 "Надежность строительных конструкций и оснований. Основные положения".

Класс ответственности здания - КС-2 по ГОСТ 27751-2014.

Расчетная зимняя температура по климатическому району I, согласно СП 131.13330.2020 "Строительная климатология":

- наиболее холодной пятидневки 17° С;
- наиболее холодных суток 22° С;
- абсолютная минимальная температура воздуха, 30 °C.

Степень огнестойкости зданий - III по СП 2.13130.2020 "Системы противопожарной защиты. Обеспечение огнестойкости объектов защиты". 06

огласовано Взам. инв.

Подпись, дата

Инв. И док.

кол. Лист.№док подпись дато

448/2021-AP.T

лист

# 2 Описание и обоснование внешнего и внутреннего вида объекта капитального строительства, его пространственной, планировочной и функциональной организации

Объект представляет собой комплекс, состоящей из 10 самостоятельных секций 3-х и 4-х этажей, с отдельными номерами, коридорами, лифтами и лестничными клетками. Каждая секция представляет из себя обособленный пожарный отсек. Кровли секций плоские с внутренним водостоком.

Секции A и A0 имеет прямоугольную форму, с 3 надземными этажами, отдельно стоящая. Размеры в осях 22,9х18,6 м, высота здания - 12,05 м до верха парапета кровли. Секций A и A0 в комплексе по 1 шт. - Общая площадь номеров (без учета лоджии) -712,0 кв.м.

- Общая площадь секции - 853,4 кв.м. (с учетом лоджий)

В здании секции А располагаются: жилая зона с номерами для временного проживания, коридор, лестничная клетка, КУМ, электрощитовая и имеется лифт.

В составе жилой части предусматривается 24 жилых номера.

Расположение жилых номеров вдоль фасадов здания с коридором по середине здания. Коридор на 1 этаже здания заканчивается выходом наружу. Ширина коридора 1600 мм на всех этажах здания. В здании предусматривается лестничная клетка с лестницами типа Л1 (с остекленными проемами в наружных стенах на каждом этаже).

На расстоянии 4,8 метра от секции А располагается угловая секция Б,которая имеет форму трапеции, с 3 надземными этажами. Размеры в осях 15,6х18,2х13,2 м, высота здания - 11,2 м с учетом парапета. Секций Б в комплексе апарт-отеля 2 шт.

- Общая площадь номеров (без учета лоджии) 852,1 кв.м.
- Общая площадь секции 948,2 кв.м.(с учетом лоджий)

В здании секции Б располагаются: жилая зона с номерами для временного проживания, коридор, лестничная клетка и имеется лифт.

Согласовано

Взам. инв.

Подпись, дата

Инв. И док.

изм. кол. лист.№док подпись дата

448/2021-AP.T

ЛИСТ

3

В составе жилой части предусматривается 12 жилых номера. Расположение жилых номеров вдоль фасадов здания с коридором по середине здания, имеется два выхода: на улицу и во двор. Коридор на I этаже здания заканчивается выходами наружу. Ширина коридора 3200 мм на всех этажах здания. В здании предусматривается лестничная клетка с лестницами типа Л1 (с остекленными проемами в наружных стенах на каждом этаже).

Следующая секция, примыкающая к секции Б - секция А1. Здание имеет прямоугольную форму, с 4 надземными этажами. Размеры в осях 22,9x18.6 м, высота здания - 14,55 м с учетом парапета.

- Общая площадь номеров (без учета лоджии) 963,1 кв.м.
- Общая площадь секции 1124,1 кв.м.(с учетом лоджий)

В здании секции А1 располагаются: жилая юна с номерами для временного проживания, коридор, лестничная клетка и имеется лифт.

В составе жилой части предусматривается 26 жилых номера. В том числе, на 4 этаже расположено 2 пентхауса. Расположение жилых номеров вдоль фасадов здания с коридором по середине здания, имеется два выхода: на улицу и во двор. Коридор на 1 этаже здания заканчивается выходами наружу. Ширина коридора 1600 мм и 2500 мм на всех этажах здания. В здании предусматривается лестничная клетка с лестницами типа Л1 (с остекленными проемами в наружных стенах на каждом этаже).

Далее примыкает аналогичная секции А1- секция А2.

Следующие 4 секции отдельно стоящие. Секция Г, с сообщающейся секцией В, секции В1 - с секцией Г1.

Здание секции Г имеет прямоугольную форму, с 3 надземными этажами. Размеры в осях 23,0х14,8 м, высота здания - 12,05 м с учетом парапета.

- Общая площадь номеров (без учета лоджии) -580,9 кв.м.
- Общая коммерческих площадей 126,5 кв.м.

*⊵док подпись дата* 

- Общая площадь секции - 850,70 кв.м.(с учетом лоджий)

	апе - ( - (	іи. Р та. Обща Обща	a:
	- (	Эбщ <sub>і</sub>	a:
ИЗМ.	кол.	лист.	N

огласовано

Взам. инв.

Подпись, дата

Инв. И док.

448/2021-AP.T

В здании секции Г располагаются: жилая зона с номерами для временного проживания, коридор, лестничная клетка, КУИ, электрощитовая, а также торгово-офисные помещения.

В составе жилой части предусматривается 18 жилых номера. Расположение жилых номеров вдоль фасадов здания с коридором по середине здания. На 1 этаже располагаются 2 торгово-офисных помещения. Коридор на 1 этаже здания заканчивается выходом наружу и с переходом в здание секции В. В здании предусматривается лестничная клетка с лестницами типа Л1 (с остекленными проемами в наружных стенах на каждом этаже). На каждом этаже секции Г предусмотрен переход в коридор соседней секции В.

Здание секции В имеет прямоугольную форму, с 3 надземными этажами. Размеры в осях 22,9х14,8м, высота здания - 12,05 м с учетом парапета.

- Общая площадь номеров (без учета лоджии) 588,0 кв.м.
- Общая коммерческих площадей -134,9 кв.м.
- Общая площадь секции 865,9 кв.м.

В здании секции В располагаются: жилая зона с номерами для временного проживания, коридор, лестничная клетка, лифт, а также торгово-офисные помещения. В секции предусмотрены 4 номера для МГН.

В составе жилой части предусматривается 20 жилых номера. Расположение жилых номеров вдоль фасадов здания с коридором по середине здания. На 1 этаже расположены 3 торгово-офисных помещений. Коридор на 1, 2, 3 этажах здания заканчивается выходом наружу и с переходом в здание секции Г. В здании предусматривается лестничная клетка с лестницами типа Л1 (с остекленными проемами в наружных стенах на каждом этаже).

Далее расположены здания секций В1 и Г1.

Секция В1 имеет прямоугольную форму, с 3 надземными этажами. Размеры в осях 22,9х14,8 м, высота здания - 12.05 м с учетом парапета.

- Общая площадь номеров (без учета лоджии) 560,2 кв.м.
- Общая коммерческих площадей 172.8 кв.м.

								ЛИ
							448/2021-AP.T	F.
изм.	кол.	лист.	№док.	подпись	дата			,

ормат А4

Взам. инв. М

Подпись, дата

Инв. И док.

- Общая площадь секции - 867,60 кв.м.(с учетом лоджий)

В здании секции В1 располагаются: жилая зона с номерами для временного проживания, коридор, лестничная клетка, лифт, помещение для персонала и администратора апарт-отеля, входной холл, лобби. В секции В1 предусматриваются 2 апартамента для размещения МГН увеличенными габаритами санитарных узлов и входными дверными проемами. Также для доступа на 1 этаж секции В1 маломобильных категорий граждан предусматривается устройство сборно-разборного пандуса.

В составе жилой части предусматривается 19 жилых номера. Расположение жилых номеров вдоль фасадов здания с коридором по середине здания. Коридор на 2 и 3 этажах здания заканчивается выходом наружу и с переходом в здание секции Г1. В здании предусматривается лестничная клетка с лестницами типа Л1 (с остекленными проемами в наружных стенах на каждом этаже).

Здание секции Г1 имеет прямоугольную форму, с 3 надземными этажами. Размеры в осях 23,0х14,8 м, высота здания - 12,05 м с учетом парапета.

- Общая площадь номеров (без учета лоджии) 467,6 кв.м.
- Общая коммерческих площадей 284,8 кв.м.
- Общая площадь секции 864,6 кв.м.

В здании секции Г1 располагаются: жилая зона с номерами для временного проживания, коридор, лестничная клетка, КУИ, электрощитовая, а также торгово-офисные помещения.

В составе жилой части предусматривается 14 жилых номера. Расположение жилых номеров вдоль фасадов здания с коридором по середине здания. На 1 этаже располагаются 3 торгово-офисных помещения. В здании предусматривается лестничная клетка с лестницами типа Л1 (с остекленными проемами в наружных стенах на каждом этаже). На 2 и 3 этажах секции Г1 предусмотрен переход в коридор соседней секции В1.

Инв. N док. Подпись, дата Взам. инв. N

огласовано

изм. кол. лист.№док подпись дата

448/2021-AP.T

*лист* 

# 3 Обоснование принятых объемно-пространственных и архитсктурно-художественных решений, в том числе в части соблюдения предельных параметров разрешенного строительства объекта капитального строительства

Здание Апарт-отеля расположено на едином земельном участке с кадастровым номером 90:18:010123:29. Размеры секций и взаимная компоновка приняты из условия компактности застройки, условия наличия необходимых проездов и стоянок, площадок, внутреннего двора.

# 3.1.Обоснованием принятых архитектурных решений в части обеспечения соответствия зданий, строений и сооружений установленным требованиям энергетической эффективности

Ограждающие конструкции здания запроектированы в соответствии с требованиями СП 50.13330.2012 «Тепловая защита зданий». В целях энергосбережения в холодный и переходный периоды года проектом предусмотрены следующие решения:

- рациональный выбор эффективных теплоизоляционных материалов с предпочтением материалов меньшей теплопроводности и пожарной опасности;
  - размещение отопительных приборов под световыми проемами.

# 3.2. Перечень мероприятии по обеспечению соблюдения установленных требований энергетической эффективности к архитектурным решениям, влияющим на энергетическую эффективность зданий, строений и сооружений

Контроль теплотехнических и энергетических показателей при эксплуатации зданий и оценка соответствия теплозащиты здания и отдельных его элементов действующим нормам следует осуществлять путем экспериментального определения основных показателей на основе государственных стандартов на методы испытаний строительных материалов, конструкций и объектов в целом.

Инв. И док. Подпись, дата Взам. инв. И

-огласовано

изм. кол. лист.№док подпись дата

448/2021-AP.T

лист **-** Определение теплофизических показателей (теплопроводности, теплоусвоения, влажности сорбционных характеристик, паропроницаемости, водопоглощения, морозостойкости) материалов теплозащиты производится в соответствии с требованиями федеральных стандартов: ГОСТ 7076, ГОСТ 30256, ГОСТ 30290, ГОСТ 23250, ГОСТ 25898, ГОСТ 7025, ГОСТ 17177.

# 4. Описание и обоснование использованных композиционных приемов при оформлении фасадов и интерьеров объекта капитального строительства

Отделка фасадов предусматривается следующими материалами: Стены, колонны - облицовка фасадной плиткой из природного камня.

Перегородки лоджий - декоративная штукатурка.

Покрытие кровли здания предусматривается следующими материалами:

Конструкция кровли здания:

Кровельная ПВХ - мембрана по теплоизоляционному материалу, уклонообразующий слой пенополистиролбетона.

Конструкция кровли над лоджиями: мембрана, по уклонообразующему слою пенополистиролбетона без теплоизоляционного материала

Водосток - внутренний по водосточным трубам.

## 5. Описание решений по отделке помещений основного, вспомогательного, обслуживающего и технического назначения

Помещения одной из секций А, секций Б, А1 и А2

Покрытие полов 1 этажа предусматривается следующими материалами:

Номерной фонд, нежилые помещения, предчистовая отделка:

- стяжка:

огласовано

Взам. инв.

Подпись, дата

Инв. И док.


- утеплитель;
- пароизоляция;

 $\sqrt{2.2}$ 

2 2 – 19-18-0 1.24 изм. кол. лист.№док подпись дата

448/2021-AP.T

лист

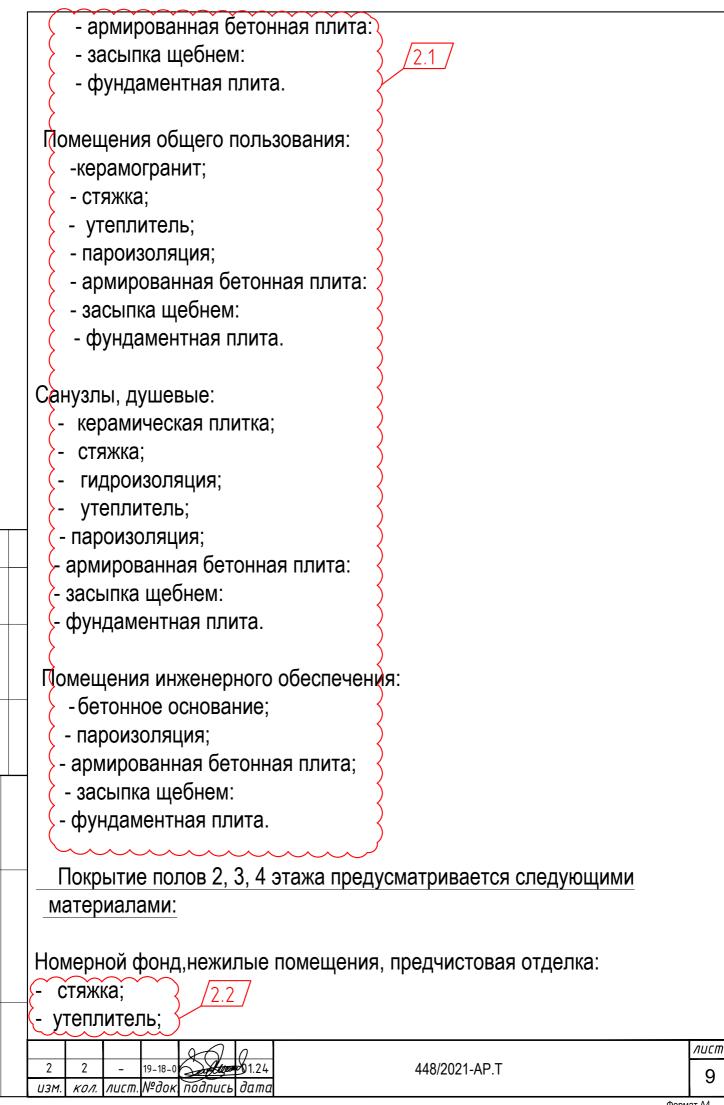

Согласовано


инв.

Взам.

дата

Подпись.

Инв. И док.

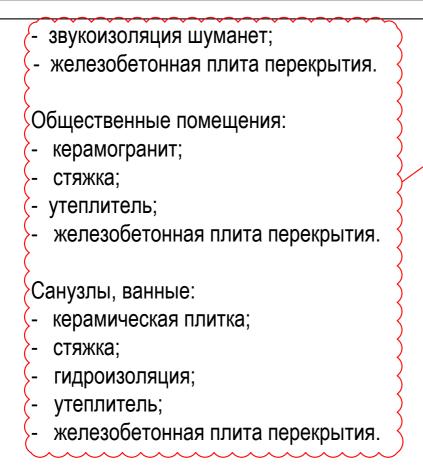

#### Потолки:

Номерной фонд, нежилые помещения, предчистовая отделка:

шпаклевка, окраска.

#### Санузлы:

реечный алюминиевый.

Коммерческие помещения, помещения общего пользования:

Армстронг.

Помещения инженерного обеспечения:

шпаклевка, грунтовка, окраска

#### Стены:

огласовано

инв.

Взам.

дата

Подпись.

Инв. N док.

Номерной фонд, нежилые помещения, предчистовая отделка:

штукатурка, шпаклевка, грунтовка.

#### Санузлы, душевые:

Керамическая плитка.

				20	0
2	1	ı	19-18-0	and time	31.24
ИЗМ.	кол.	лист.	№док.	подпись	дата

448/2021-AP.T

лист 10

Формат А4

Коммерческие помещения, помещения общего пользования:

штукатурка, шпаклевка, грунтовка, окраска.

Помещения инженерного обеспечения:

- шпаклевка, грунтовка, окраска

Помещения одной из секций А, секций Г, Г1,В и В1.

Покрытие полов 1 этажа предусматривается следующими материалами:

#### Коммерческие помещения:

- 1. Керамогранит;
- 2. Стяжка;
- 3. Утеплитель;
- 4. Пароизоляция;
- 5. Основание армированный бетонный слой:
- 6. Засыпка щебнем:
- 7. Фундаментная плита.

#### Номерной фонд:

- 1.1 Кварцевый Ламинат Fargo Дуб Робуста, арт. 33-81996-9, коллекция Parquet;
- 1.2. Кварцевый Ламинат Fargo Дуб Марракеш,арт.81996-10, коллекция Comfort;
- 2. Подложка под ламинат.
- 3. Стяжка;

огласовано

Взам. инв.

Подпись. дата

Инв. И док.

- 4. Утеплитель;
- 5. Пароизоляция;
- 6. Армированная бетонная плита:
- 7. Засыпка щебнем:
- 8. Фундаментная плита.

#### Помещения общего пользования:

1. Керамогранит;

				20	0
2	ı	Нов.	19-18-0	September 1	31.24
ИЗМ.	кол.	лист.	№док.	подпись	дата

448/2021-AP.T

*лист* 10.1

- огласовано
- UHB. Взам.

Подпись, дата

Инв. И док.

- 2. Стяжка;
- 3. Утеплитель:
- 5. Пароизоляция;
- 6. Армированная бетонная плита:
- 7. Засыпка щебнем:
- 8. Фундаментная плита.

#### Санузлы.

#### Санузлы коммерческих помещений:

- 1. Керамогранит;
- 2. Стяжка;
- 3. Гидроизоляция;
- 3. Утеплитель;
- 4. Пароизоляция;
- 5. Основание армированный бетонный слой:
- 6. Засыпка щебнем:
- 7. Фундаментная плита.

#### Санузлы, номерной фонд:

- 1.1. Керамогранит KERAMA MARAZZI Монтиони, коллекция Toscana.
- 1.2 Керамогранит Atlas Concorde RUSSIA Avorio
- 1.3. Керамогранит COLORTILE Harmony Belge Lapato
- 2. Теплый пол;
- 3. Гидроизоляция;
- Утеплитель; 4.
- 5. Пароизоляция;
- Основание армированный бетонный слой: 6.
- 7. Засыпка щебнем:
- 8. Фундаментная плита.

#### Помещения инженерного обеспечения:

- -бетонное основание;
- пароизоляция;
- армированная бетонная плита;

				2	$\Omega$
2	ı	Нов.	19-18-0	and time	<b>3</b> 1.24
ИЗМ.	кол.	лист.	№док.	подпись	дата

448/2021-AP.T

лист

- засыпка щебнем:
- фундаментная плита.

Покрытие полов 2 и 3 этажа предусматривается следующими материалами:

#### Номерной фонд:

- 1.1 Кварцевый Ламинат Fargo Дуб Робуста, арт. 33-81996-9, коллекция Parquet;
- 1.2. Кварцевый Ламинат Fargo Дуб Марракеш,арт.81996-10, коллекция Comfort;
- 2. Стяжка;
- 3. Утеплитель;
- 4. Звукоизоляция шуманет;
- 5. Железобетонная плита перекрытия.

#### Санузлы:

- 1.1 Керамогранит KERAMA MARAZZI Монтиони, коллекция Toscana.
- 1.2 Керамогранит Atlas Concorde RUSSIA Avorio
- 1.3. Керамогранит COLORTILE Harmony Belge Lapato
- 1.4. Керамогранит COLORTILE Harmony Belge High Glossy
- 2. Теплый пол
- 3. Гидроизоляция;
- 4. Утеплитель;
- 5. Железобетонная плита перекрытия.

#### Помещения общего пользования:

- керамогранит;
- стяжка;
- утеплитель;
- железобетонная плита перекрытия.


				20	Ω
2	ı	Нов.	19-18-0	San Stages	1.24
ИЗМ.	кол.	лист.	№док.	подпись	дата

#### Потолки:

Номерной фонд:

Потолки натяжные с теневым профилем. 100 мм. от перекрытия Конструкция из ГКЛВ (частично по периметру потолка)

Санузлы, душевые:

Потолок натяжной с теневым профилем. 2,40м от уровня чистого пола

Помещения общего пользования, коммерческие помещения: Армстронг Байкал или Оазис

#### Стены.

Номерной фонд:

Краска матовая Swiss Lake. SL- 0823 Golden Mist, SL-2370 Fir Tree, SL-0481 Muer, Lake. SL-0496 Trumper, SL-0542 Southerm Breeze, SL-0483 Belgian Waffle

Кухонные фартуки: Искусственный камень/ МДФ панель; керамогранит Vitra Травертин Клауд Матовый, коллекция CityStone.
В отделке так же используется молдинг ORAC DECOR P8030, панели ORAC DECOR W112 RIDGE и ORAC DECOR W114 VALLEY XL, интерьерная арт-панель AlumoArt, коллекция Nature Touch, LUXURY BROWN, мягкая стеновая панель, фреска Applico, серия Мистическая флора.

#### Санузлы.

огласовано

Взам. инв.

Подпись, дата

Инв. И док.

Керамогранит CUBE CERAMICA, коллекция Onix Gold; керамогранит ALEYRA-CERAMICS, коллекция STORM; керамогранит Vitra Травертин Клауд Матовый, коллекция CityStone; керамогранит Decovita CASPIAN ONIX FULL LAPPATO, коллекция Caspian; керамогранит COLORTILE Harmony Belge Glossy; керамогранит COLORTILE Harmony Belge High Glossy, коллекция Mistero; керамогранит CUBE CERAMICA Onix Gold, коллекция Porcelain.

						l
изм.	кол.	лист.	№док.	подпись	дата	

# 6.Описание архитектурных решений, обеспечивающих естественное освещение помещений с постоянным пребыванием людей

Во всех помещениях с пребыванием людей предусмотрено естественное освещение через окна и витражи.

7. Описание архитектурно-строительных мероприятий, обеспечивающих защиту помещений от шума, вибрации и другого воздействия

Не требуется

8. Описание решений по светоограждению объекта, обеспечивающих безопасность полета воздушных судов (при необходимости)


Не требуется.

9.Описание решений по декоративно-художественной и цветовой отделке интерьеров - для объектов непроизводственного назначения

На данном этапе не требуется. Интерьеры помещений будут разработаны отдельным проектом.

Инв. N док. Подпись, дата Взам. инв. N

Λυςπ

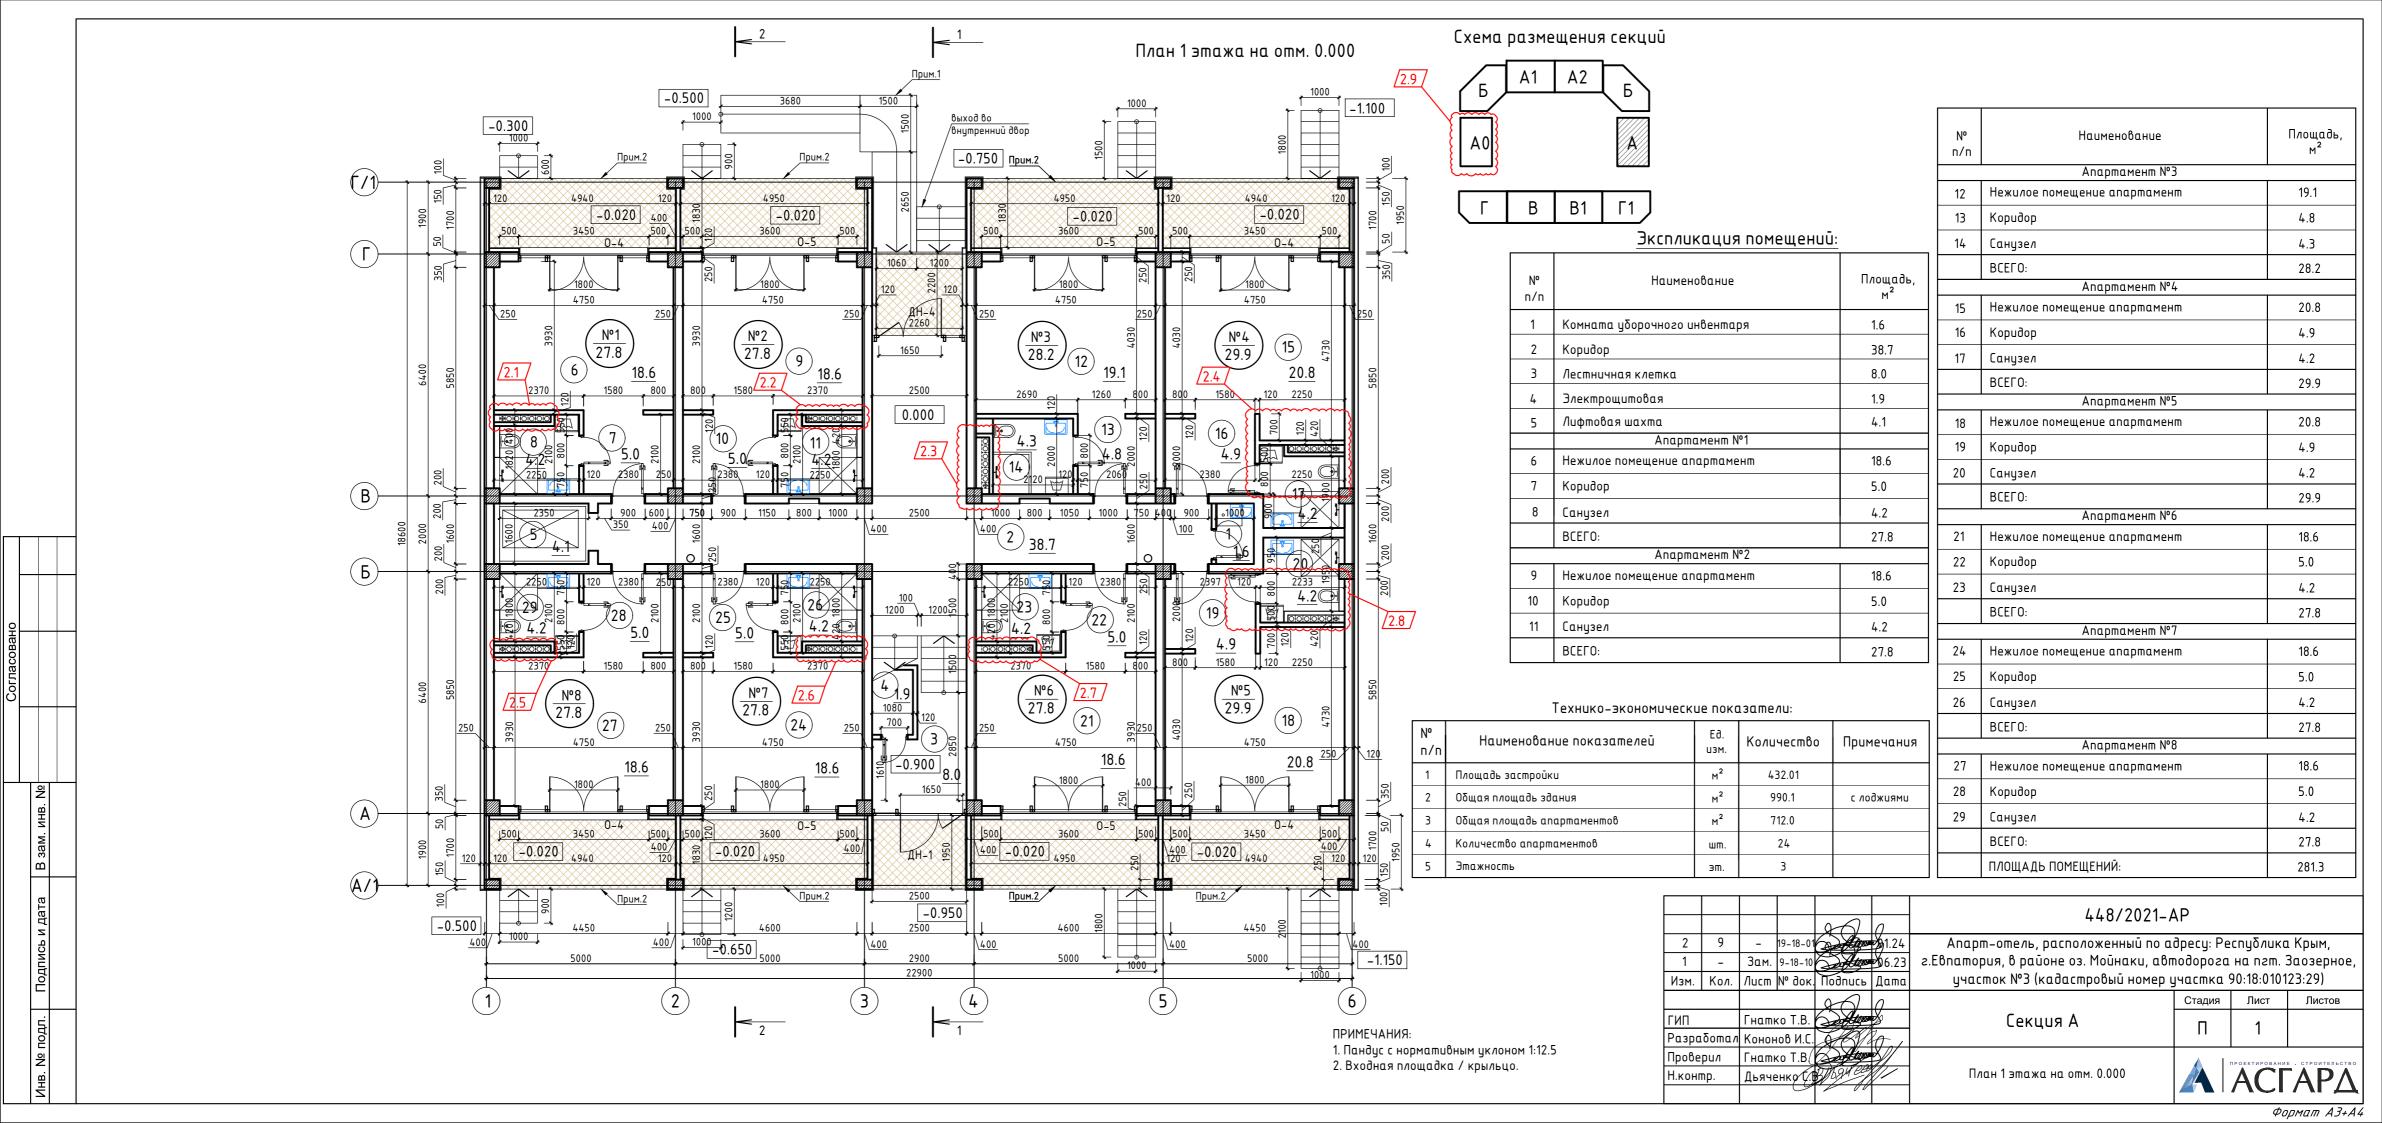

#### Экспликация помещений:

Nº n/n	Наименование	Площадь м <sup>2</sup>
1	Комната уборочного инвентаря	1.6
2	Коридор	29.0
3	Лестничная клетка	10.5
4	Лифтовая шахта	
	Апартамент №9	
5	Нежилое помещение апартамент	18.6
6	Коридор	5.0
7	Санузел	4.2
8	Лоджия	8.3
	ВСЕГО:	27.8
	Апартамент №10	
9	Нежилое помещение апартамент	18.6
10	Коридор	5.0
11	Санузел	4.2
12	Лоджия	8.3
	ВСЕГО:	27.8
	Апартамент №11	
13	Нежилое помещение апартамент	24.9
14	Нежилое помещение комната	10.3
15	Коридор	3.8
16	Санузел	4.7
17	Лоджия	4.4
18	Лоджия	8.3
	ВСЕГО:	43.7
	Апартамент №12	
19	Нежилое помещение апартамент	20.8
20	Коридор	4.9
21	Санузел	4.2
22	Лоджия	8.3
	ВСЕГО:	29.9

	Nº n/n	Наименование	Площадь, м²							
1	Апартамент №13									
1	23	Нежилое помещение апартамент	20.8							
1	24	Коридор	4.9							
1	25	Санузел	4.2							
1	26	Лоджия	8.3							
		ВСЕГО:	29.9							
	Апартамент №14									
1	27	Нежилое помещение апартамент	18.6							
	28	Коридор	5.0							
1	29	Санузел	4.2							
1	30	Лоджия	8.3							
		BCEFO:								
		Апартамент №15								
1	31	Нежилое помещение апартамент	18.6							
1	32	Коридор	5.0							
1	33	Санузел	4.2							
1	34	Лоджия	8.3							
		ВСЕГО:	27.8							
	Апартамент №16									
1	35	Нежилое помещение апартамент	18.6							
1	36	Коридор	5.0							
	37	Санузел	4.2							
1	38	Лоджия	8.3							
1		ВСЕГО:	27.8							
1		ПЛОЩА ДЬ ПОМЕЩЕНИЙ:	354.4							

				. (	_	448/2021-		
				20	<i>()</i> —	-		
2	8	-	19-18-01	A HIN	<b>2</b> 6)1.24	Апарт-отель, расположенный по о		
1	-	Зам.	9-18-10	Saltino .	06.23	г.Евпатория, в районе оз. Мойнаки, а		
Изм.	Кол.	/lucm	№ док.	Подипсь	Дата	участок №3 (кадастровый номер		
				26	0			
ГИП		Гнатко Т.В.		a Atmo		Секция А		
Разработал		Кононов И.С.		JAN 1	0	•		
Проверил		Гнатк	κο Τ.Β <i>(</i>	Software .				
Н.контр.		Дьяченко (Д		3/1894		План 2 этажа на отм. 3.200		
				1				

о адресу: Республика Крым, автодорога на пгт. Заозерное, р участка 90:18:010123:29)

Стадия Лист Листов





#### Экспликация помещений:


Nº n/n	Наименование	Площадь, м <sup>2</sup>
1	Комната уборочного инвентаря	1.6
2	Коридор	29.0
3	Лестничная клетка	10.5
4	Лифтовая шахта	
	Апартамент №17	
5	Нежилое помещение апартамент	18.6
6	Коридор	5.0
7	Санузел	4.2
8	Лоджия	8.3
	ВСЕГО:	27.8
	Апартамент №18	
9	Нежилое помещение апартамент	18.6
10	Коридор	5.0
11	Санузел	4.2
12	Лоджия	8.3
	ВСЕГО:	27.8
	Апартамент №19	
13	Нежилое помещение апартамент	24.9
14	Нежилое помещение комната	10.3
15	Коридор	3.8
16	Санузел	4.7
17	Лоджия	4.4
18	Лоджия	8.3
	ВСЕГО:	43.7
	Апартамент №20	
19	Нежилое помещение апартамент	20.8
20	Коридор	4.9
21	Санузел	4.2
22	Лоджия	8.3
	ВСЕГО:	29.9


Nº	Наименование										
n/n	Hadmenoounde	Площадь, м²									
Апартамент №21											
23	Нежилое помещение апартамент	20.8									
24	Коридор	4.9									
25	Санузел	4.2									
26	Лоджия	8.3									
	ВСЕГО:	29.9									
	Апартамент №22										
27	Нежилое помещение апартамент	18.6									
28	Коридор	5.0									
29	Санузел	4.2									
30	Лоджия	8.3									
	ВСЕГО:	27.8									
	Апартамент №23										
31	Нежилое помещение апартамент	18.6									
32	Коридор	5.0									
33	Санузел	4.2									
34	Лоджия	8.3									
	ВСЕГО:	27.8									
	Апартамент №24										
35	Нежилое помещение апартамент	18.6									
36	Коридор	5.0									
37	Санузел	4.2									
38	Лоджия	8.3									
	ВСЕГО:	27.8									
	ПЛОЩАДЬ ПОМЕЩЕНИЙ:	354.4									
							


			267	0	448/2021-7	<b>Δ</b> P		
8	-	19-18-01	Atigor	31.24	Апарт-отель, расположенный по а	дресу: Ре	спубликс	ι Крым,
-	Зам.	9-18-10	Ser tous	06.23	г.Евпатория, в районе оз. Мойнаки, автодорога на пгт. Заозерно			
Кол.	/lucm	№ док.	Подпись	Дата	участок №3 (кадастровый номер участка 90:18:010123:29)			
			20	Ω		Стадия	Лист	Листов
ГИП		Гнатко Т.В.			Секция А	п	2	
ιδοπαν	Конон	ов И.С.		0	·	11	٦	
Проверил Н.контр.		Гнатко Т.В Дьяченко С.В 1994 структи				ACTAP.		
					План 3 этажа на отм. 6.400			

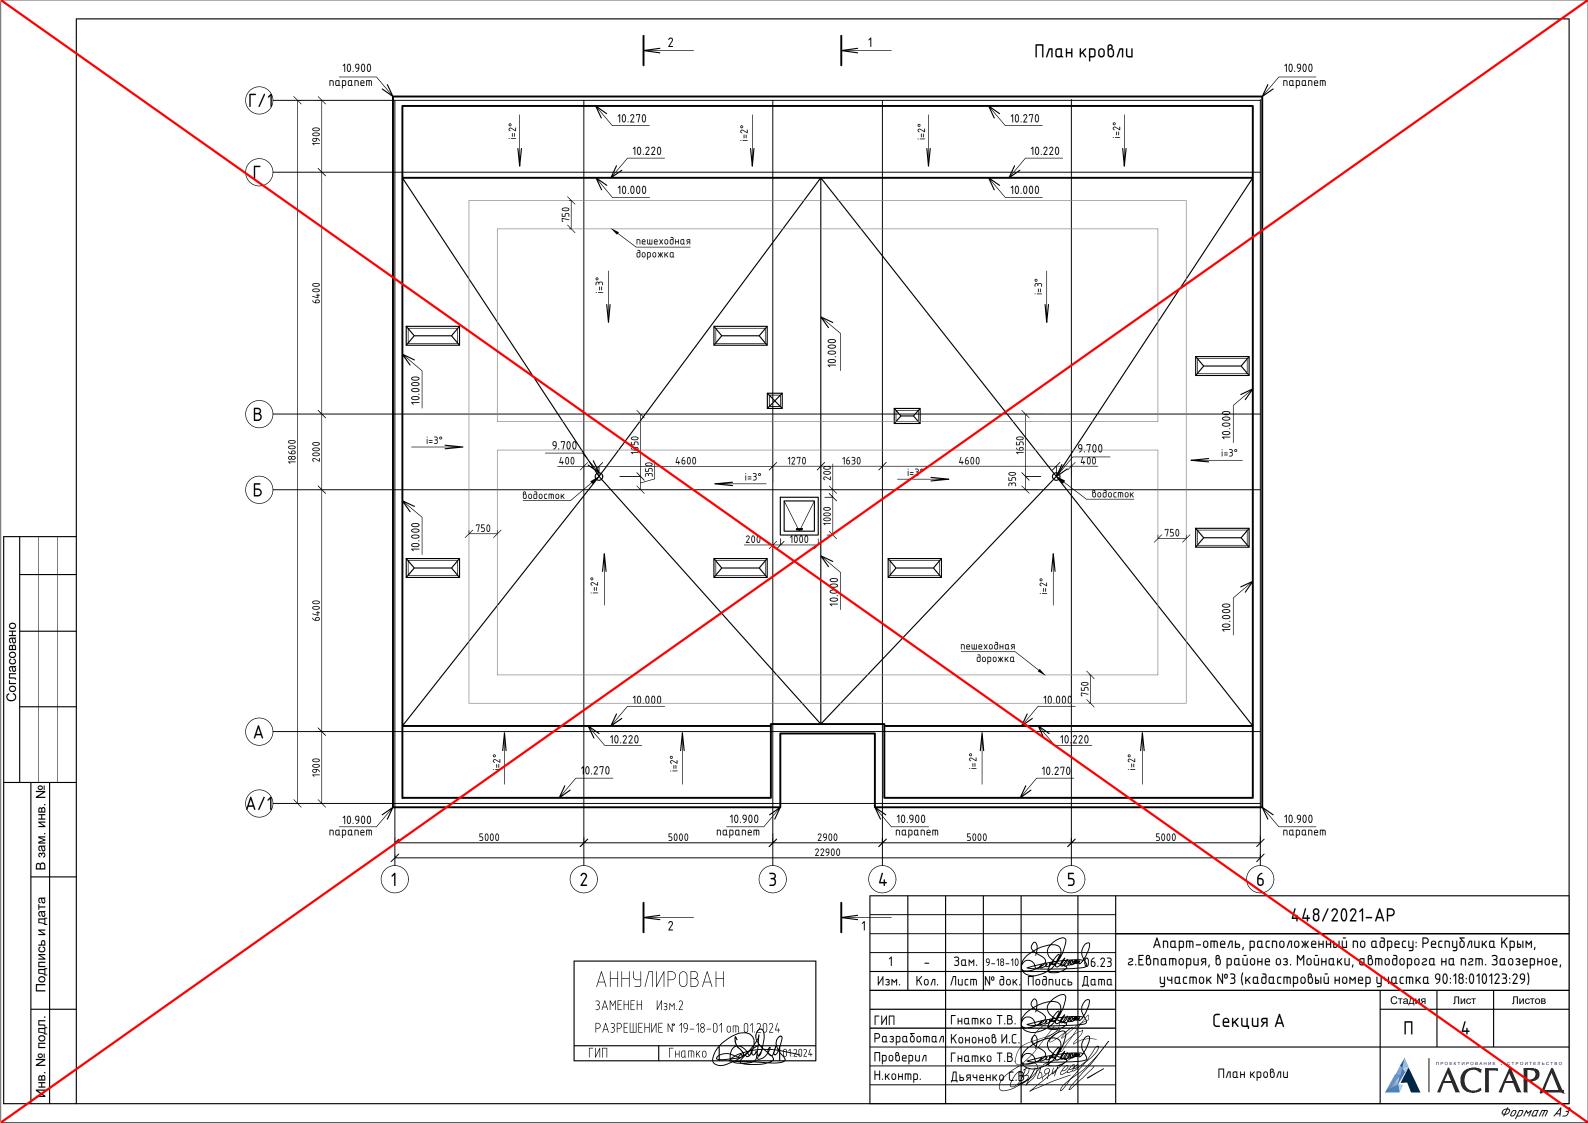


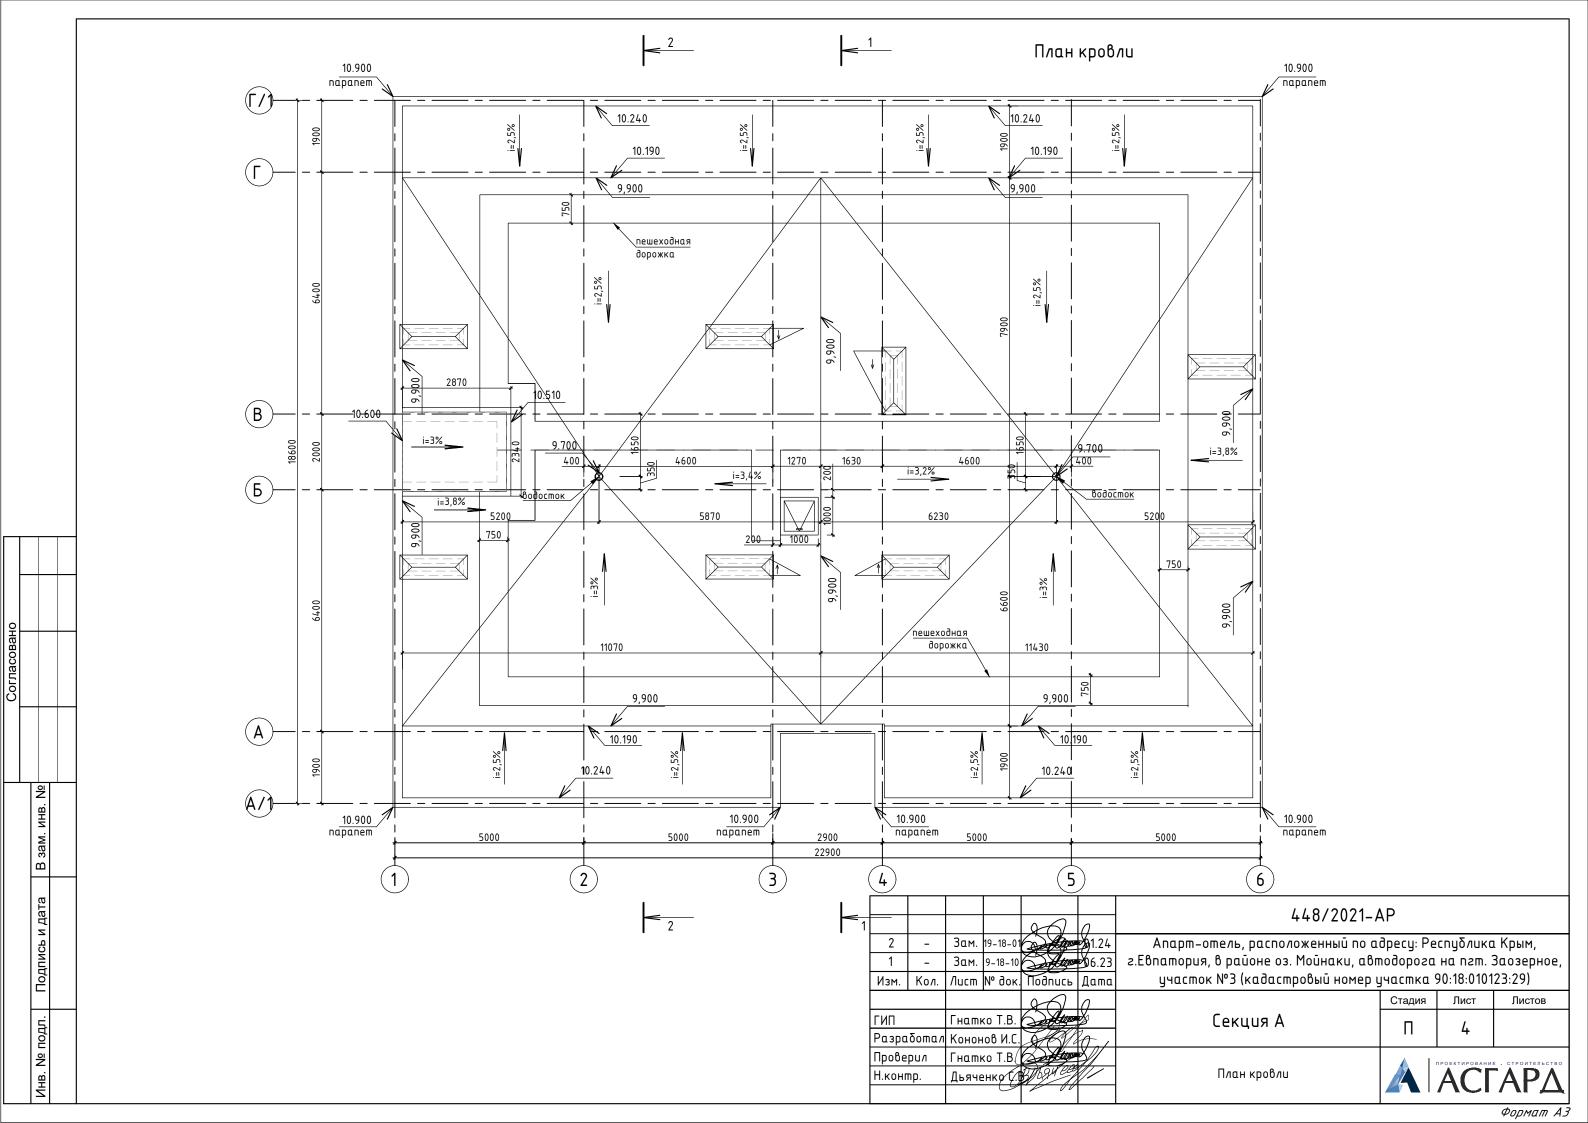


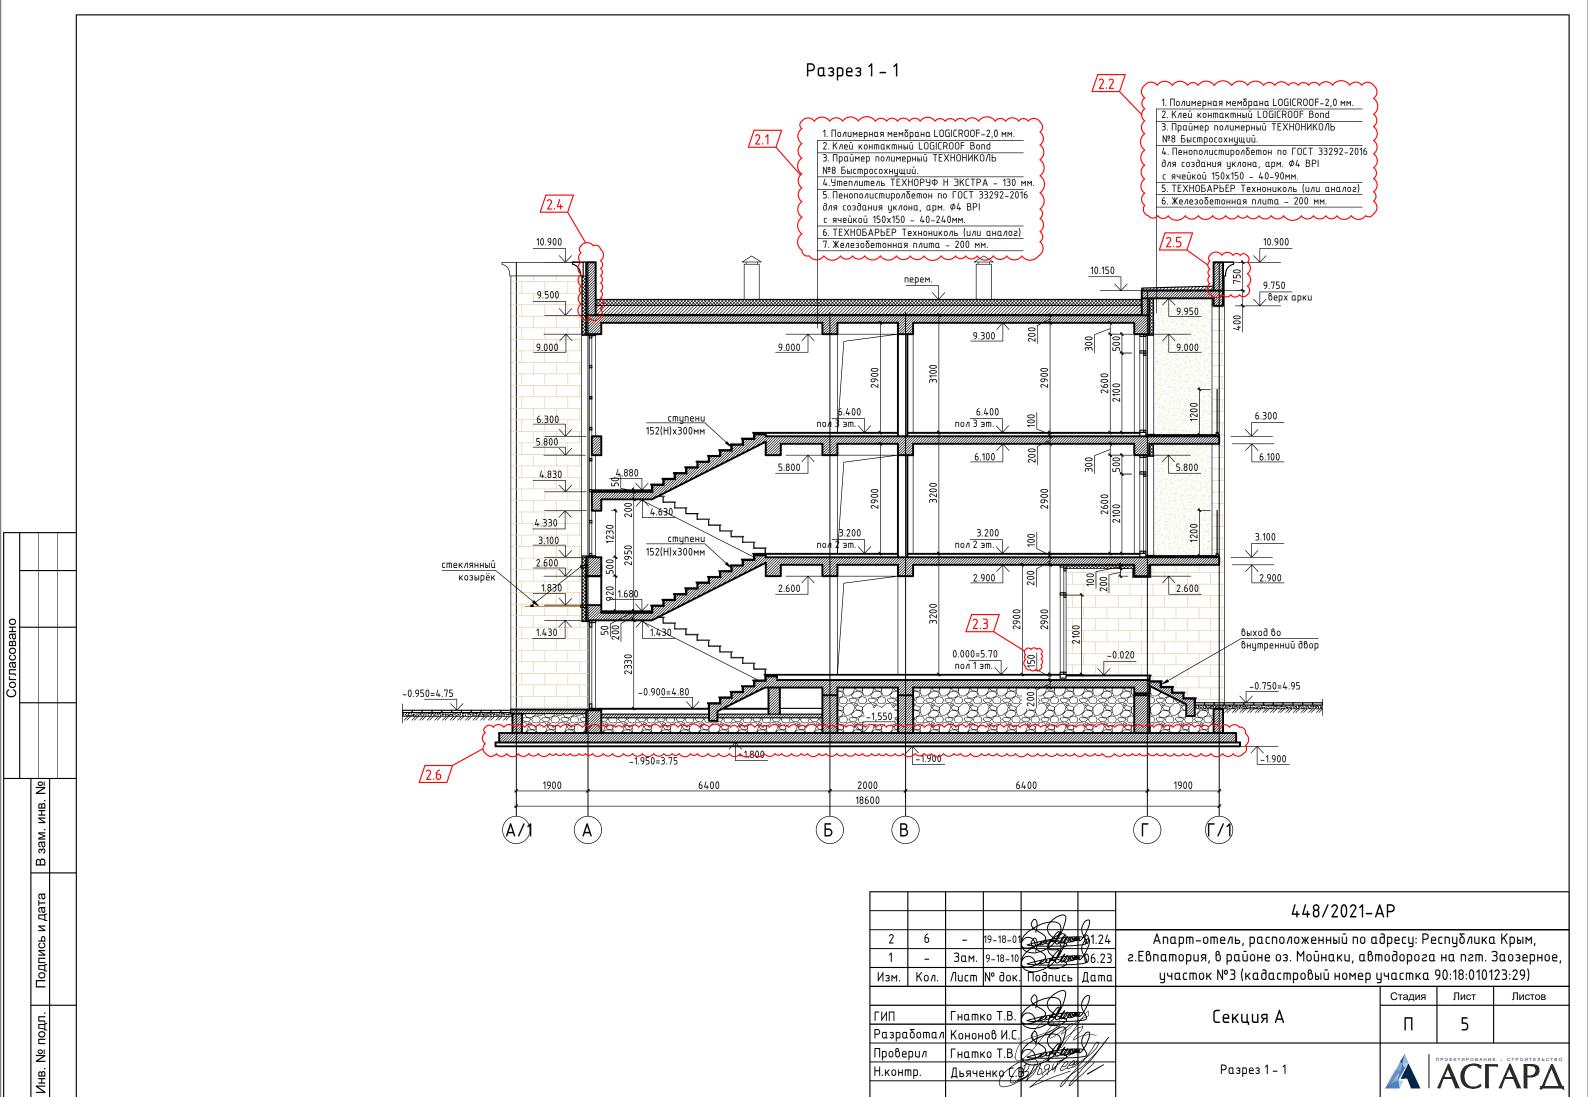


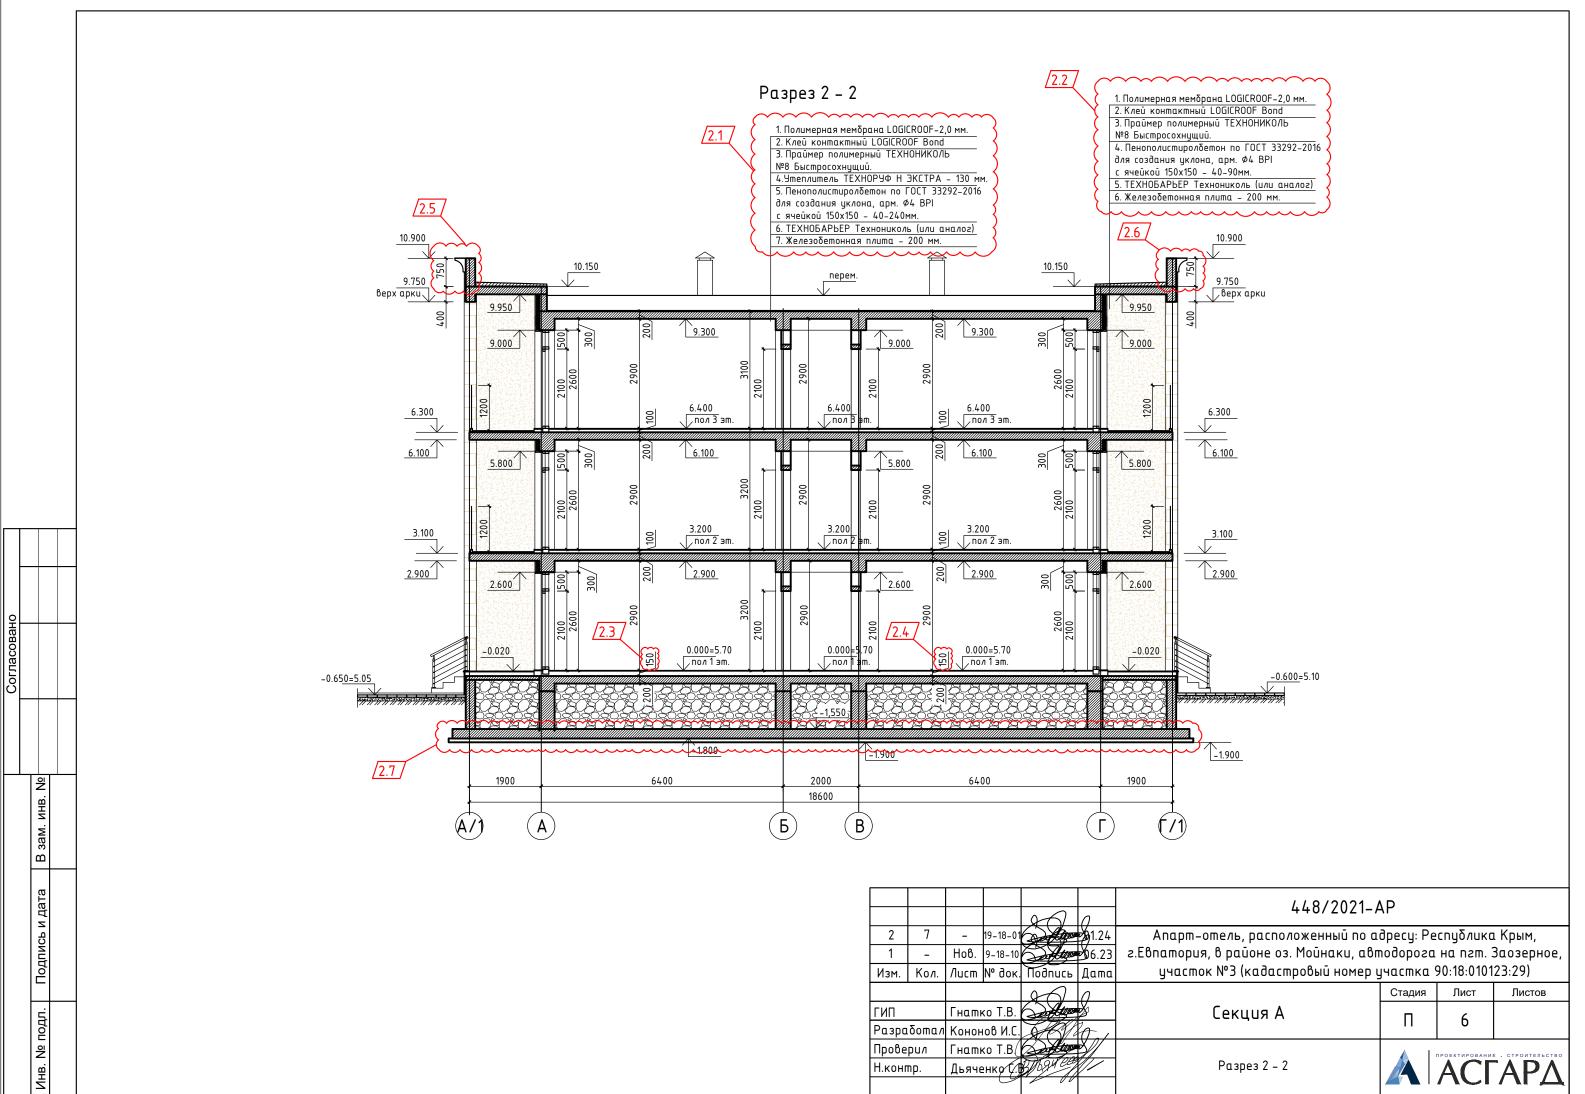

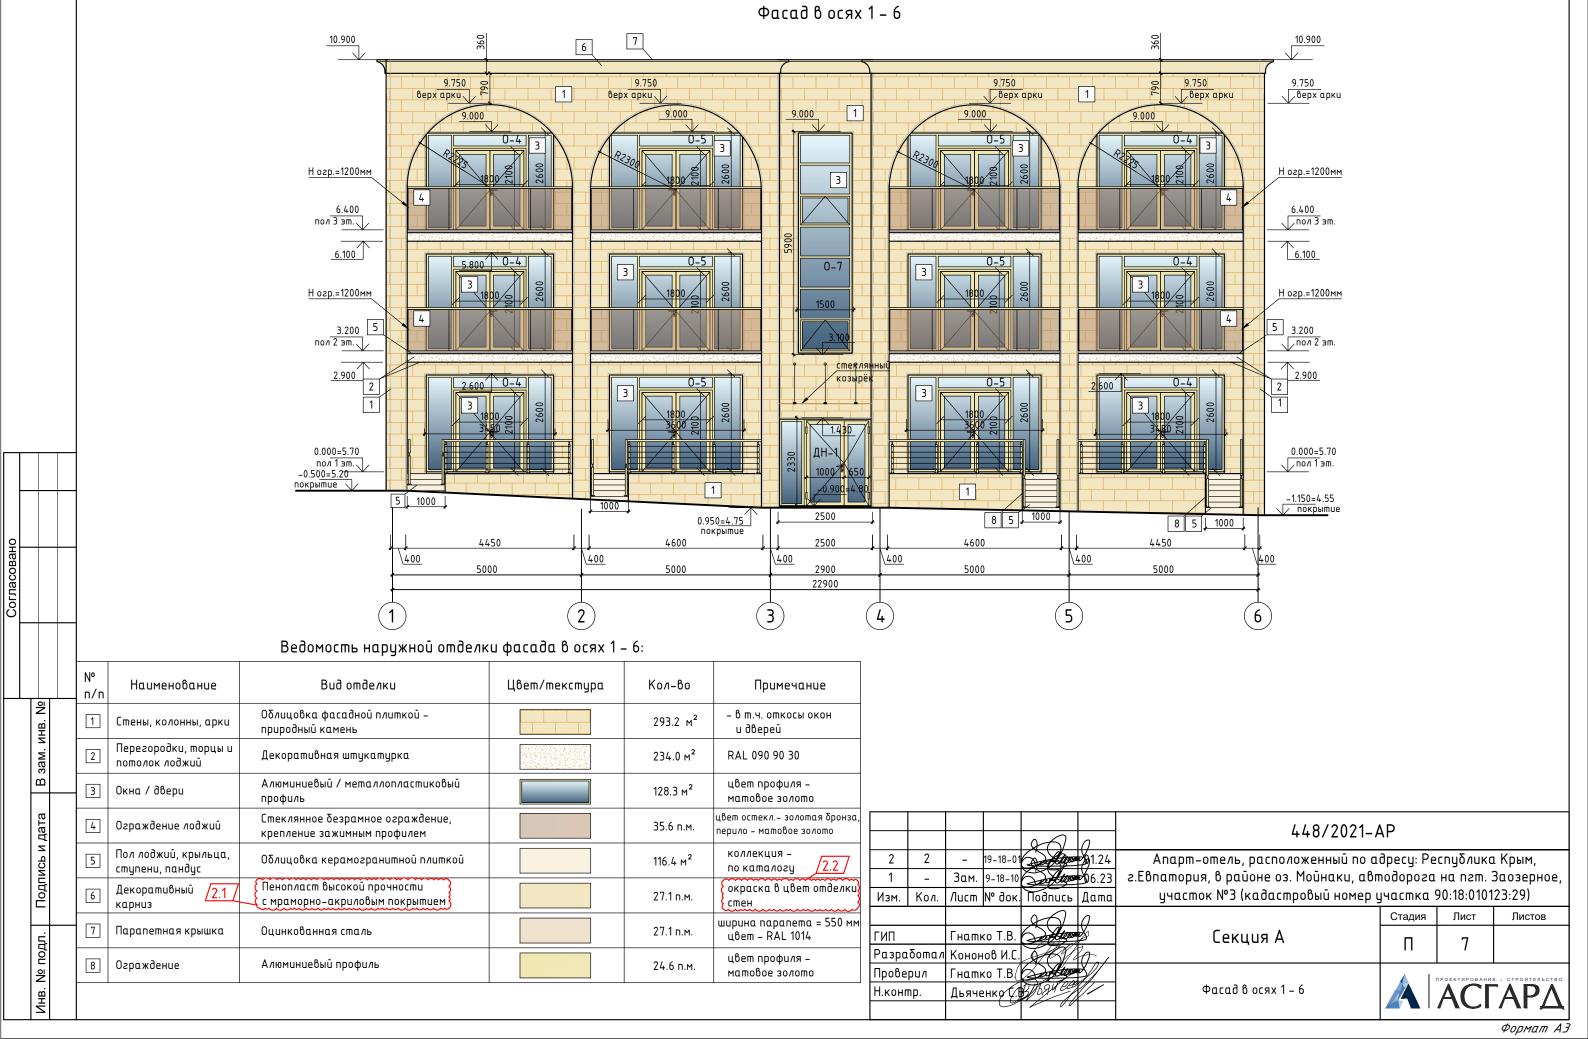

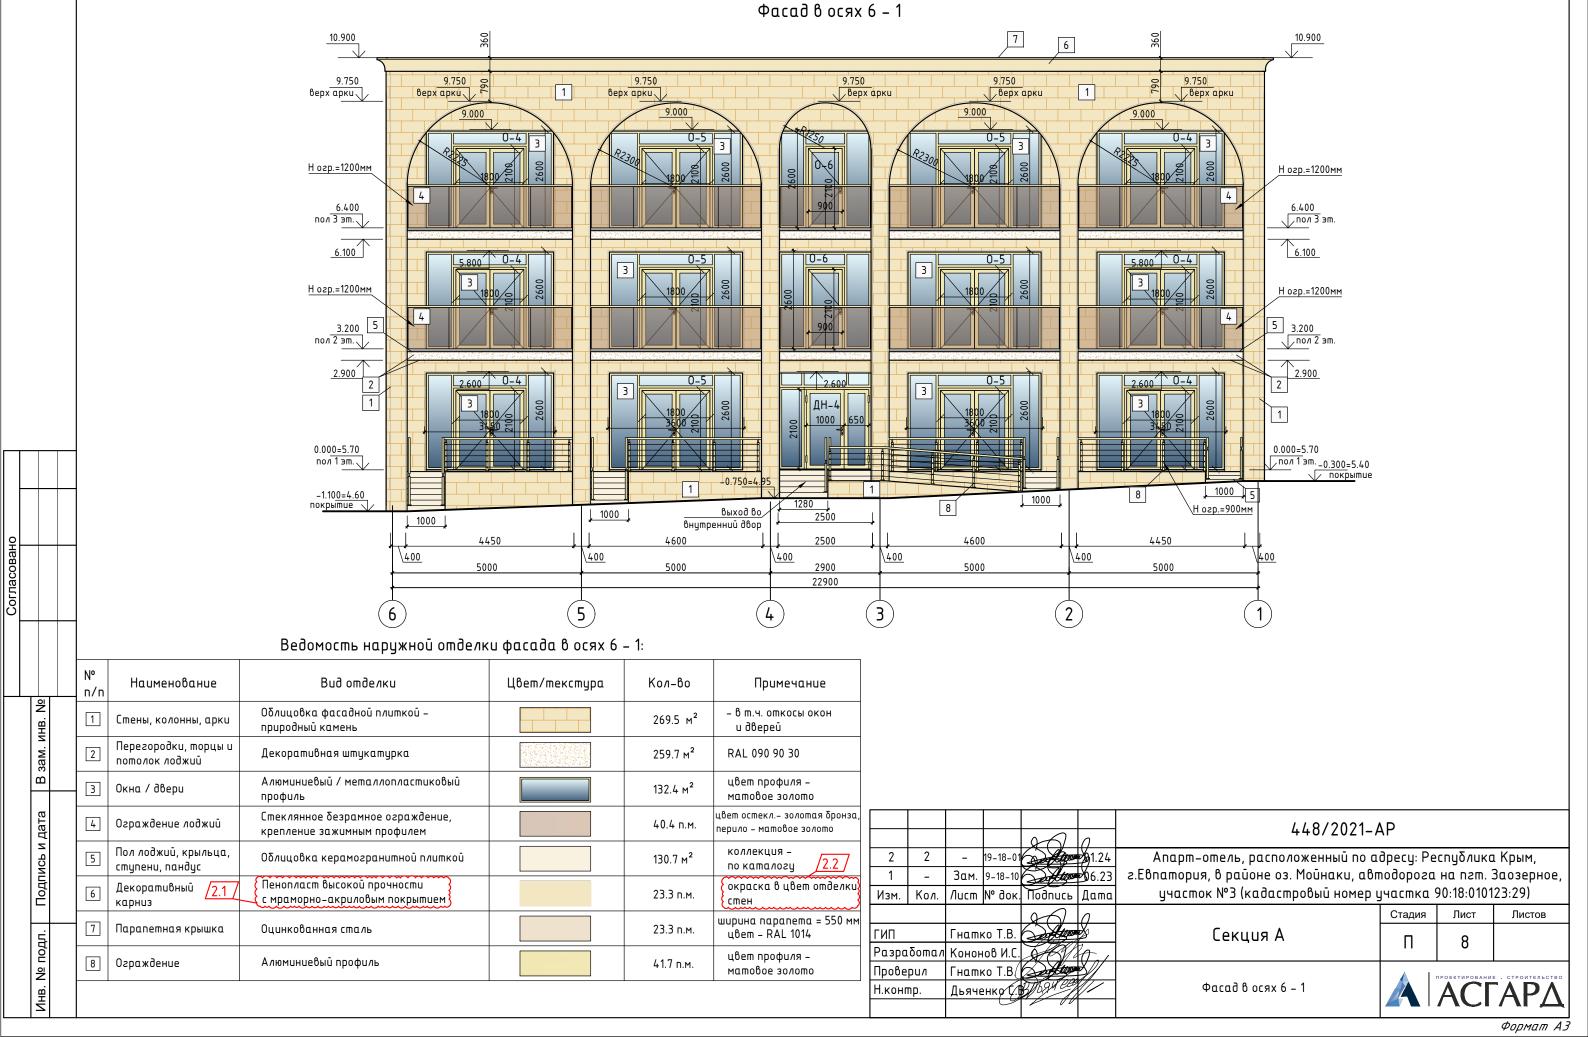

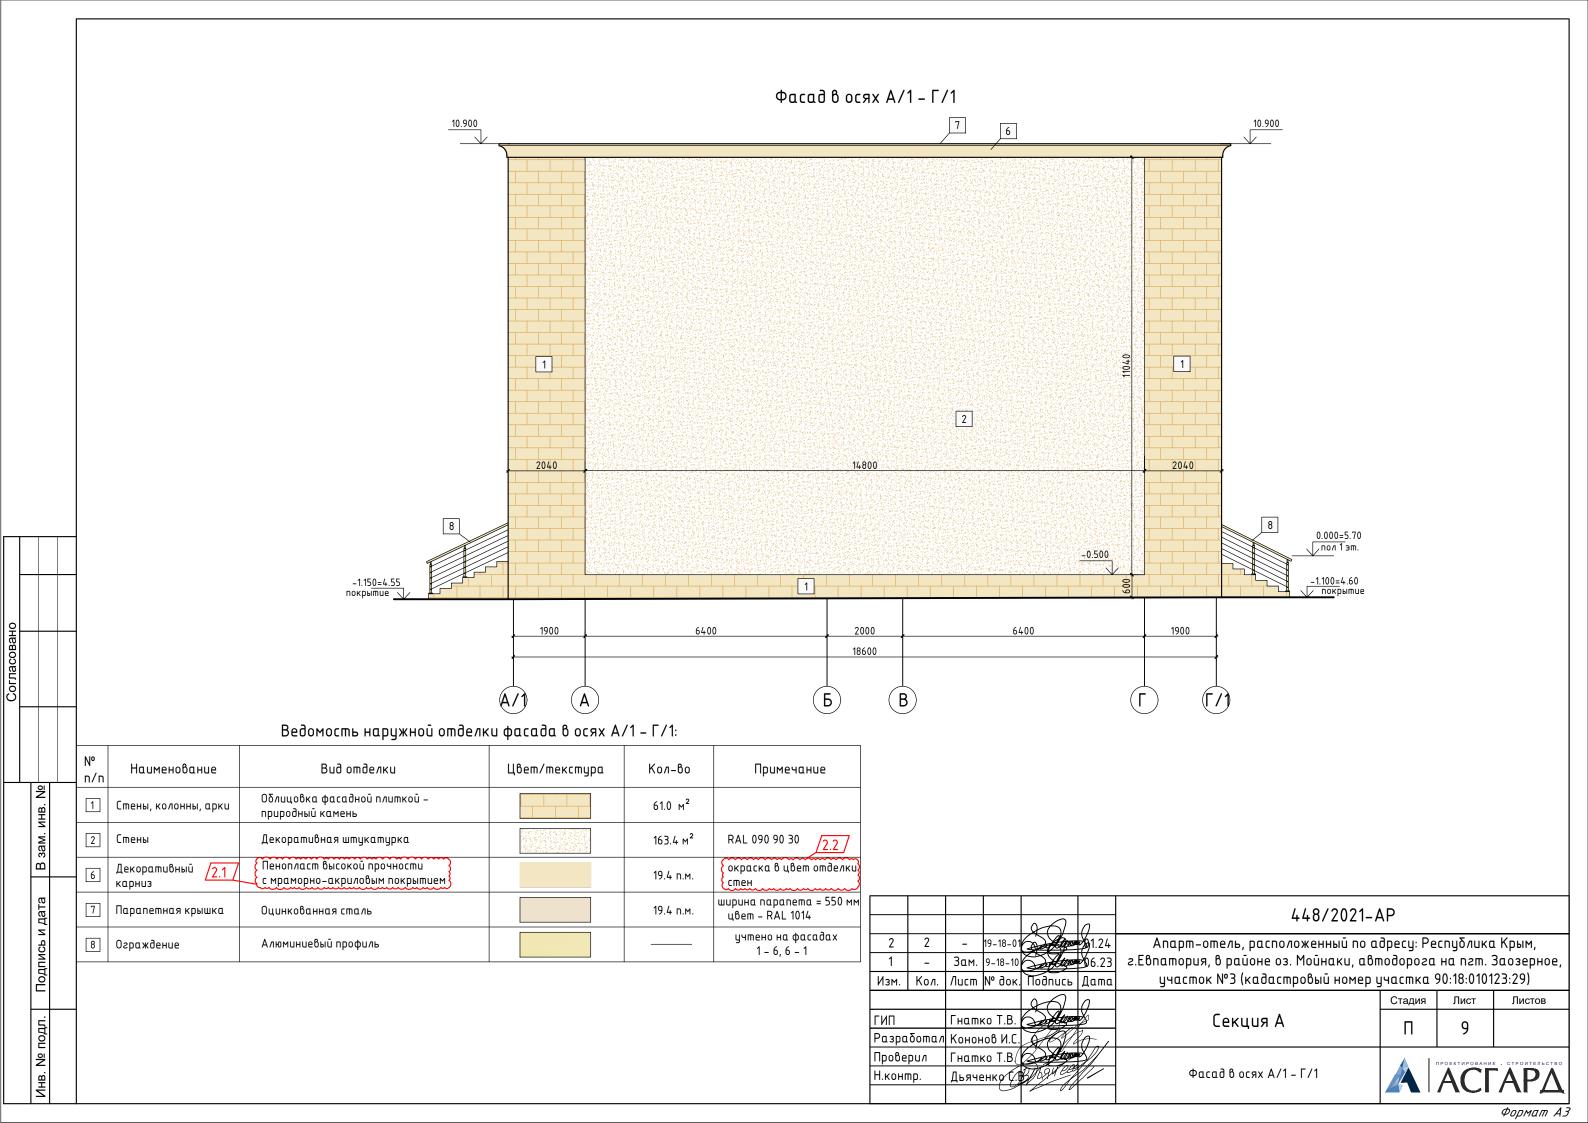

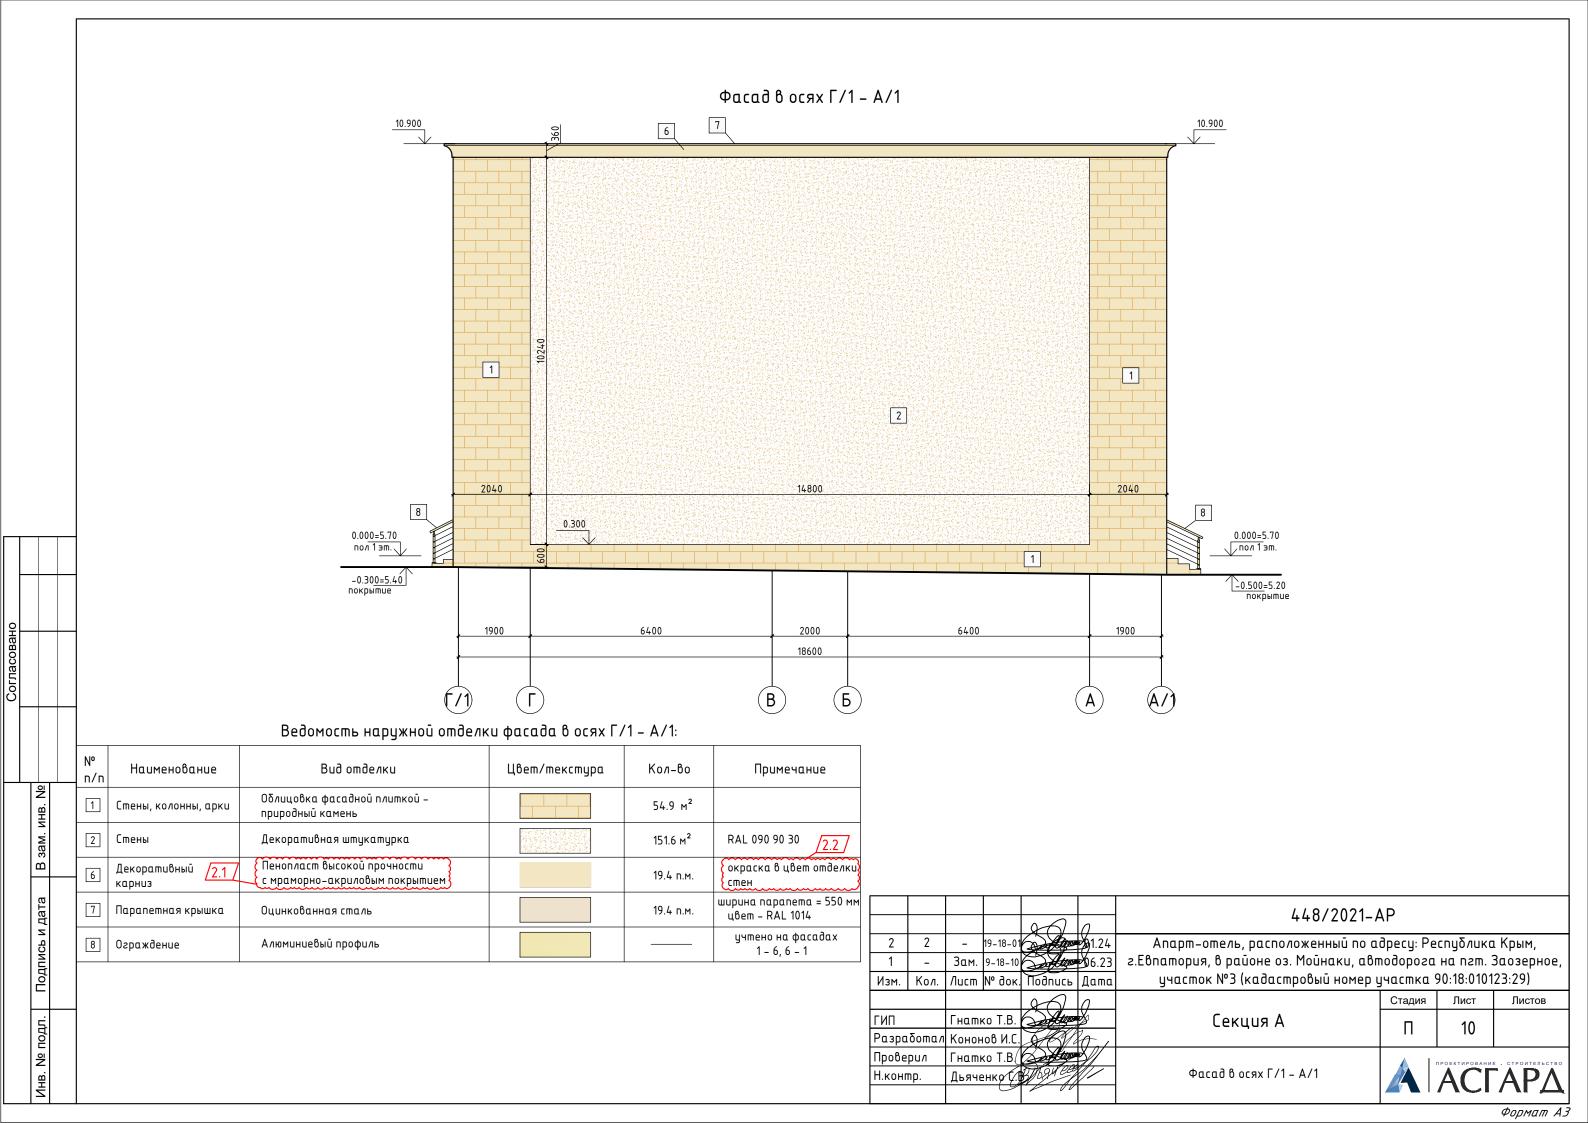

#### Ведомость отделки фасадов

					Bea	омость отделки ф	ρατασου				
Nº n/n	Hau	менов	ание		Bu	д отделки	Цвет/текстура	Кол-во	Примечание		
1	Стены,	колон	ны, аркі		вка фа ный каг	садной плиткой – чень		678.6 m²	– в т.ч. откосы окон и дверей		
2	Nepezo nomo <i>n</i> o		торцы чий	и Декоро	тшпвна	я штукатурка		808.7 m <sup>2</sup>	RAL 090 90 30		
3	Окна /	∂вери		Алюмин профил		/ металлопластиковый		260.7 m <sup>2</sup>	цвет профиля – матовое золото		
4	Ограж	Эение л	іоджий			езрамное ограждение, кимным профилем		76.0 п.м.	цвет остекл.— золотая бронза, перило-мат. золото		
5	Пол ло	Эжий		Облицо	вка кеј	рамогранитной плиткой		247.1 m²	коллекция - по каталогу 2.2		
6	Декорс карниз	тшпвня	<sup>ū</sup> /2.1 /			сокой прочности криловым покрытием		89.2 п.м.	окраска в цвет отделки стен		
7	Парапе	етная к	крышка	Оцинко	ванная	ı сталь		89.2 п.м.	ширина парапета= 550мм цвет – RAL 1014		
8	Ограж	дение		Алюми	Алюминиевый профиль				цвет профиля – матовое золото		
		967	0		448/2021-	AP					
2 2 - 19-18-01 1 - Hoß. 9-18-10			SPV	96.23		асположенный по о не оз. Мойнаки, ав		еспублика Крым, 1 на пгт. Заозерное,			
Изм.	Кол.			Подпись			, 1дастровый номер				
		Гнатко Т.В.		(2) (A)				Секці	А	Стадия	Лист Листов
Разраоотал Проверил Н.контр.		<del></del>		18-18 OF 10-1981 // /				Ведомость отд	елки фасадов	A	POEKTUPOBAHUE . CTPOUTERSCTSO

Согласовано

В зам. инв. №

Подпись и дата

Инв. № подл.


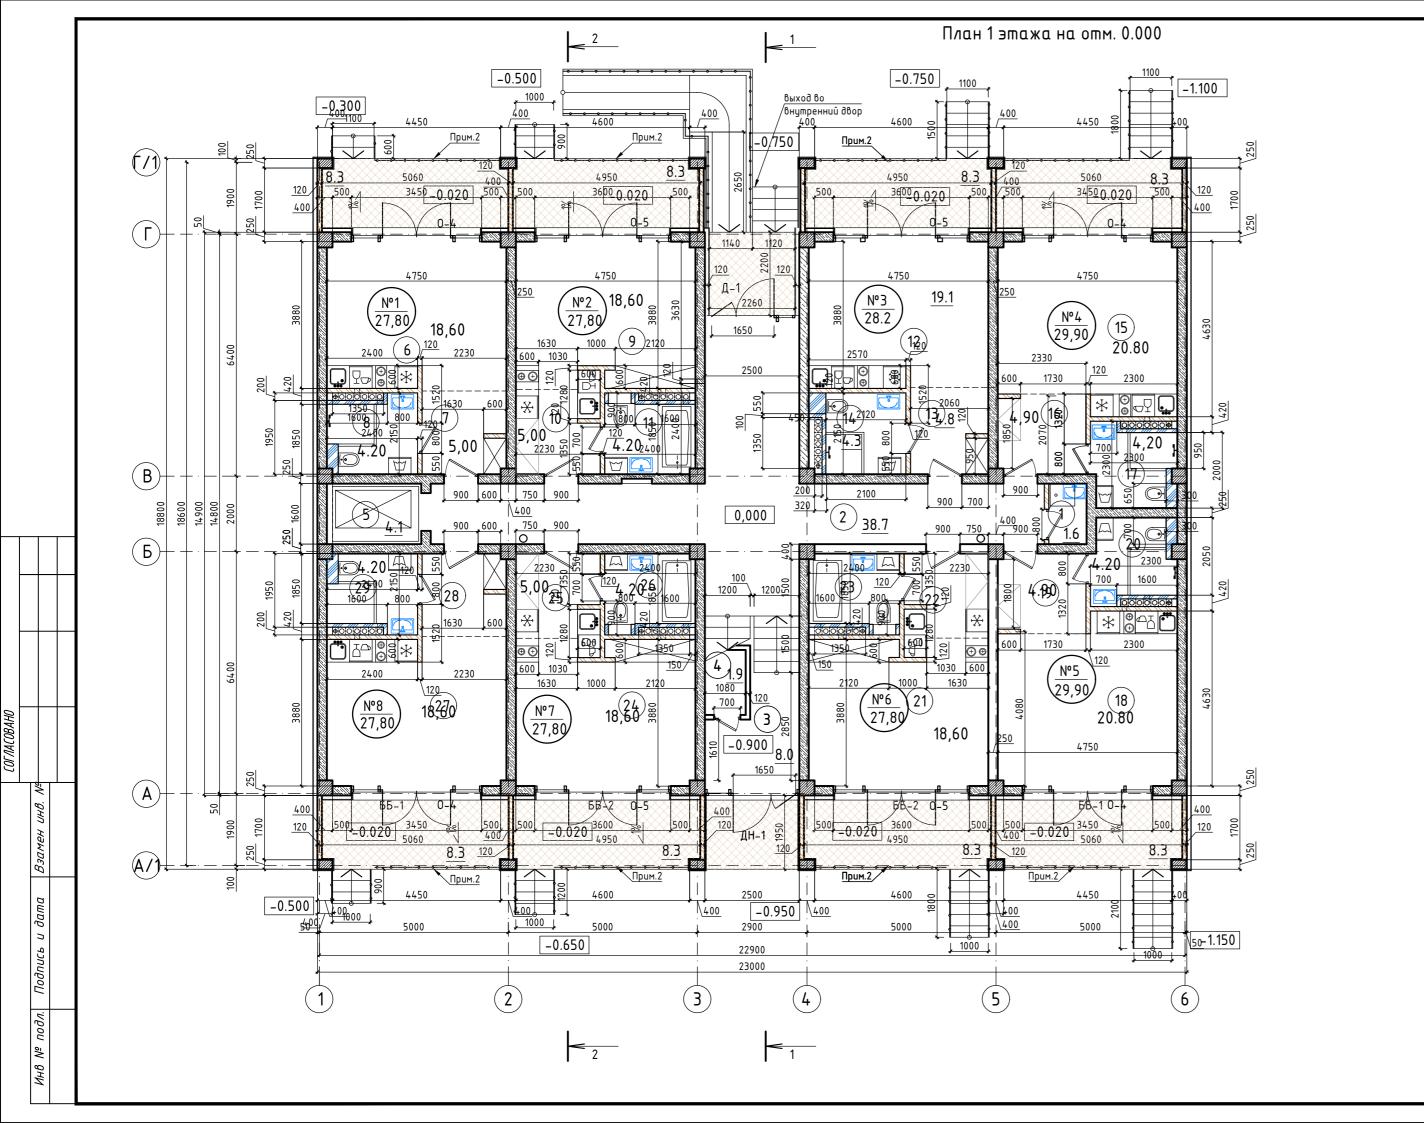


Схема размещения секций

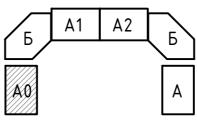

Г В В1 Г1

#### Экспликация помещений:

Nº n/n	Наименование	Площадь, м <sup>2</sup>
1	Комната уборочного инвентаря	1.6
2	Коридор	38.7
3	Лестничная клетка	8.0
4	Электрощитовая	1.9
5	Лифтовая шахта	4.1
	Апартамент №1	
6	Нежилое помещение апартамент	18.6
7	Коридор	5.0
8	Санузел	4.2
	ВСЕГО:	27.8
	Апартамент №2	
9	Нежилое помещение апартамент	18.6
10	Коридор	5.0
11	Санузел	4.2
	ВСЕГО:	27.8

Наименование	Площадь, м <sup>2</sup>
Апартамент №3	
Нежилое помещение апартамент	19.1
Коридор	4.8
Санузел	4.3
ВСЕГО:	28.2
Апартамент №4	
Нежилое помещение апартамент	20.8
Коридор	4.9
Санузел	4.2
ВСЕГО:	29.9
Апартамент №5	
Нежилое помещение апартамент	20.8
Коридор	4.9
Санузел	4.2
ВСЕГО:	29.9
Апартамент №6	
Нежилое помещение апартамент	18.6
Коридор	5.0
Санузел	4.2
ВСЕГО:	27.8
Апартамент №7	
Нежилое помещение апартамент	18.6
Коридор	5.0
Санузел	4.2
ВСЕГО:	27.8
Апартамент №8	
Нежилое помещение апартамент	18.6
Коридор	5.0
Санузел	4.2
ВСЕГО:	27.8
ПЛОЩАДЬ ПОМЕЩЕНИЙ:	281.3

				20	0	
2	-	Нов.	19-18-0	and times	1.24	a
Изм.	Кол.	/lucm	№ док.	Подипсь	Дата	
				8		
ГИП		Гнат	ко Т.В.	A super	\$	
Разра	.ботал	Дзюбо	1 H.A.	SA S		
Прове	рил	Гнат	ко Т.В.			Г
Н.конг	np.	Дьяче	енко Çл[	BUSSICE		''
·	·					

448/2021-AP


Апарт-отель, расположенный по адресу: Республика Крым, г.Евпатория, в районе оз. Мойнаки, автодорога на пгт. Заозерное, участок №3 (кадастровый номер участка 90:18:010123:29)

Секция А
----------

Стадия Лист Листо
P 11.1

План 1-ого этажа на отм. 0,000, М 1:100




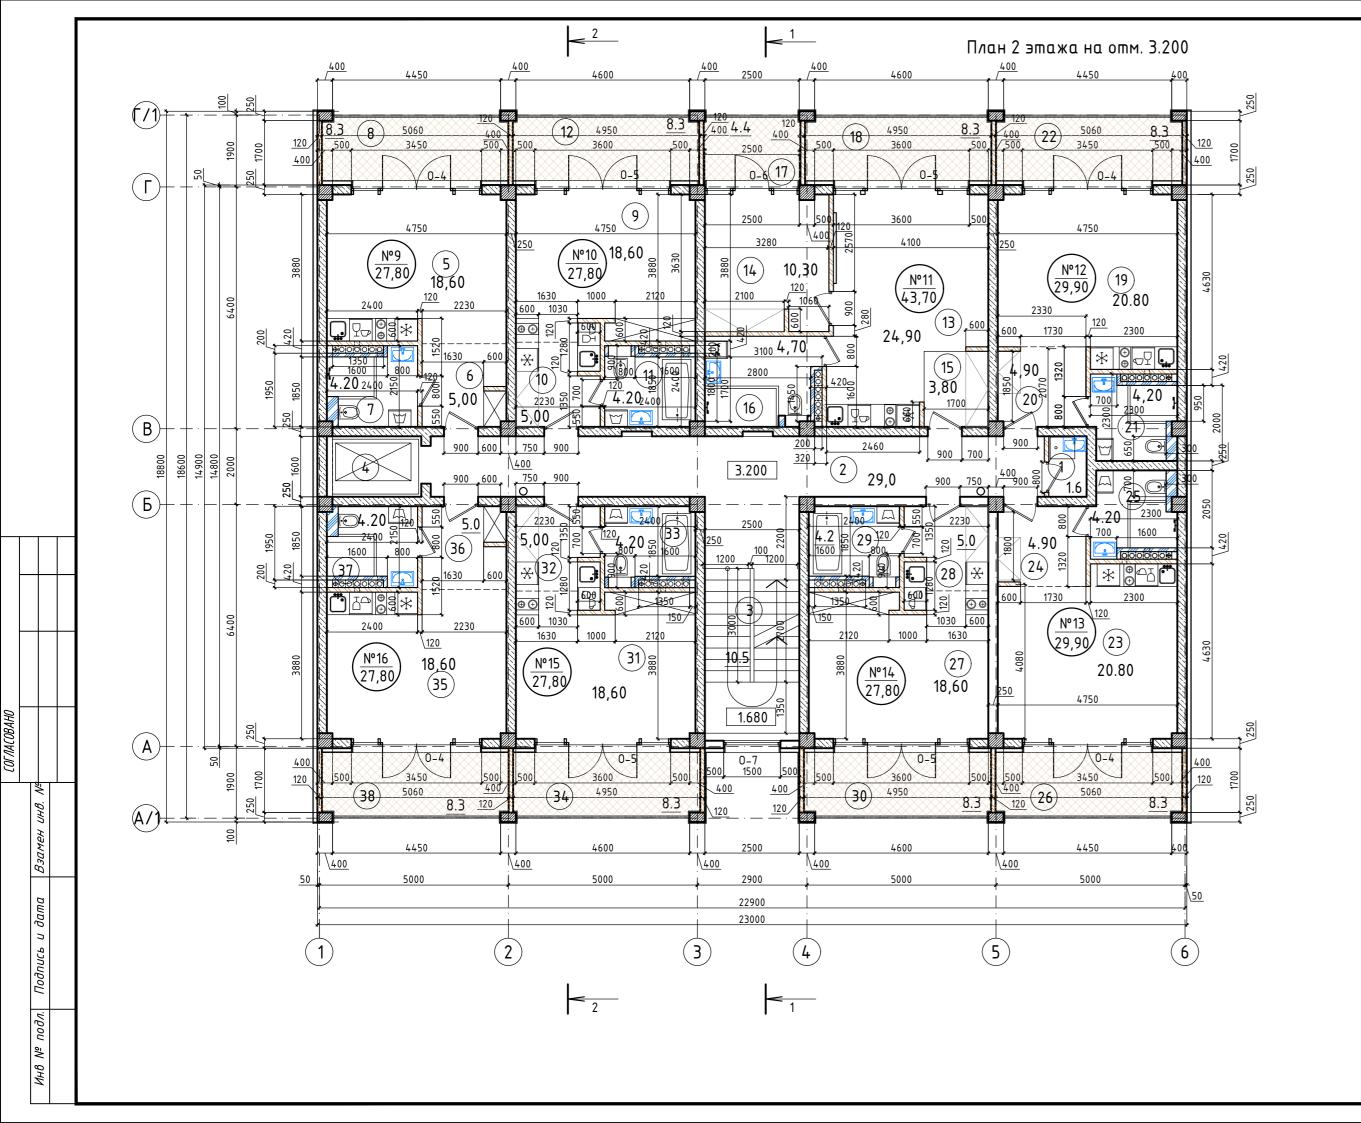

-		
Nº n/n	Наименование	Площадь, м²
1	Комната уборочного инвентаря	1.6
2	Коридор	29.0
3	Лестничная клетка	10.5
4	Лифтовая шахта	
	Апартамент №9	
5	Нежилое помещение апартамент	18.6
6	Коридор	5.0
7	Санузел	4.2
8	Лоджия	8.3
	ВСЕГО (без учета лоджии):	27.8
	Апартамент №10	
9	Нежилое помещение апартамент	18.6
10	Коридор	5.0
11	Санузел	4.2
12	Лоджия	8.3
	ВСЕГО:	27.8
	Апартамент №11	
13	Нежилое помещение апартамент	24.9
14	Нежилое помещение комната	10.3
15	Коридор	3.8
16	Санузел	4.7
17	Лоджия	4.4
18	Лоджия	8.3
	ВСЕГО:	43.7
	Апартамент №12	
19	Нежилое помещение апартамент	20.8
20	Коридор	4.9
21	Санузел	4.2
22	Лоджия	8.3
	ВСЕГО:	29.9

Nº n/n	Наименование	Площадь, м <sup>2</sup>									
	Апартамент №13	-									
23	Нежилое помещение апартамент	20.8									
24	Коридор	4.9									
25	Санузел	4.2									
26	Лоджия	8.3									
	ВСЕГО:	29.9									
Апартамент №14											
27	Нежилое помещение апартамент	18.6									
28	Коридор	5.0									
29	Санузел	4.2									
30	Лоджия	8.3									
	ВСЕГО:	27.8									
	Апартамент №15										
31	Нежилое помещение апартамент	18.6									
32	Коридор	5.0									
33	Санузел	4.2									
34	Лоджия	8.3									
	BCEFO:	27.8									
	Апартамент №16	-									
35	Нежилое помещение апартамент	18.6									
36	Коридор	5.0									
37	Санузел	4.2									
38	Лоджия	8.3									
	BCEFO:	27.8									
	Площадь апартамент без учета лоджий:	242,50									
	Площадь апартамент с учетом лоджий:	313,30									
	Площадь помещений общего пользования:	41,10									
	Площадь всех помещений, включая лоджии:	354.4									
	Площадь лоджий:	70,80									
	Площадь этажа без учета лоджий:	317,4									
	Площадь этажа с учетом лоджий:	388,20									


						448/2021-7	<b>Δ</b> P				
2	-	Нов.	19-18-0 <sup>-</sup>	Software	<i>0</i> 91.24	Апарт-отель, расположенный по адресу: Республика Крыг г.Евпатория, в районе оз. Мойнаки, автодорога на пгт. Заозе					
Изм.	Кол.	/lucm	№ док.	Подпись	Дата	участок №3 (кадастровый номер участка 90:18:010123:29)					
				200			Стадия	Лист	Листо		
ГИП		Гнатко Т.В.		Гнатко Т.В.		A Super		Секция АО	Р	11.2	
Разро	αδοπαл	Дзюбо	ı H.A.	H.A.			Г	11.2			
Прове	Проверил Н.контр.		Гнатко Т.В. Дьяченко СФ 2010 годи		0/	План 2-ого этажа на отм. +3,200,	A 1	ПРОЕКТИРОВАНИЕ	Е . СТРОИТЕ		
Н.кон						M 1:100		ACI	AP		

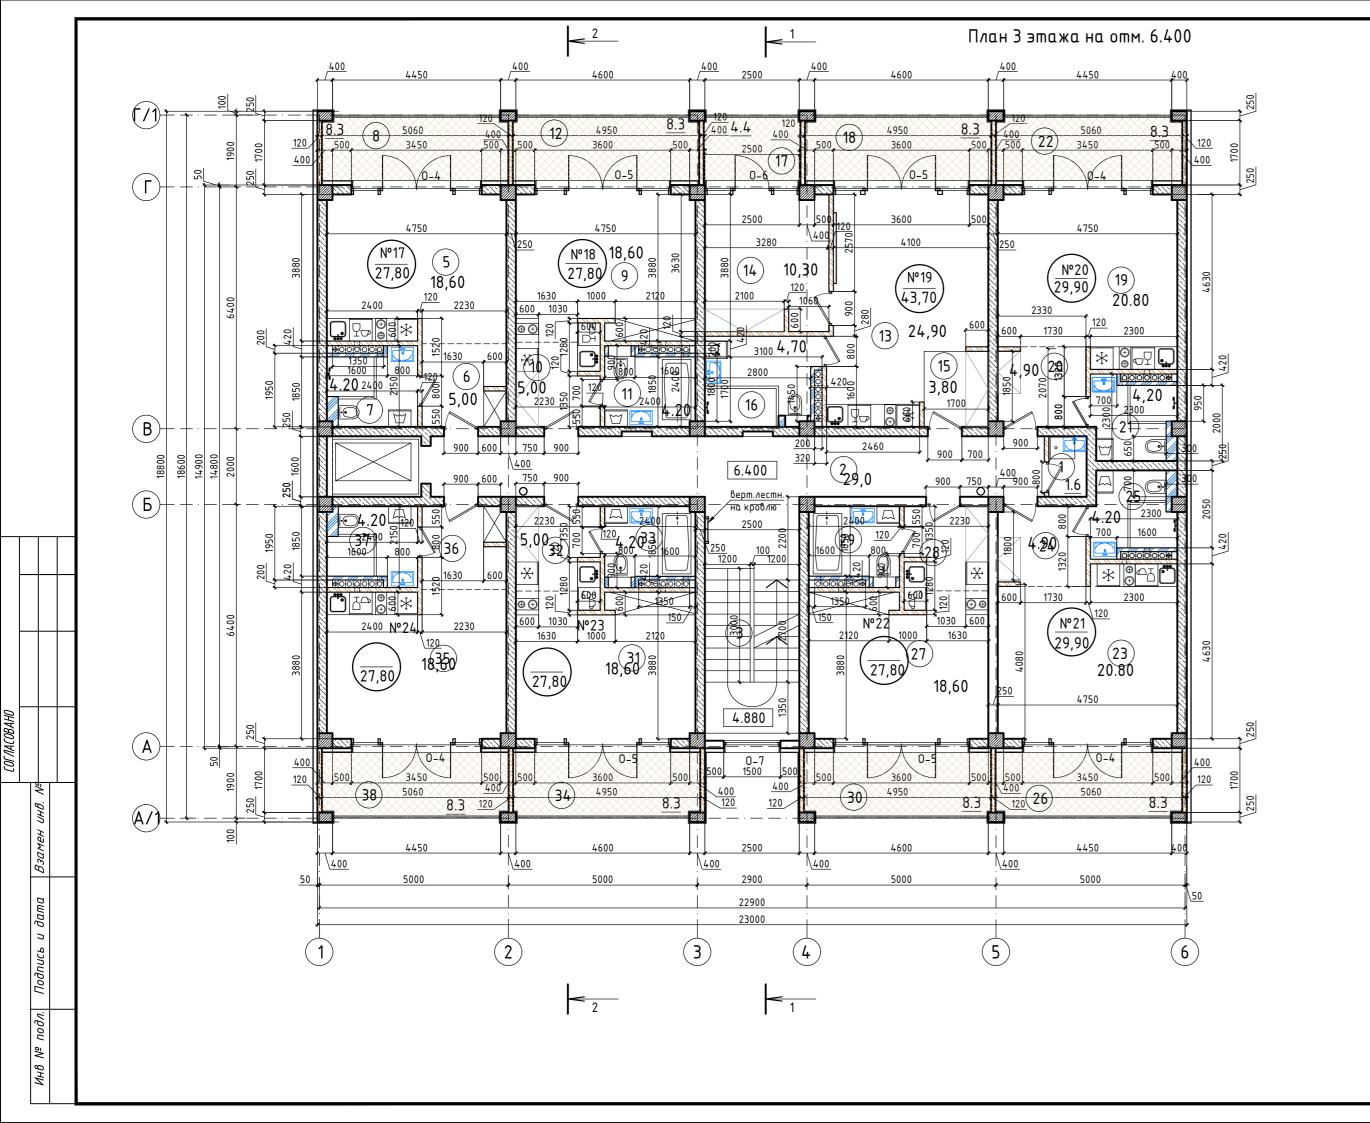



Nº n/n	Наименование	Площадь м <sup>2</sup>
1	Комната уборочного инвентаря	1.6
2	Коридор	29.0
3	Лестничная клетка	10.5
4	Лифтовая шахта	
	Апартамент №9	· · · · · · · · · · · · · · · · · · ·
5	Нежилое помещение апартамент	18.6
6	Коридор	5.0
7	Санузел	4.2
8	Лоджия	8.3
	ВСЕГО (без учета лоджии):	27.8
	Апартамент №10	
9	Нежилое помещение апартамент	18.6
10	Коридор	5.0
11	Санузел	4.2
12	Лоджия	8.3
	ВСЕГО:	27.8
	Апартамент №11	
13	Нежилое помещение апартамент	24.9
14	Нежилое помещение комната	10.3
15	Коридор	3.8
16	Санузел	4.7
17	Лоджия	4.4
18	Лоджия	8.3
	ВСЕГО:	43.7
	Апартамент №12	
19	Нежилое помещение апартамент	20.8
20	Коридор	4.9
21	Санузел	4.2
22	Лоджия	8.3
	ВСЕГО:	29.9


	Апартамент №13 Нежилое помещение апартамент Коридор Санузел	20.8
-	Коридор	
24	<u> </u>	4.9
	Санузел	
25		4.2
26	Лоджия	8.3
	ВСЕГО:	29.9
	Апартамент №14	
27	Нежилое помещение апартамент	18.6
28	Коридор	5.0
29 (	Санузел	4.2
30	Лоджия	8.3
	ВСЕГО:	27.8
	Апартамент №15	
31	Нежилое помещение апартамент	18.6
32	Коридор	5.0
33 (	Санузел	4.2
34	Лоджия	8.3
	ВСЕГО:	27.8
	Апартамент №16	
35 I	Нежилое помещение апартамент	18.6
36 I	Коридор	5.0
37 (	Санузел	4.2
38	Лоджия	8.3
	ВСЕГО:	27.8
Г	Площадь апартамент без учета лоджий:	242,50
Г	Площадь апартамент с учетом лоджий:	313,30
Г	Площадь помещений общего пользования:	41,10
	Площадь всех помещений, включая лоджии:	354.4
Г	Площадь лоджий:	70,80
	Площадь этажа без учета лоджий:	317,4
Г	Площадь этажа с учетом лоджий:	388,20

						448/2021-AP						
				20	0	Апарт-отель, расположенный по адресу: Республика Крым,						
2	-	Нов.	19-18-0	De tiene	31.24	г.Евпатория, в районе оз. Мойнаки, автодорога на пгт. Заозер						
Изм.	Кол.	/lucm	№ док.	Подипсь	Дата	участок №3 (кадастровый номер участка 90:18:010123:29)						
				$\sim$	)		Стадия	Лист	Листов			
ГИП	Гнатко Т.В.		A street		Секция АО	Р	11.3					
Разра	ιδοπαл	Дзюба Н.А.		зюба Н.А.		·	Г	(11.5				
Прове	Проверил		Гнатко Т.В.			План 3-его этажа на отм. +6,400,	I	ПРОЕКТИРОВАНИЕ	Е. СТРОИТЕЛЬСТВО			
Н.контр.		Дьяченко С.		Byrgy (egg)		M 1:100	A	ACI	ΆΡΔ			

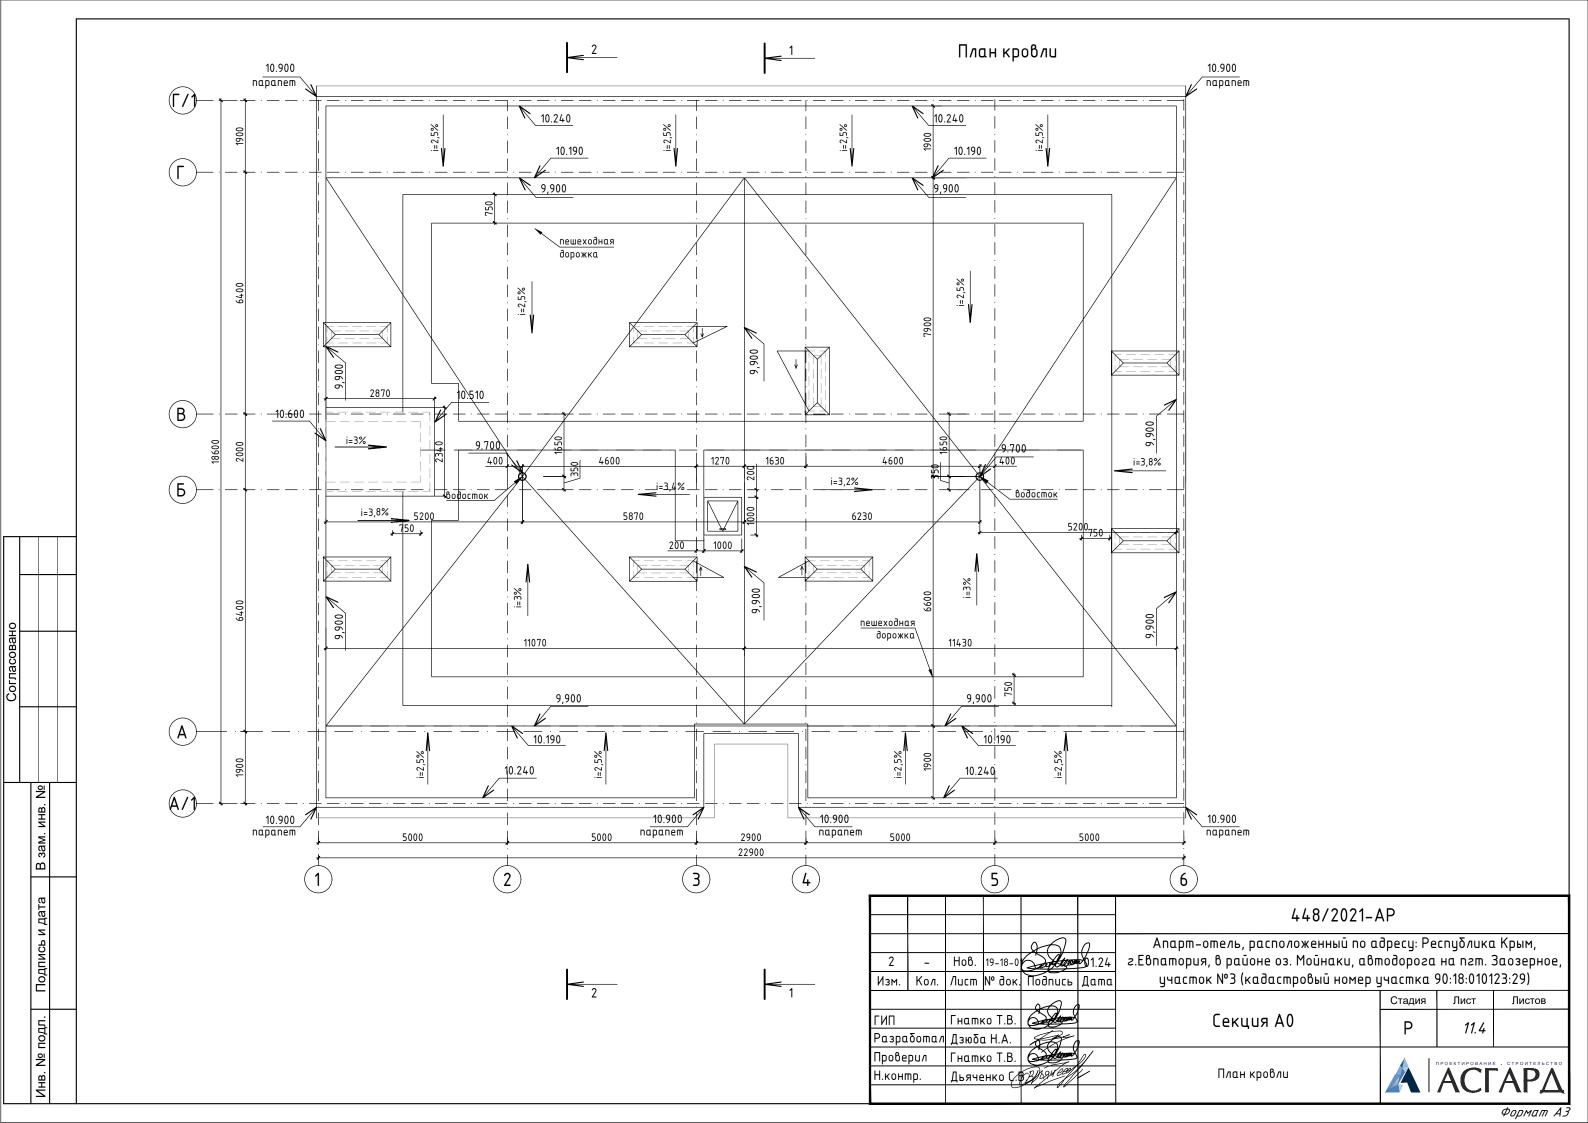

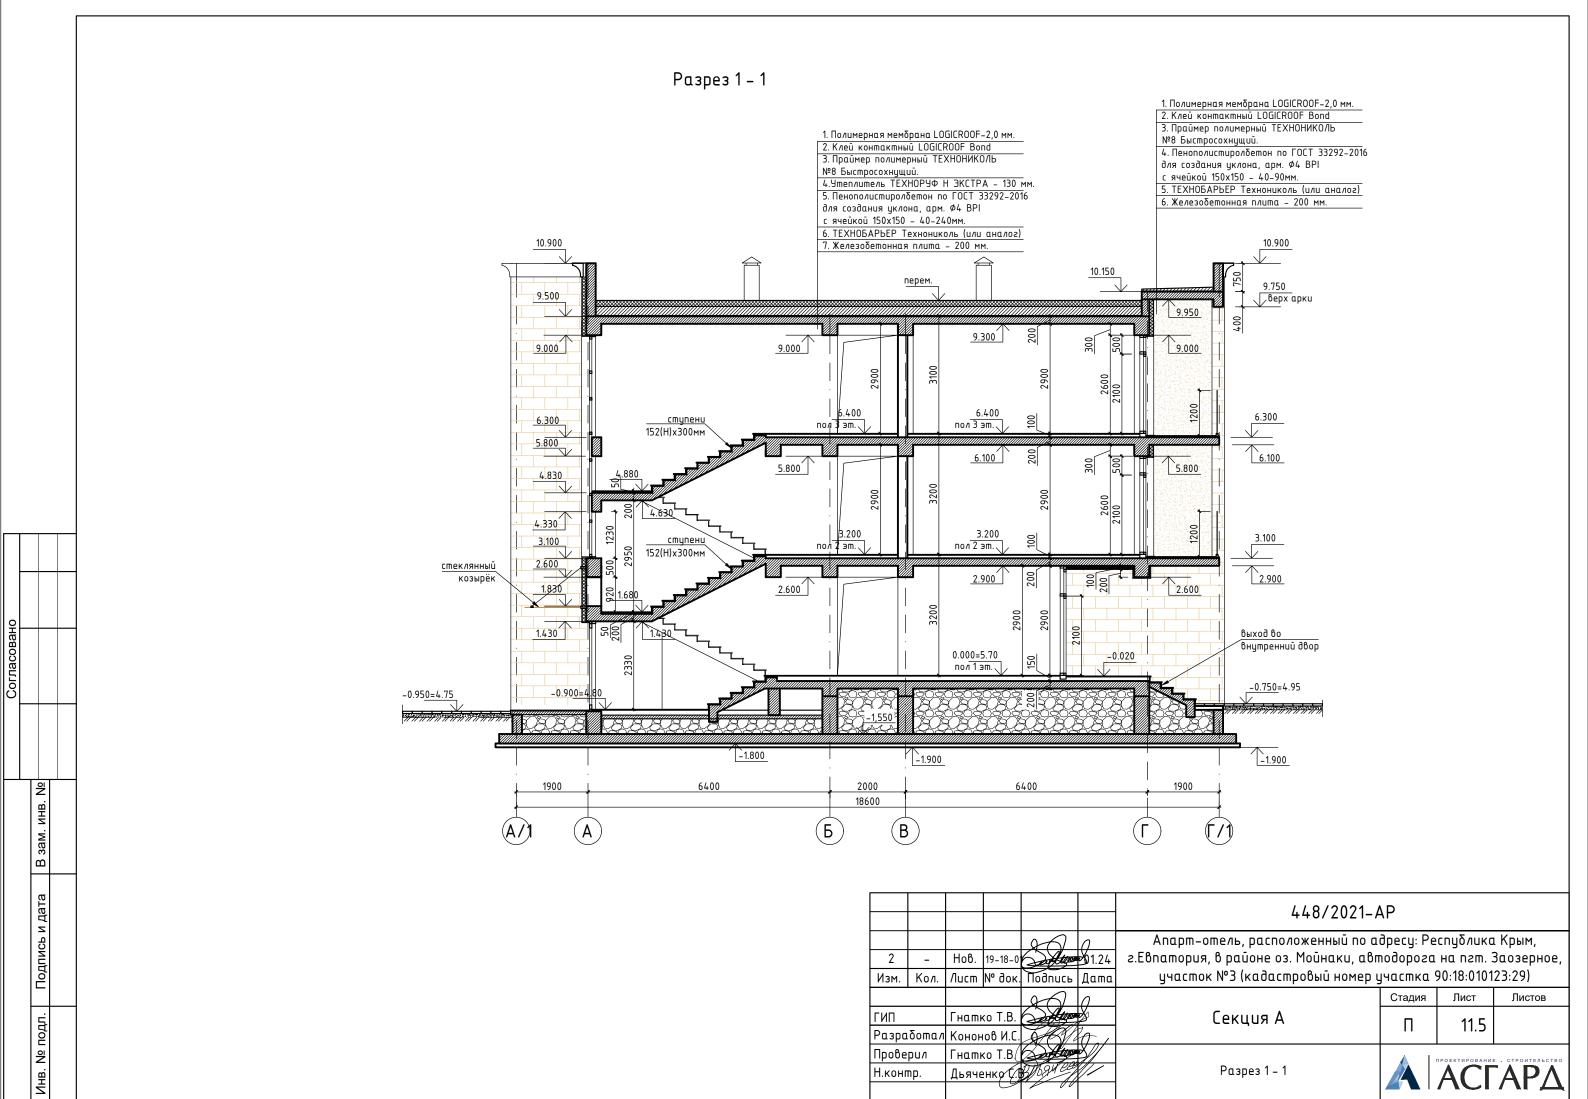

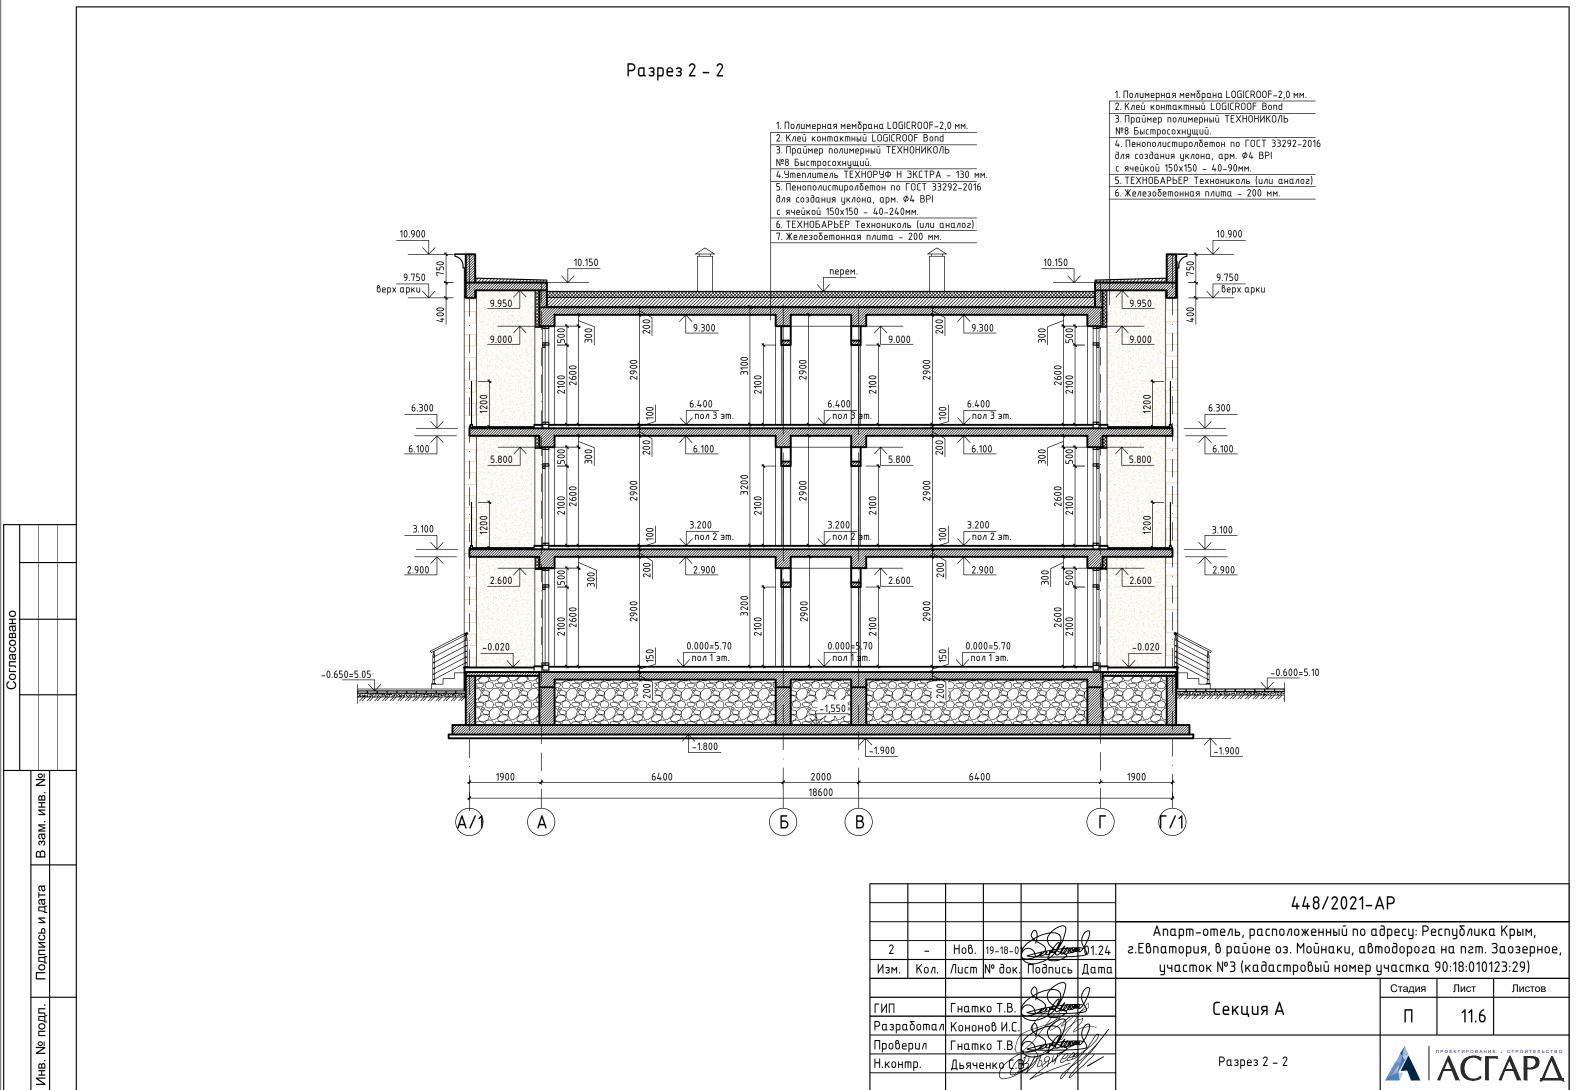

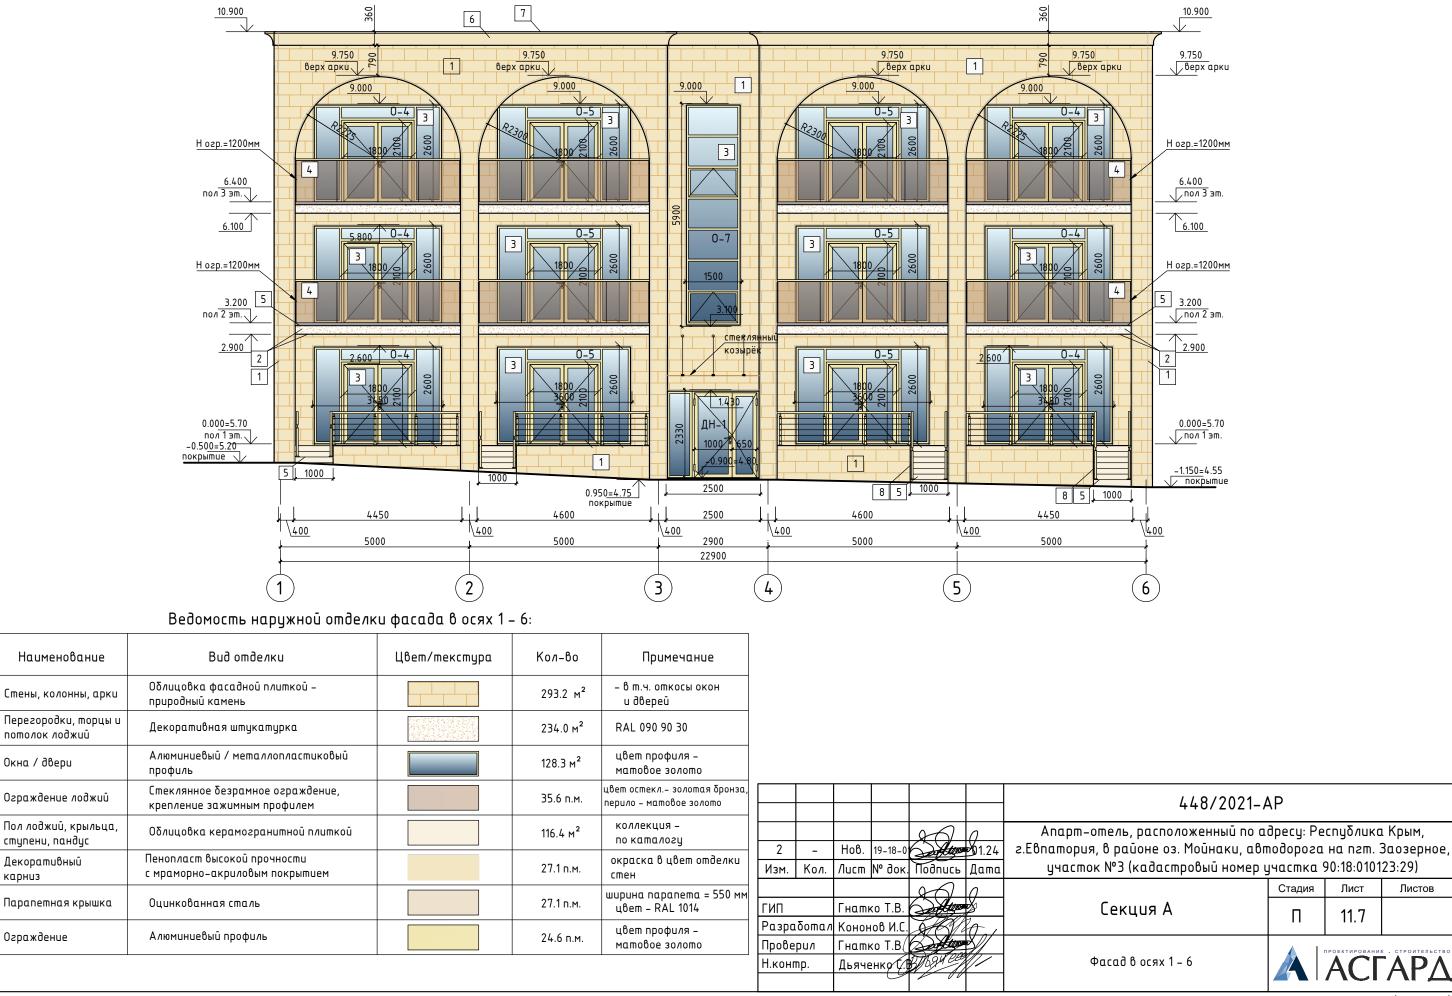

n/n

1

3

6

Окна / двери

Декоративный


Ограждение

карниз

m

읟

Фасад в осях 1 – 6

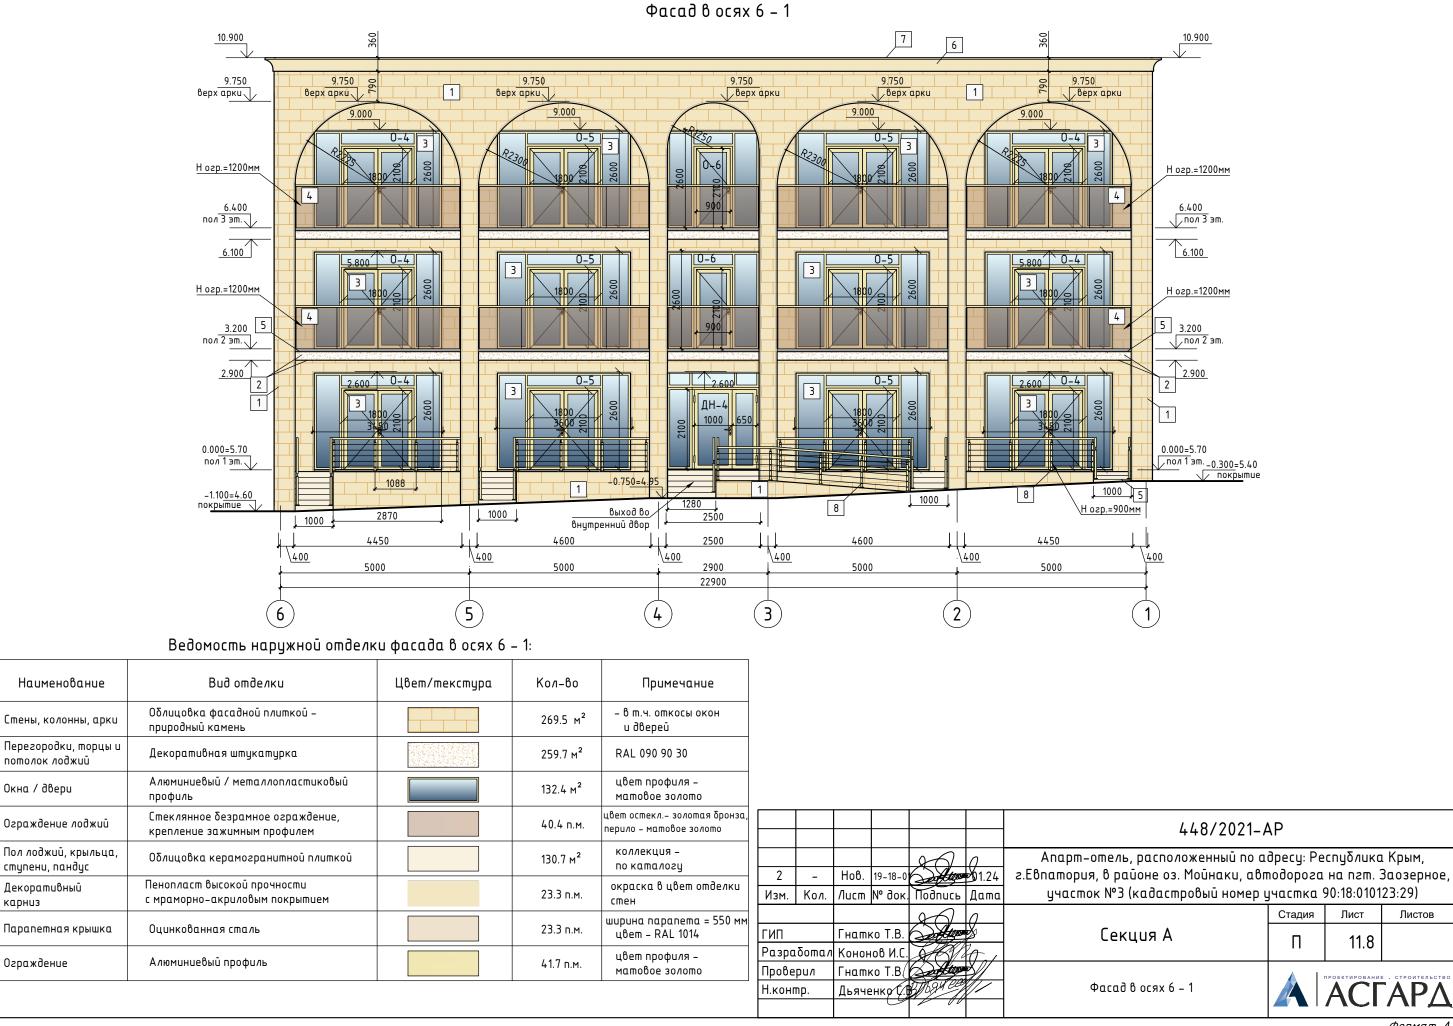


n/n


1

3

6

m

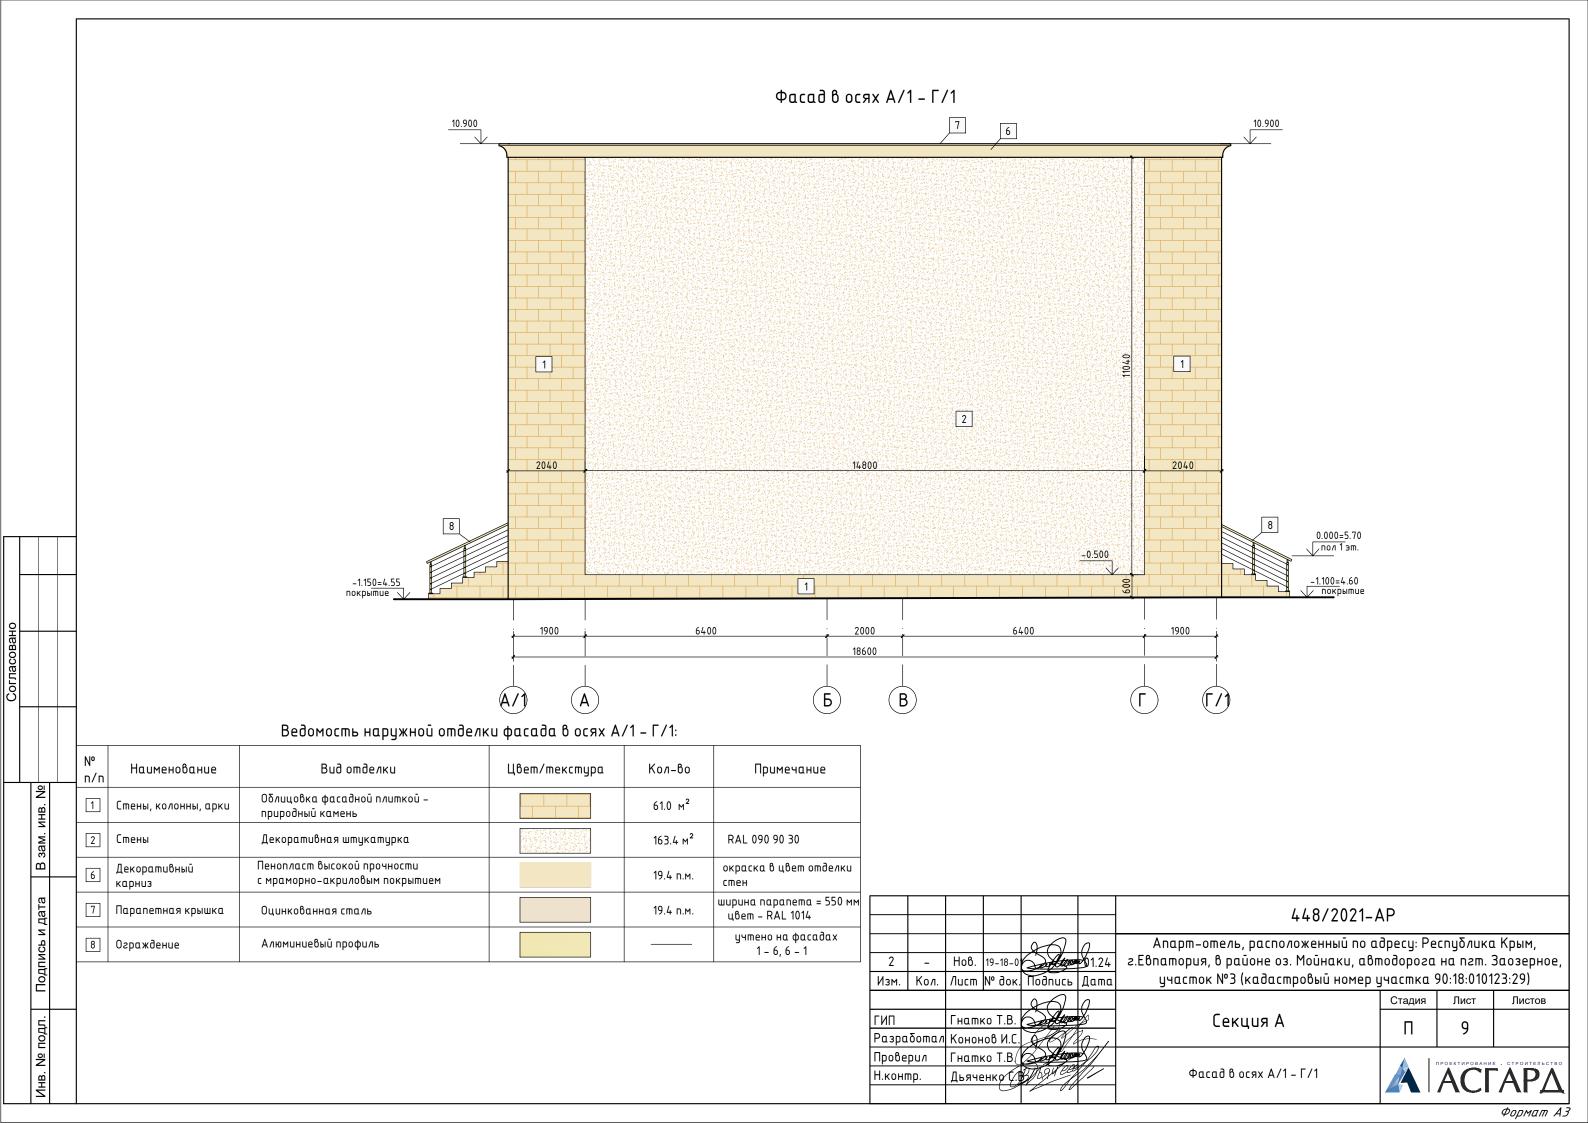

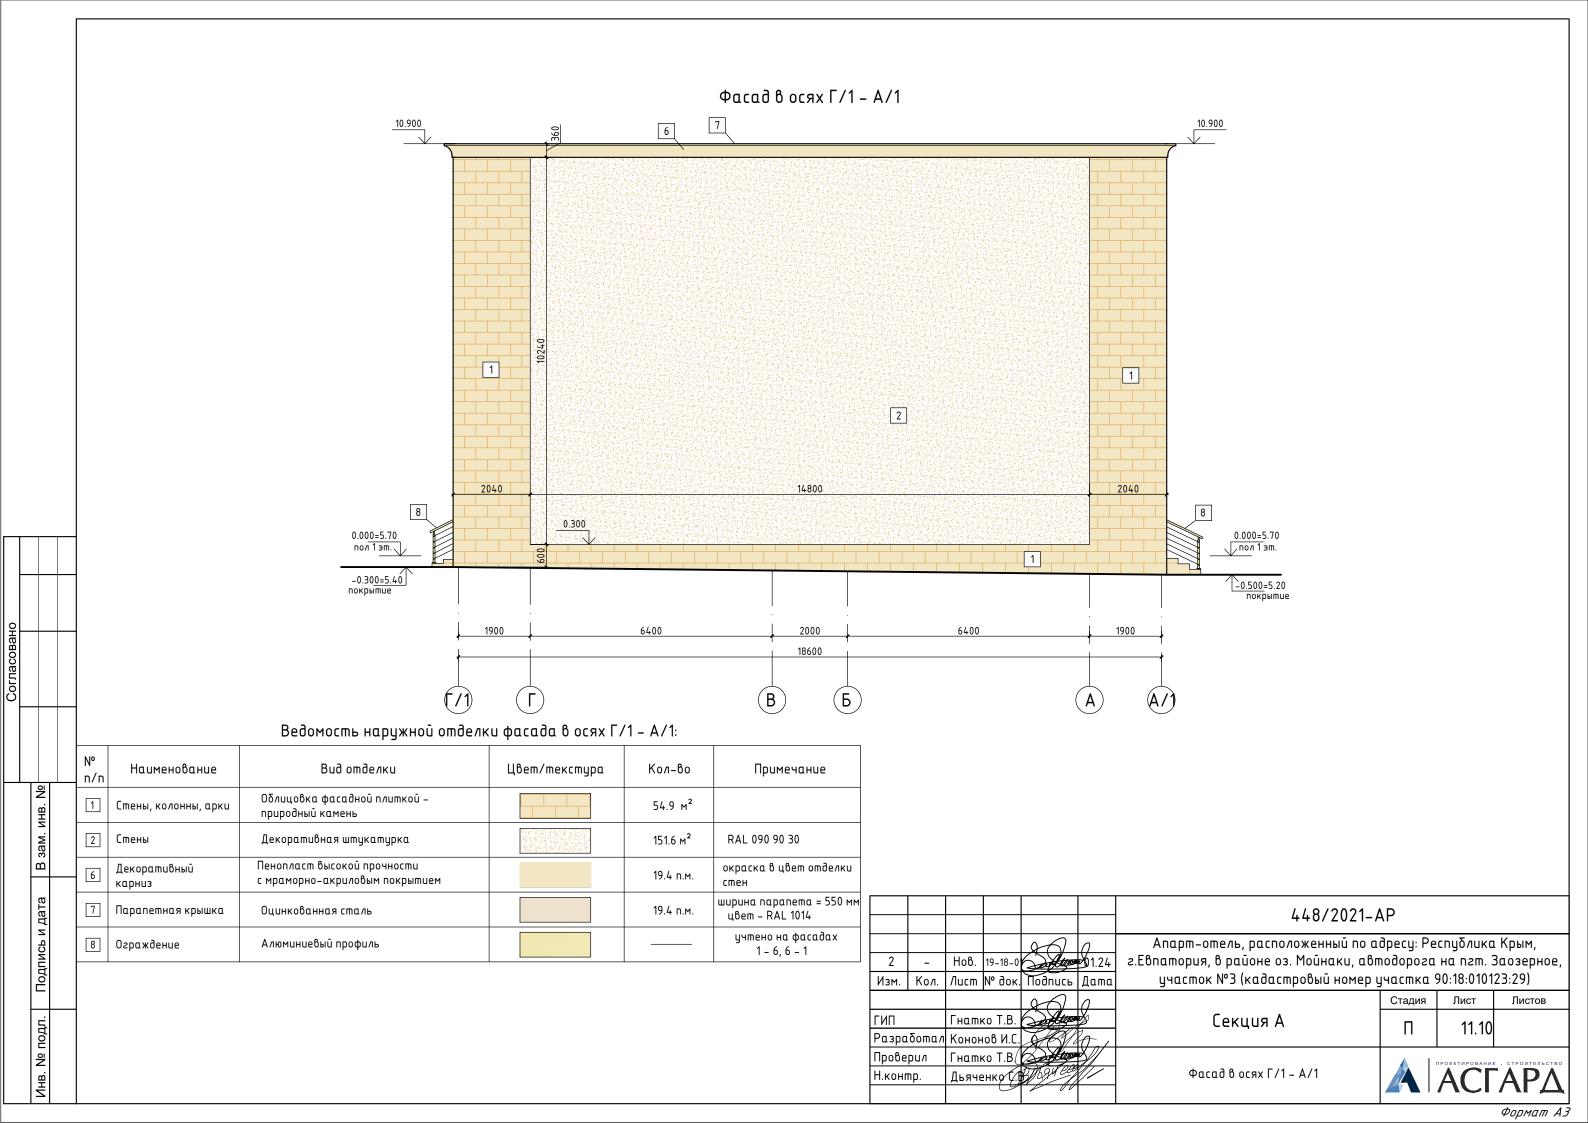

### Ведомость отделки фасадов


Nº n/n	Ηαι	ıменов	ание		Bu	д отделки	Цвет/текстура	Кол-во	Приме	чание	
1	Стены	, колоні	ны, аркс		овка фа Іный кат	садной плиткой – 1ень		678.6 m²	– в т.ч. о и двере	ткосы окон ≥ū	
2		ородки, ок лодж	торцы кий	u Декоро	ативная	я штукатурка		808.7 m²	RAL 090	90 30	
3	Окна /	двери		Алюмин профил		/ металлопластиковый		260.7 m <sup>2</sup>	цвет про матовое		
4	Ограж	дение /	поджий			езрамное ограждение, кимным профилем		76.0 п.м.	цвет остек/ бронза, пери	1 золотая 1ло-мат. золото	
5	Пол ло	джий		Облицо	овка кеј	рамогранитной плиткой		247.1 m <sup>2</sup>	коллекц		
6	Декоро	ативны з	ū			сокой прочности криловым покрытием		89.2 п.м.	окраска отделки		
7			крышка	Оцинко	ованная	ı сталь		89.2 п.м.	ширина пар цвет – R	апета= 550мм PAL 1014	
8	Ограж	дение		Алюми	ниевый	профиль		66.3 п.м.	цвет прос	— филя – золото	
							448/2021-AP				
2 – Hoß. 19–18–0 1.24 Изм. Кол. Лист № док. Подпись Дата						г.Евпатория, в райо	асположенный по с не оз. Мойнаки, ав ідастровый номер	wogobosc	ı на nzm. S	Заозерное,	
ГИП Гнатко Т.В. Разработал Кононов И.С.			Setting Set VI	0	Секци	ıя A	Стадия	Лист 11.11	Листов		
Проверил Гнатко Т.В Н.контр. Дьяченко		$\overline{}$	May ee		Ведомость отде	A	АСГ	АРЛ			


Согласовано

В зам. инв. №

Подпись и дата

Инв. № подл.

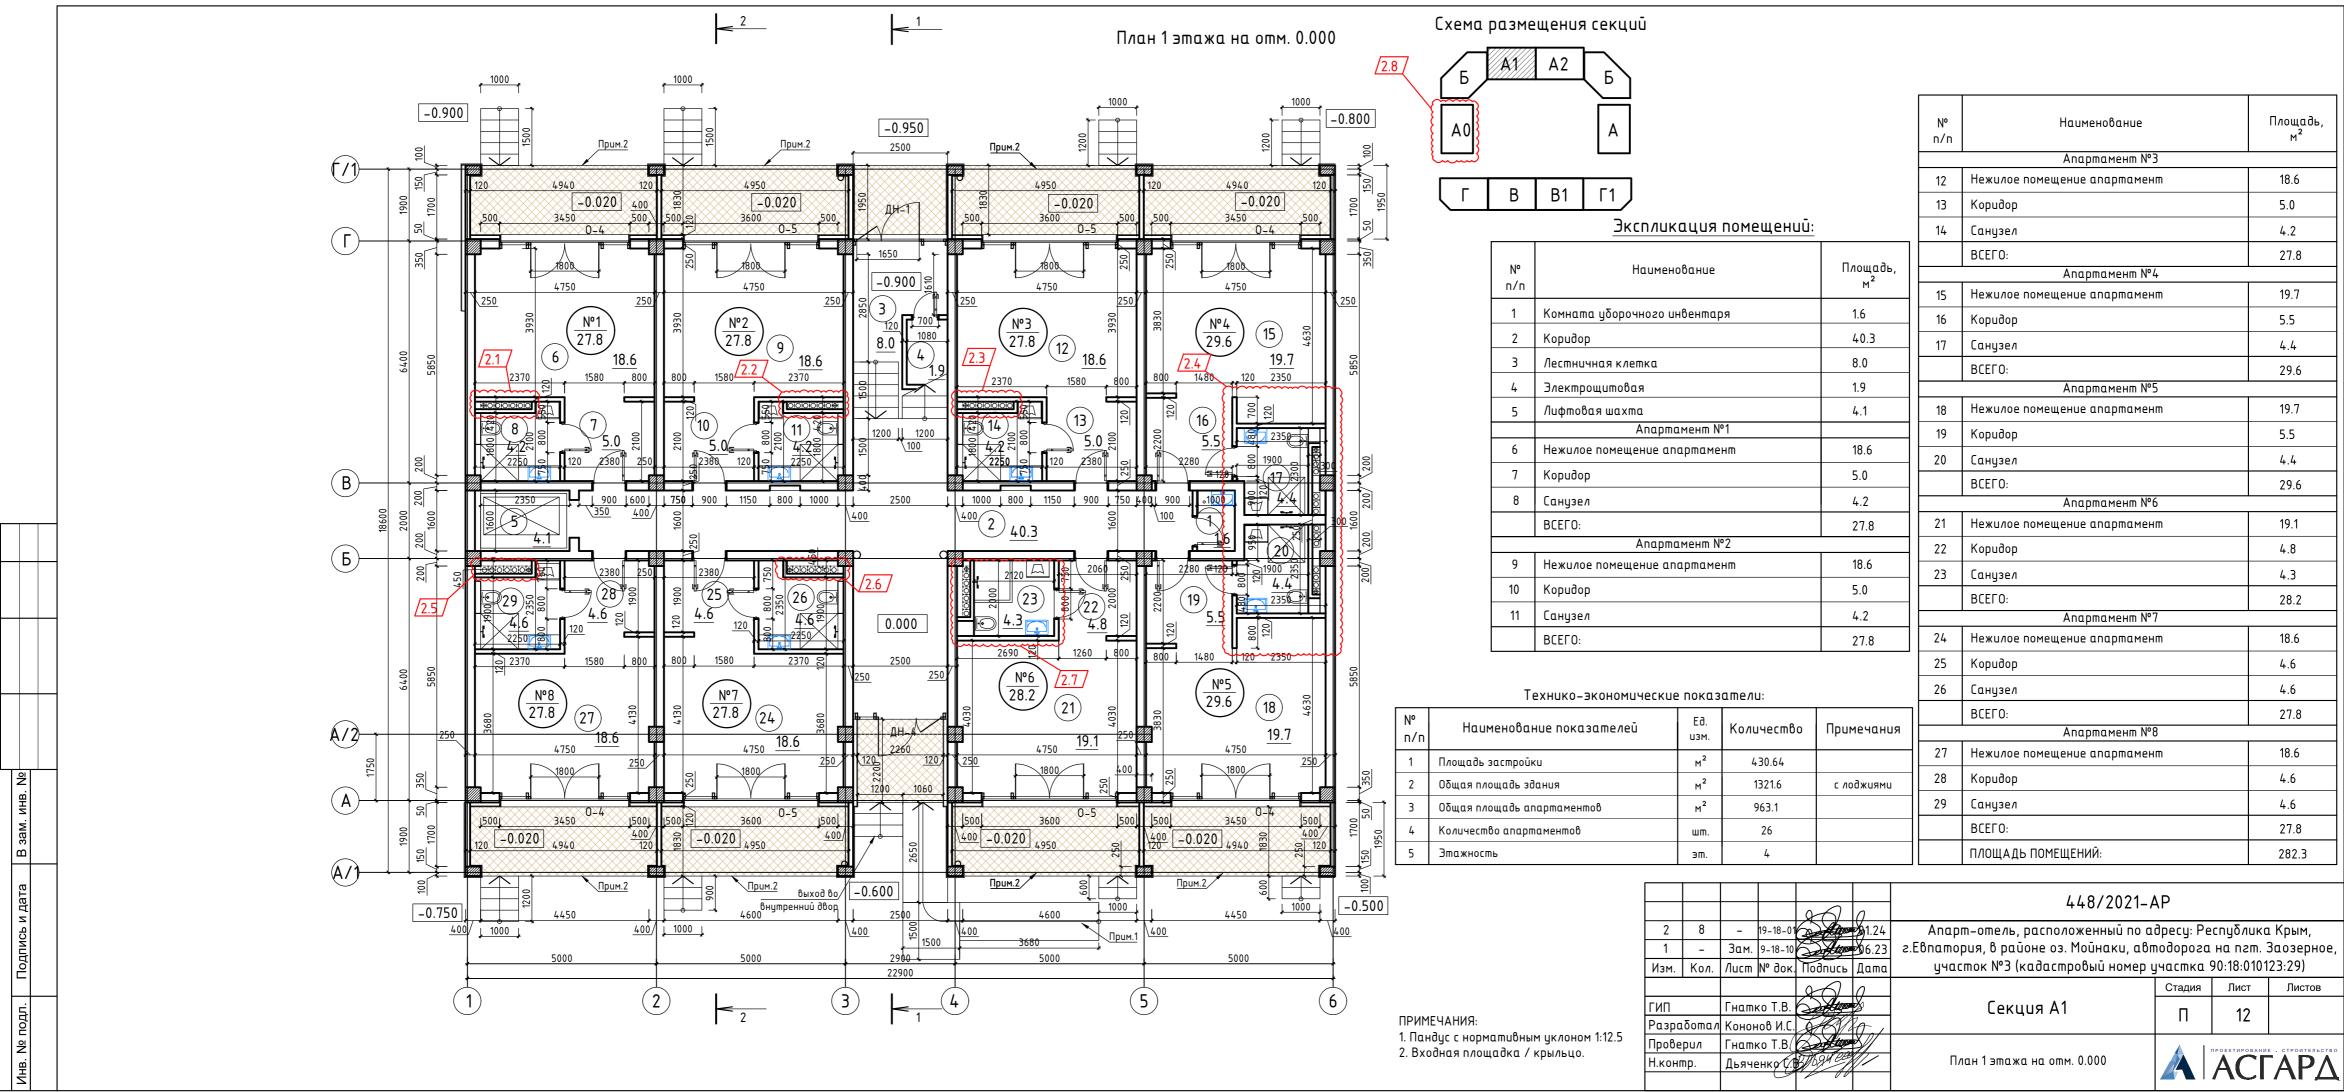

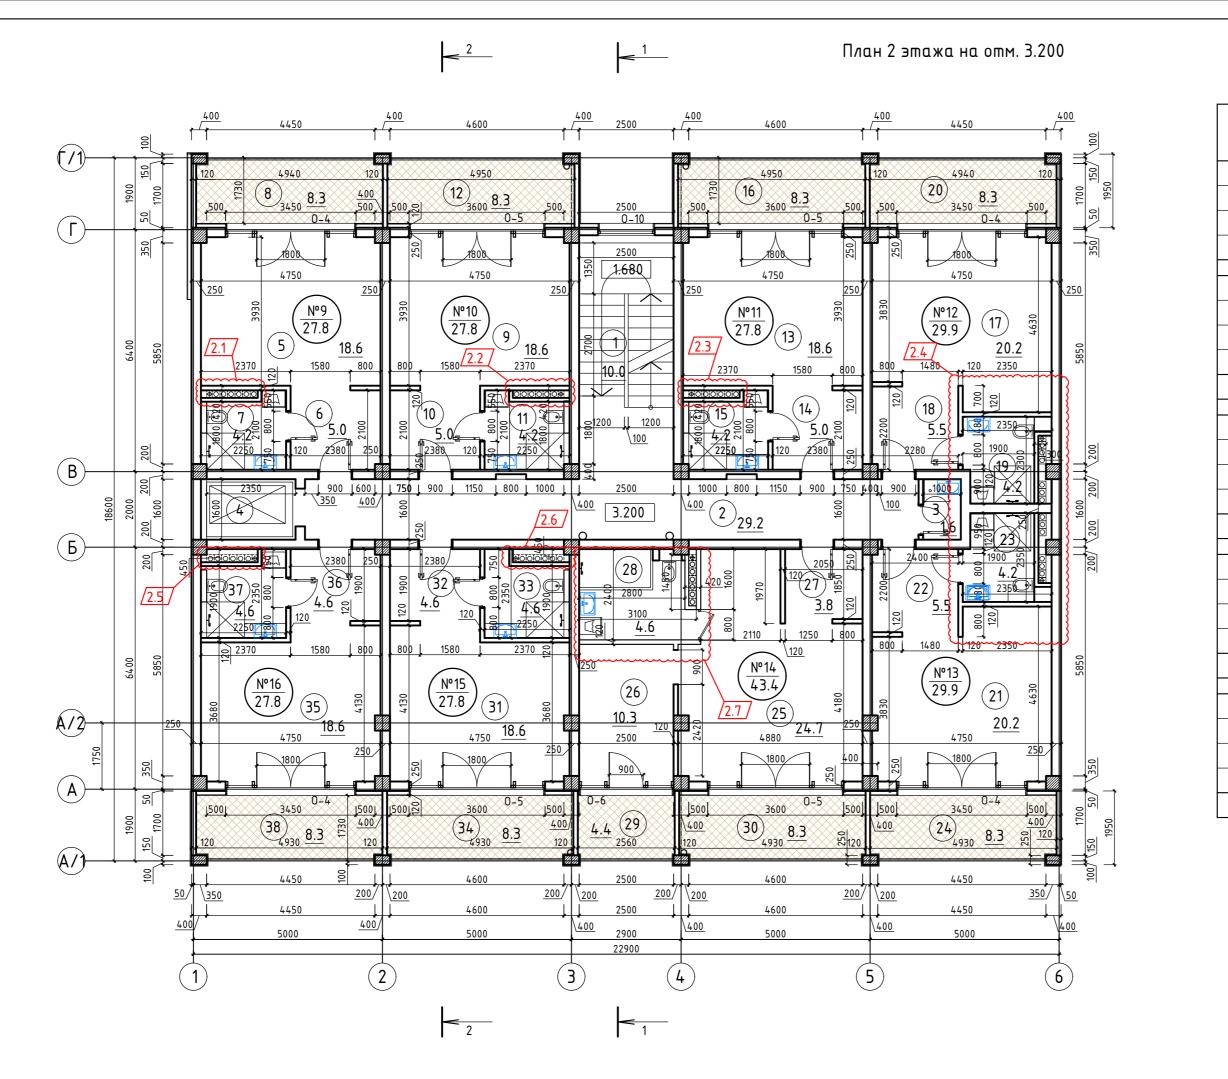

Nº n/n	Наименование	Площадь, м <sup>2</sup>	Nº n/n	Наименование
1	Лестничная клетка	10.0		Апартамент №13
2	Коридор	29.2	21	Нежилое помещение апартамент
3	Комната уборочного инвентаря	1.6	22	Коридор
4	Лифтовая шахта		23	Санузел
4	Апартамент №9		24	Лоджия
5	Нежилое помещение апартамент	18.6		ВСЕГО:
6	Коридор	5.0		Апартамент №14
7	Санузел	4.2	25	Нежилое помещение апартамент
8	Лоджия	8.3	26	Нежилое помещение комната
ō	ВСЕГО:	27.8	27	Коридор
	Апартамент №10	21.0	28	Санузел
9	Нежилое помещение апартамент	18.6	29	Лоджия
10	Коридор	5.0	30	Лоджия
11	Санузел	4.2		ВСЕГО:
12	Лоджия	8.3		Апартамент №15
	ВСЕГО:	27.8	31	Нежилое помещение апартамент
	Апартамент №11	27.0	32	Коридор
13	Нежилое помещение апартамент	18.6	33	Санузел
14	Коридор	5.0	34	Лоджия
15	Санузел	4.2		ВСЕГО:
16	Лоджия	8.3		Апартамент №16
	ВСЕГО:	27.8	35	Нежилое помещение апартамент
	Апартамент №12	27.0	36	Коридор
17	Нежилое помещение апартамент	20.2	37	Санузел
18	Коридор	5.5	38	Лоджия
19	Санузел	4.2		ВСЕГО:
20	Лоджия	8.3		ПЛОЩА ДЬ ПОМЕЩЕНИЙ:
	ВСЕГО:	29.9	_	

				967	0	448/2021-7	٩P			
2	7	-	19-18-01	Atmo	1.24	Aпарт-отель, расположенный по а	дресу: Ре	спубликс	ι Крым,	
1	-	Зам.	9-18-10	Solting .	06.23	г.Евпатория, в районе оз. Мойнаки, авг	•			
Изм.	Кол.	/lucm	№ док.	Подпись	Дата	участок №3 (кадастровый номер участка 90:18:010123:29)				
				20	0		Стадия	Лист	Листов	
ГИП		Гнатко Т.В.				Секция А1	п	13		
Разра	ιδοπαл	Конон	юв И.С.	SHOV!	0	•	''	15		
Прове	рил	Гнат	κο Τ.Β <i>(</i>	Ser Stugg			<b>A</b> 1	ПРОЕКТИРОВАНИ	Е . СТРОИТЕЛЬС	
Н.конг	<del>' '  </del>	Дьяче	енко (/ <u>.</u> ]	17594 ea		План 2 этажа на отм. 3.200		ACI	AP <sub>2</sub>	

Площадь, м²

20.2

5.5

4.2 8.3 29.9


24.7 10.3 3.8

4.4 8.3 43.4

18.6 4.6

8.3 27.8

18.6 4.6 4.6 8.3 27.8 353.8

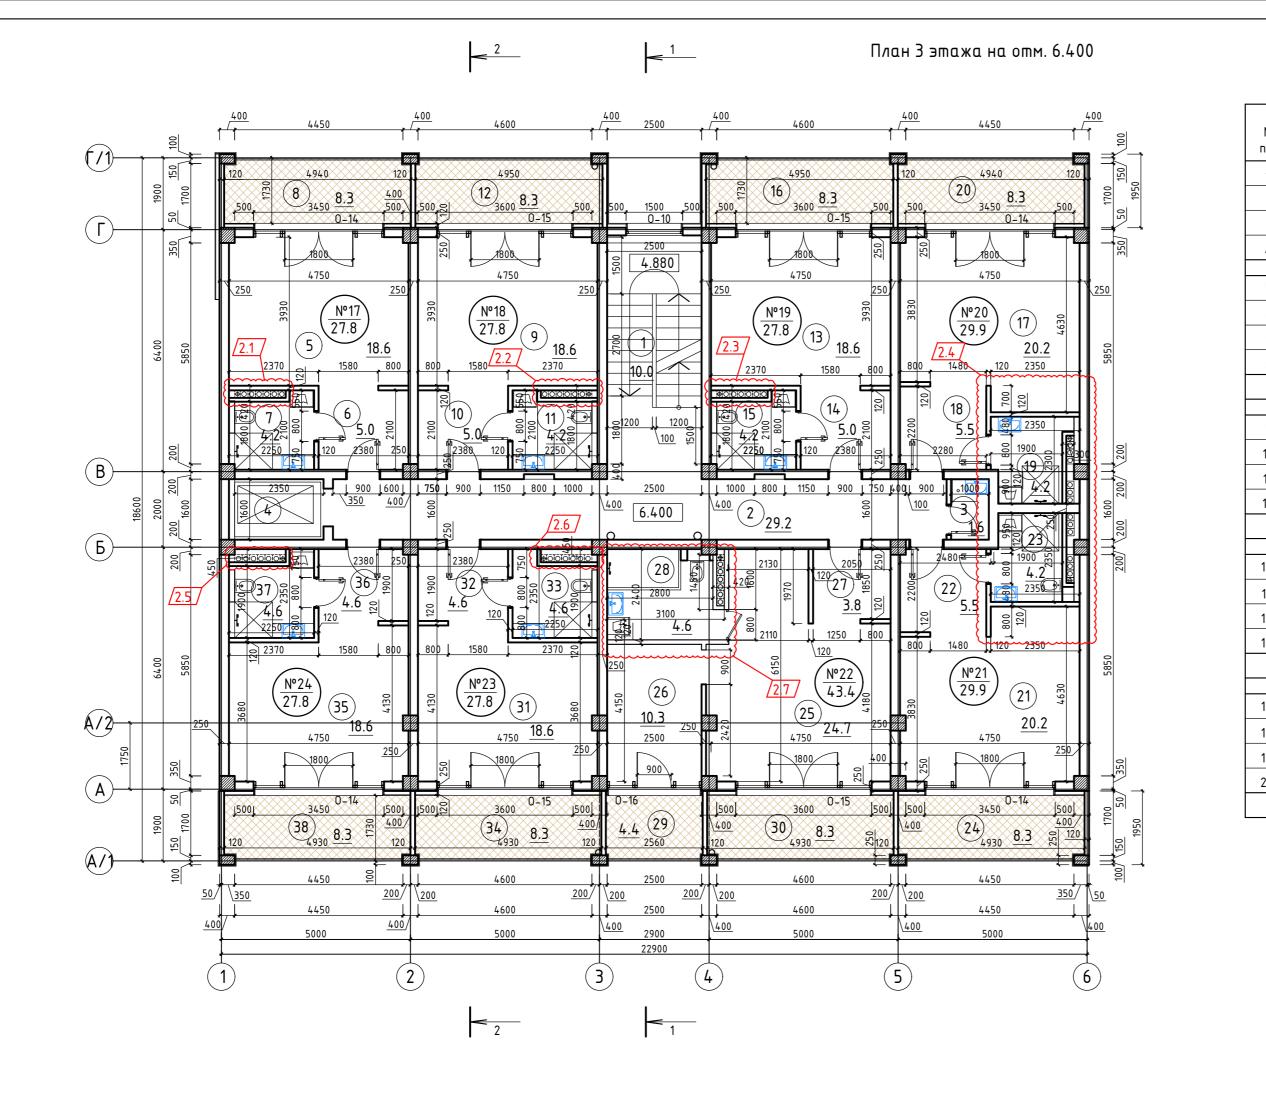

Nº n/n	Наименование	Площадь, м <sup>2</sup>	Nº n/n	Наименование
1	Лестничная клетка	10.0		л Апартамент №21
2		29.2	21	Нежилое помещение апартамент
	Kopudop		22	Коридор
3	Комната уборочного инвентаря	1.6	23	Санузел
4	Лифтовая шахта Апартамент №17		24	Лоджия
5	Нежилое помещение апартамент	18.6		ВСЕГО:
6	Коридор	5.0		лартамент №22 Апартамент №22
	Санузел	4.2	25	Нежилое помещение апартамент
7	Лоджия		26	Нежилое помещение комната
8		8.3	27	Коридор
	ВСЕГО: Апартамент №18	27.8	28	Санузел
9	Нежилое помещение апартамент	18.6	29	Лоджия
10	Коридор	5.0	30	Лоджия
11	Санузел	4.2		ВСЕГО:
12	Лоджия	8.3		Апартамент №23
	BCEFO:	27.8	31	Нежилое помещение апартамент
	Апартамент №19	27.0	32	Коридор
13	Нежилое помещение апартамент	18.6	33	Санузел
14	Коридор	5.0	34	Лоджия
15	Санузел	4.2		ВСЕГО:
16	Лоджия	8.3		Апартамент №24
	ВСЕГО:	27.8	35	Нежилое помещение апартамент
	I Апартамент №20		36	Коридор
17	Нежилое помещение апартамент	20.2	37	Санузел
18	Коридор	5.5	38	Лоджия
19	Санузел	4.2		ВСЕГО:
20	Лоджия	8.3		ПЛОЩАДЬ ПОМЕЩЕНИЙ:
	ВСЕГО:	29.9		

						448/2021-	AP			
2	7	_	19-18-01	A True	9 1.24	Апарт-отель, расположенный по с	ідресц: Ре	спцблика	Крым,	
1	-	Зам.	9-18-10	Software .	96.23	г.Евпатория, в районе оз. Мойнаки, ав				
Изм.	Кол.	/lucm	№ док.	. Подпись	Дата	участок №3 (кадастровый номер участка 90:18:010123:29)				
				20	0		Стадия	Лист	Листов	
ГИП		Гнатко Т.В.		<b>≱</b>	Секция А1	П	14			
Разра	ιδοπαν	Конон	юв И.С.	SHOV!	0		11	14		
Прове	рил	Гнаті	ко Т.В(	De Stage				ПРОЕКТИРОВАНИЕ	Е . СТРОИТЕЛЬСТВО	
Н.конг	<del> </del>	Дьяче	енко (/.)	77594 eg		План 3 этажа на отм. 6.400		ACI	ΆΡΔ	

Площадь, м²

20.2

5.5

4.28.329.9


24.7 10.3 3.8

4.4 8.3 43.4

18.6


8.3 27.8


18.6 4.6 4.6 8.3 27.8 353.8

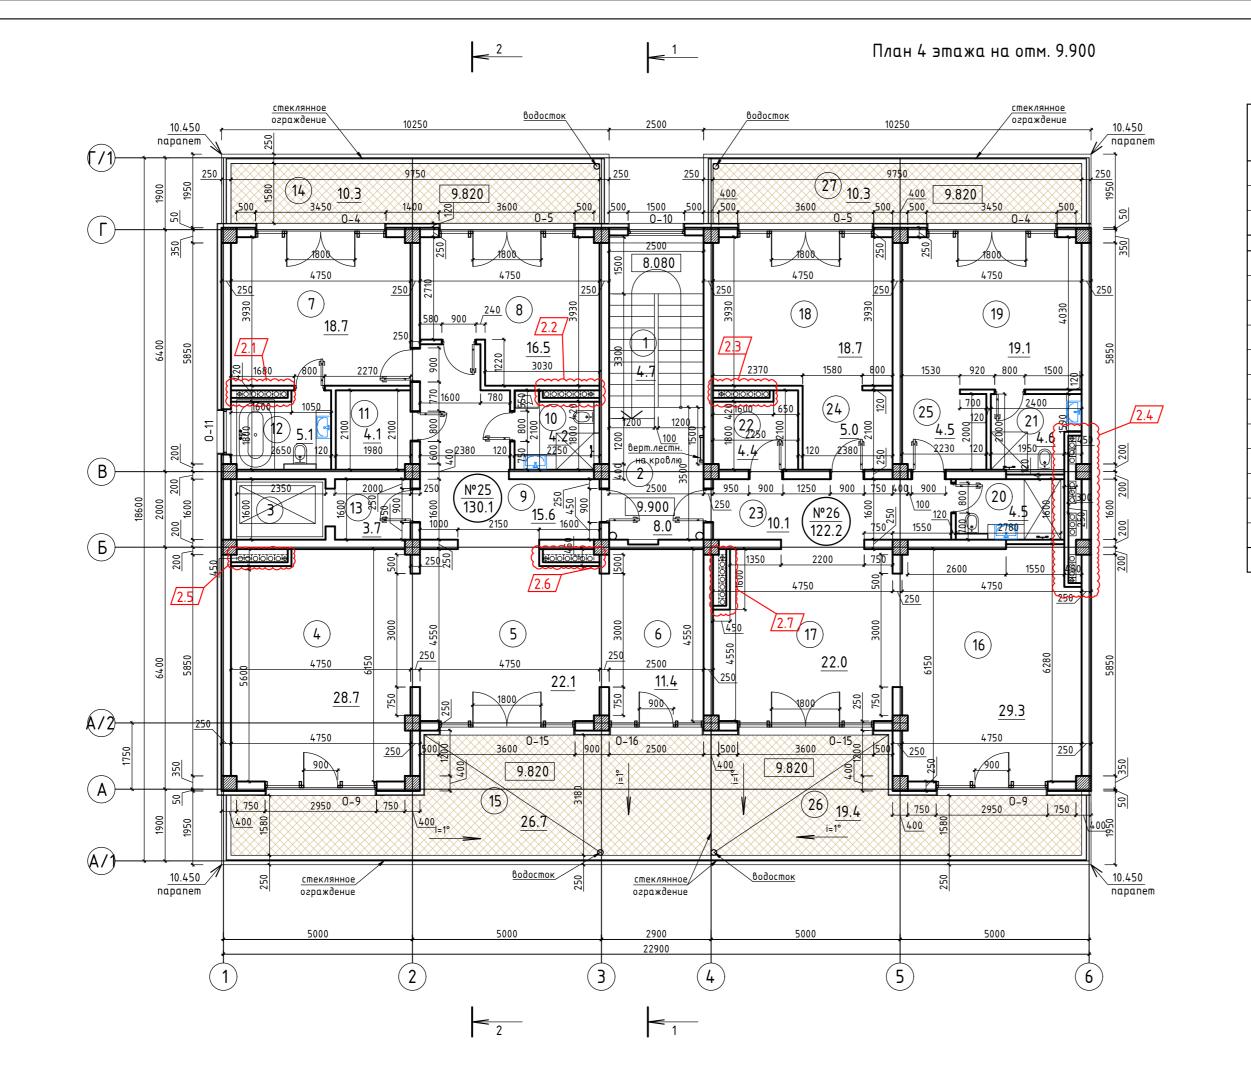



				<u></u>	
Nº n/n	Наименование	Площадь, м²	Nº n/n	Наименование	Площадь, м <sup>2</sup>
1	Лестничная клетка	4.7		Апартамент №26	
<u> </u>			16	Нежилое помещение апартамент	29.3
2	Коридор	8.0	17	Нежилое помещение комната	22.0
3	Лифтовая шахта			Нежилое помещение комната	18.7
	Апартамент №25		18	Пежалое помещенае комнаша	18.7
4	Нежилое помещение апартамент	28.7	19	Нежилое помещение комната	19.1
5	Нежилое помещение комната	22.1	20	Санузел	4.5
6	Нежилое помещение комната	11.4	21	Санузел	4.6
7	Нежилое помещение комната	18.7	22	Гардеробная	4.4
8	Нежилое помещение комната	16.5	23	Коридор	10.1
9	Коридор	15.6	24	Коридор	5.0
10	Санузел	4.2	25	Коридор	4.5
11	Гардеробная	4.1	26	Лоджия	19.4
12	Санузел	5.1	27	Лоджия	10.3
13	Помещение	3.7		ВСЕГО:	122.2
14	Лоджия	10.3		ПЛОЩАДЬ ПОМЕЩЕНИЙ:	331.7
15	Лоджия	26.7			
	ВСЕГО:	130.1			


				90	0	448/2021-AP				
2	7	-	19-18-01	Aligno	1.24	Апарт-отель, расположенный по адресу: Республика Крым,				
1	-	Зам.	9-18-10	San Stepes	6.23	г.Евпатория, в районе оз. Мойнаки, авп	nogopora	на пгт. 3	Заозерное,	
Изм.	Кол.	/lucm	№ док.	Подипсь	Дата	участок №3 (кадастровый номер участка 90:18:010123:29)				
				26	n		Стадия	Лист	Листов	
ГИП		Гнатко Т.В.		<b>*</b>	Секция А1	П	15			
Разро	ιδοπαν	Т Кононов И.С.		0	·	''	כו			
Прове	рил	Гнат	ко Т.В(	B Software //			<b>A</b> 1	ПРОЕКТИРОВАНИ	Е . СТРОИТЕЛЬСТВО	
Н.контр.		онтр. Дьяченко Сву Другова			План 4 этажа на отм. 9.900	A  ACTAPA				
Формат 630х297										

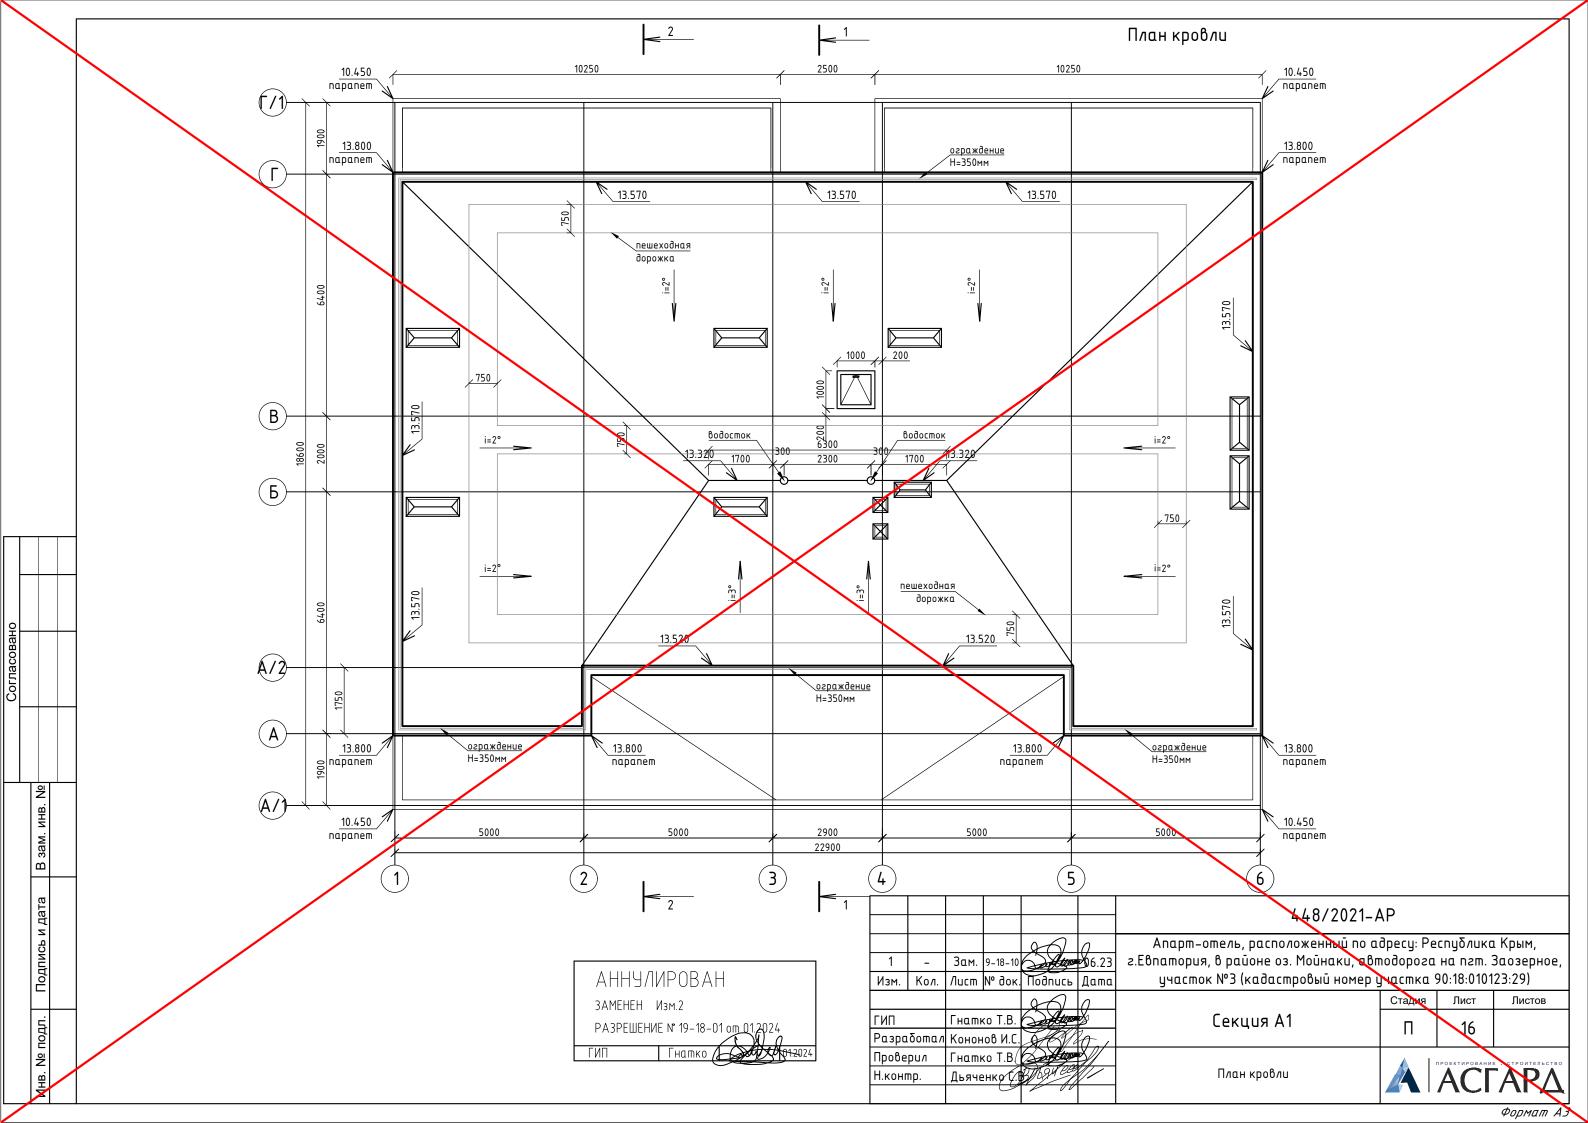


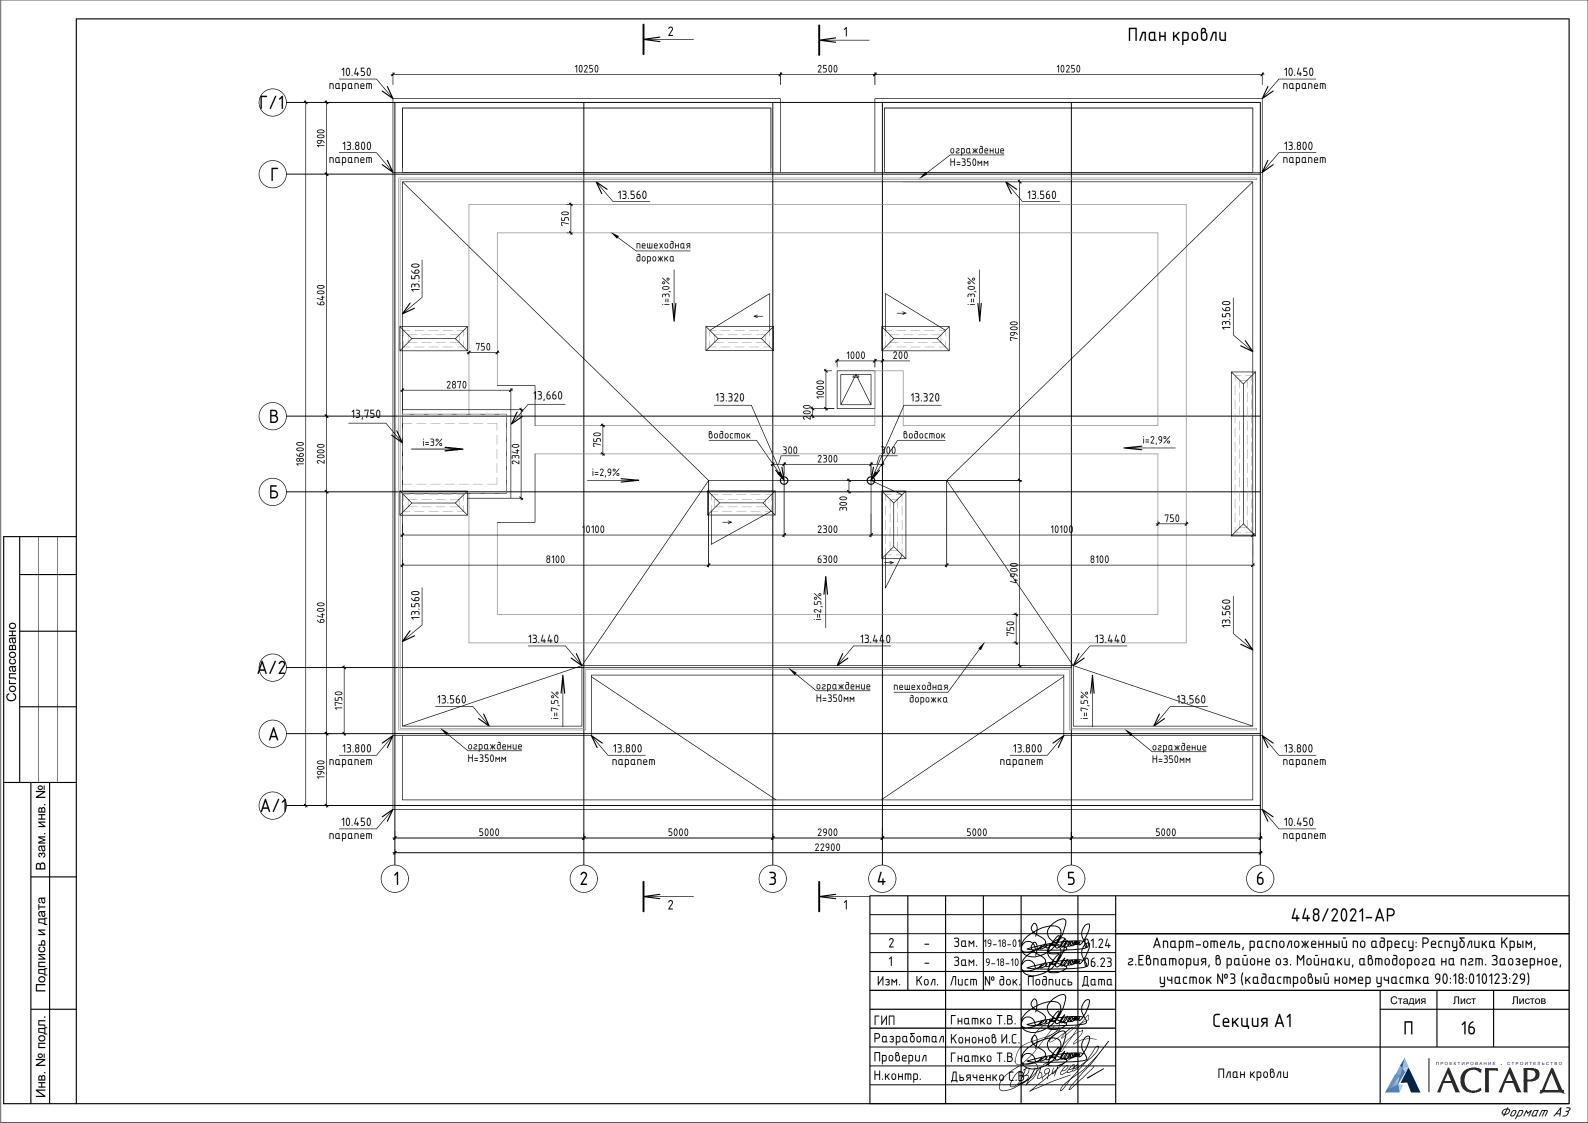


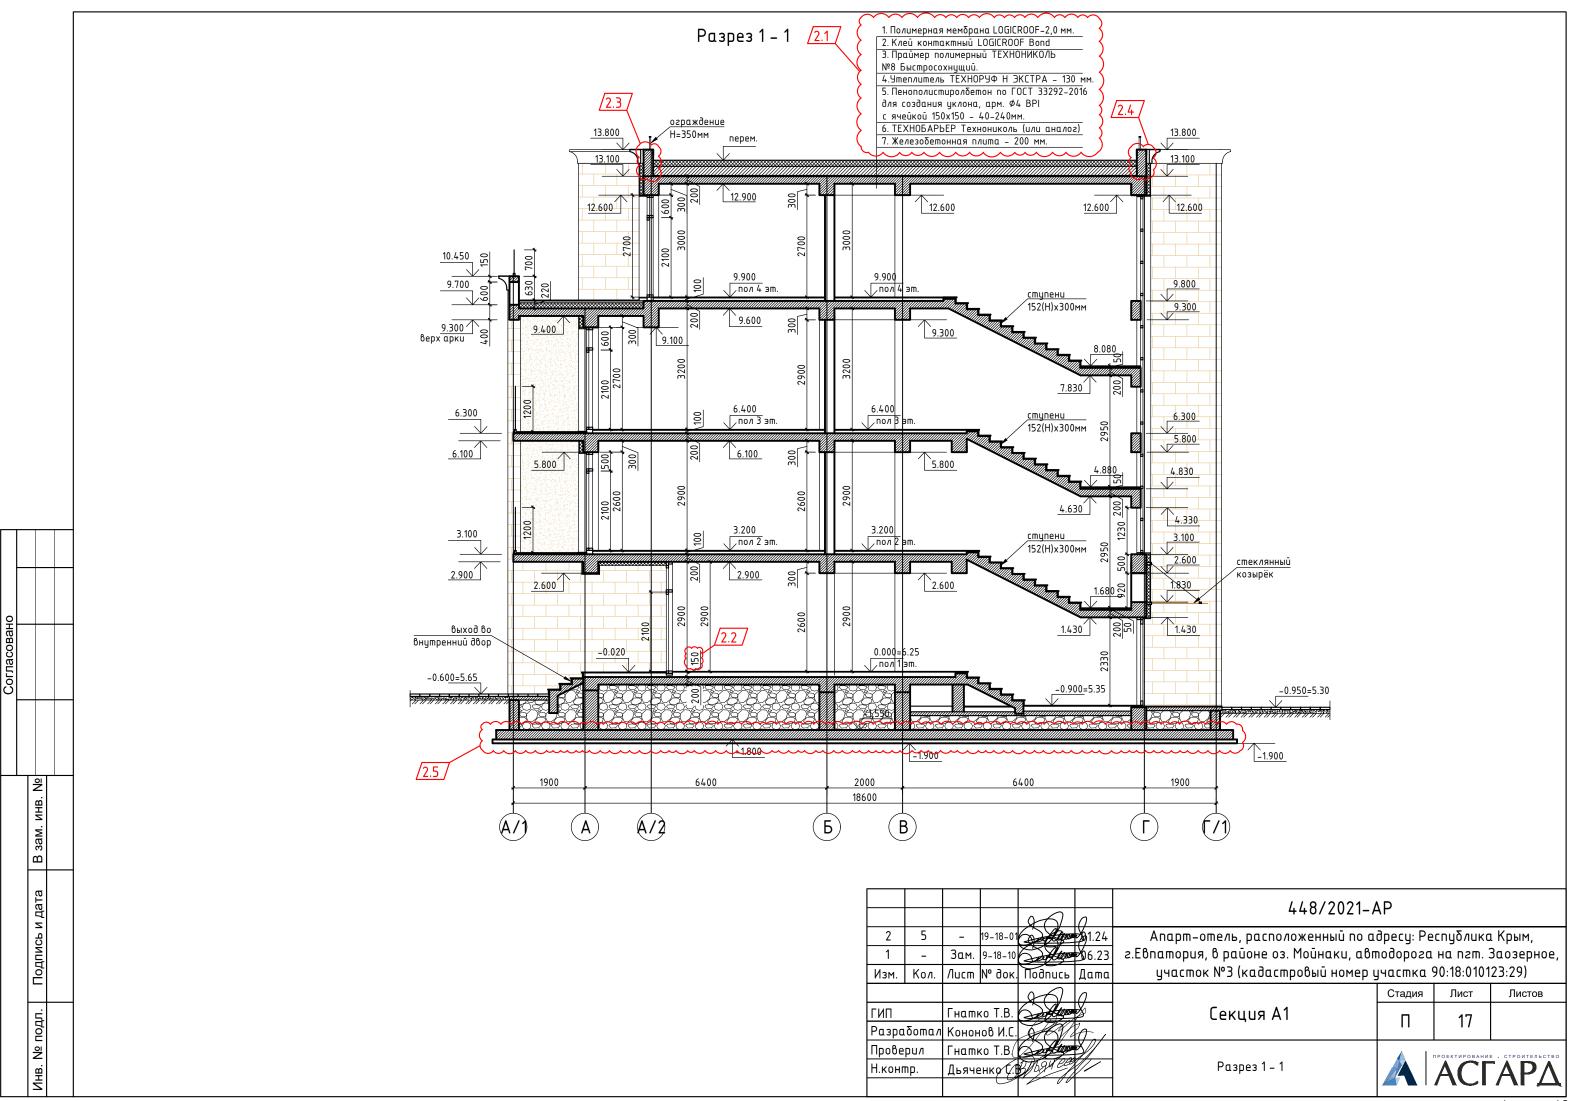


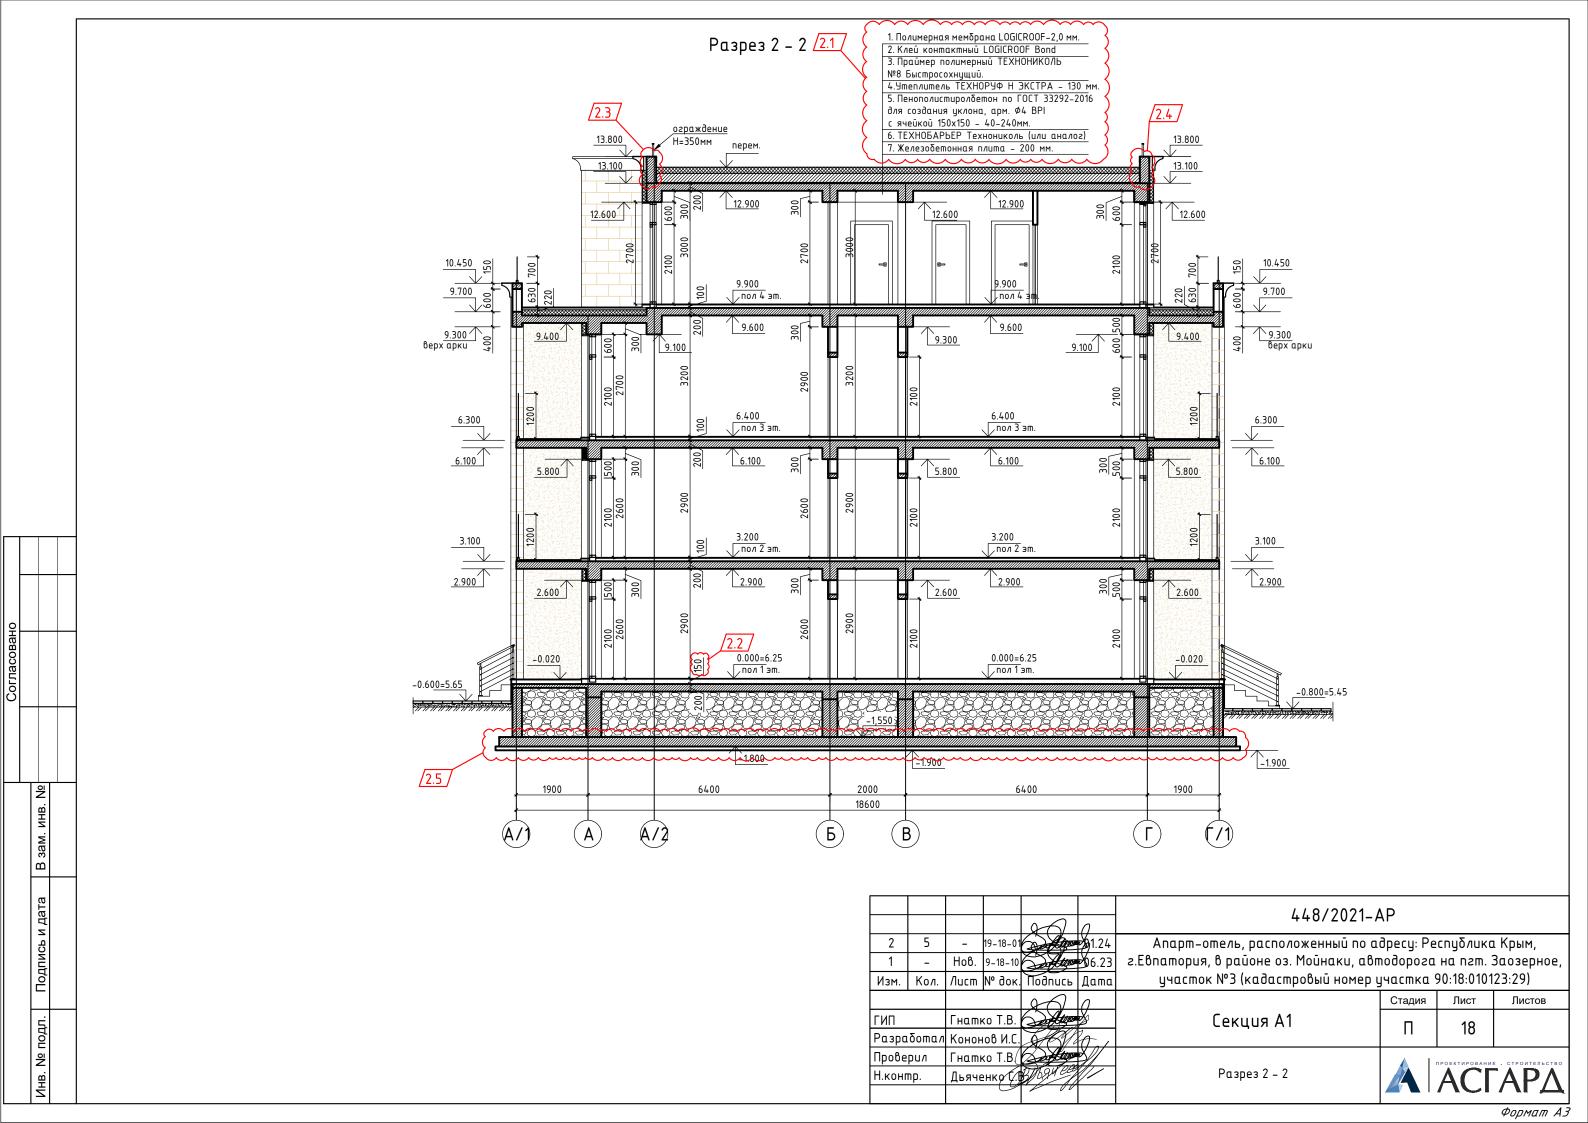

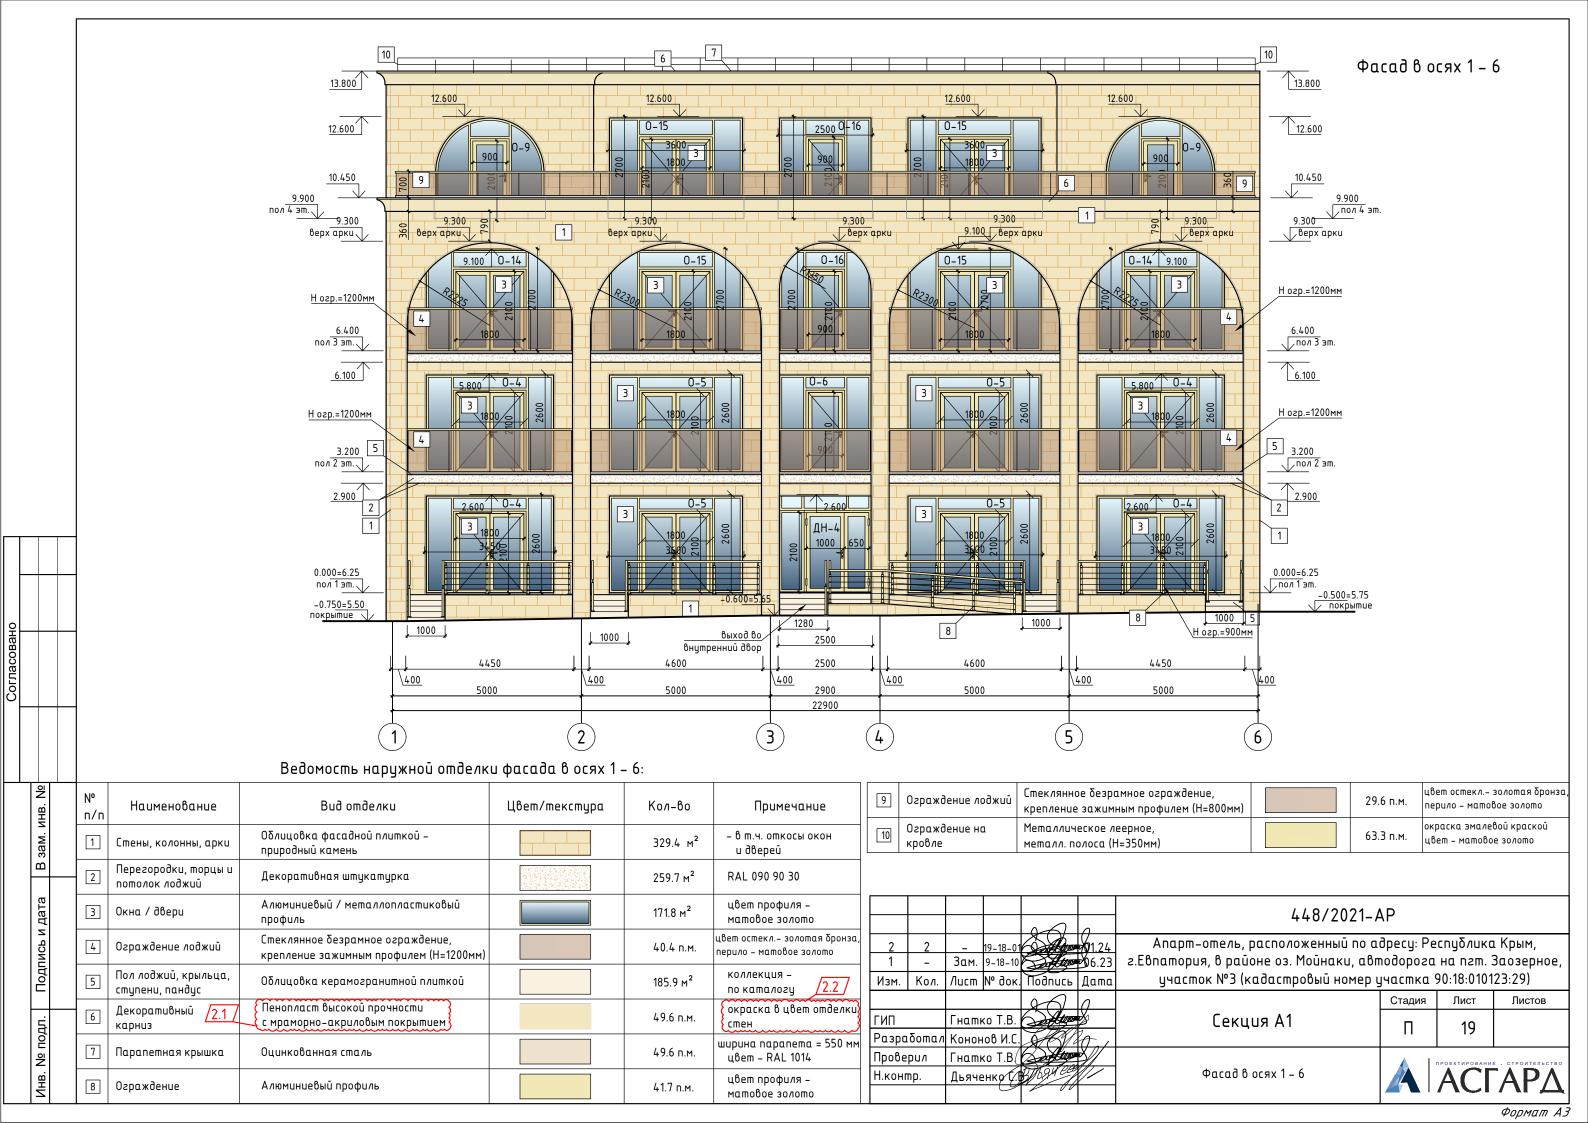

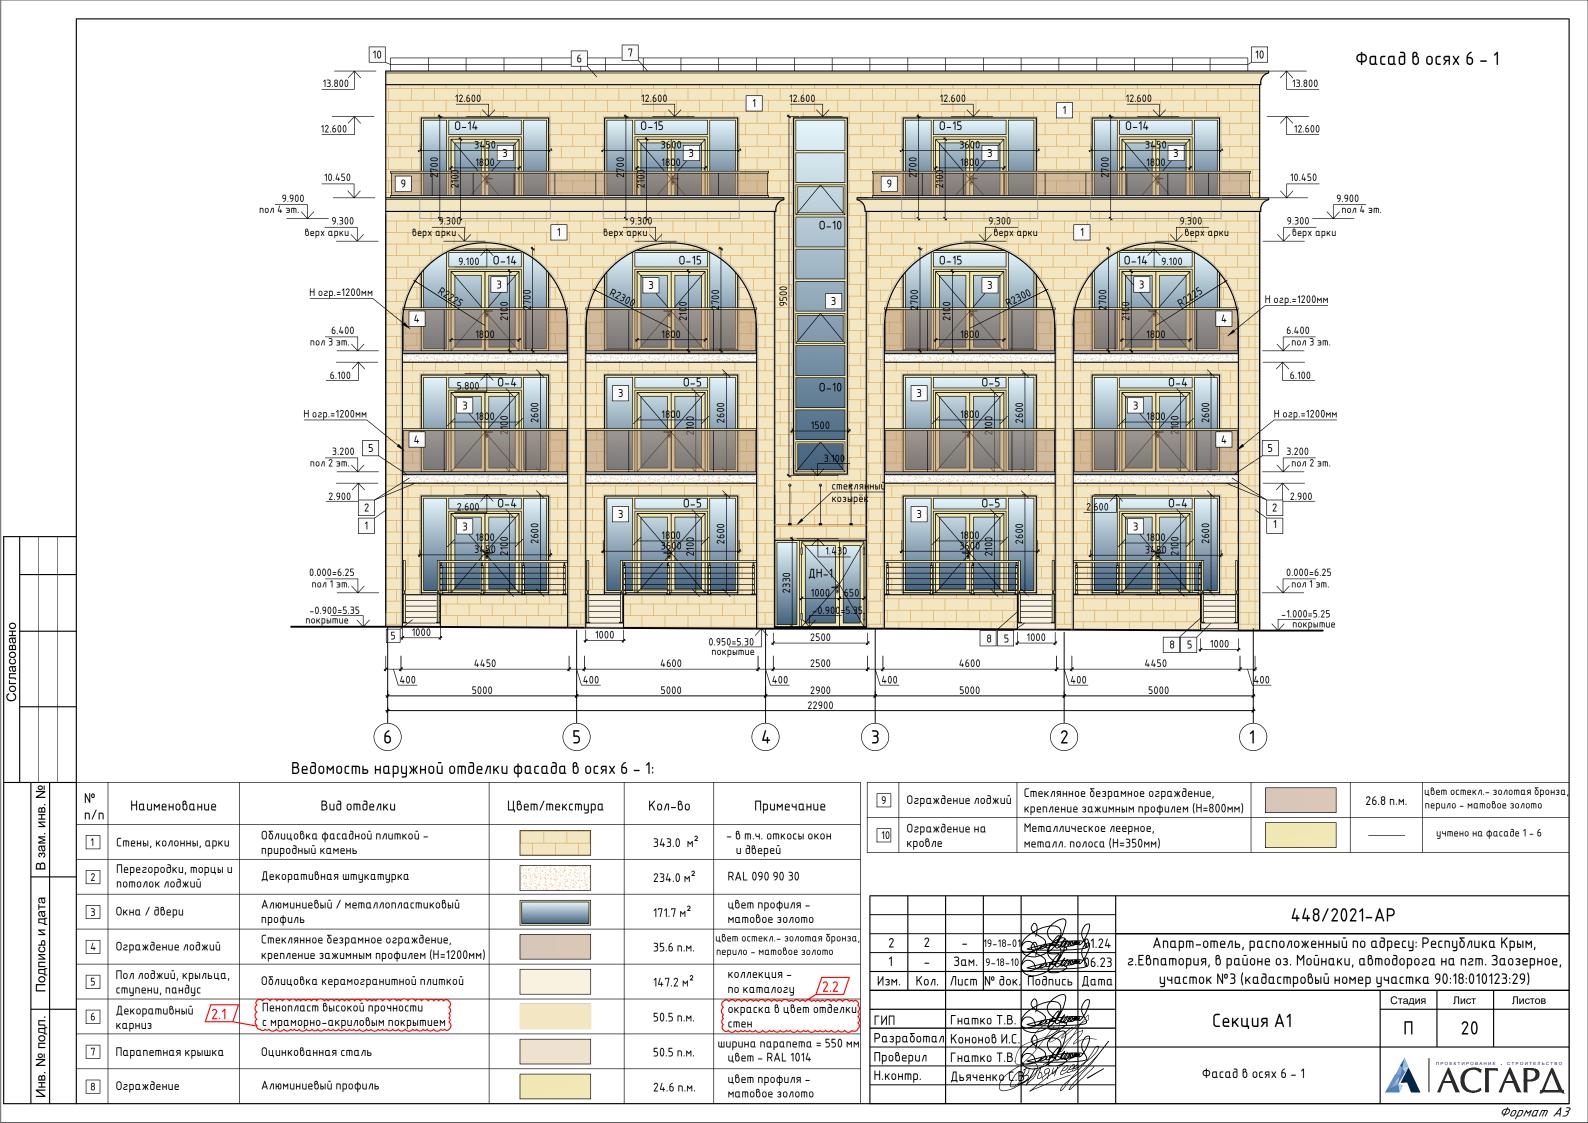

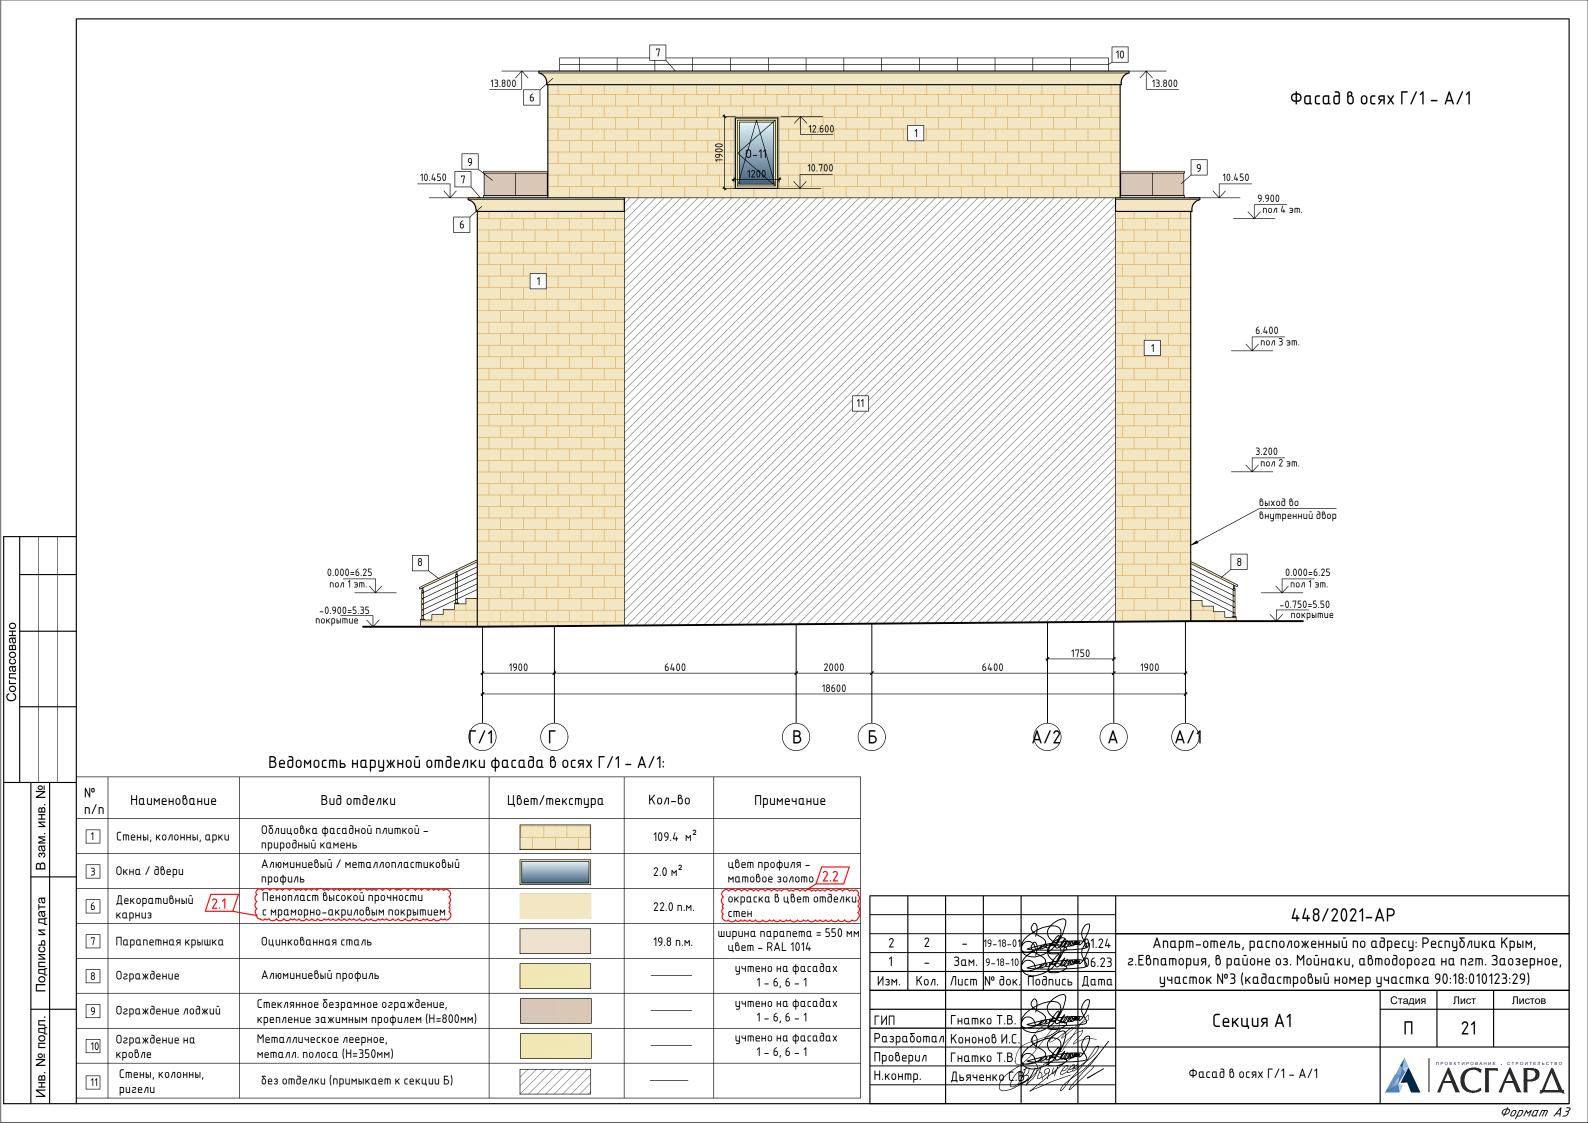

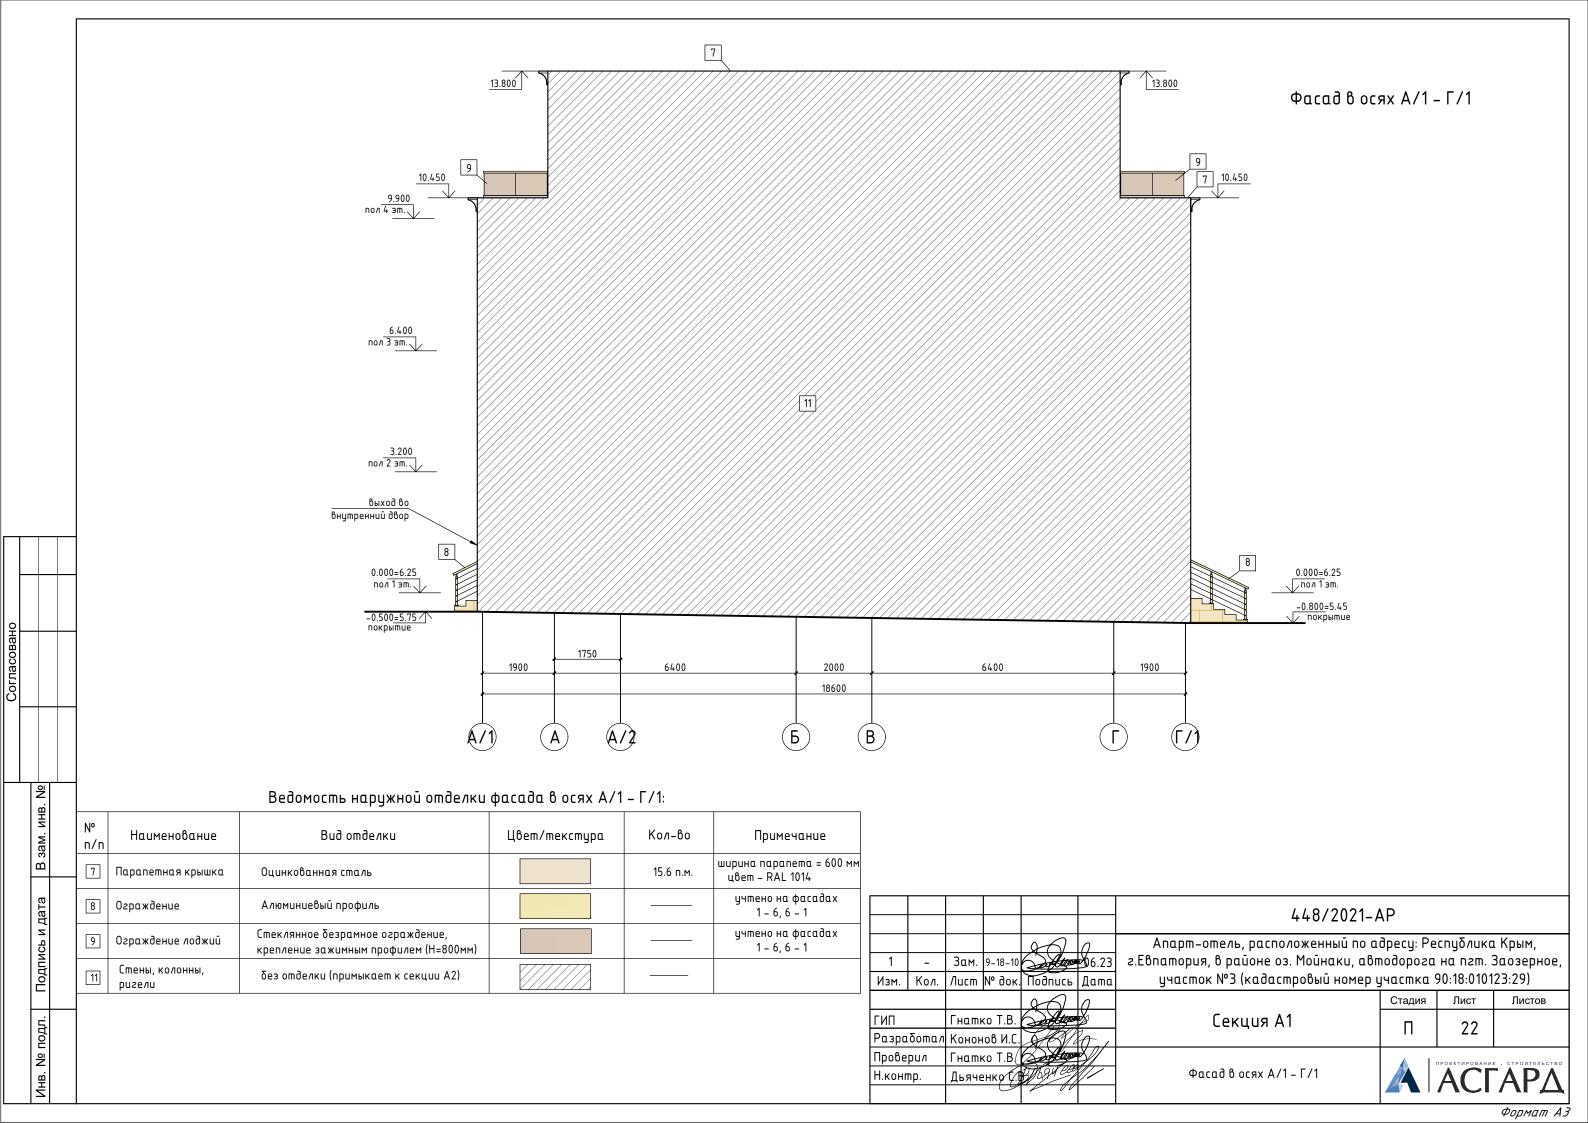

### Ведомость отделки фасадов

Nº n/n	Наименование	Bu	д отделки	Цвет/текстура	Кол-во	Приме	чание		
1	Стены, колонны, арки	Облицовка фа природный кам	садной плиткой – 1ень		781.4 m²	– в т.ч. о и двере	ткосы окон ū		
2	Перегородки, торцы и потолок лоджий	Декоративная	я штукатурка		493.7 m <sup>2</sup>	RAL 090	90 30		
3	Окна / двери	Алюминиевый л профиль	/ металлопластиковый		345.5 m <sup>2</sup>	цвет про матовое			
4	Ограждение лоджий		зрамное ограждение, кимным профилем		76.0 п.м.	цвет остекл бронза, пери	золотая лоемат. золо		
5	Пол лоджий	Облицовка кер	рамогранитной плиткой		333.1 m²	коллекці	/~ /		
6	Декоративный <mark>2.1 /</mark> карниз		сокой прочности криловым покрытием		122.1 п.м.	окраска отделки			
7	Парапетная крышка	Оцинкованная	CW UVP		135.5 п.м.	ширина паро цвет – R	inema= 550mr AL 1014		
8	Ограждение	Алюминиевый	профиль		66.3 п.м.	66.3 п.м. цвет профиля – матовое золото			
9	Ограждение лоджий		рамное ограждение, мным профилем (H=800мм)		F ( 1	вет остекл ерило – мато	•		
10	Ограждение на кровле	Металлическо металл. полосо	е леерное,		63.3 п.м.	окраска эмо цвет – мато	левой краско овое золото		
11	Стены, колонны, ригели	без отделки (пр	римыкает к секции Б и А2)						
		20 n		448/2021-	AP				
2	2 - 19-18-01	1.24							
		20 n	<u>_</u>		Стадия	Лист	Листов		
ГИП	Гнатко Т.В.		Секци	я А1	П	23			

Ведомость отделки фасадов

Согласовано

В зам. инв. №

Подпись и дата

Инв. № подл.


Разработал


Проверил

Н.контр.

Кононов И.С Гнатко Т.В(


Дьяченко (Д

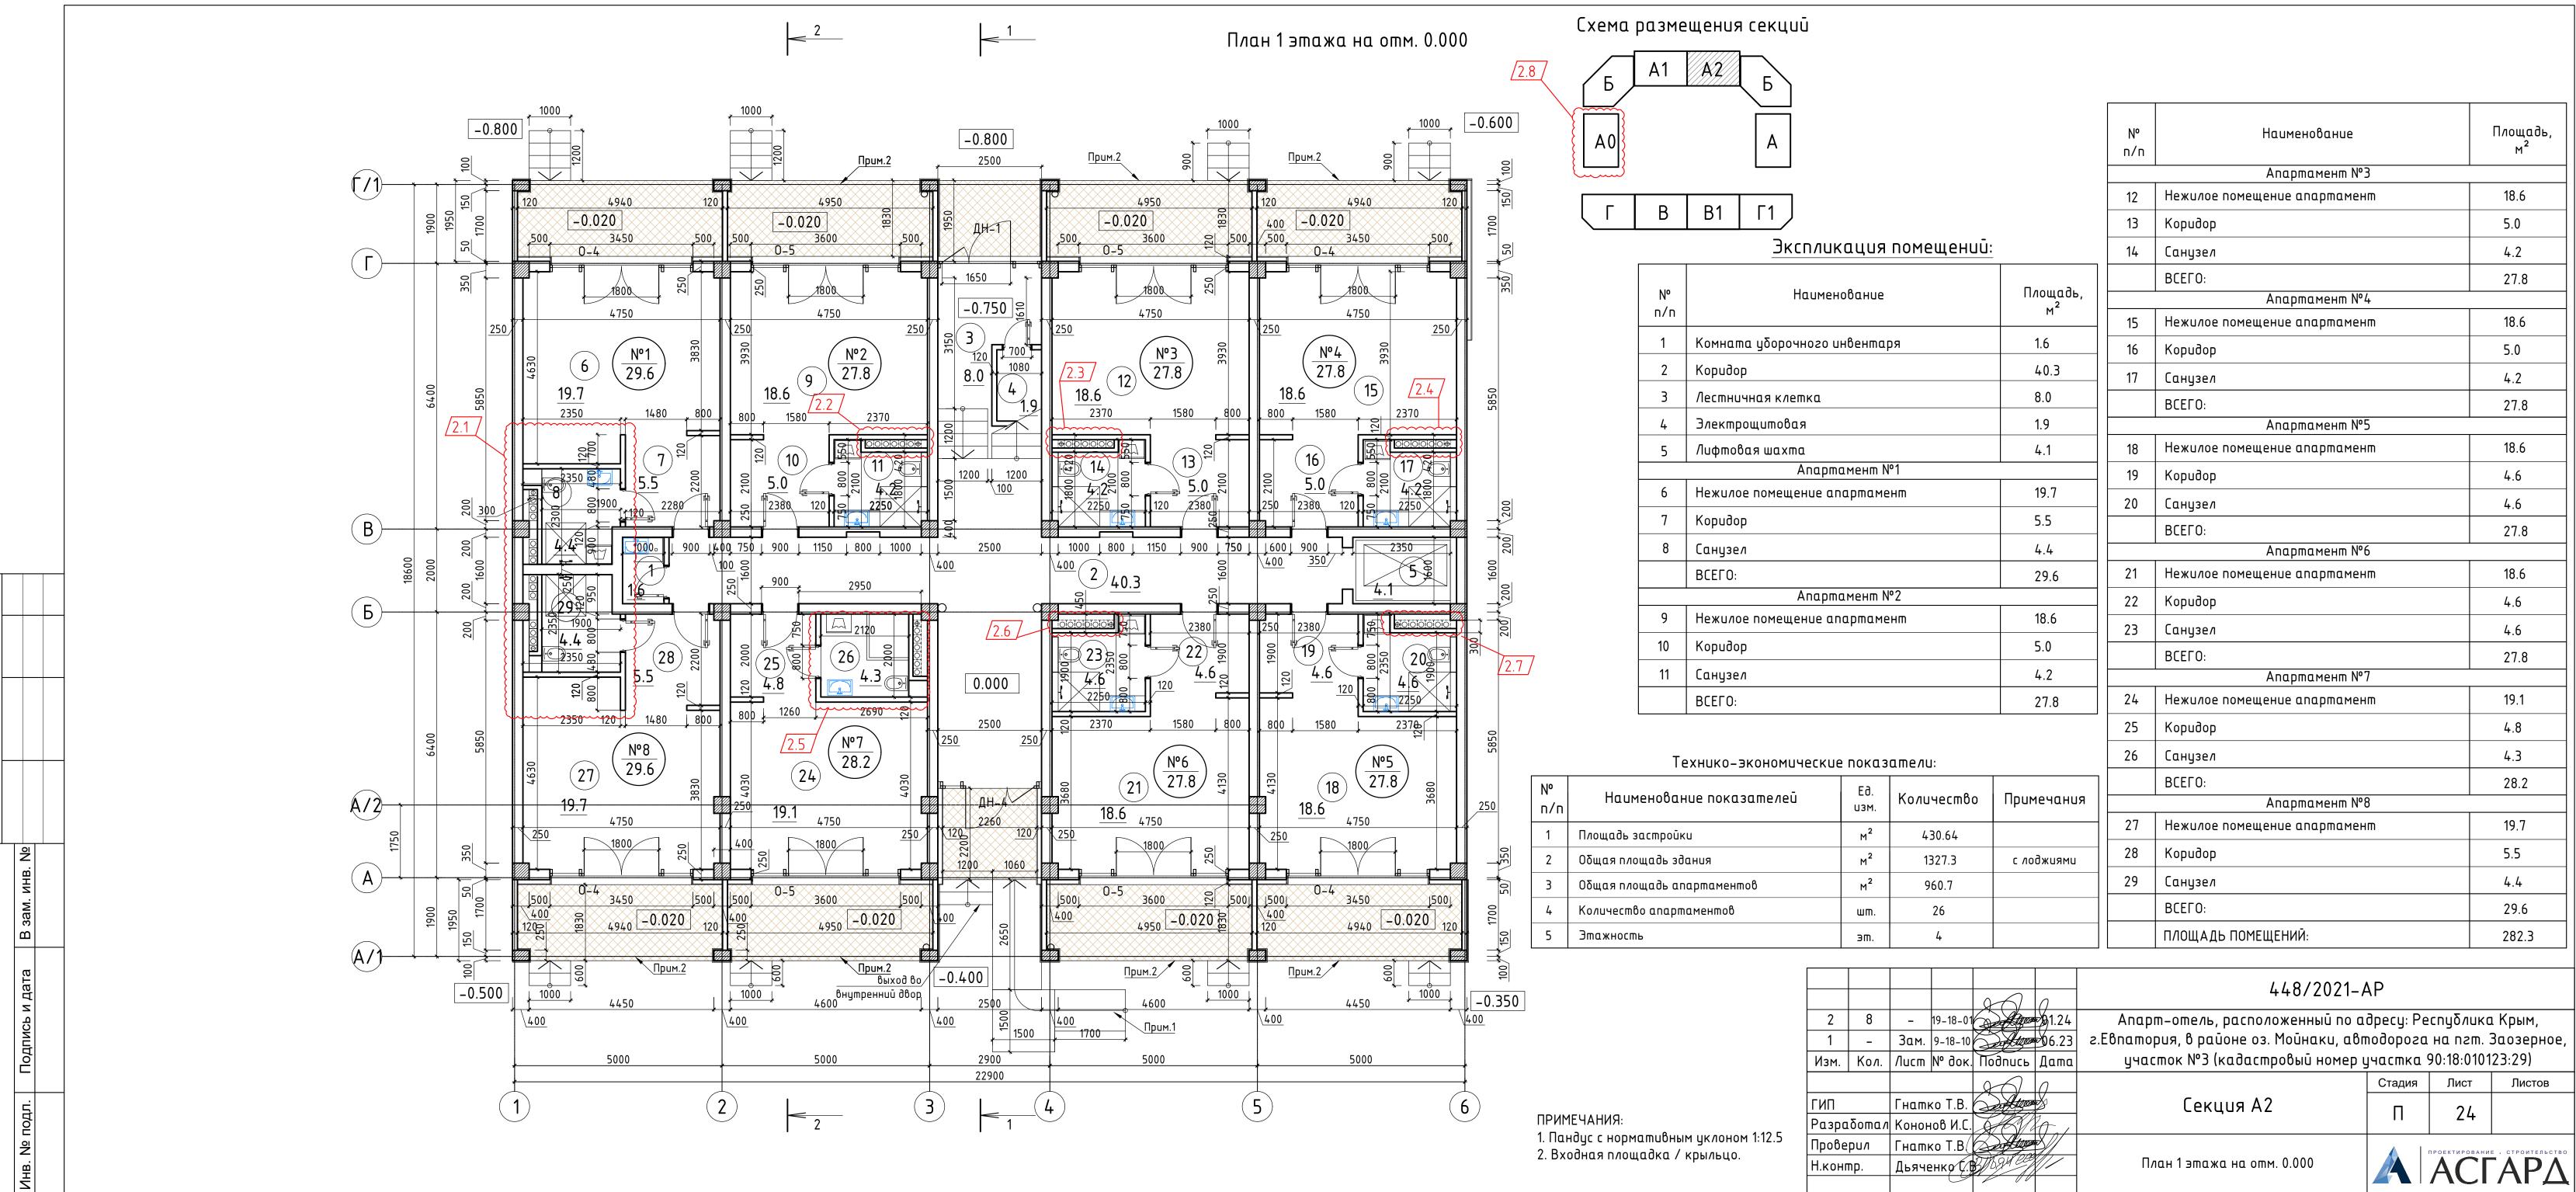

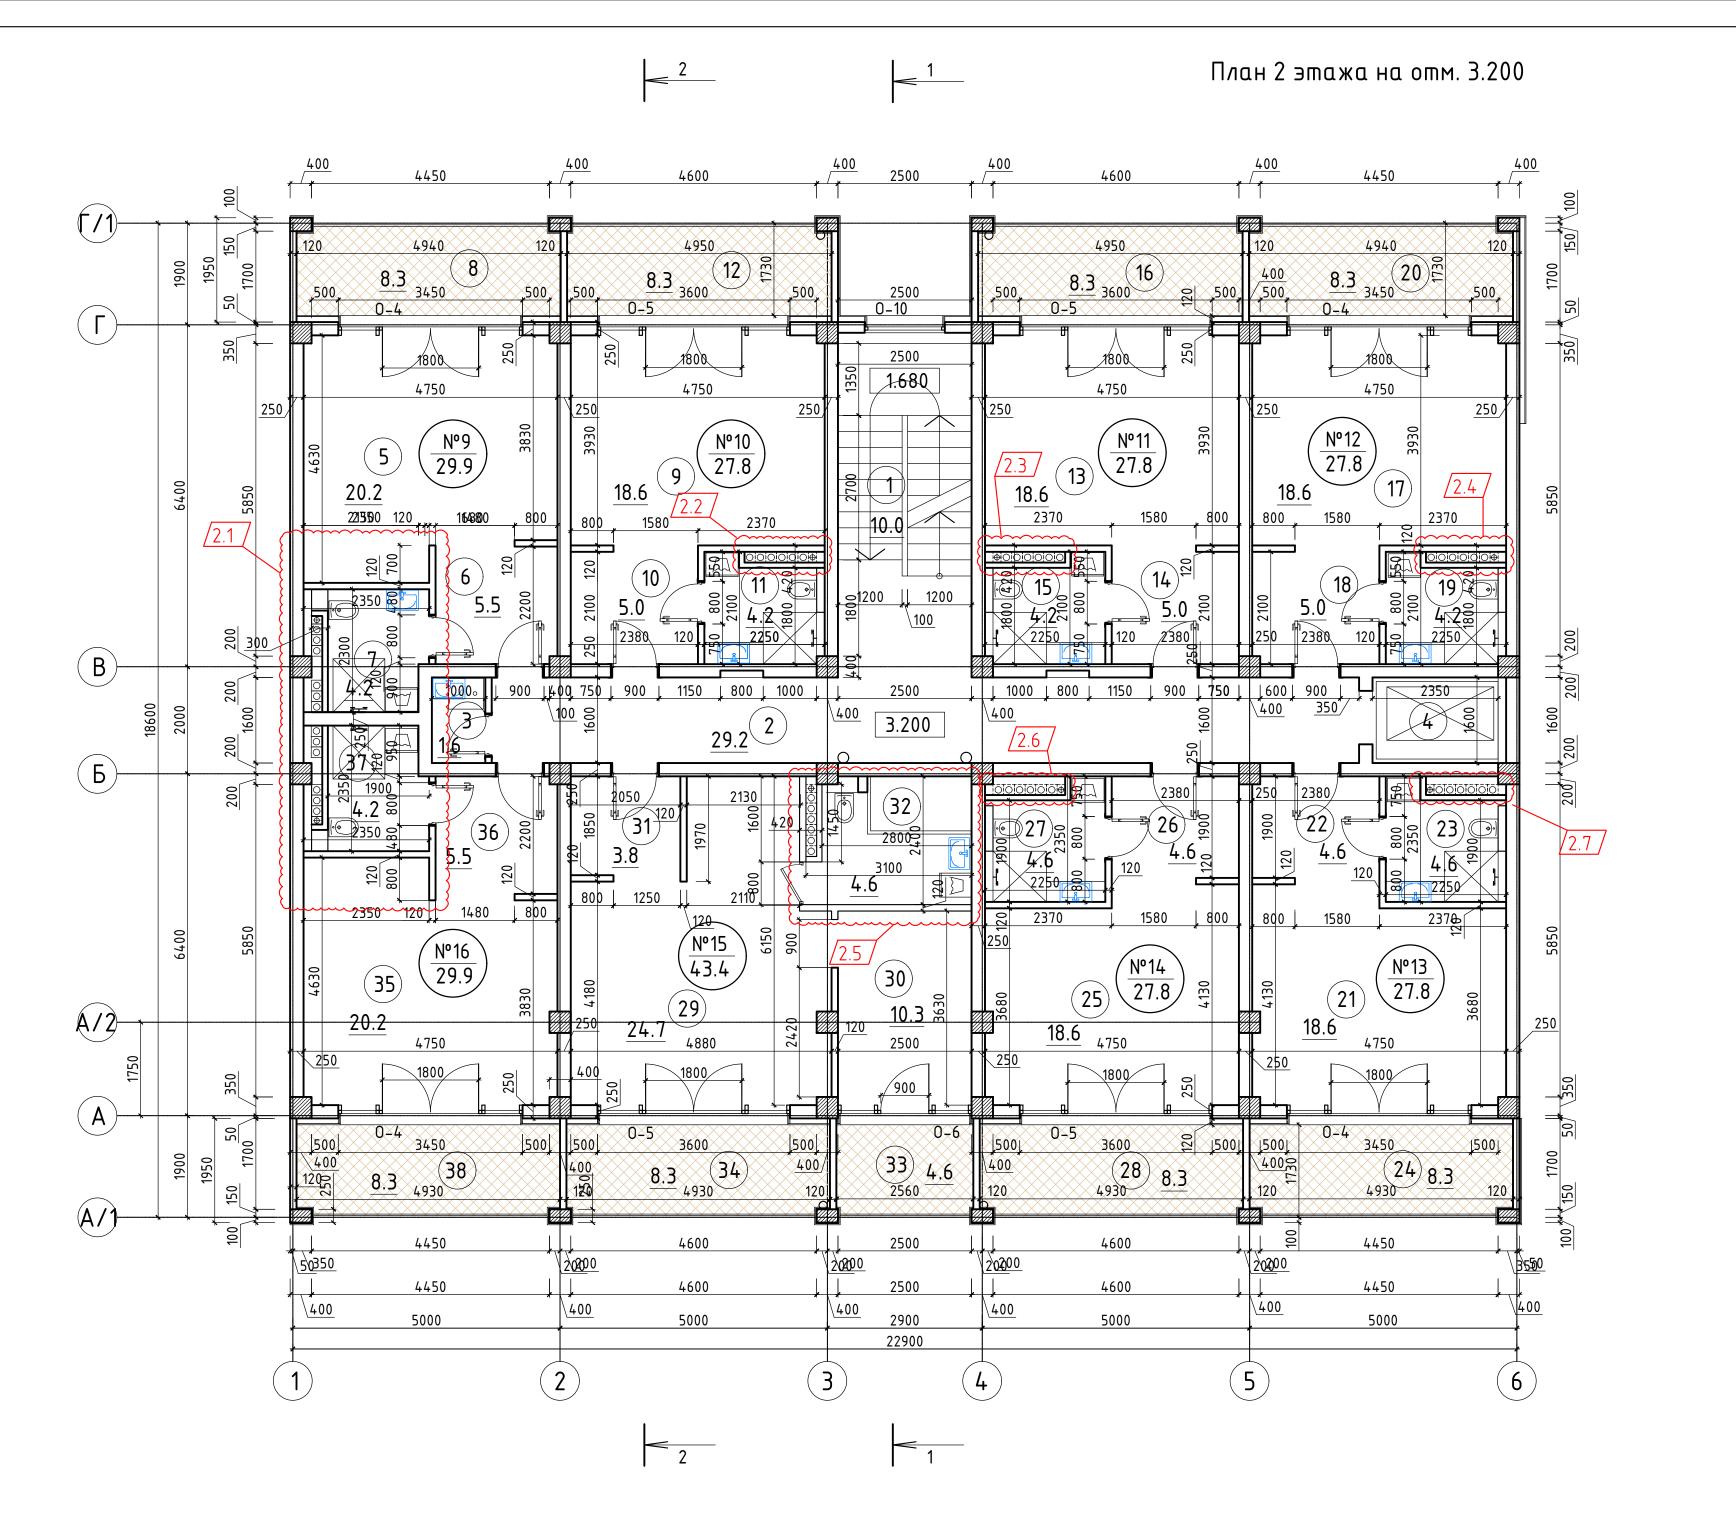


Nº n/n	Наименование	Площадь, м <sup>2</sup>	Nº n/n	Наименование	Площадь, м <sup>2</sup>
1	Лестничная клетка	10.0		IAпартамент №13	
'			21	Нежилое помещение апартамент	18.6
2	Kopuđop	29.2	22	Коридор	4.6
3	Комната уборочного инвентаря	1.6	23	Санузел	4.6
4	Лифтовая шахта		24	Лоджия	8.3
 5	Апартамент №9 Нежилое помещение апартамент	20.2	24	ΒCΕΓΟ:	
				Всего: Апартамент №14	27.8
6	Kopudop	5.5	25	Нежилое помещение апартамент	18.6
7	Санузел	4.2	26	Коридор	4.6
8	Лоджия	8.3			
	ВСЕГО:	29.9	27	Санузел	4.6
	Апартамент №10		28	Лоджия	8.3
9	Нежилое помещение апартамент	18.6		ВСЕГО:	27.8
10	Коридор	5.0		Апартамент №15 	0.4.5
11	Санузел	4.2	29	Нежилое помещение апартамент	24.7
12	Лоджия	8.3	30	Нежилое помещение комната	10.3
	ВСЕГО:	27.8	31	Коридор	3.8
			32	Санузел	4.6
13	Нежилое помещение апартамент	18.6	33	Лоджия	4.6
14	Коридор	5.0	34	Лоджия	8.3
15	Санузел	4.2		ВСЕГО:	43.4
16	Лоджия	8.3		Апартамент №16	
10	ВСЕГО:	27.8	35	Нежилое помещение апартамент	20.2
	Апартамент №12	27.0	36	Коридор	5.5
17	Нежилое помещение апартамент	18.6	37	Санузел	4.2
18	Коридор	5.0	38	Лоджия	8.3
19	Санузел	4.2		ВСЕГО:	29.9
20	Лоджия	8.3		ПЛОЩАДЬ ПОМЕЩЕНИЙ:	354.0
	ВСЕГО:	27.8	-		

				060	0	448/2021-7	<b>Δ</b> P				
2	7	-	19-18-01	A Truck	91.24	Апарт-отель, расположенный по а	Апарт-отель, расположенный по адресу: Республика Крым				
1	-	Зам.	9-18-10	Sent time	06.23	г.Евпатория, в районе оз. Мойнаки, авг	psodopou	на nsm. S	Заозерно		
Изм.	Кол.	/lucm	№ док.	Подпись	Дата	участок №3 (кадастровый номер ц	участка (	90:18:0101	23:29)		
			•	90	0		Стадия	Лист	Листов		
ГИП		Гнатко Т.В.				Секция А2	П	25			
Разра	δοπαл	Конон	юв И.С.	JAN 1	0		11	20			
Провеј	рил	Гнати	κο Τ.Β(	Saly tugo				ПРОЕКТИРОВАНИ	Е . СТРОИТЕЛЬС <sup>°</sup>		
Н.конп	Н.контр.		Дьяченко С.В. Доди С.			План 2 этажа на отм. 3.200	A	<b>ACI</b>	AP/		
								<i>,</i> .C.	/ XII /		

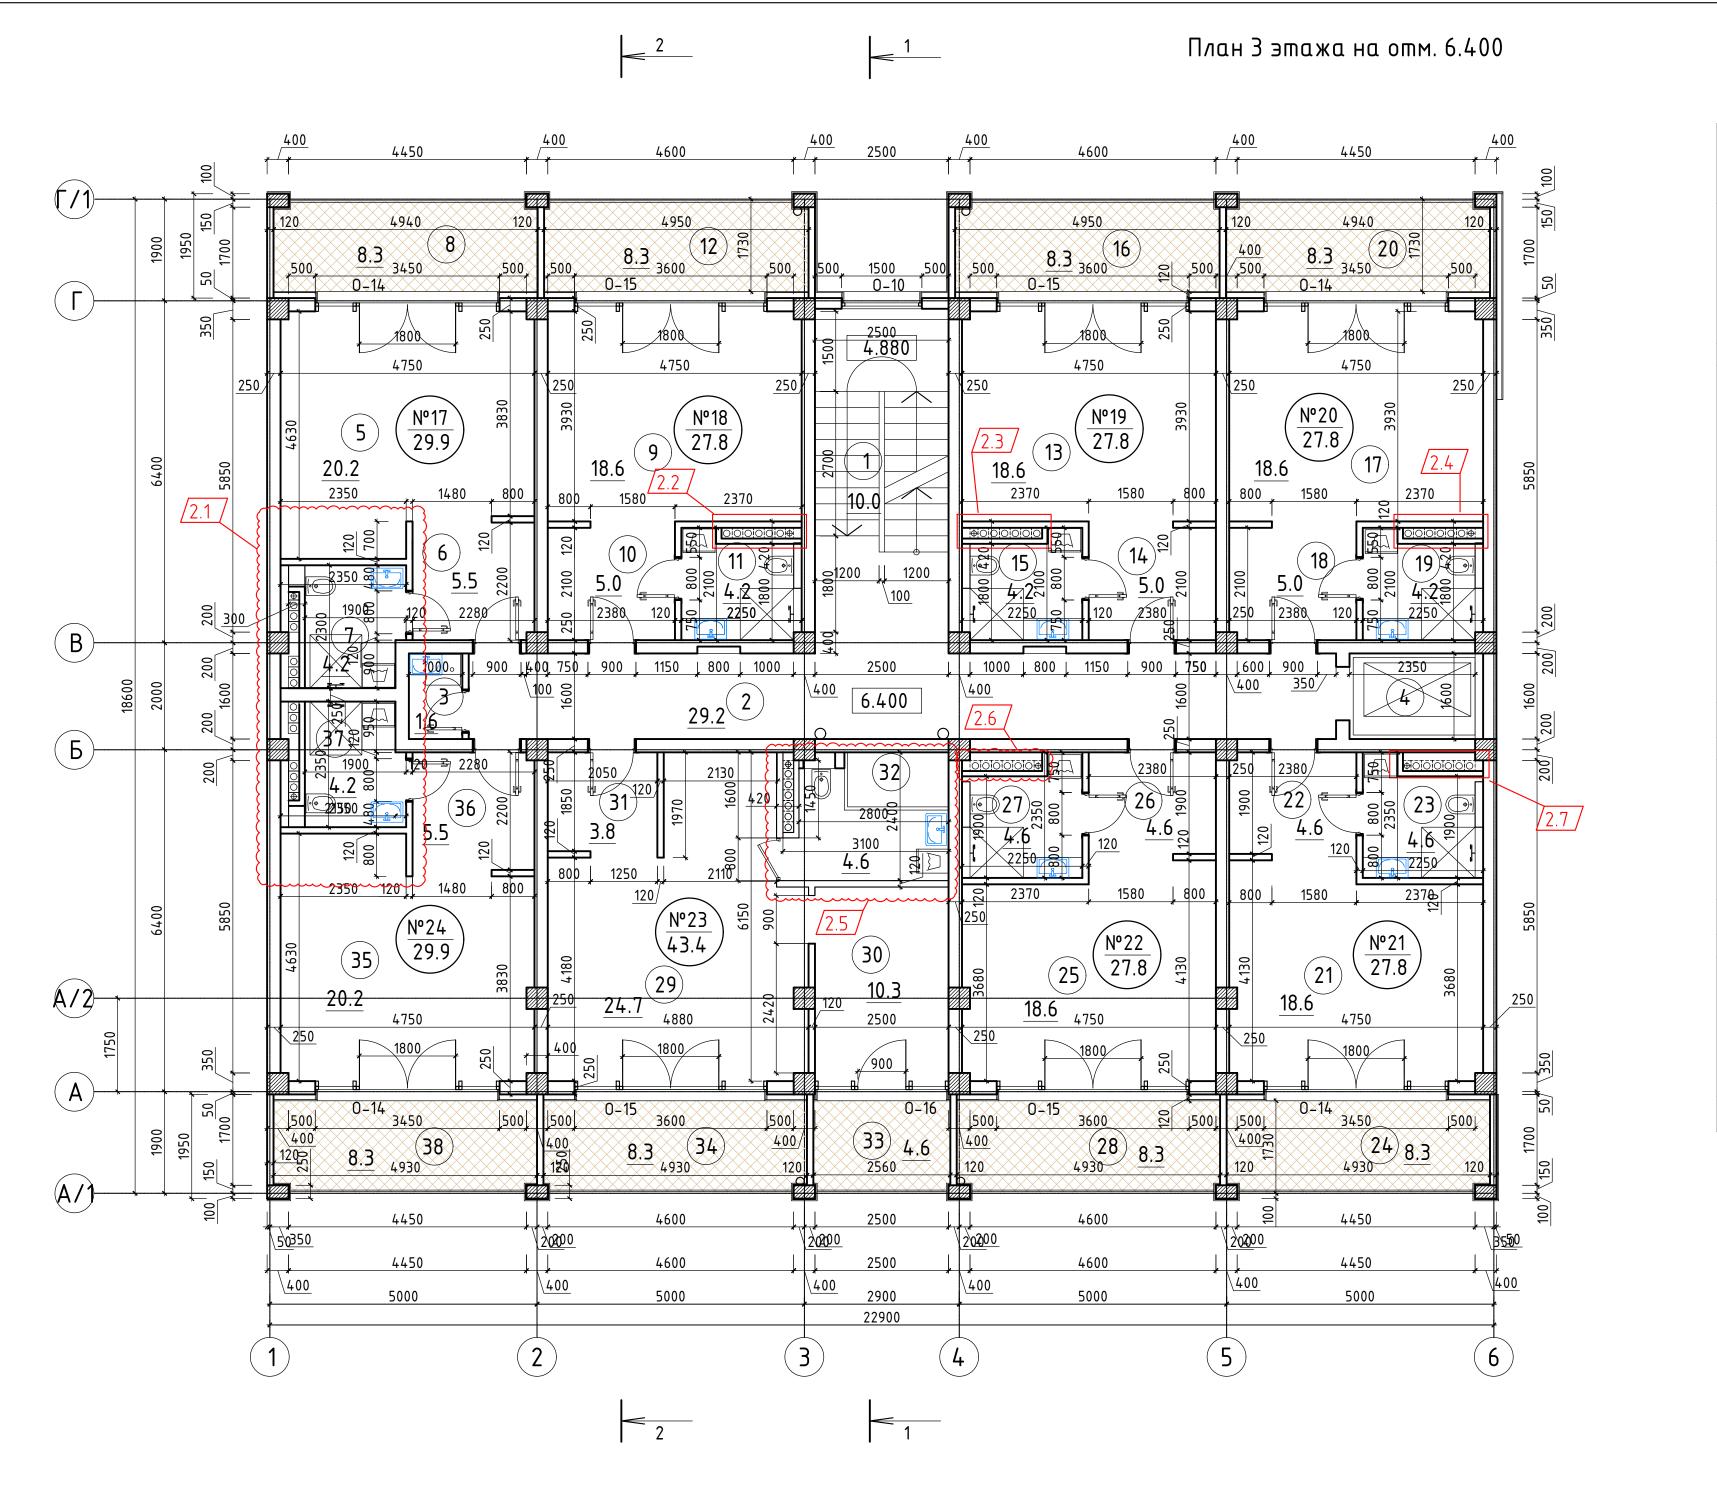


Nº n∕n	Наименование	Площадь, м <sup>2</sup>	Nº n/n	Наименование	Площадь м²
1	Лестничная клетка	10.0		Апартамент №21	
2	Коридор	29.2	21	Нежилое помещение апартамент	18.6
3	Комната уборочного инвентаря	1.6	22	Коридор	4.6
4	Лифтовая шахта		23	Санузел	4.6
4	Апартамент №17		24	Лоджия	8.3
5	Нежилое помещение апартамент	20.2		ВСЕГО:	27.8
6	Коридор	5.5		Апартамент №22	I
7	Санузел	4.2	25	Нежилое помещение апартамент	18.6
•	Лоджия	8.3	26	Коридор	4.6
8			27	Санузел	4.6
	ВСЕГО: Апартамент №18	29.9	28	Лоджия	8.3
9	Нежилое помещение апартамент	18.6		ВСЕГО:	27.8
10	Коридор	5.0		Апартамент №23	
			29	Нежилое помещение апартамент	24.7
11	Санузел	4.2	30	Нежилое помещение комната	10.3
12	Лоджия	8.3	31	Коридор	3.8
	BCEFO:	27.8	32	Санузел	4.6
13	Апартамент №19 Нежилое помещение апартамент	18.6		Лоджия	
			33		4.6
14	Коридор	5.0	34	Лоджия	8.3
15	Санузел	4.2		BCEFO:	43.4
16	Лоджия	8.3	75	Апартамент №24	20.2
	ВСЕГО:	27.8	35	Нежилое помещение апартамент	20.2
	Апартамент №20		36	Коридор	5.5
17	Нежилое помещение апартамент	18.6	37	Санузел	4.2
18	Коридор	5.0	38	Лоджия	8.3
19	Санузел	4.2		ВСЕГО:	29.9
20	Лоджия	8.3		ПЛОЩАДЬ ПОМЕЩЕНИЙ:	354.0
	ВСЕГО:	27.8		I	l


	_								
				060	0	448/2021-7	<b>Δ</b> P		
2	7	_	19-18-01	Altro	91.24	Апарт-отель, расположенный по а	дресу: Ре	спубликс	 1 Крым,
1	-	Зам.	9-18-10	Suffee	06.23	г.Евпатория, в районе оз. Мойнаки, авг	psodopou	на пгт.	Заозернов
Изм.	Кол.	Лист	№ док.	Подпись	Дата	участок №3 (кадастровый номер !	участка 9	90:18:0101	23:29)
	<u> </u>			901 n			Стадия	Лист	Листов
ГИП		Гнатко Т.В.			×	Секция А2	П	26	
Разро	ιδοπαν	Конон	юв И.С.	JAN/	0	·	11	26	
Прове	Провери <i>л</i> Н.контр.		Гнатко Т.В. Дьяченко Г.В. Дьяченко Г.В.					ПРОЕКТИРОВАНИ	Е . СТРОИТЕЛЬСТ
Н.кон						План 3 этажа на отм. 6.400		<b>ACI</b>	AP/
								<i>,</i>	/ XI /-

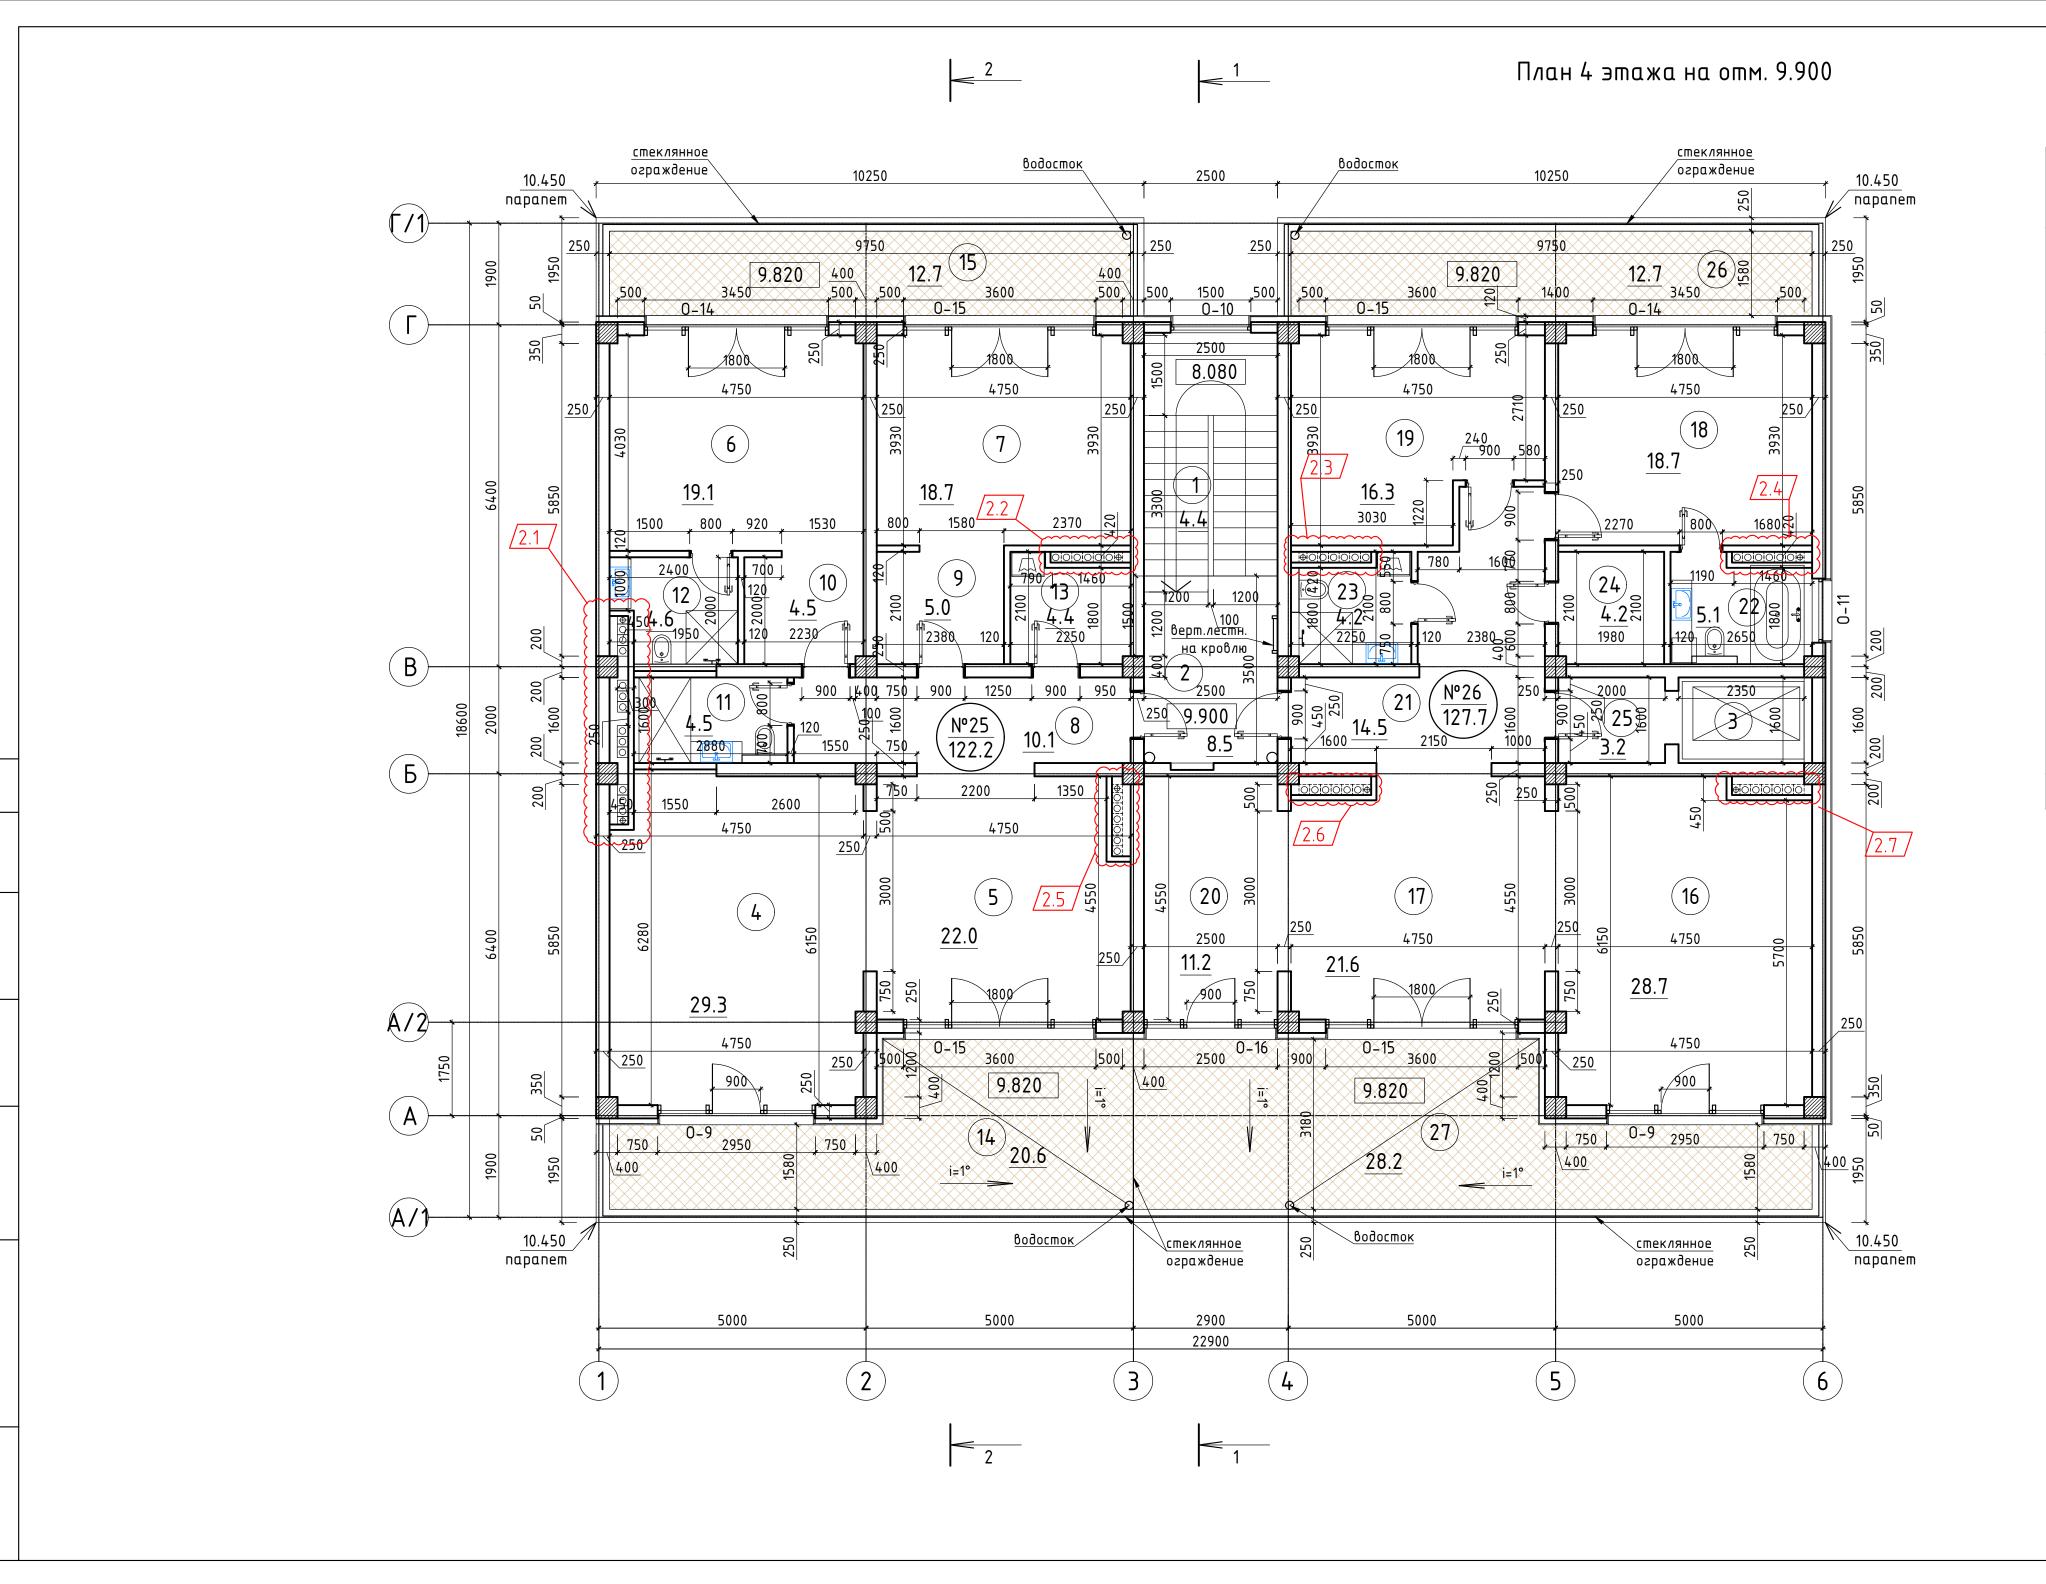



				_	
Nº n/n	Наименование	Площадь, м <sup>2</sup>	Nº n/n	Наименование	Площадь, м²
1	Лестничная клетка	4.4		Апартамент №26	<u>'</u>
			16	Нежилое помещение апартамент	28.7
2	Коридор	8.5	17	Нежилое помещение комната	21.6
3	Лифтовая шахта		12	Нежилое помещение комната	
	Апартамент №25 		18	Tiewanoe nomewende komhania	18.7
4	Нежилое помещение апартамент	29.3	19	Нежилое помещение комната	16.3
5	Нежилое помещение комната	22.0	20	Нежилое помещение комната	11.2
6	Нежилое помещение комната	19.1	21	Коридор	14.5
7	Нежилое помещение комната	18.7	22 Санузел		5.1
8	Коридор	10.1	23	Санузел	4.2
9	Коридор	5.0	24	Гардеробная	4.2
10	Коридор	4.5	25	Помещение	3.2
11	Санузел	4.5	26	Лоджия	12.7
12	Санузел	4.6	27	Лоджия	28.2
13	Гардеробная	4.4		ВСЕГО:	127.7
14	Лоджия	20.6		ПЛОЩАДЬ ПОМЕЩЕНИЙ:	337.0
15	Лоджия	12.7			
	ВСЕГО:	122.2			


			20	0	448/2021-AP				
7	-	19-18-01	A 11100	91.24	Апарт-отель, расположенный по адресу: Республика Крым,				
-	Зам.	9-18-10	Ser turo	06.23	г.Евпатория, в районе оз. Мойнаки, авг	атория, в районе оз. Мойнаки, автодорога на пгт. Заозерное			
Кол.	/lucm	№ док.	Подпись	Дата	участок №3 (кадастровый номер ц	участок №3 (кадастровый номер участка 90:18:010123:29)			
			967	0		Стадия	Лист	Листов	
ГИП		ко Т.В.	200 tupos	×	Секция А2	П	27		
Разработал		юв И.С.	JAN 1	0	·				
Проверил		Гнатко Т.В					ПРОЕКТИРОВАНИІ	Е . СТРОИТЕЛЬСТЕ	
Н.контр.		Дьяченко (.В.)			План 4 этажа на отм. 9.900	A ACTAPA			

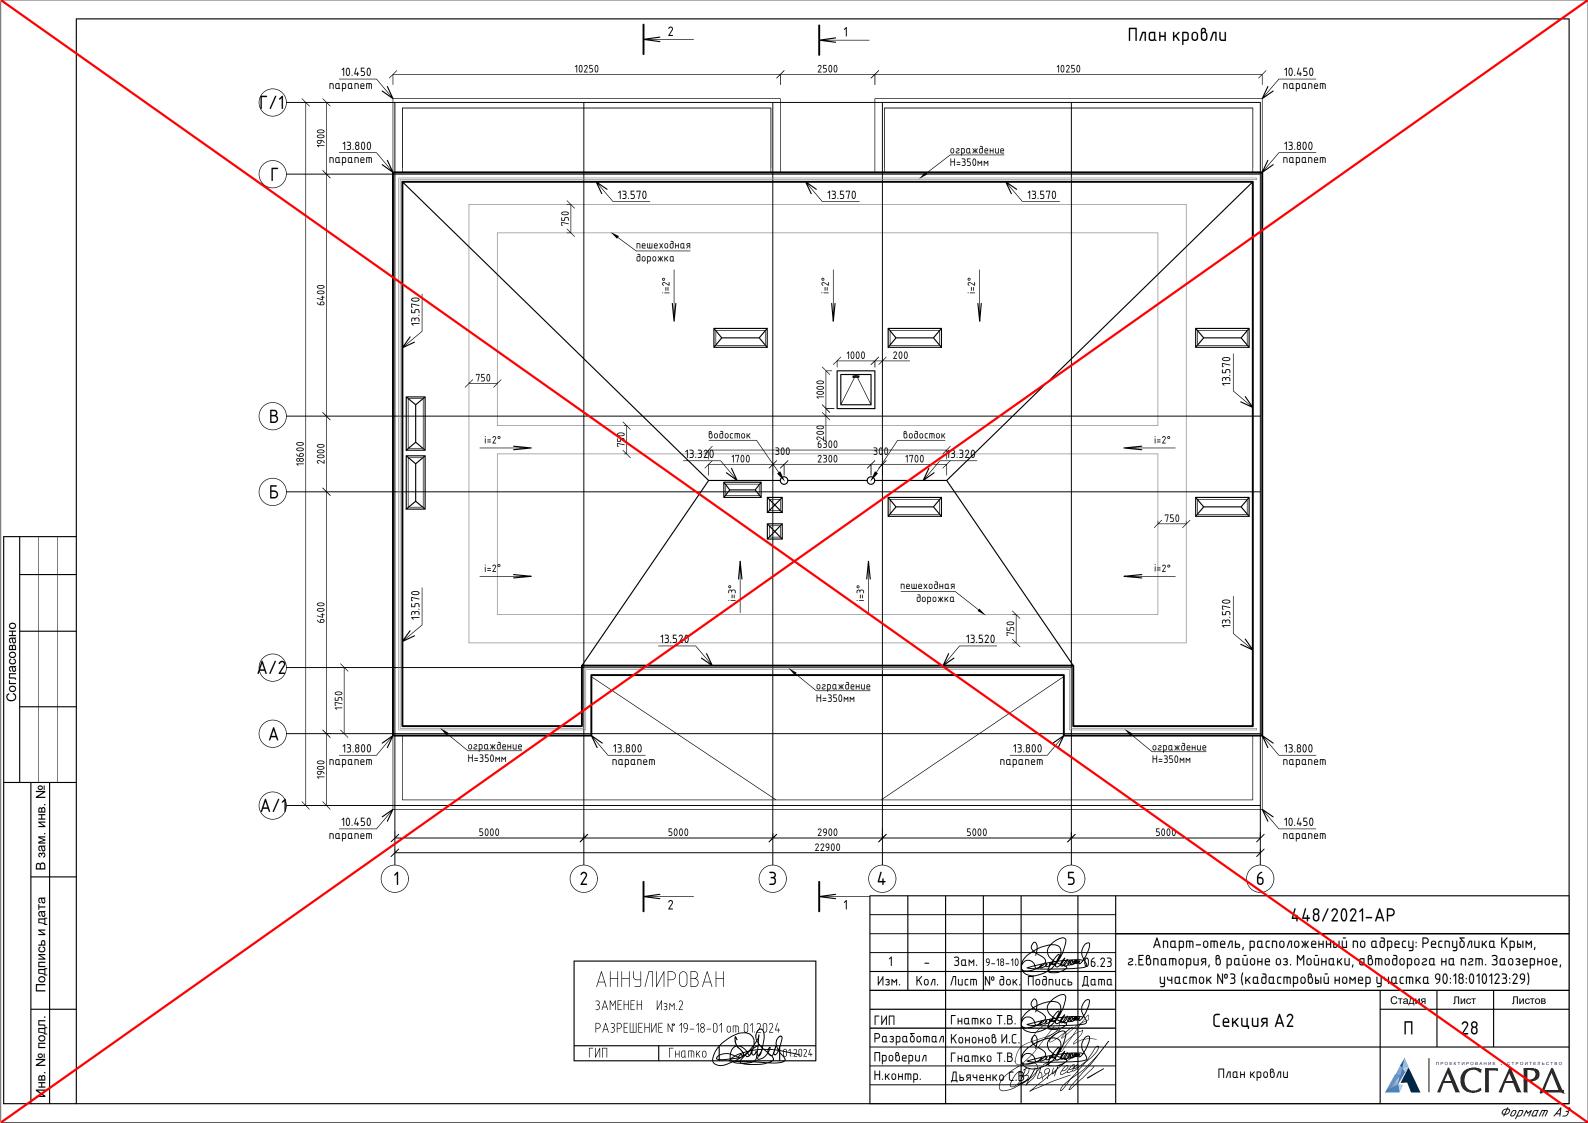


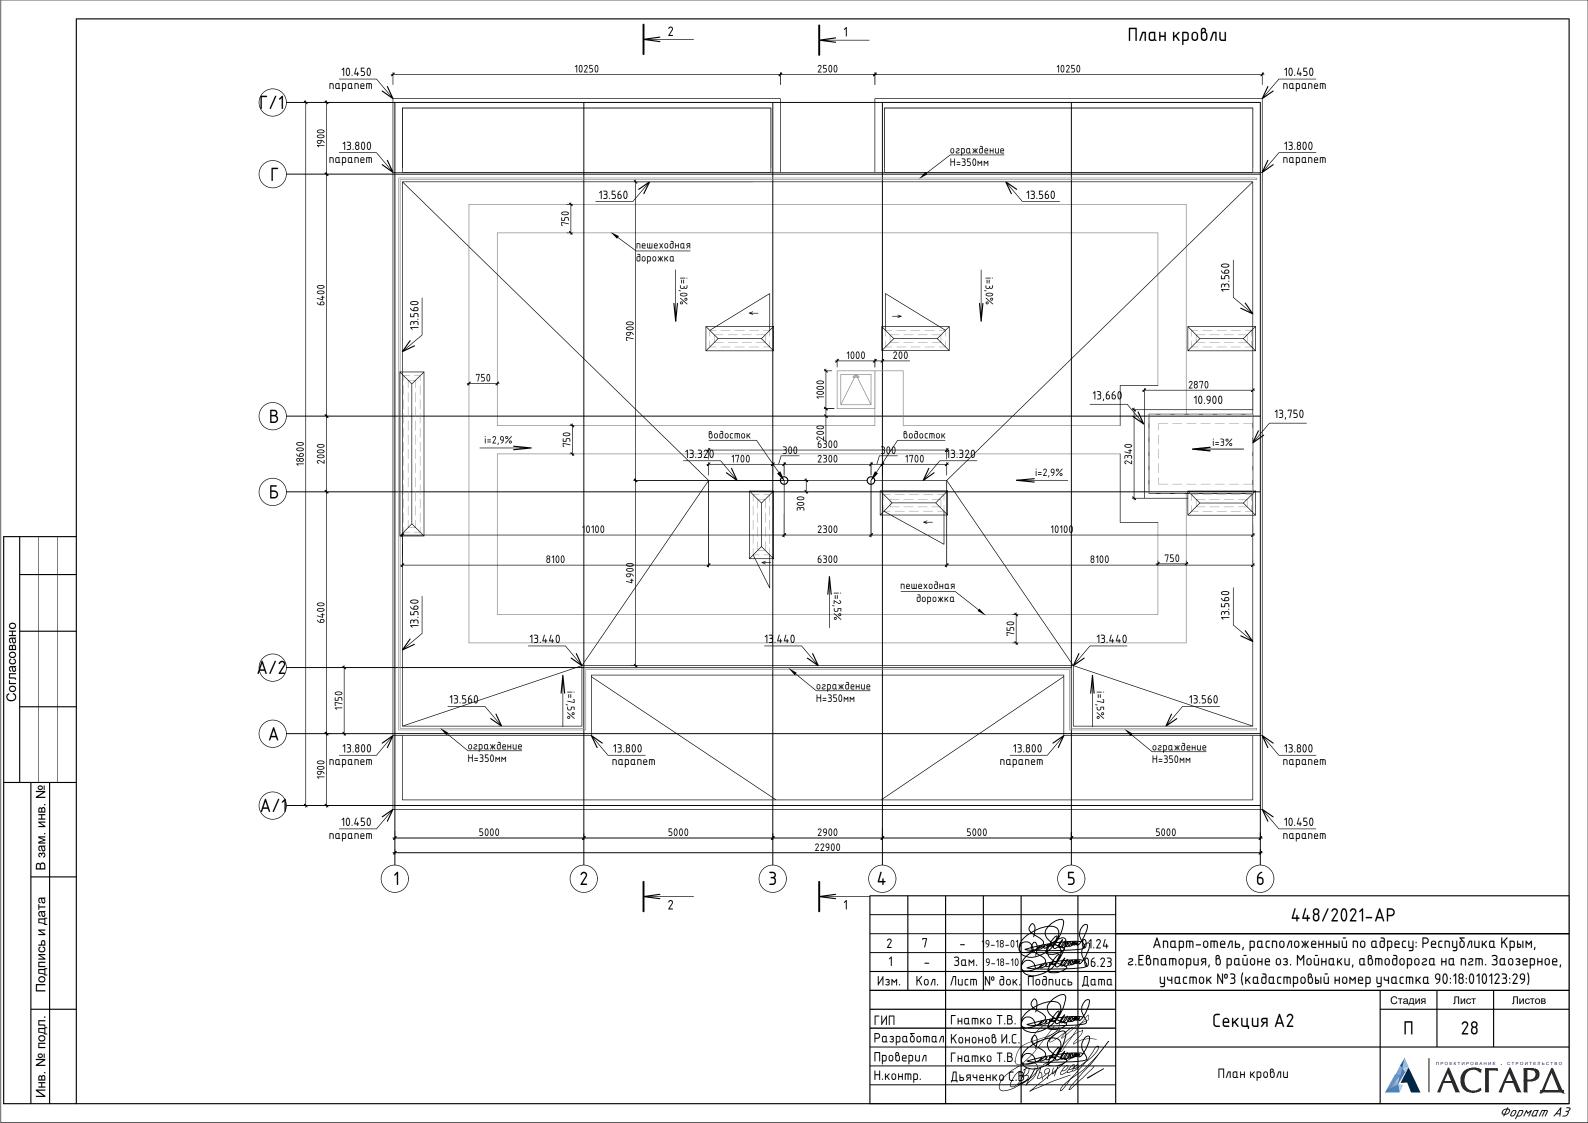


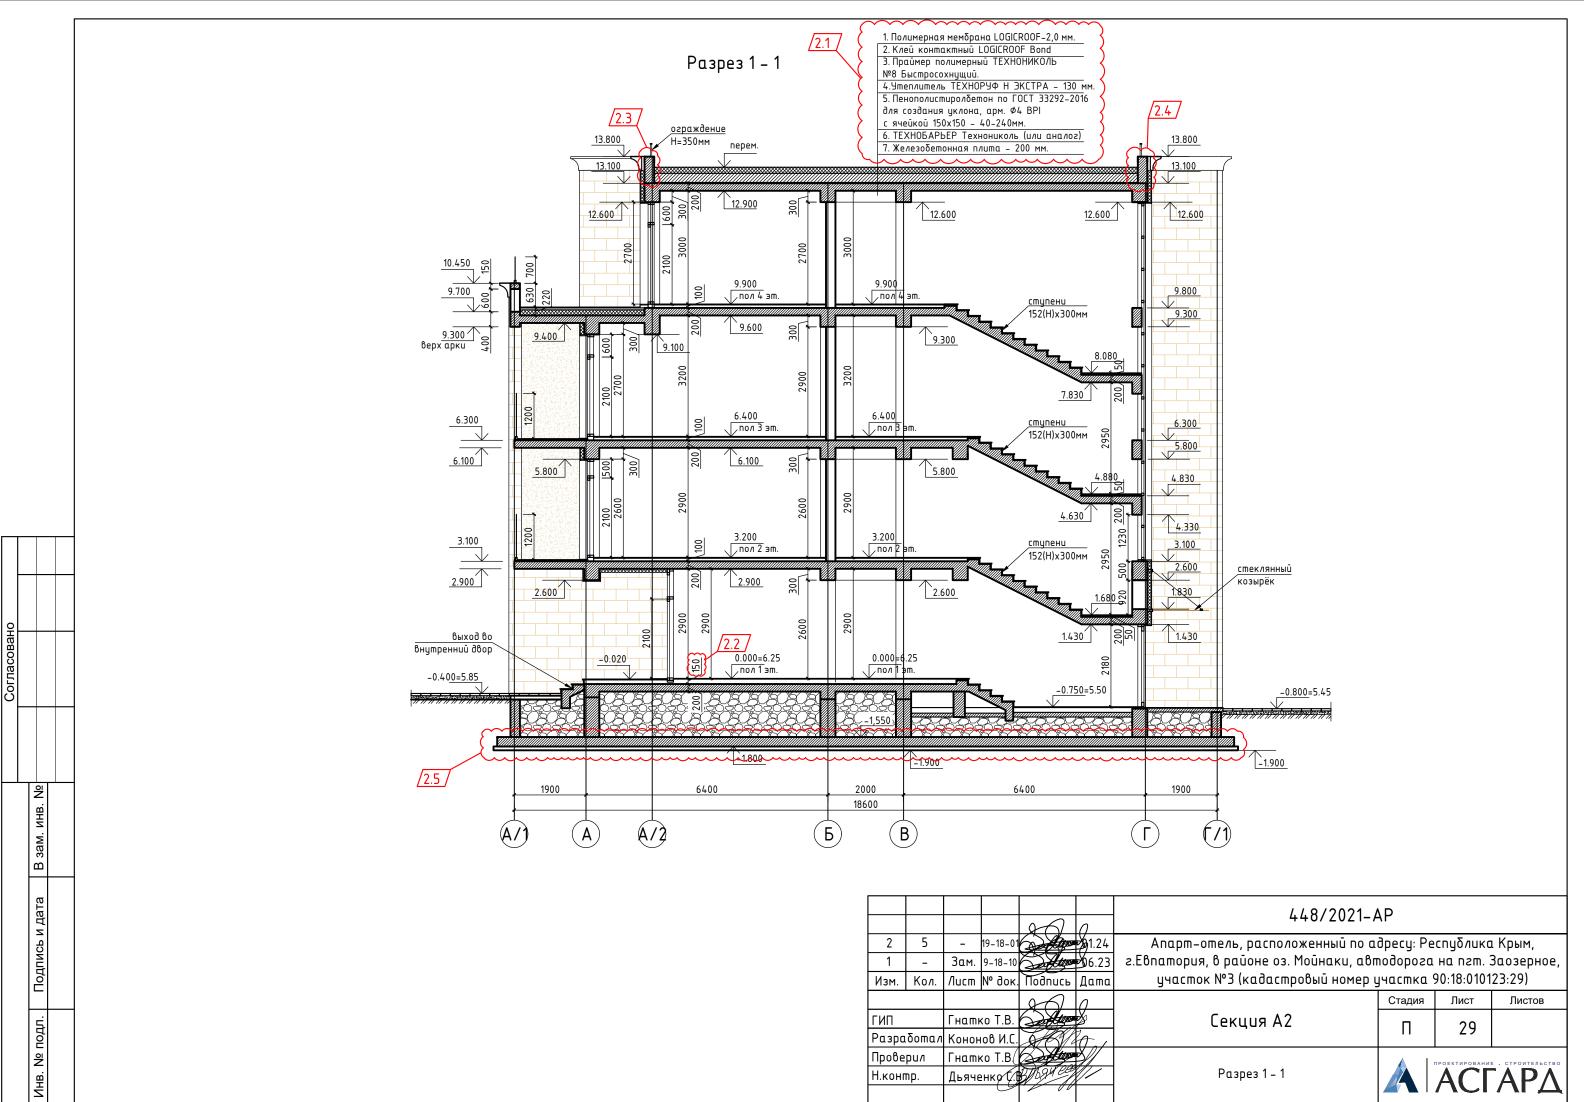


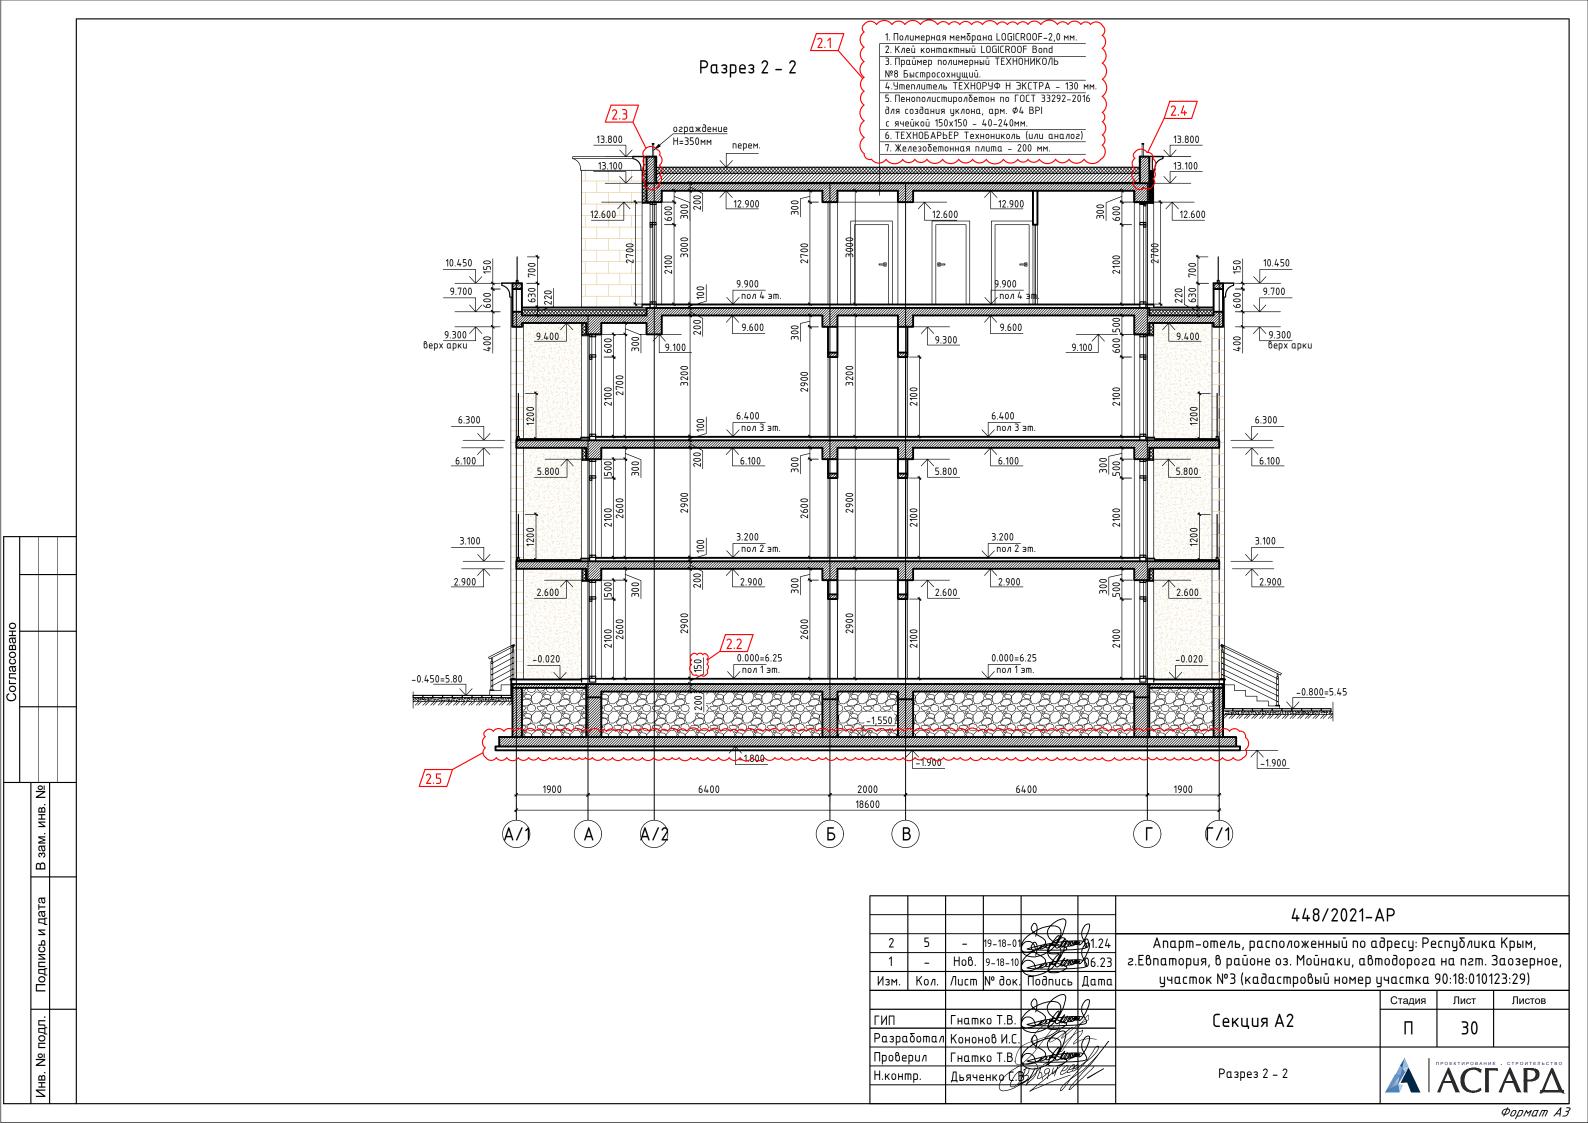

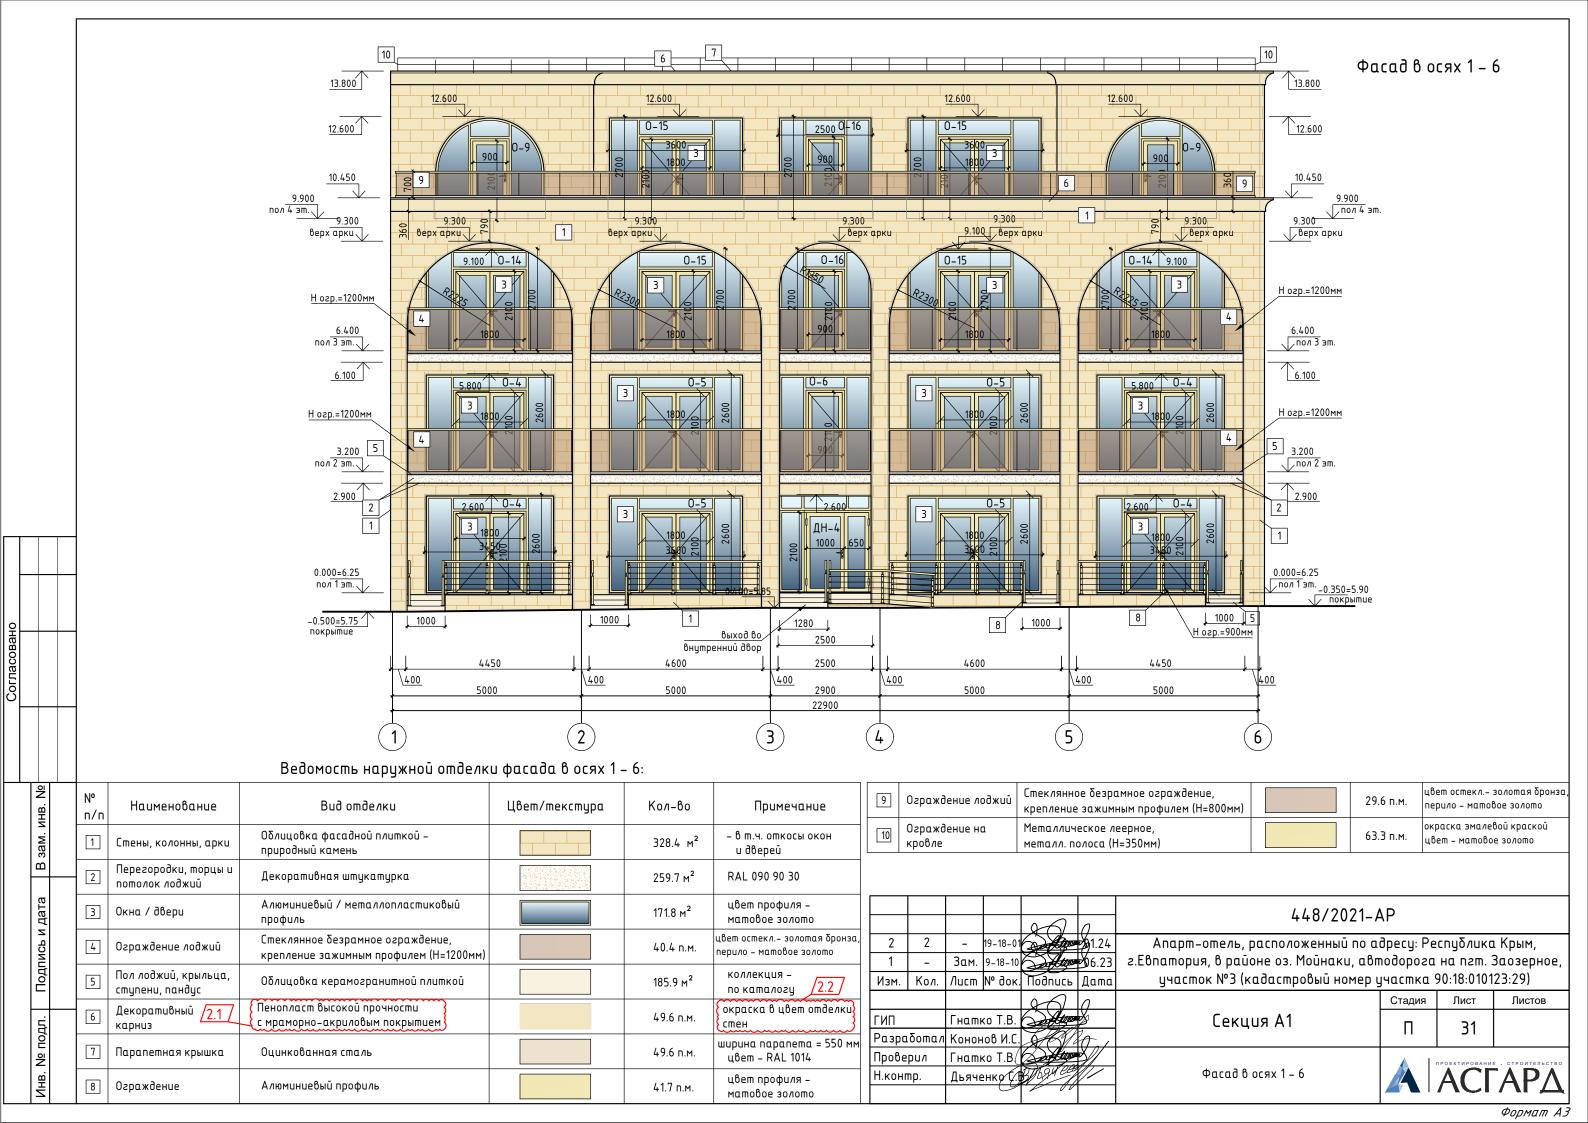

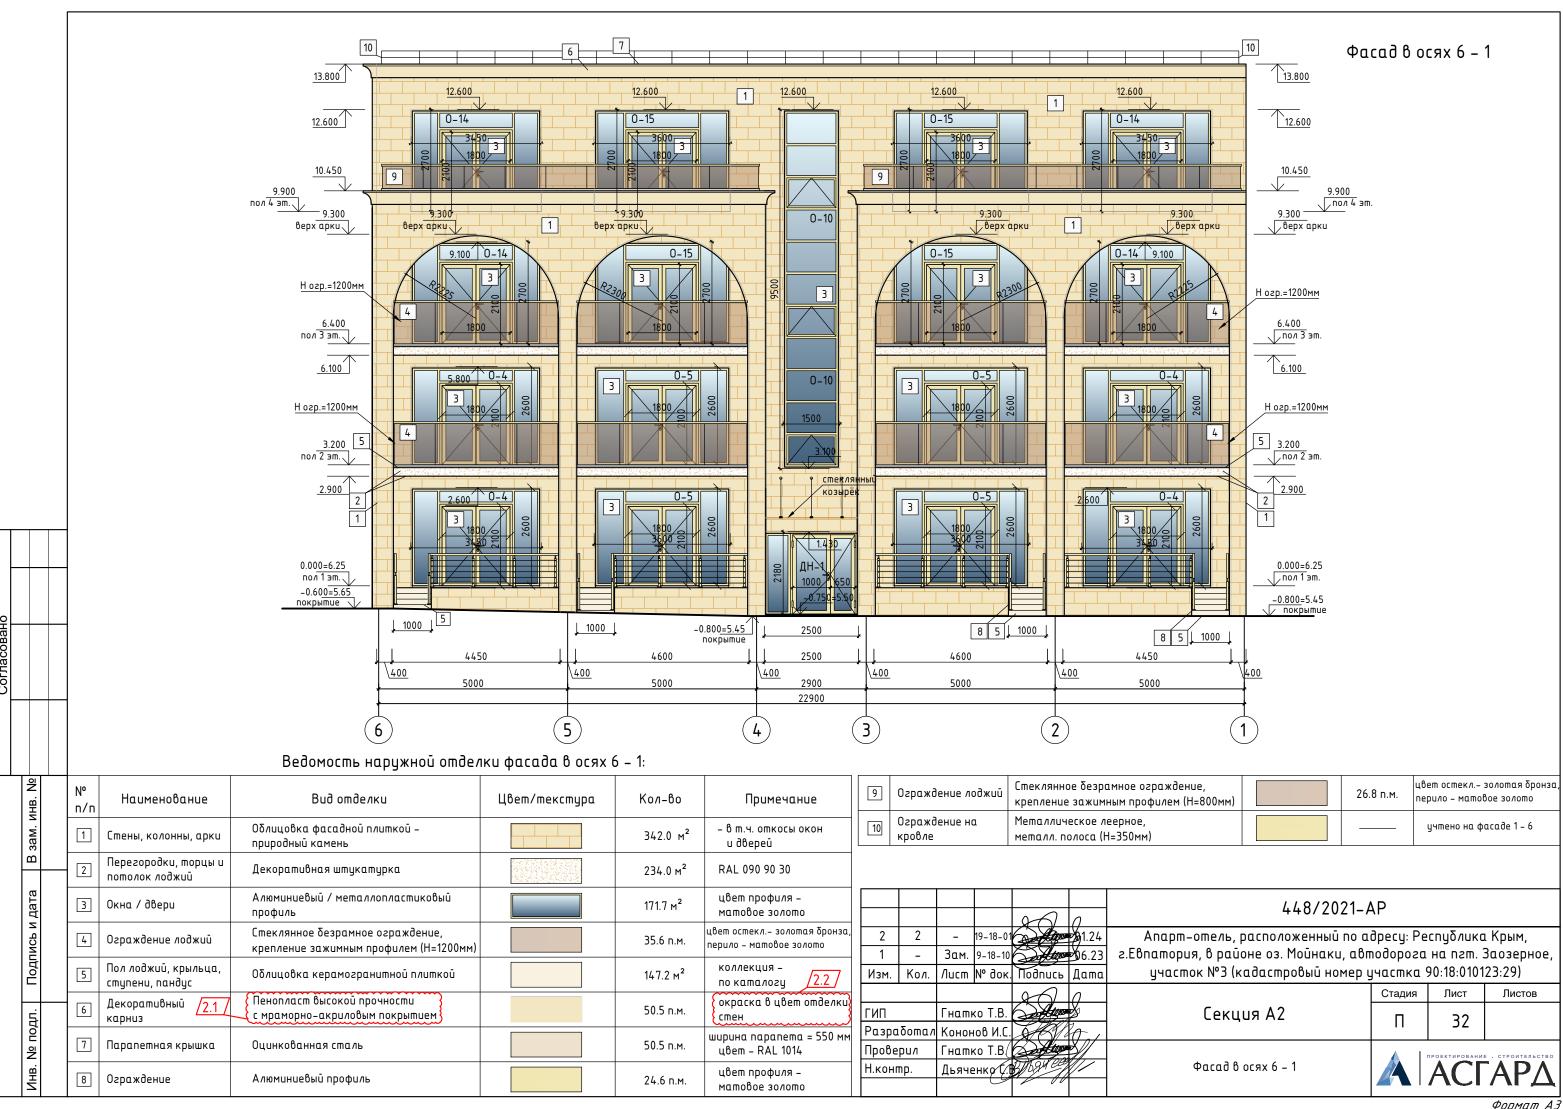

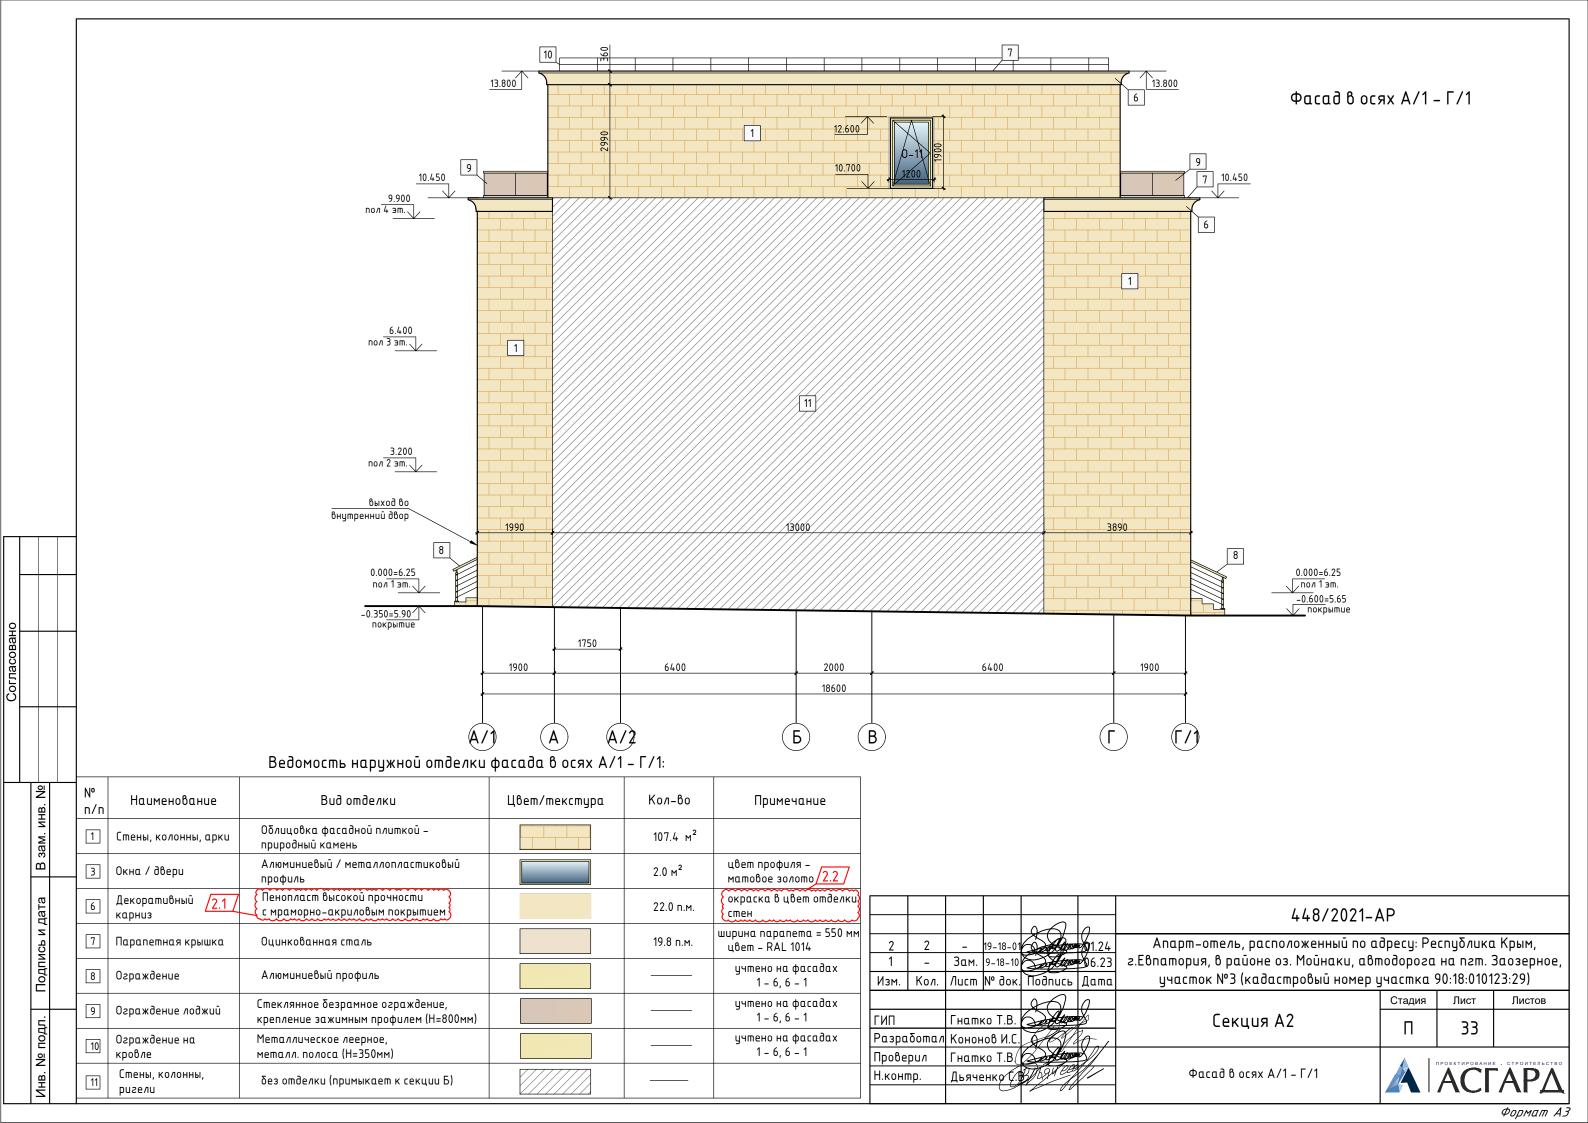

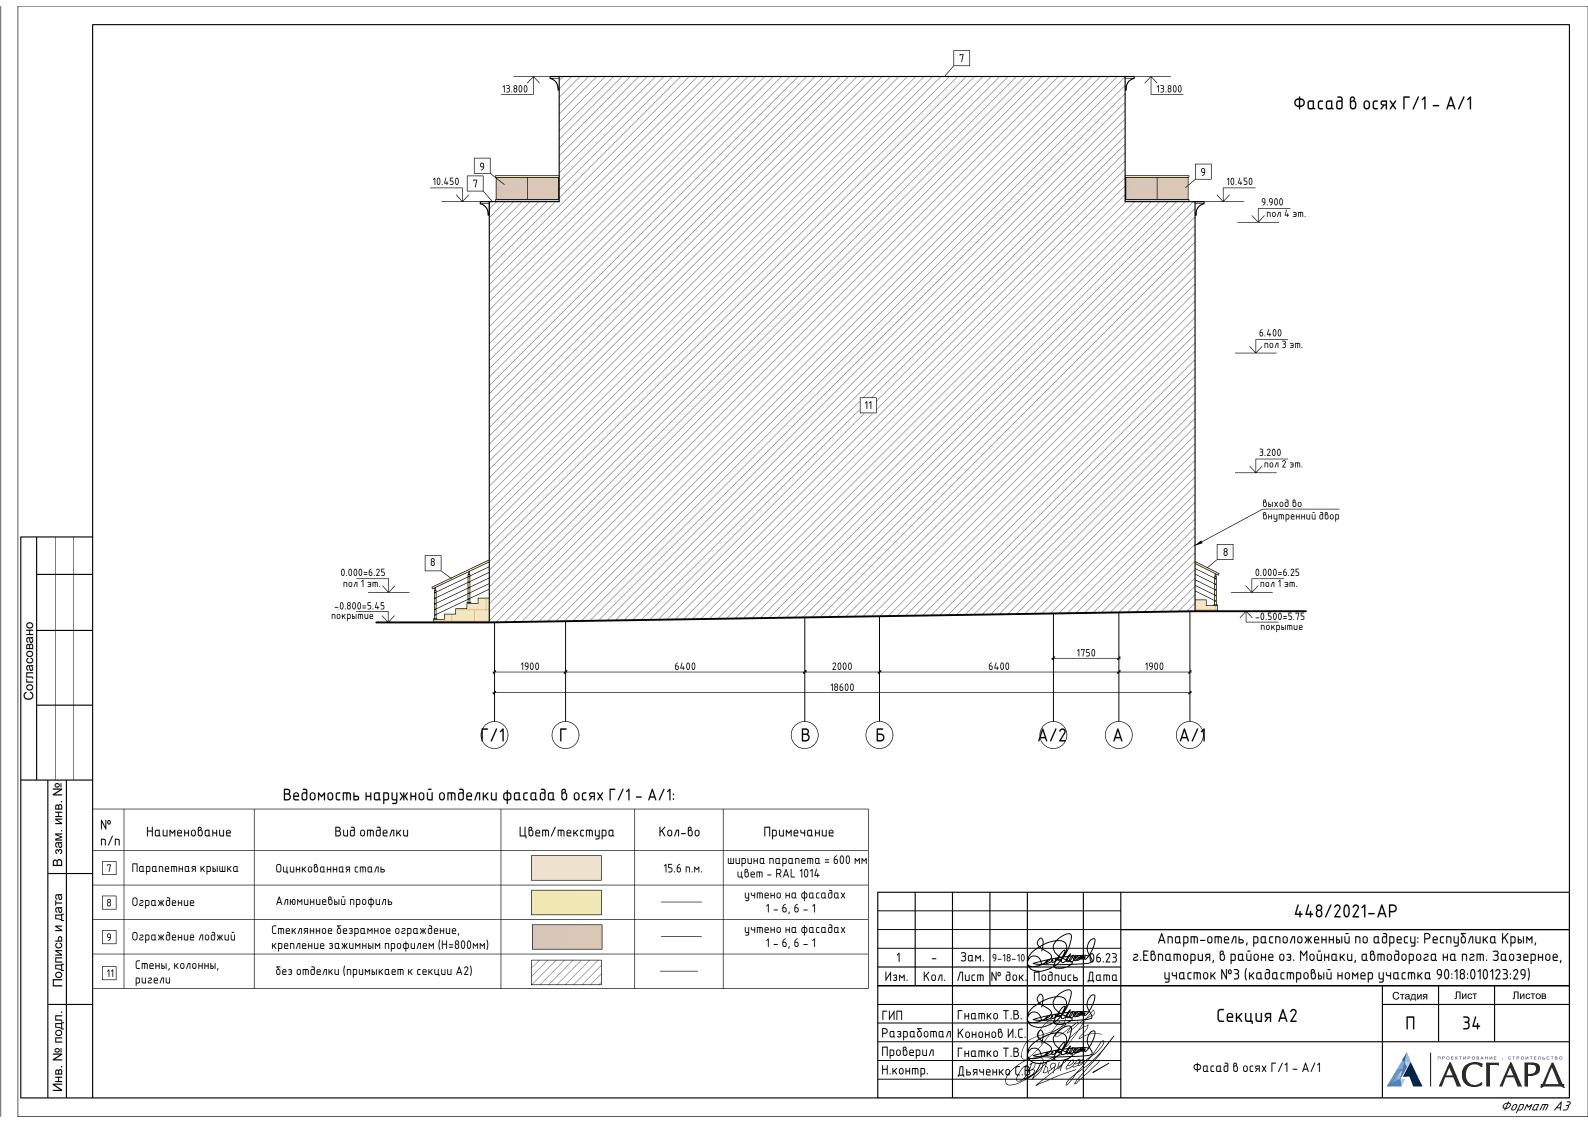

# Ведомость отделки фасадов


Nº n/n	Hau	менов	ание		Bu	д отделки	Цвет/текстура	Кол-во	1-80 Примечание		
1	Стены,	колонн	ны, арки					777.4 m²	777.4 м² — 6 m.ч. откосы ок и дверей		
2				Ј Декоро	тшпвнаг	і тшлкашдька		493.7 м <sup>2</sup>	RAL 090	90 30	
3	Окна /	двери				/ металлопластиковый		345.5 m <sup>2</sup>			
4	Огража	дение л	оджий					76.0 п.м.	1 '	золотая ло-мат. золото	
5	Пол лой	Эжий		Облицо	овка кер	рамогранитной плиткой		333.1 m²		/^ ^ /	
6			ū/2.1/					122.1 п.м.			
7	Парапе	т конш	рышка	Оцинко	ванная	сталь		135.5 п.м.		inema= 550мм AL 1014	
8	Огражі	Эение		Алюми	ниевый	профиль		66.3 п.м.			
9	Огража	вение л	оджий	1						· золотая бронза овое золото	
10			α			•		63.3 п.м.		левой краской овое золото	
11			ны,	без отд	елки (пр	римыкает к секции Б и А2)					
профил Декоро Ограждение лоджий Облицо Карниз  Пол лоджий Облицо Облицо Облицо Облицо Ограждение лоджий Облицо Ограждение поджий Облицо Ограждение на кробле Металл Ограждение на кробле Металл Ограждение на кробле Металл Ограждение на кробле Ограждение на кробле Металл Ограждение на кробле	№ П/п Наименование Вип Перегородки, морцы и потолок лоджий Декоративная профиль Стеклянное бе крепление заж Ограждение лоджий Облицовка кер Пенопласт вы карниз Ограждение лоджий Облицовка кер Пенопласт вы карниз Ограждение лоджий Облицовка кер Ограждение лоджий Облицовка кер Ограждение дожий Стеклянное без крепление зажи Ограждение на кровле Металлическо металл. полосо от потого от	№ п/п         Наименование         Вид отделки           1         Стены, колонны, арки потолок лоджий         Облицовка фасадной плиткой – природный камень           2         Перегородки, торцы и потолок лоджий         Декоративная штукатурка           3         Окна / двери         Алюминиебый / металлопластиковый профиль           4         Ограждение лоджий         Облицовка керамогранитной плиткой керелление зажинным профилем           5         Пол лоджий         Облицовка керамогранитной плиткой кереллеской прочности с мраморно-акриловым покрытием           7         Парапетная крышка         Оцикованная сталь           8         Ограждение лоджий крепление зажимным профилем (Н=800мм)           10         Ограждение на кровле         Металлическое леерное, металл. полоса (Н=350мм)           11         Стены, колонны, ригели         без отделки (примыкает к секции Б и А2)           2         2         – 19-18-10         без отделки (примыкает к секции Б и А2)           11         Нов. 9-18-10         участок №3 (ка           13         Кол. Лист № док Подпись Дата участок №3 (ка           14         Натко Т.В.         Секци	п/п Перегородки, торцы и потолок лоджий Декоративная штукатурка  З Окна / двери Алюминиевый / металлопластиковый профиль  Стемны, колонны, арки природный камень  З Окна / двери Алюминиевый / металлопластиковый профиль  Стемклянное безрамное ограждение, крепление зажимным профилем  В Ограждение Алюминиевый профиль  З Пол лоджий Облицовка керамогранитной плиткой  Пенопласт бысокой прочности с мранорно-акриловым покрытием  Т Парапетная крышка Оцинкованная сталь  Ограждение Алюминиевый профиль  Ограждение На кродле Металическое леерное, метал. полоса (Н=350мм)  Т Стемы, колонны, ригели В обе 23 выпарныя к секции Б и А2)  Т Апарт-отель, расположенный по с з. Евпатория, в районе оз. Мойнаки, ав участок №3 (кадастровый номер ГИП Гнатко Т.В. Секция А2	№ n/n         Наименование         Вид отделки         Цвет/текстура         Кол-во           1         Стены, колонны, арки         Облицовка фасадной плиткой – природный камень         777.4 м²           2         Перегородки, торцы и потолок лоджий         Декоративная штукатурка         493.7 м²           3         Окна / двери         Алеминиевый / металлопластиковый профиль         345.5 м²           4         Ограждение лоджий         Облицовка кератогранные ограждение, крепление зажинным профиль         76.0 п.н.           5         Пол лоджий         Облицовка кератогранное ограждение, крепление зажинным порфильм         122.1 п.м.           6         Декоративный / 2.1 / карниз         (пеклянное безрамное ограждение, крепление зажинным порфильм         122.1 п.м.           7         Парапетная крышка         Оцинкованная сталь         135.5 п.м.           8         Ограждение лоджий         Стеклянное безрамное ограждение, крепление зажинным профильм (Н=800нм)         56.4 п.м.           9         Ограждение на кровле         Металлическое леерное, метал. 


Согласовано

В зам. инв. №

Подпись и дата

Инв. № подл.

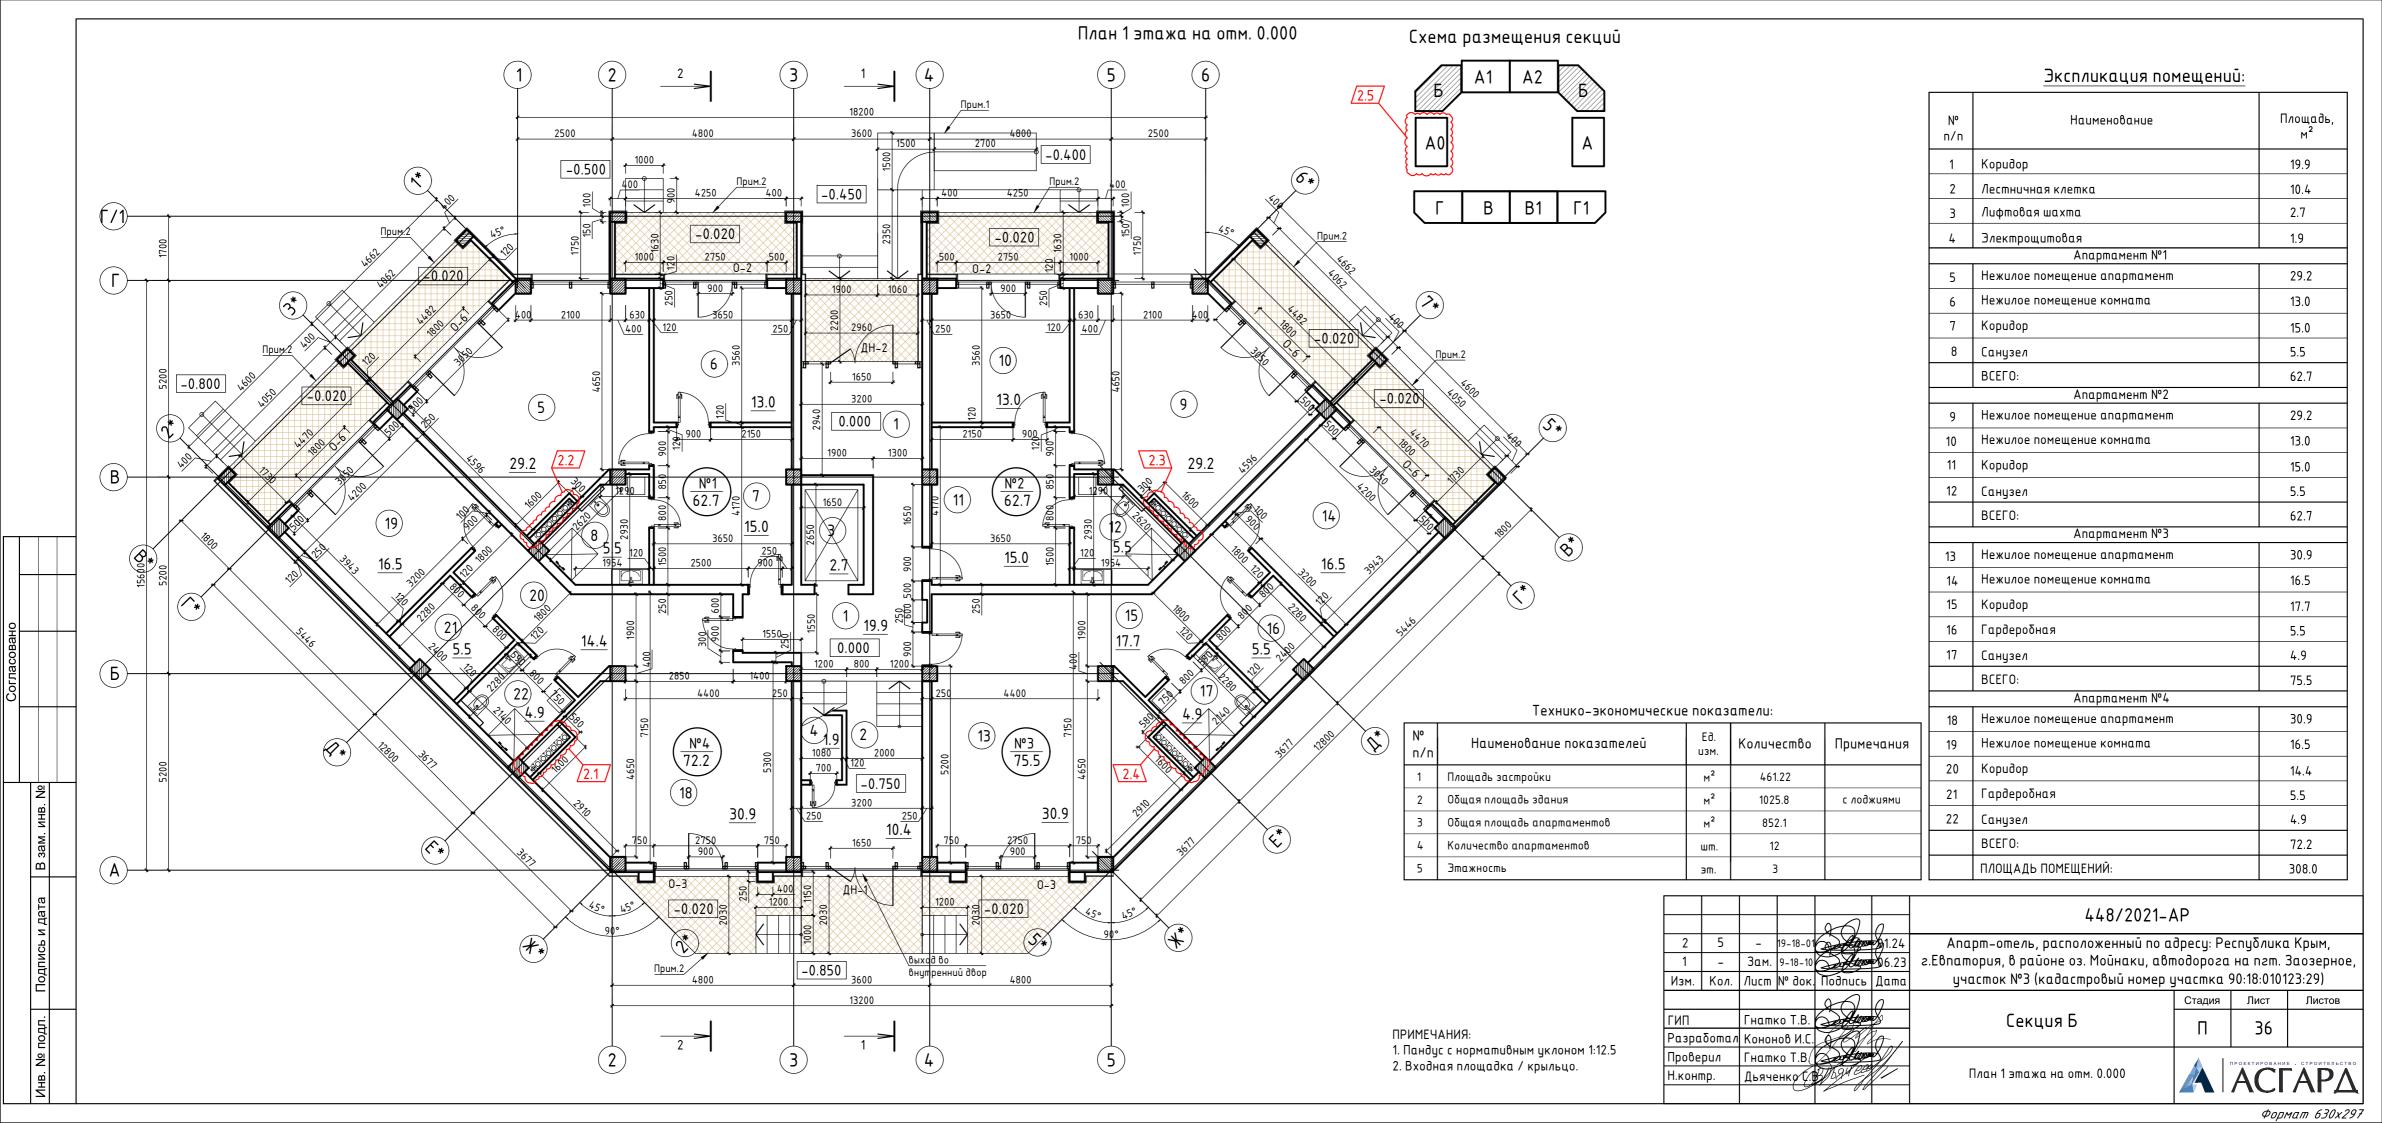

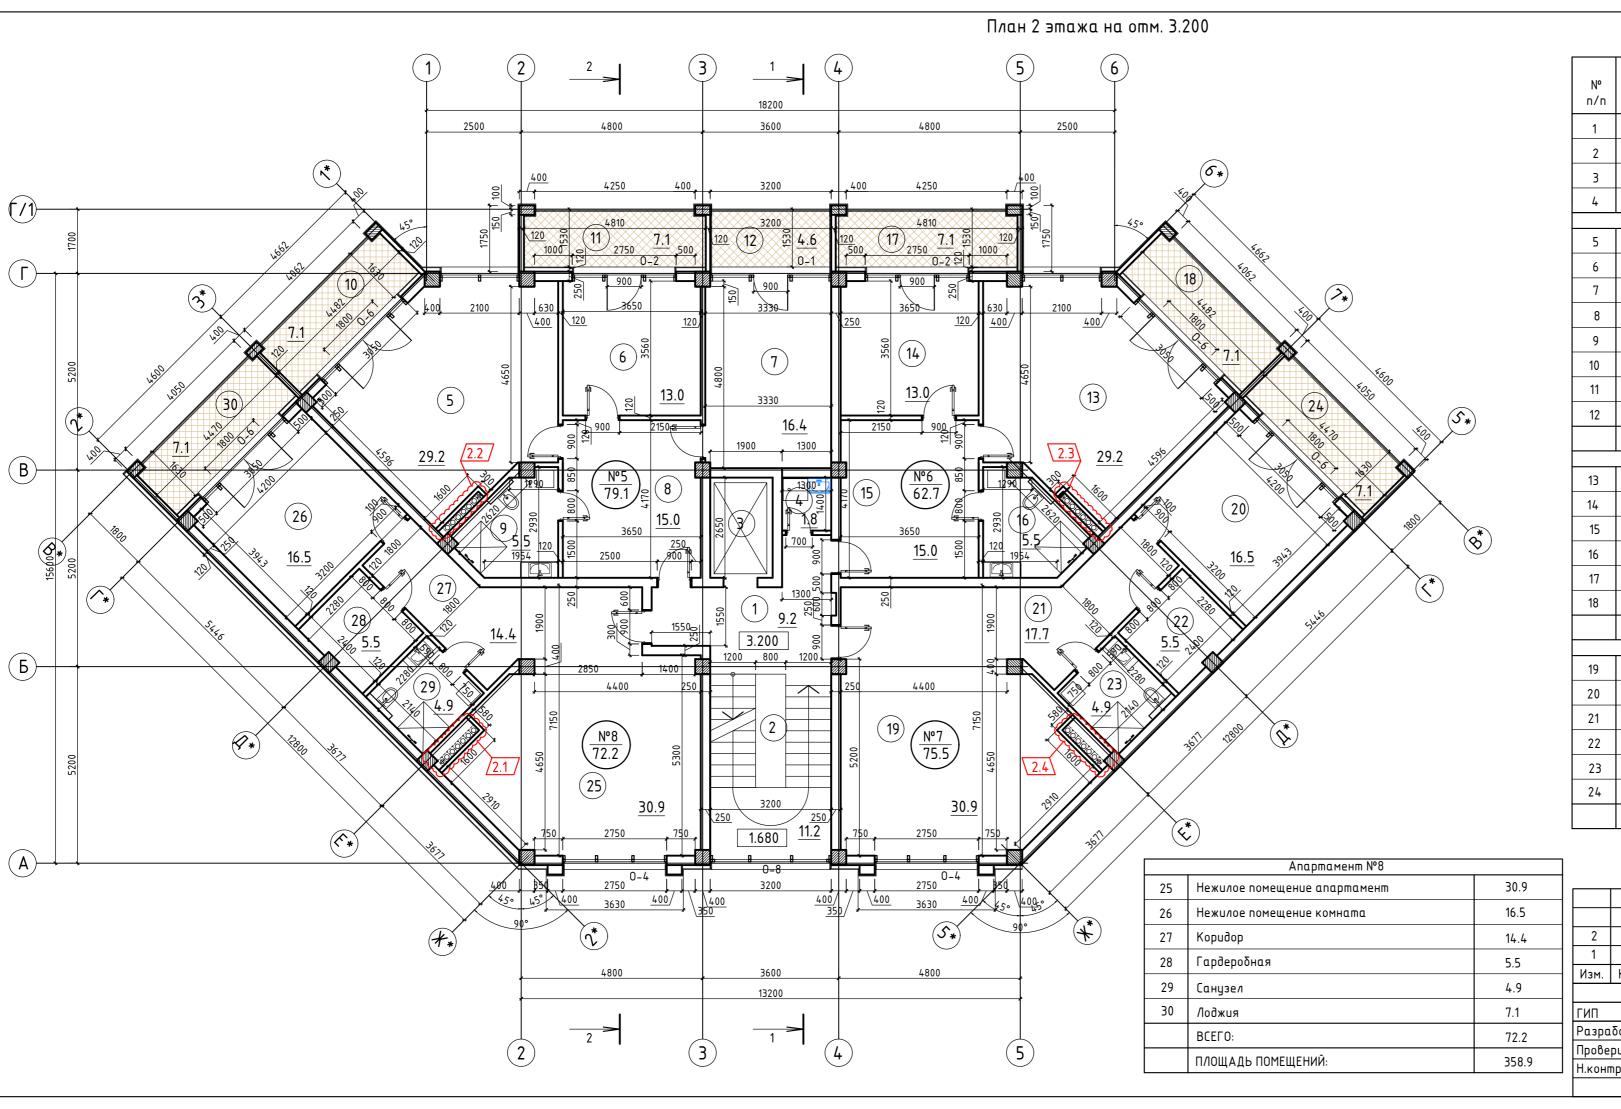

#### Экспликация помещений:

Nº n/n	Наименование	Площадь м <sup>2</sup>
1	Коридор	9.2
2	Лестничная клетка	11.2
3	Лифтовая шахта	
4	Комната уборочного инвентаря	1.8
	Апартамент №5	
5	Нежилое помещение апартамент	29.2
6	Нежилое помещение комната	13.0
7	Нежилое помещение комната	16.4
8	Коридор	15.0
9	Санузел	5.5
10	Лоджия	7.1
11	Лоджия	7.1
12	Лоджия	4.6
	ВСЕГО:	79.1
	Апартамент №6	
13	Нежилое помещение апартамент	29.2
14	Нежилое помещение комната	13.0
15	Коридор	15.0
16	Санузел	5.5
17	Лоджия	7.1
18	Лоджия	7.1
	ВСЕГО:	62.7
	Апартамент №7	<u> </u>
19	Нежилое помещение апартамент	30.9
20	Нежилое помещение комната	16.5
21	Коридор	17.7
22	Гардеробная	5.5
23	Санузел	4.9
24	Лоджия	7.1
	ВСЕГО:	75.5

				d	6	0	
2	4	-	19-18-01		Algor	31.24	Anapm
1	-	Зам.	9-18-10		Atom	6.23	z.Eßnamop
3M.	Кол.	/lucm	№ док.		пись	Дата	учасп
				g	6	0	
1Π		Гнать	ко Т.В.		Ligo	×	
зра	ιδοπαл	Конон	ов И.С.		K	0	
ооверил		Гнатко Т.В(			Ling		
конг	np.	Дьяче	нко (∕.[	BIJOS	W ee		Пла
					00		


448/2021-AP

Апарт-отель, расположенный по адресу: Республика Крым, Евпатория, в районе оз. Мойнаки, автодорога на пгт. Заозерное, участок №3 (кадастровый номер участка 90:18:010123:29)

	Стадия	Лист
Секция Б	П	37

План 2 этажа на отм. 3.200



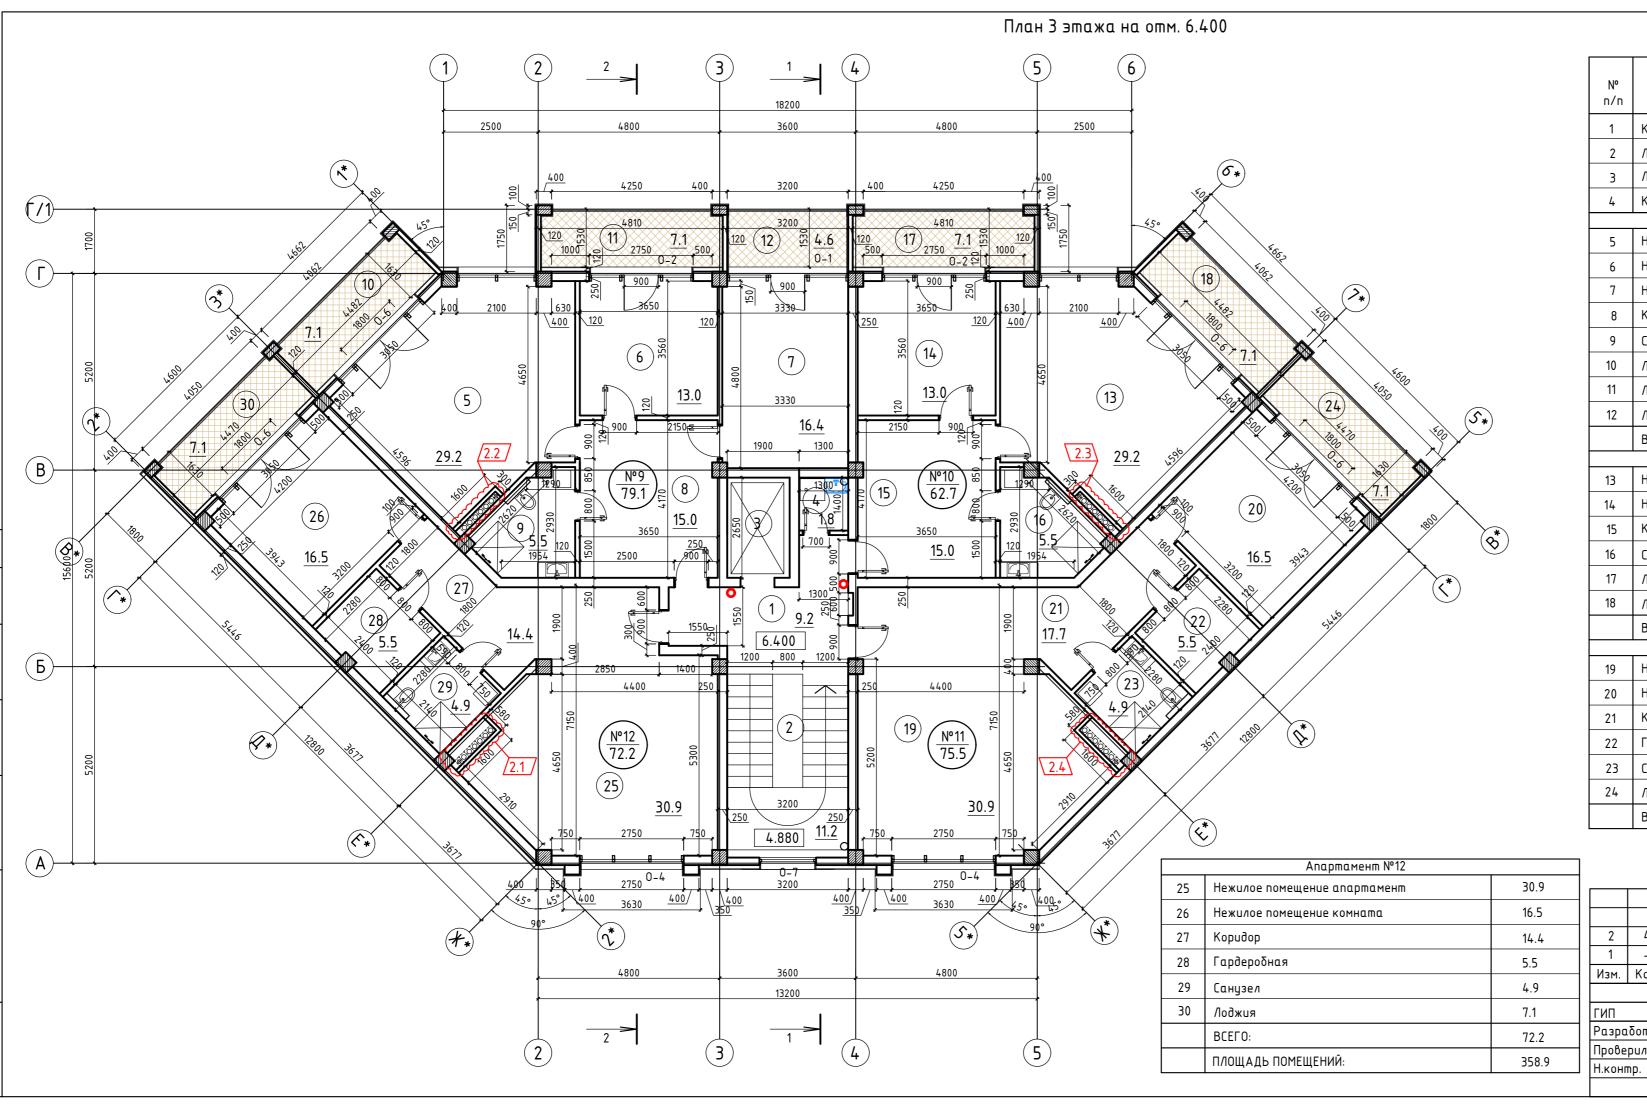

#### Экспликация помещений:

Nº n/n	Наименование	Площадь, м <sup>2</sup>
1	Коридор	9.2
2	Лестничная клетка	11.2
3	Лифтовая шахта	
4	Комната уборочного инвентаря	1.8
	Апартамент №9	
5	Нежилое помещение апартамент	29.2
6	Нежилое помещение комната	13.0
7	Нежилое помещение комната	16.4
8	Коридор	15.0
9	Санузел	5.5
10	Лоджия	7.1
11	Лоджия	7.1
12	Лоджия	4.6
	ВСЕГО:	79.1
	Апартамент №10	
13	Нежилое помещение апартамент	29.2
14	Нежилое помещение комната	13.0
15	Коридор	15.0
16	Санузел	5.5
17	Лоджия	7.1
18	Лоджия	7.1
	ВСЕГО:	62.7
	Апартамент №11	
19	Нежилое помещение апартамент	30.9
20	Нежилое помещение комната	16.5
21	Коридор	17.7
22	Гардеробная	5.5
23	Санузел	4.9
24	Лоджия	7.1
	ВСЕГО:	75.5

1.1							
44	О	967					
Апарт-отель, располож	1.24	Atipo	19-18-01	-	4	2	
г.Евпатория, в районе оз. М	06.23	Saltino .	9-18-10	Зам.	-	1	
участок №3 (кадастро	Дата	Подпись	№ док.	/lucm	Кол.	1зм.	
	0	20					
Секция Б	×	a Atmo	Гнатко Т.В.			ИΠ	
·	0		юв И.С.	Конон	ιδοπαν	азра	
		Soft top	κο Τ.Β <i>(</i>	Гнатко Т.В(		роверил	
План 3 этажа на отм. 6		37594 ee	нко <b>(</b> /.[	Дьяче	.контр.		
		7 00					


48/2021-AP


эженный по адресу: Республика Крым, Мойнаки, автодорога на пгт. Заозерное, овый номер участка 90:18:010123:29)


	Стадия	Лист	Листов
Секция Б	П	38	


6.400




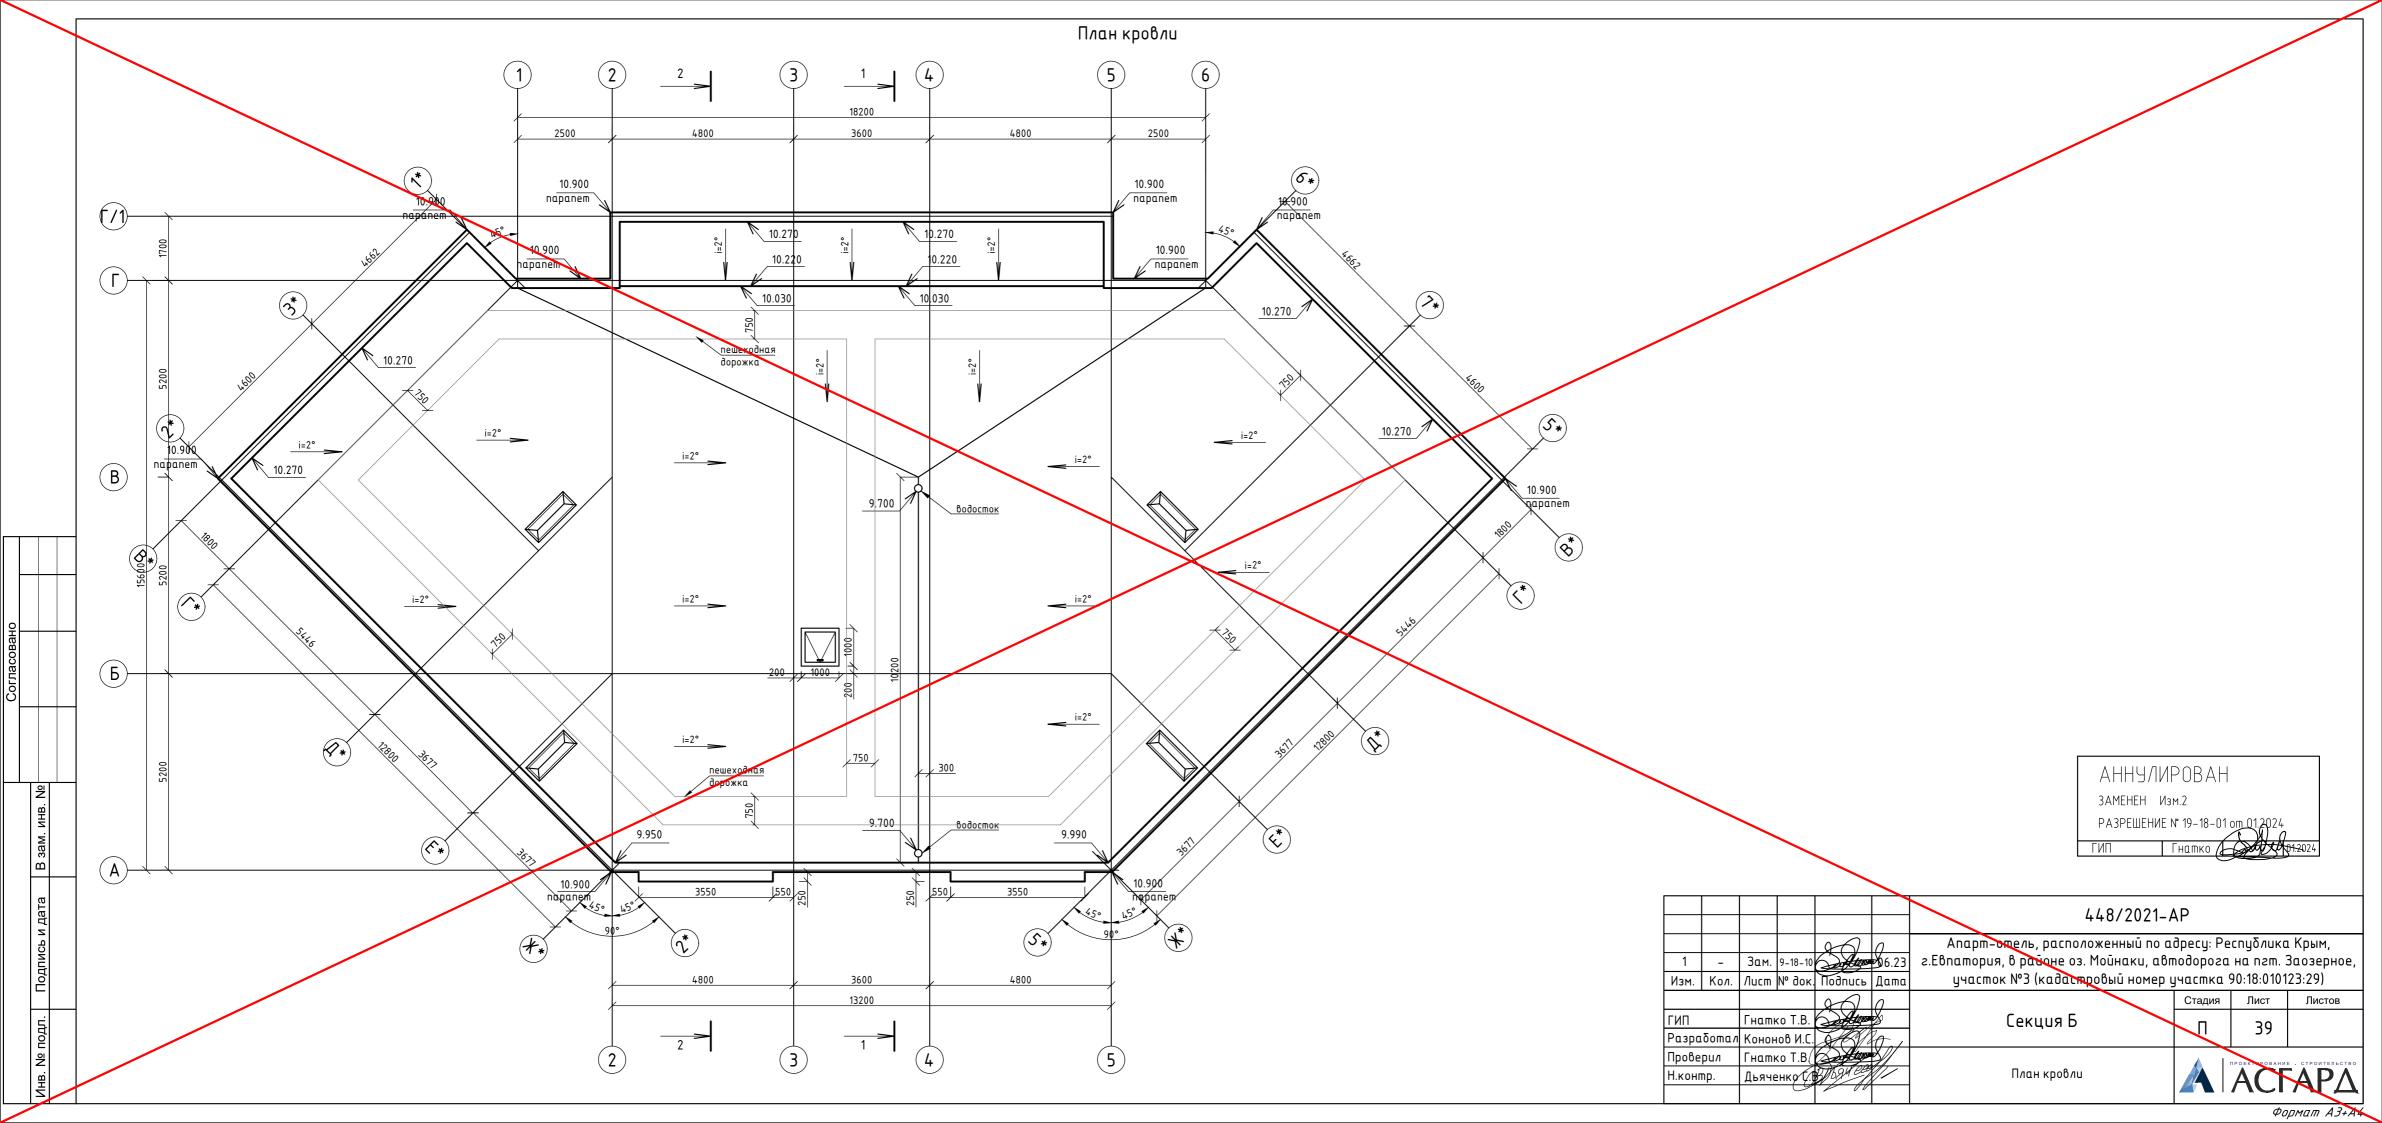


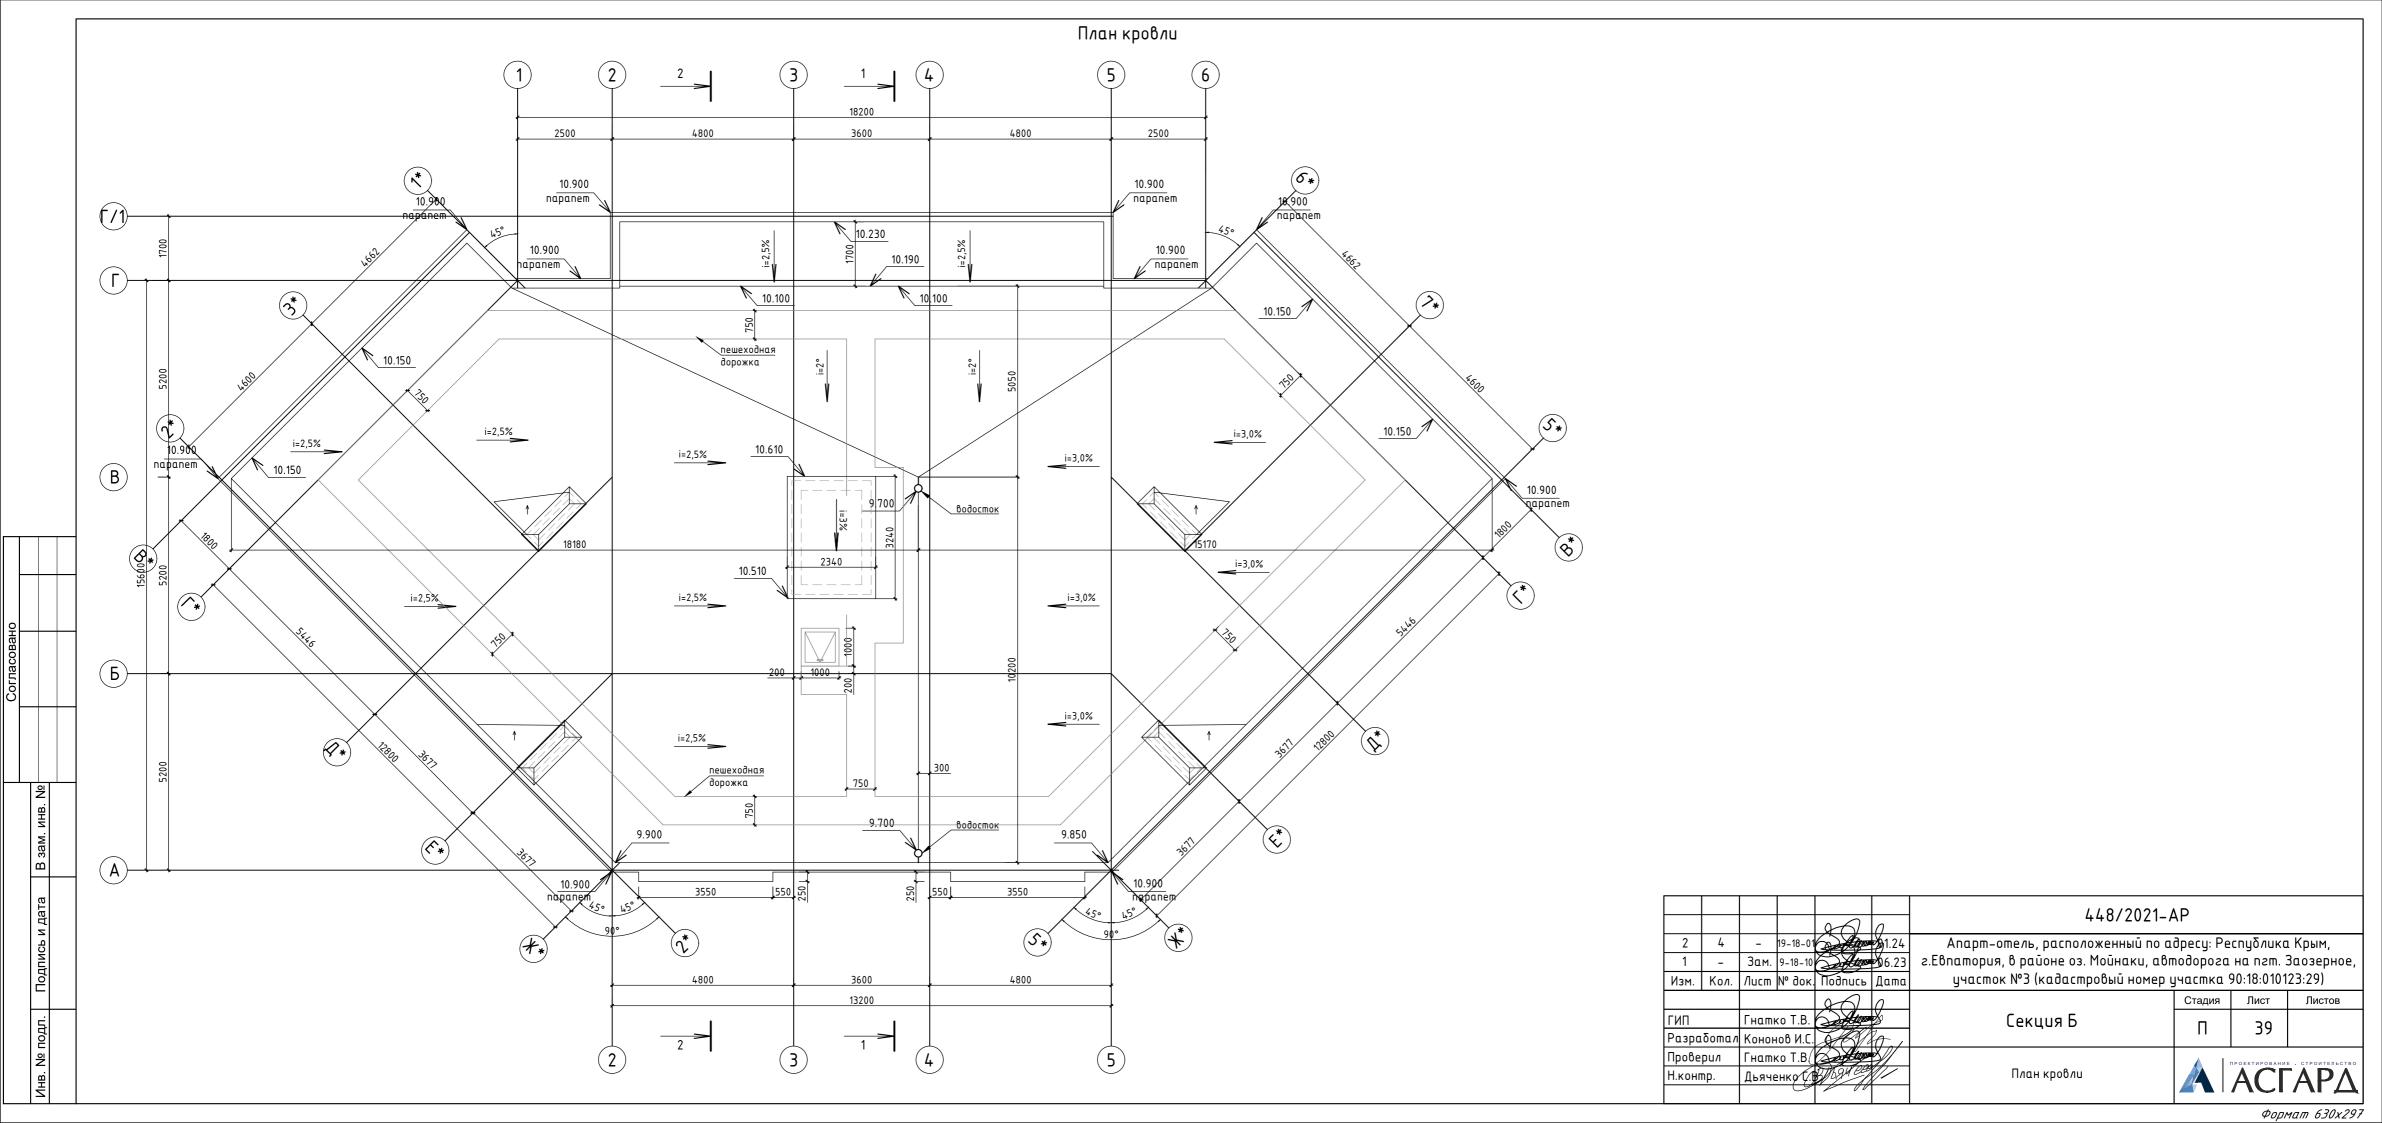

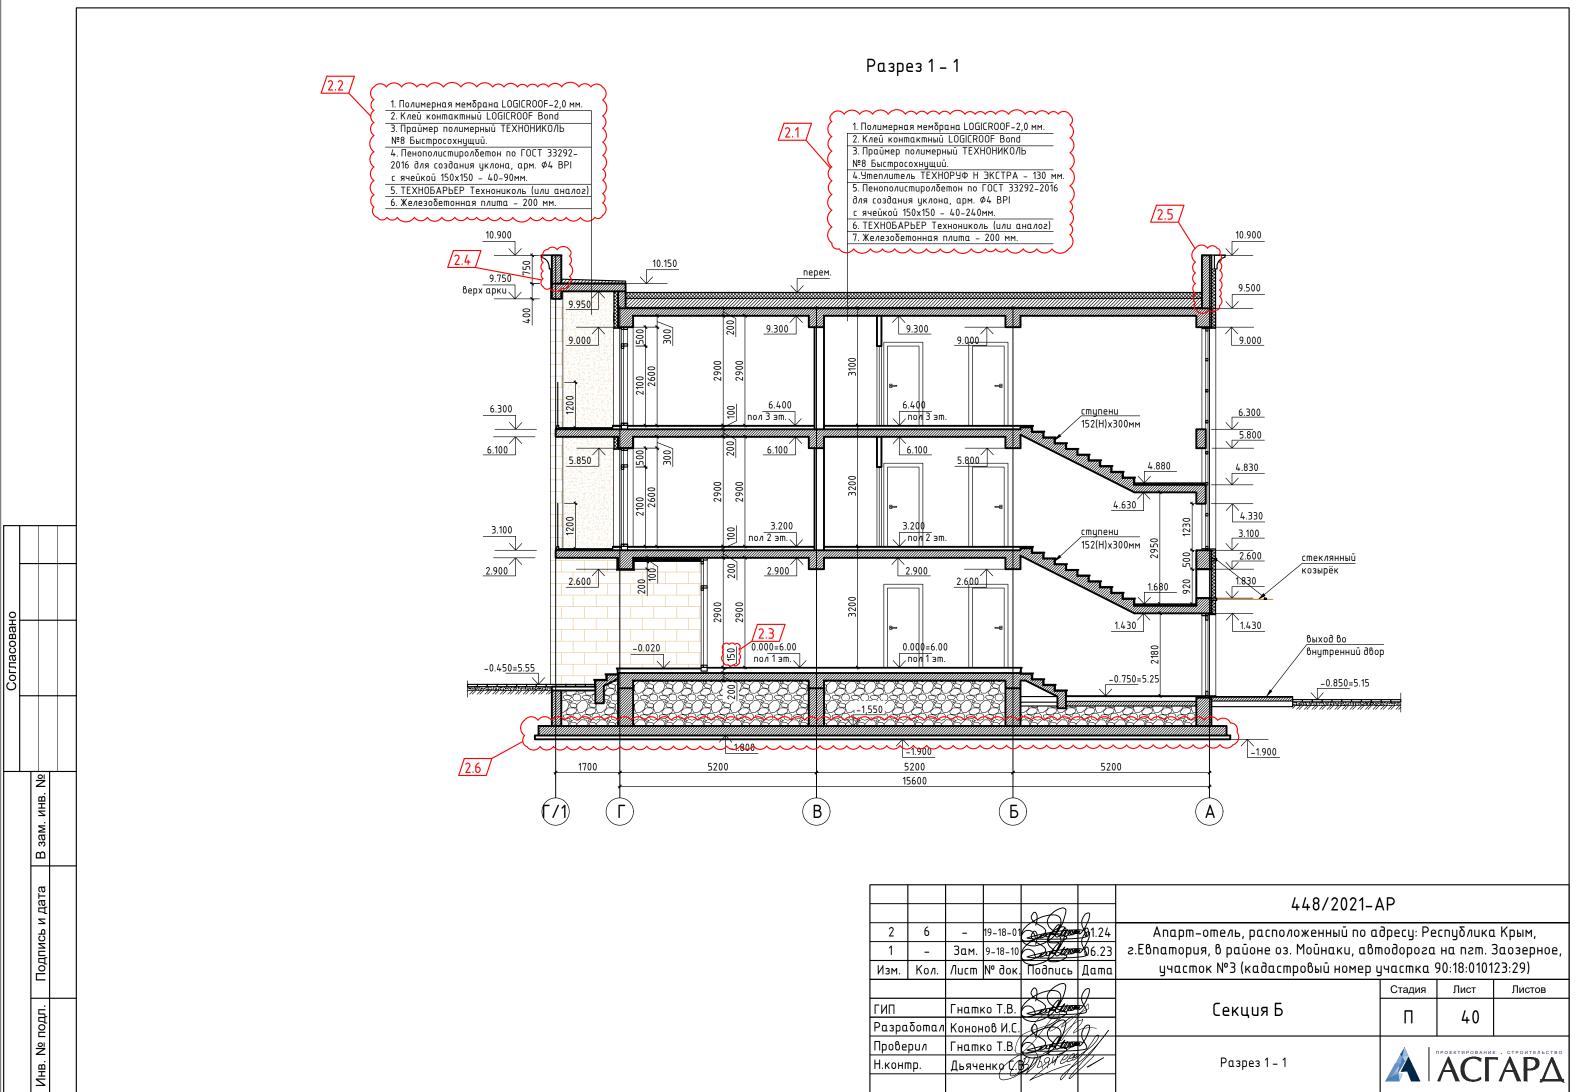


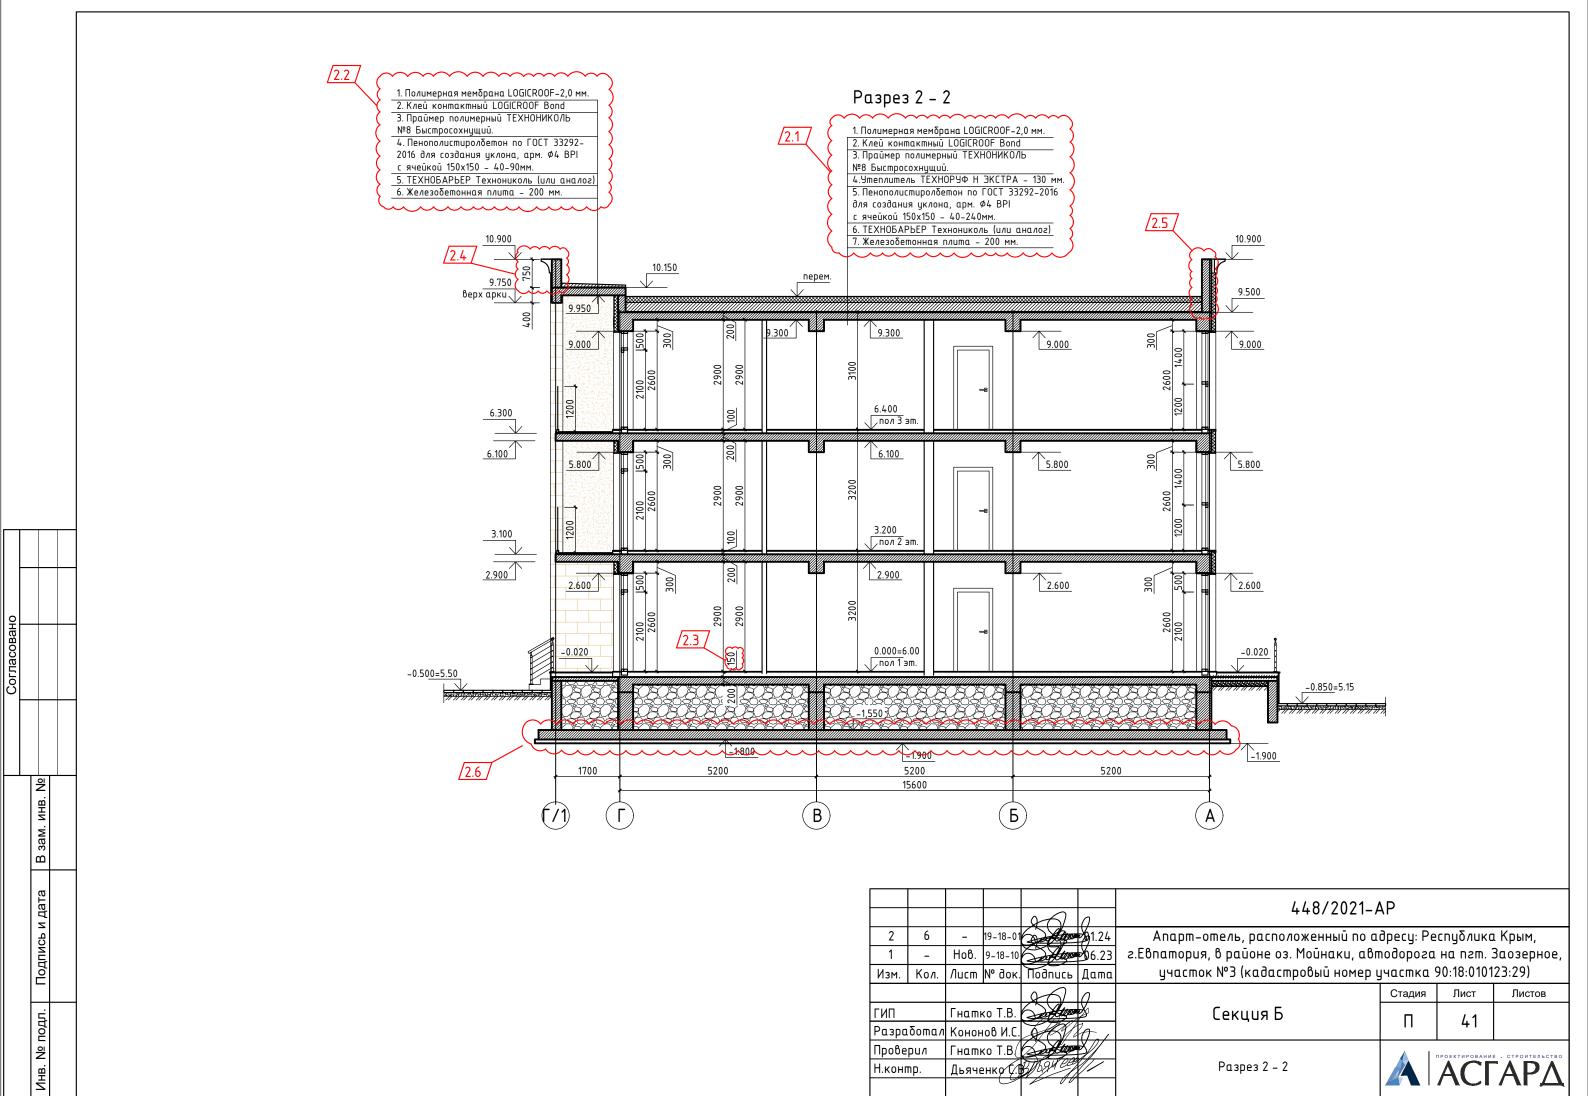

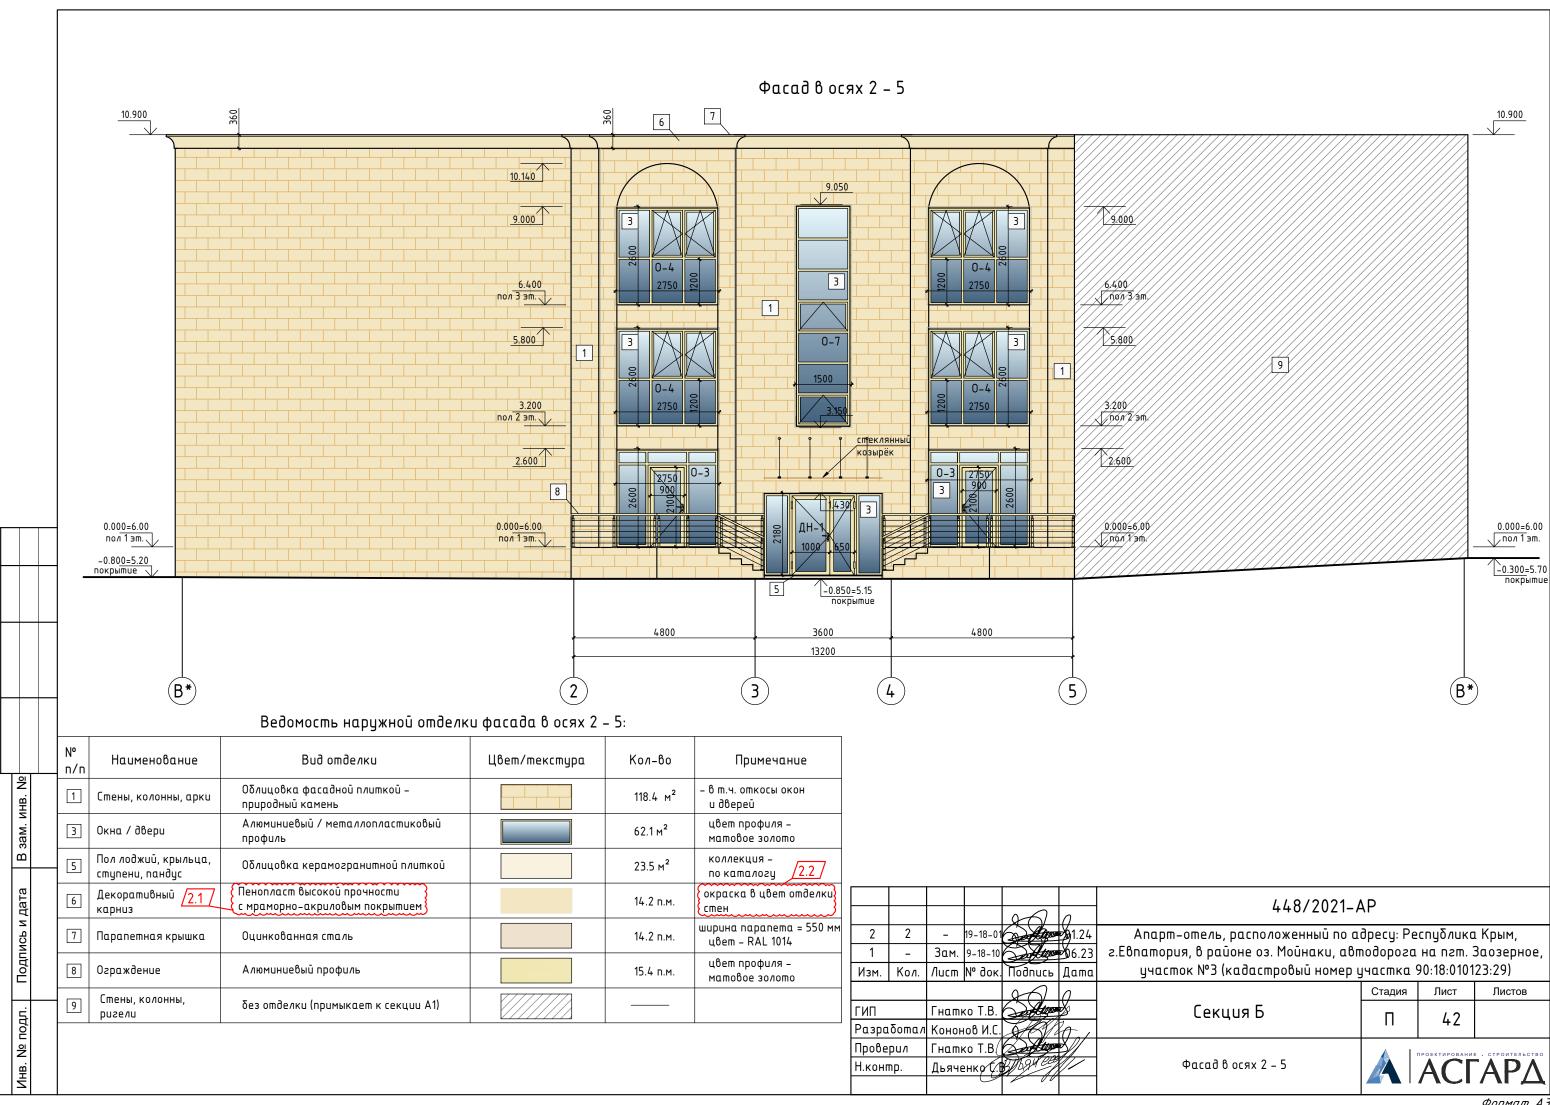

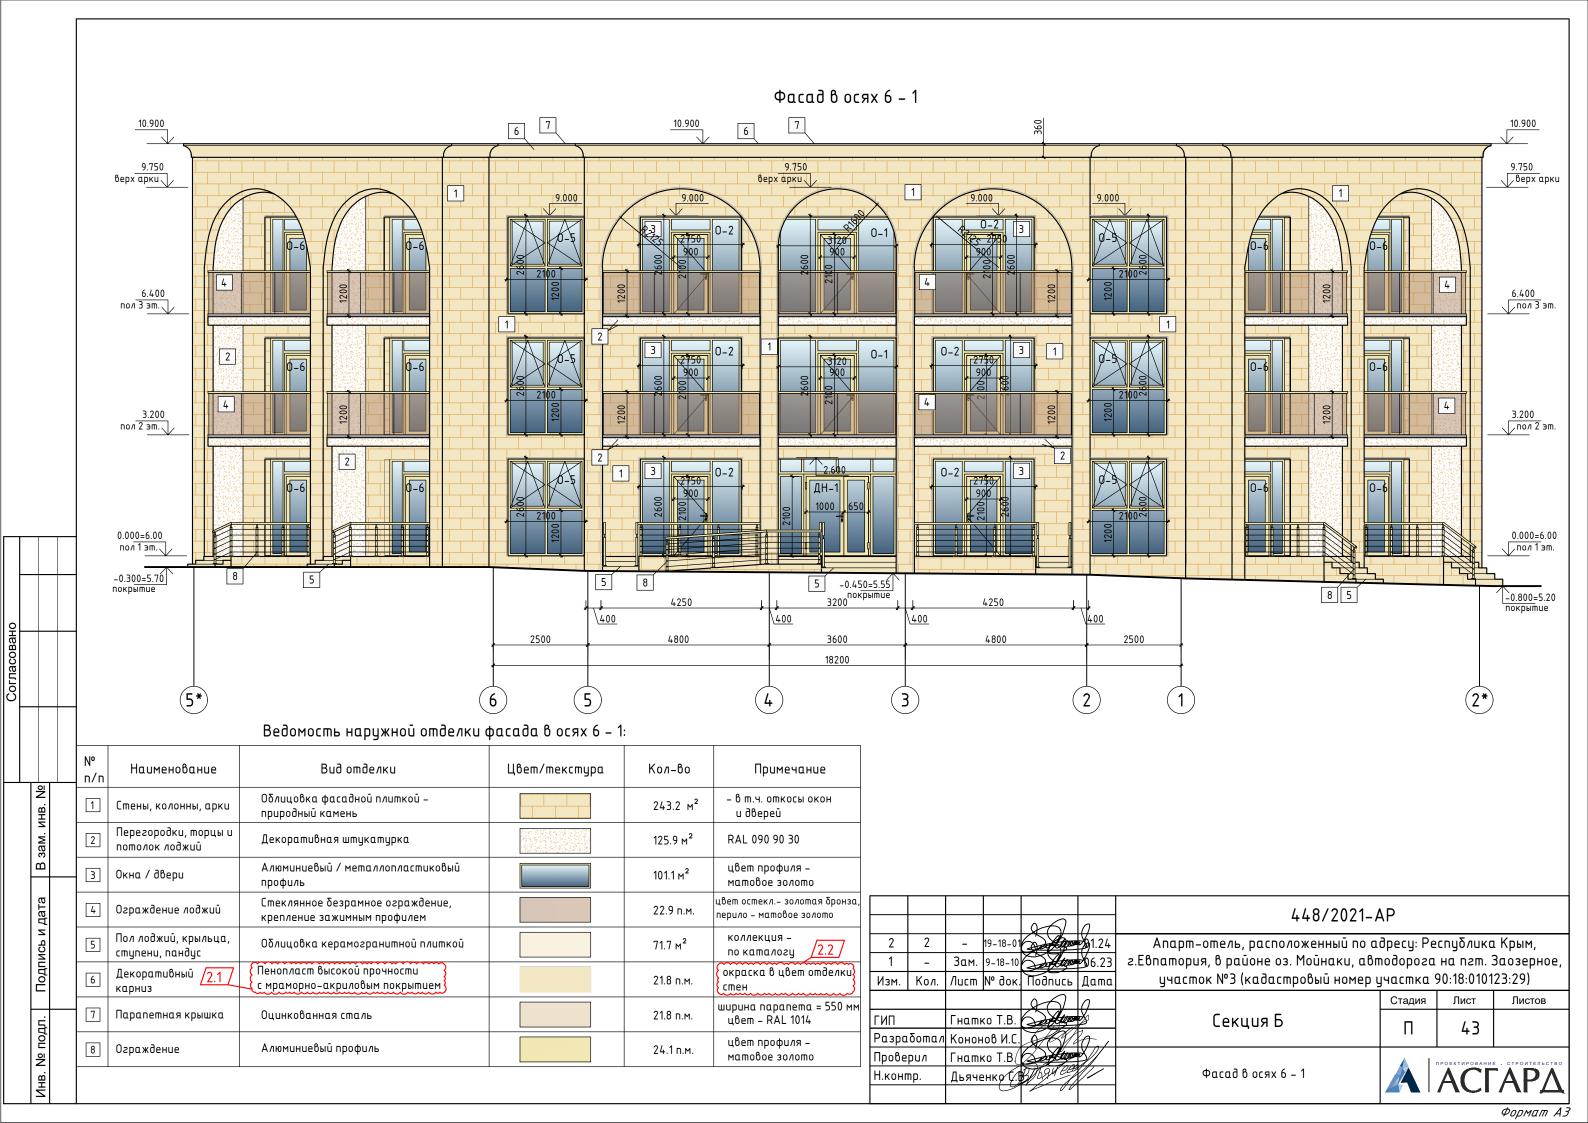

# Развёртка фасада в осях 5\*-6\*

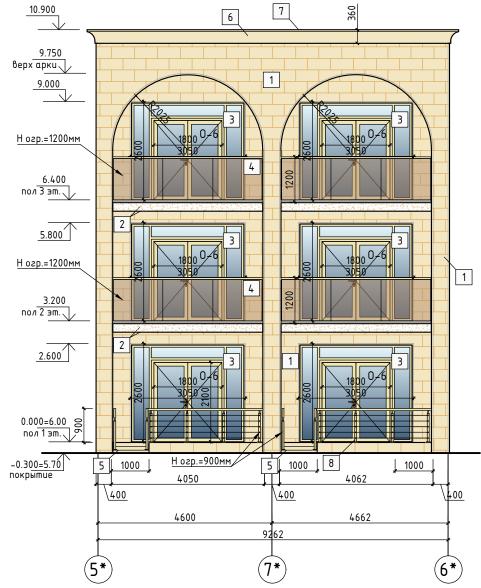


Ведомость наружной отделки фасада в осях 5\* – 6\*; 1\*-2\*:

Nº n/n	Наименование	Вид отделки	Цвет/текстура	Кол-во	Примечание
1	Стены, колонны, арки	Облицовка фасадной плиткой – природный камень		281.8 m <sup>2</sup>	– в т.ч. откосы окон и дверей
2	Перегородки, торцы и потолок лоджий	Декоративная штукатурка	6	202.4 m²	RAL 090 90 30
3	Окна / двери	Алюминиевый / металлопластиковый профиль		96.0 m²	цвет профиля – матовое золото
4	Ограждение лоджий	Стеклянное безрамное ограждение, крепление зажимным профилем		31.8 п.м.	цвет остекл.— золотая бронза, перило — матовое золото
5	Пол лоджий, крыльца, ступени, пандус	Облицовка керамогранитной плиткой		91.6 m²	коллекция – по каталогу 2.2
6	Декоративный <mark>/2.1 /</mark> карниз	Пенопласт высокой прочности с мраморно-акриловым покрытием		23.3 п.м.	окраска в цвет отделки стен
7	Парапетная крышка	Оцинкованная сталь		23.3 п.м.	ширина парапета = 550 мм цвет – RAL 1014
8	Ограждение	Алюминиевый профиль		19.6 п.м.	цвет профиля – матовое золото

В зам. инв.

Инв. № подл.

# Развёртка фасада в осях 1\*-2\*

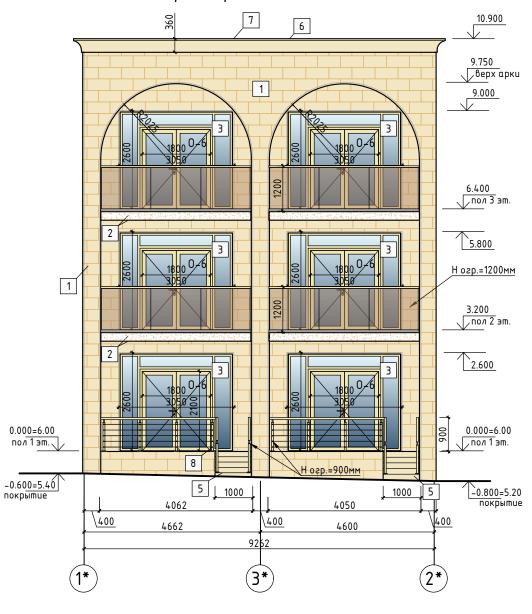

				9	$\langle \rangle$	0	
2	2	ı	19-18-01		Algor	1.24	
1	-	Нов.	9-18-10		Atom	6.23	
Изм.	Кол.	/lucm	№ док.	Hog	пись	Дата	
				9	$\overline{A}$	0	
ГИП		Гнат	ко Т.В.		Ligar	<b>₩</b>	
Разра	.δοπα л	Конон	юв И.С.		ZVI.	01	

Гнатко Т.В

Дьяченко С.

Проверил

Н.контр.


### 448/2021-AP

Апарт-отель, расположенный по адресу: Республика Крым, г.Евпатория, в районе оз. Мойнаки, автодорога на пгт. Заозерное, участок №3 (кадастровый номер участка 90:18:010123:29)

	Стадия	Лист
Секция Б	П	44

Развёртка фасада в осях 5\*-6\* Развёртка фасада в осях 1\*-2\*



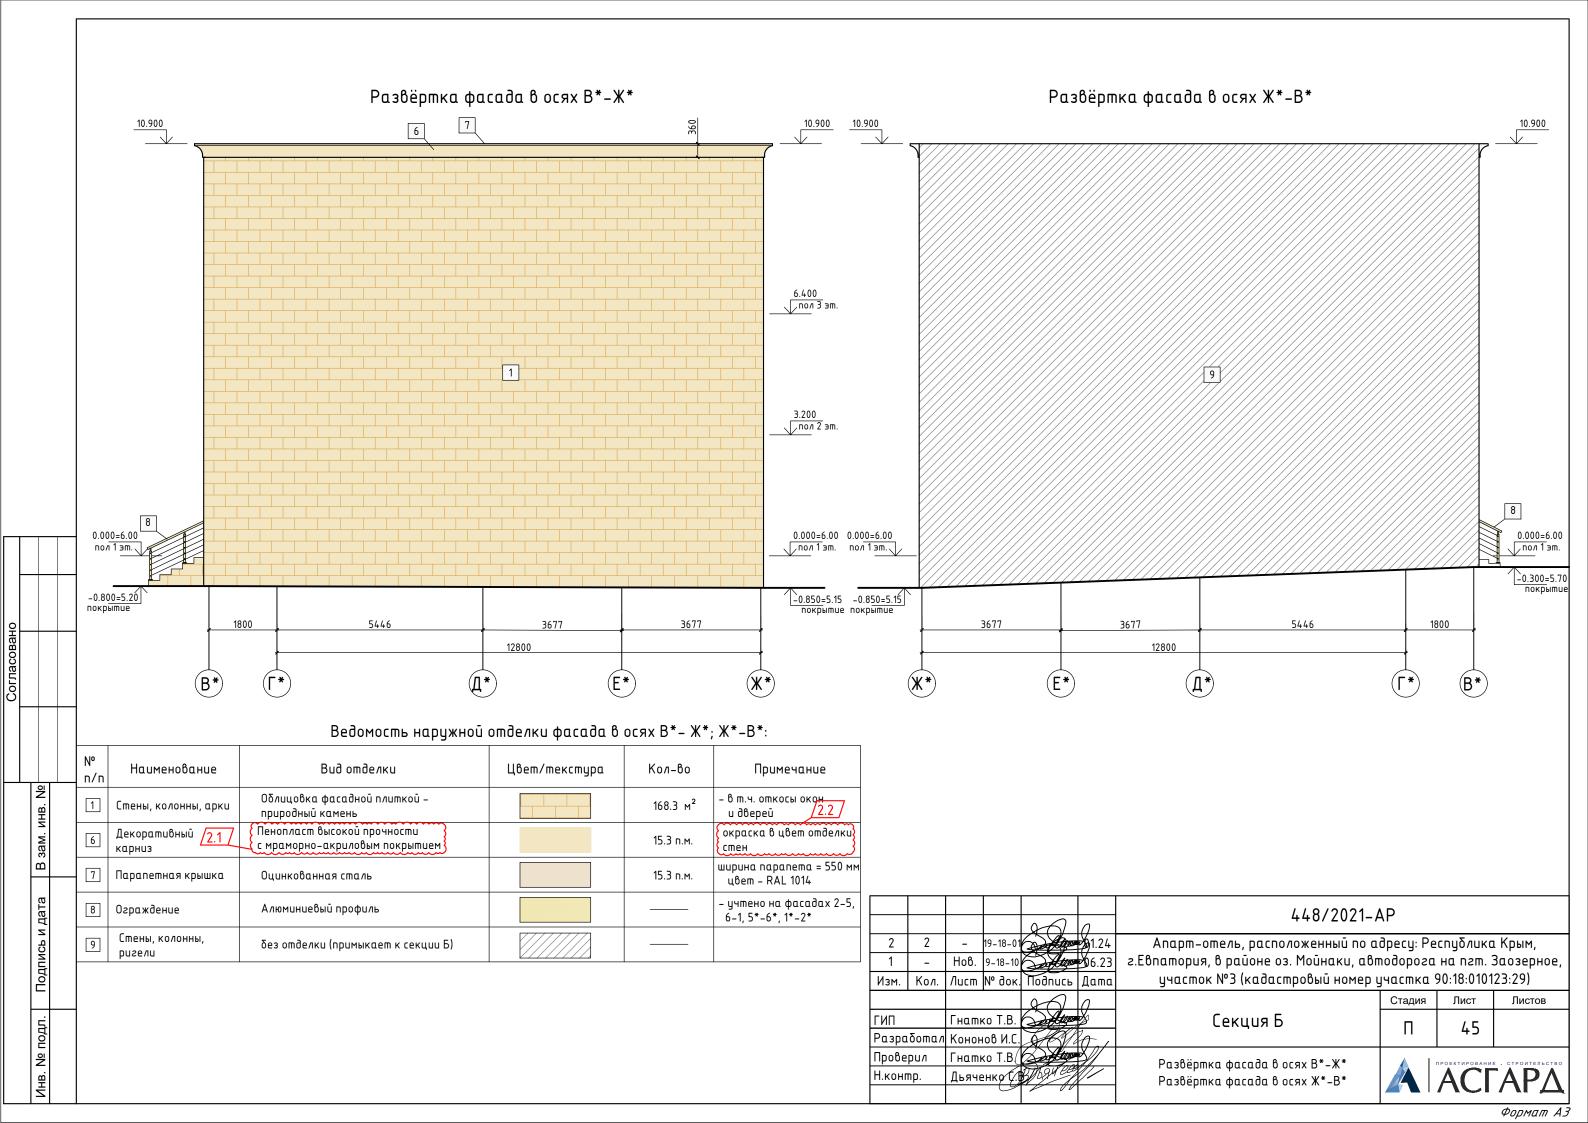

# Ведомость отделки фасадов


Hau	іменов	ание		Bu	д отделки	Цвет/текстура	Кол-во	Приме	чание
Стены,	колоні	ны, арки					811.7 m²		ткосы окон •ū
			<sup>Ј</sup> Декоро	андит	я штукатурка		328.3 m²	RAL 090	90 30
Окна /	∂вери				/ металлопластиковый		259.2 м <sup>2</sup>		
Ограж	дение л	оджий					54.7 п.м.	1 '	золотая ло-мат. золото
Пол ло	джий		Облица	овка кер	рамогранитной плиткой		186.8 м <sup>2</sup>	1	/0 0 /
Декоро карниз	тшпвны	<sup>ū</sup> /2.1/					74.6 п.м.		
Парапе	⊇тная к	крышка	Оцинко	ованная	сталь		74.6 п.м.		inema= 550мм AL 1014
] Ограж	дение		Алюми	ниевый	профиль		59.1 п.м.		
		ны,	без отд	елки (пр	римыкает к секции А1 и А2				
			267			448/2021-	AP		
2	-	19-18-01	Air	1.24	Апарт-отель, р	асположенный по (	адресу: Ре	еспублика	Крым,
-	Нов.	9-18-10	Software .	6.23		-	•		
ч. Кол.	/lucm	№ док.	Подпись	Дата	участок №3 (ка	ідастровый номер	участка	90:18:0101	23:29)
	_		20	0	6	_	Стадия	Лист	Листов
l Dagoma v			A LIXI		Секци	ІЯ Ь	П	46	
<u> </u>			S Hann					<u> </u>	
оерал онтр.			211/94/00		Ведомость отде	אוו שעכעקטע		ПРОЕКТИРОВАНИЕ	. строительство
	Перего потоло Лена / Ограж Пол ло Парапа Па	Стены, колони Перегородки, потолок лодж Окна / двери Ограждение л Пол лоджий Декоративны карниз Парапетная к Ограждение Стены, колон ригели  2 — Нов. 1. Кол. Лист	Стены, колонны, арки Перегородки, торцы и потолок лоджий Окна / двери Ограждение лоджий Декоративный 2.1 / карниз Парапетная крышка Ограждение Стены, колонны, ригели  2 – 19–18–01 – Нов. 9–18–10 1. 


Согласовано

В зам. инв. №


Подпись и дата

Инв. № подл.

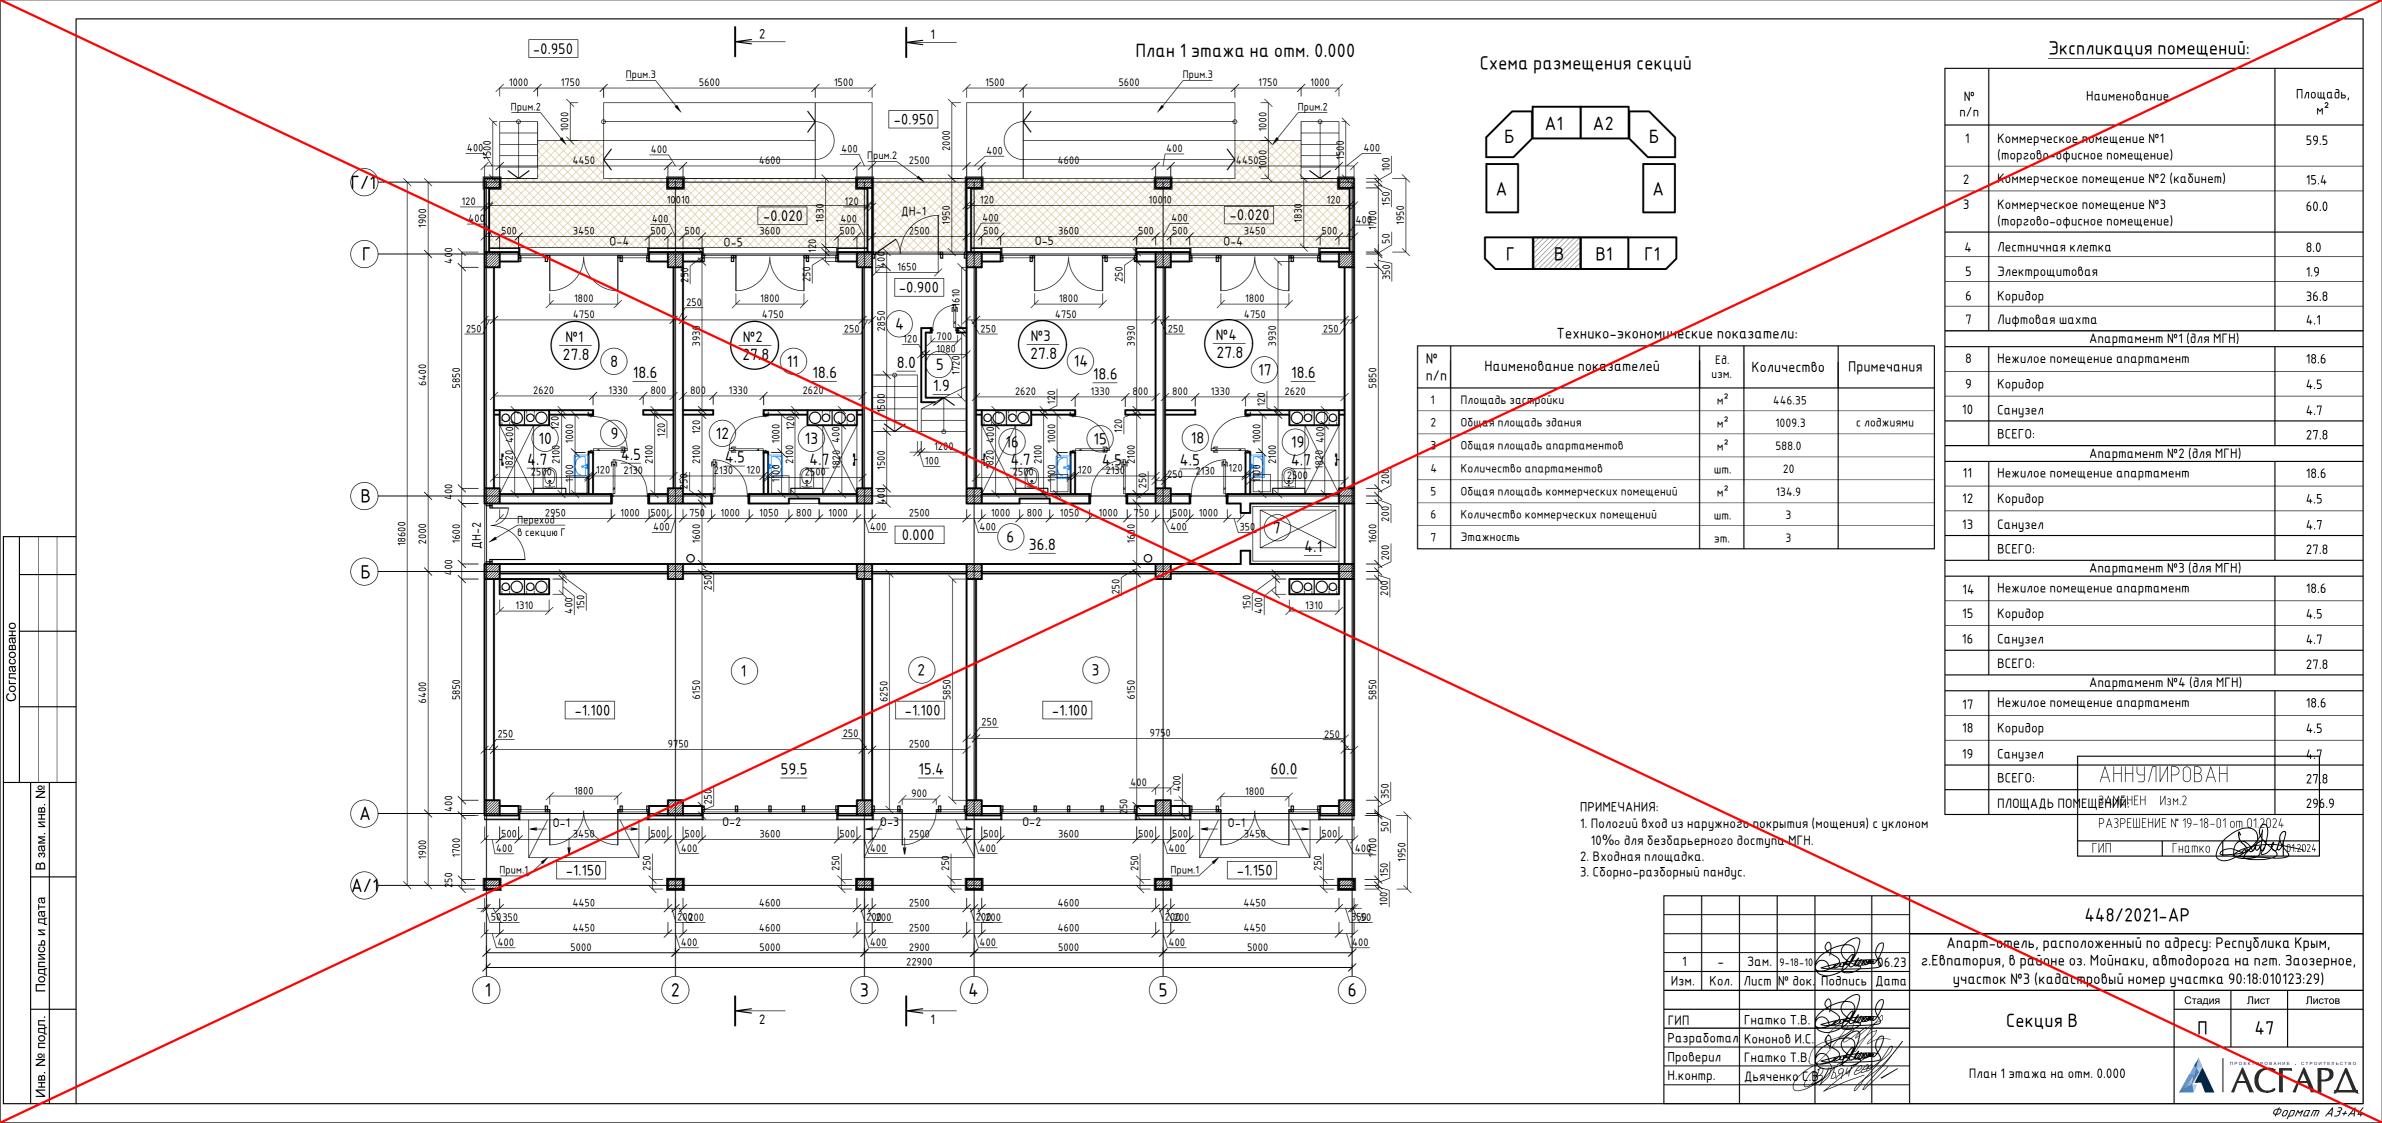

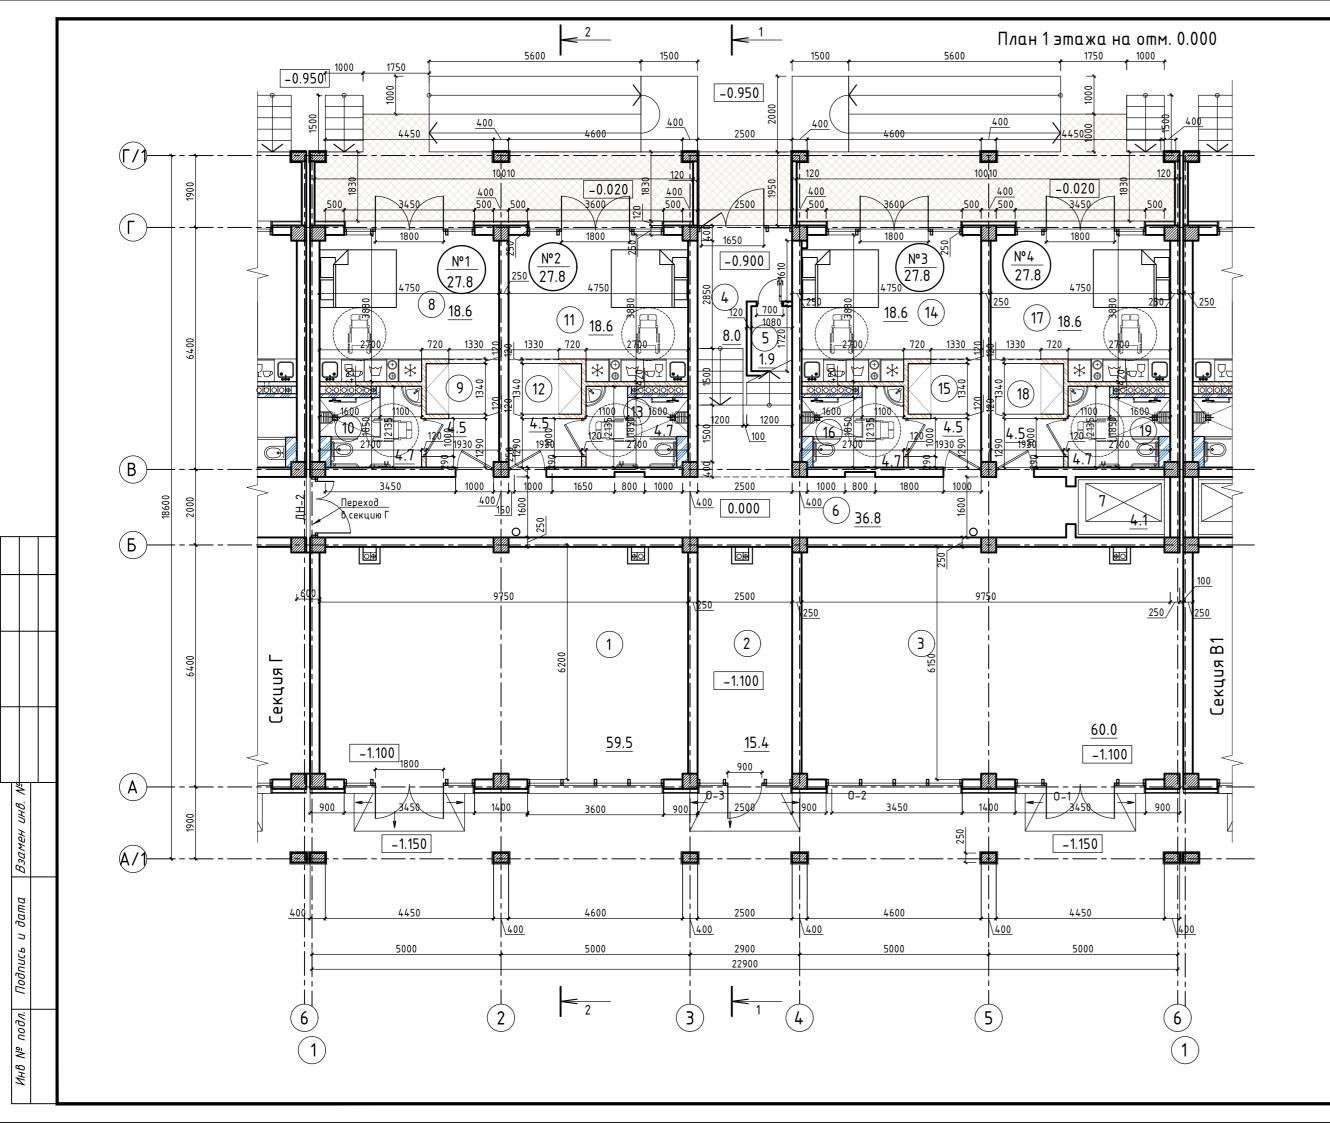

# Схема размещения секций

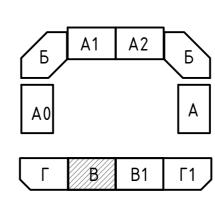

#### Технико-экономические показатели:

Nº n/n	Наименование показателей	Ед. изм.	Количество	Примечания
1	Площадь застройки	M <sup>2</sup>	446.35	
2	Общая площадь здания	M <sup>2</sup>	1009.3	с лоджиями
3	Общая площадь апартаментов	M <sup>2</sup>	588.0	
4	Количество апартаментов	шт.	20	
5	Общая площадь коммерческих помещений	M <sup>2</sup>	134.9	
6	Количество коммерческих помещений	шm.	3	
7	Этажность	эт.	3	

#### ПРИМЕЧАНИЯ:

- 1. Пологий вход из наружного покрытия (мощения) с уклоном 10% для безбарьерного доступа МГН.
  2. Входная площадка.
  3. Сборно-разборный пандус.

#### Экспликация помещений:

Nº n/n	Наименование	Площадь, м <sup>2</sup>
1	Коммерческое помещение №1 (торгово- офисное помещение)	59.5
2	Коммерческое помещение №2 (торгово- офисное помещение)	15.4
3	Коммерческое помещение №3 (торгово- офисное помещение)	60.0
4	Лестничная клетка	8.0
5	Электрощитовая	1.9
6	Коридор	36.8
7	Лифтовая шахта	4.1
	Апартамент №1 (для МГН)	
8	Нежилое помещение апартамент	18.6
9	Коридор	4.5
10	Санузел	4.7
	ВСЕГО:	27.8
	Апартамент №2 (для МГН)	
11	Нежилое помещение апартамент	18.6
12	Коридор	4.5
13	Санузел	4.7
_	ВСЕГО:	27.8
	Апартамент №3 (для МГН)	
14	Нежилое помещение апартамент	18.6
15	Коридор	4.5
16	Санузел	4.7
	ВСЕГО:	27.8
	Апартамент №4 (для МГН)	
17	Нежилое помещение апартамент	18.6
18	Kopudop	4.5
19	Санузел	4.7
	ВСЕГО:	27.8
	ПЛОЩАДЬ ПОМЕЩЕНИЙ:	296.9

				20	0	
2	-	Зам.	19-18-0	Aligno	1.24	
1	-	Зам.	9-18-10	Safety Constitution	06.23	г.
Изм.	Кол.	/lucm	№ док.	Подипсь	Дата	
				$\sim$		
ГИП		Гнати	ко Т.В.	A street		
Разра	.δοπα л	Дзюбо	1 H.A.	AN O	,	
Прове	рил	Гнать	ко Т.В.	Continue V		П
Н.контр.		Дьяче	нко С/Д	Bybgy egg/		' ''
				7 -00		


### 448/2021-AP

Апарт-отель, расположенный по адресу: Республика Крым, г.Евпатория, в районе оз. Мойнаки, автодорога на пгт. Заозерное, участок №3 (кадастровый номер участка 90:18:010123:29)

----------

План 1-ого этажа на отм. 0,000, M 1:100



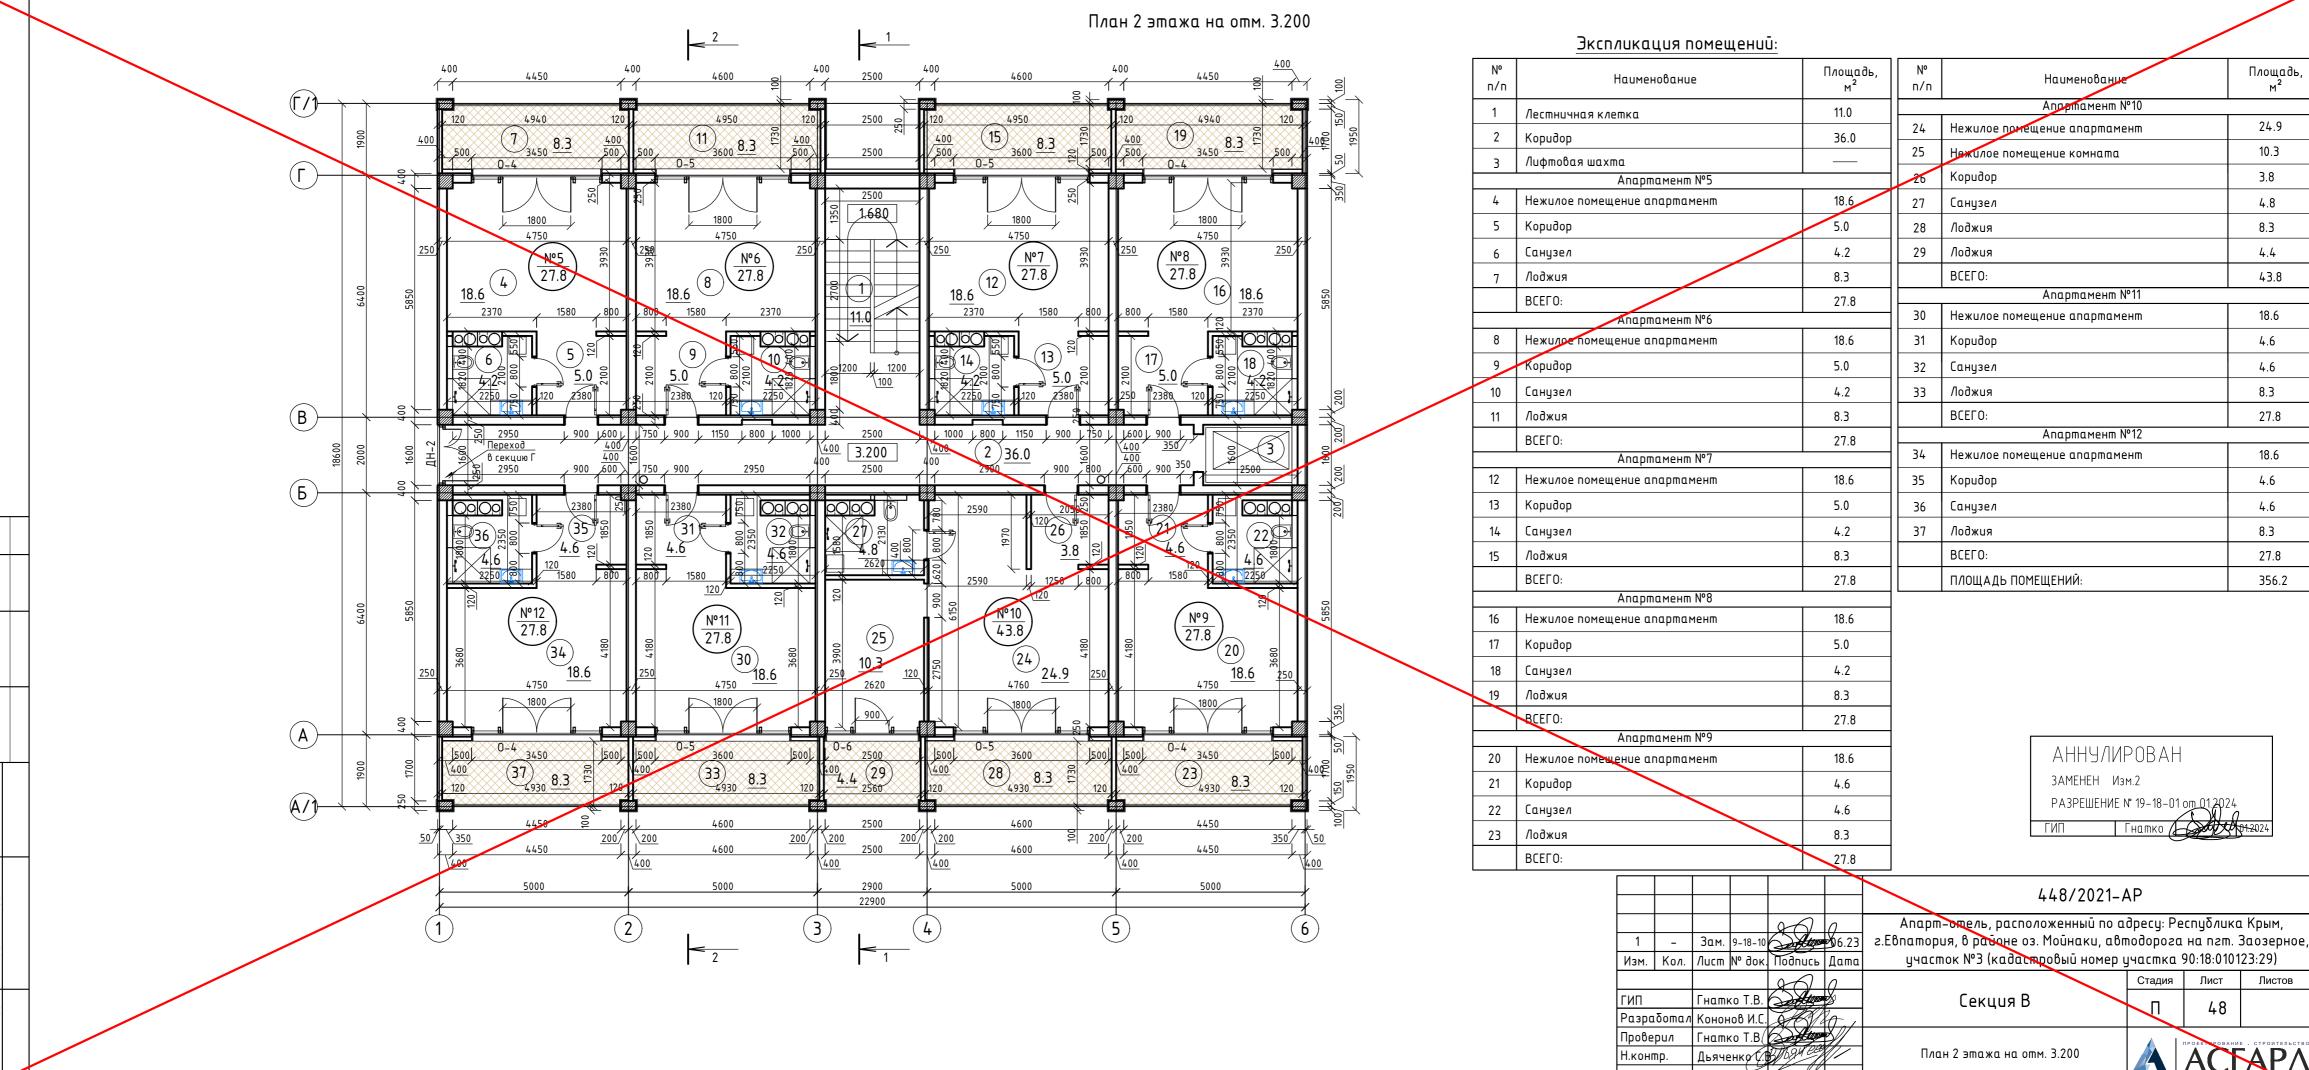

Площадь,

24.9

10.3

3.8

4.8

8.3

4.4

43.8

18.6

4.6

4.6

8.3

27.8

18.6


4.6

4.6

8.3

27.8

356.2

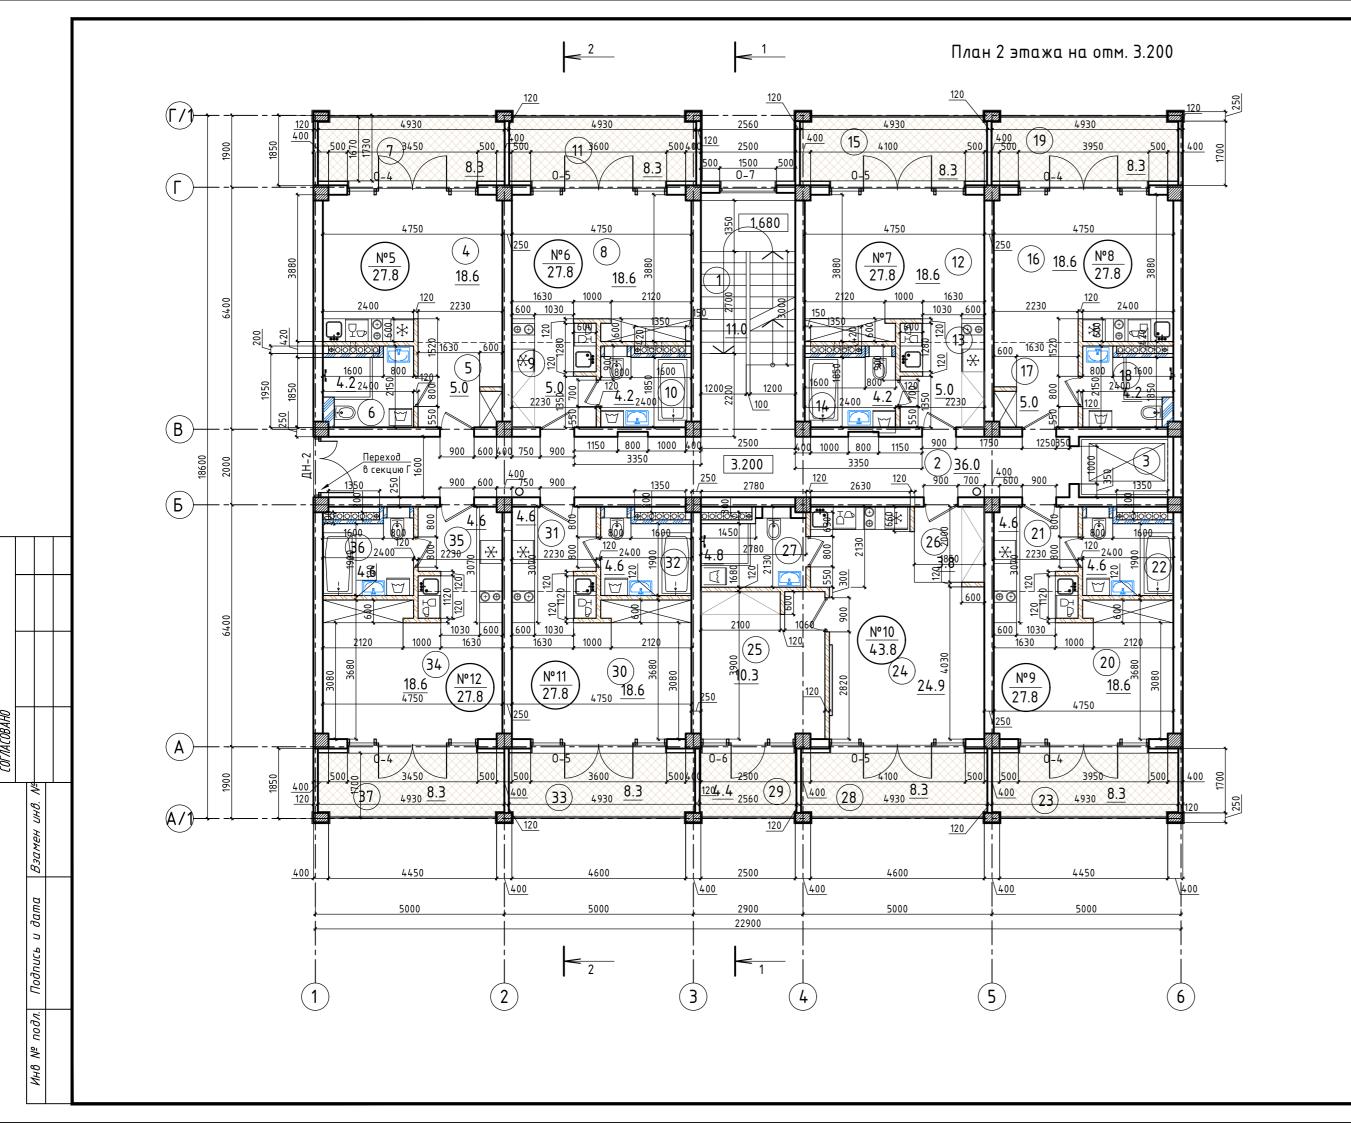

#### Экспликация помещений:

Nº n/n	Наименование	Площадь, м <sup>2</sup>
1	Лестничная клетка	11.0
2	Коридор	36.0
3	Лифтовая шахта	
	Апартамент №5	<u> </u>
4	Нежилое помещение апартамент	18.6
5	Коридор	5.0
6	Санузел	4.2
7	Лоджия	8.3
	ВСЕГО:	27.8
	Апартамент №6 Г	
8	Нежилое помещение апартамент	18.6
9	Коридор	5.0
10	Санузел	4.2
11	Лоджия	8.3
	ВСЕГО:	27.8
	Апартамент №7	1
12	Нежилое помещение апартамент	18.6
13	Коридор	5.0
14	Санузел	4.2
15	Лоджия	8.3
	ВСЕГО:	27.8
	Апартамент №8	1
16	Нежилое помещение апартамент	18.6
17	Коридор	5.0
18	Санузел	4.2
19	Лоджия	8.3
	ВСЕГО:	27.8
	Апартамент №9 Г	
20	Нежилое помещение апартамент	18.6
21	Коридор	4.6
22	Санузел	4.6
23	Лоджия	8.3
	ВСЕГО:	27.8

Nº n/n	Наименование	Площадь, м <sup>2</sup>
	Апартамент №10	
24	Нежилое помещение апартамент	24.9
25	Нежилое помещение комната	10.3
26	Коридор	3.8
27	Санузел	4.8
28	Лоджия	8.3
29	Лоджия	4.4
	ВСЕГО:	43.8
	Апартамент №11	
30	Нежилое помещение апартамент	18.6
31	Коридор	4.6
32	Санузел	4.6
33	Лоджия	8.3
	ВСЕГО:	27.8
	Апартамент №12	
34	Нежилое помещение апартамент	18.6
35	Коридор	4.6
36	Санузел	4.6
37	Лоджия	8.3
	ВСЕГО:	27.8
	ПЛОЩАДЬ ПОМЕЩЕНИЙ:	356.2

_	27.0						
	0	$\overline{\gamma}$	91				
Anapm-ome	1.24	Egges-		19-18-0	Зам.	-	2
Евпатория, в	∞6.23 г.E	O topos		9-18-10	Зам.	-	1
участок N	Дата	ПСР	Hogn	№ док.	/lucm	Кол.	Изм.
	,	$\sim$	2				
C			6	ко Т.В.	Гнати		ГИП
		3	8	1 H.A.	Дзюбо	.δοπα л	Разра
ан 2-ого эп	Пл			Гнатко Т.В.		Проверил	
IH Z-020 311		(009)	3/1594	енко Ç∕.[	Дьяче	Н.контр.	
		00					


# 448/2021-AP


Апарт-отель, расположенный по адресу: Республика Крым, г.Евпатория, в районе оз. Мойнаки, автодорога на пгт. Заозерное, участок №3 (кадастровый номер участка 90:18:010123:29)

	Стадия	Лист
Секция В	Р	48

ан 2-ого этажа на отм. +3,200, М 1:100



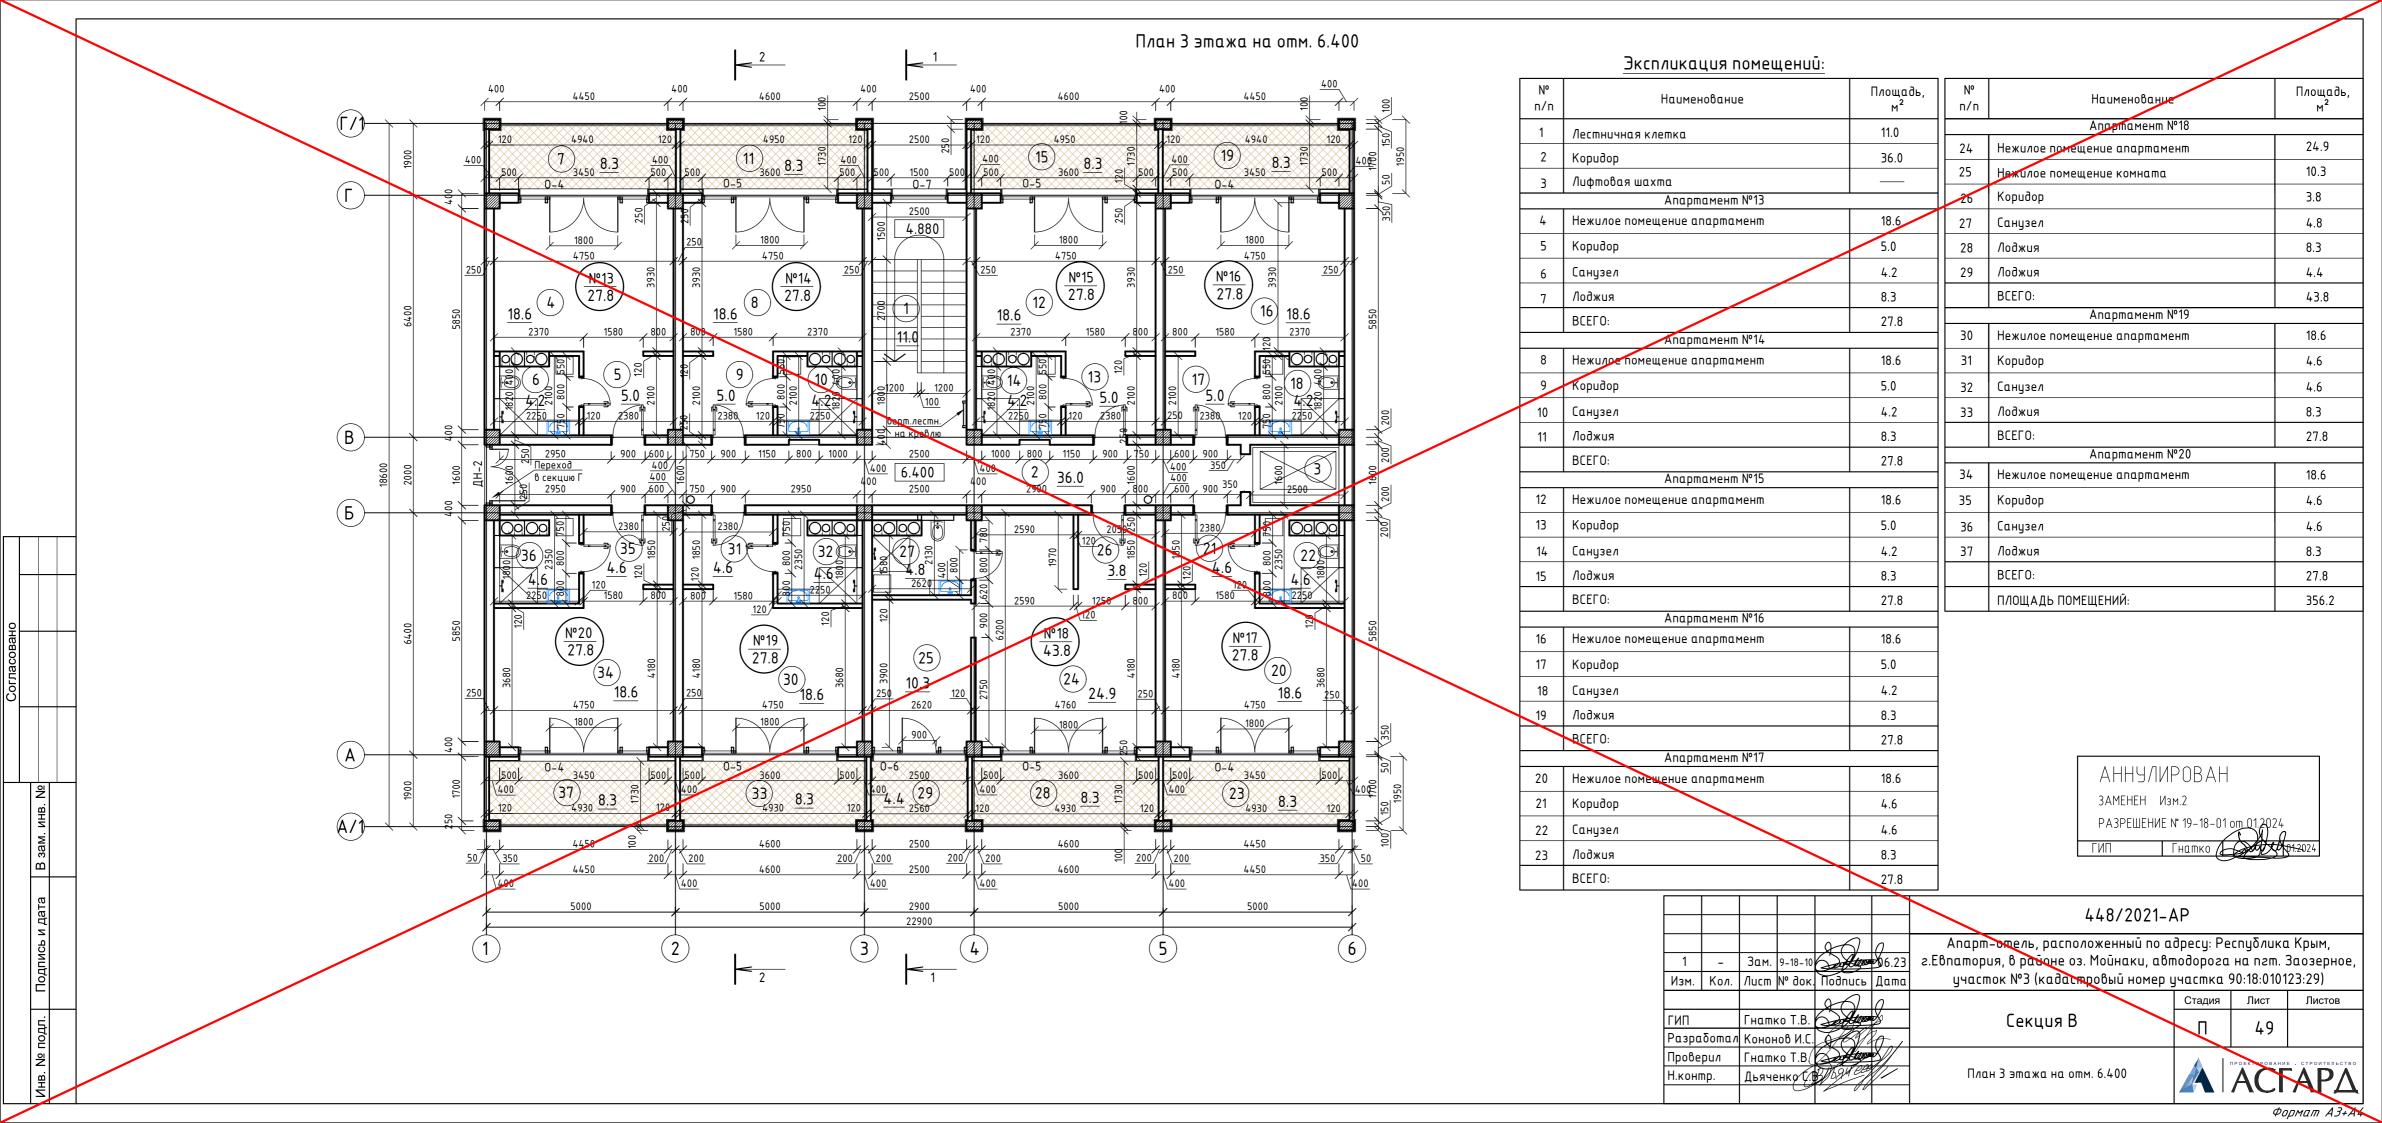

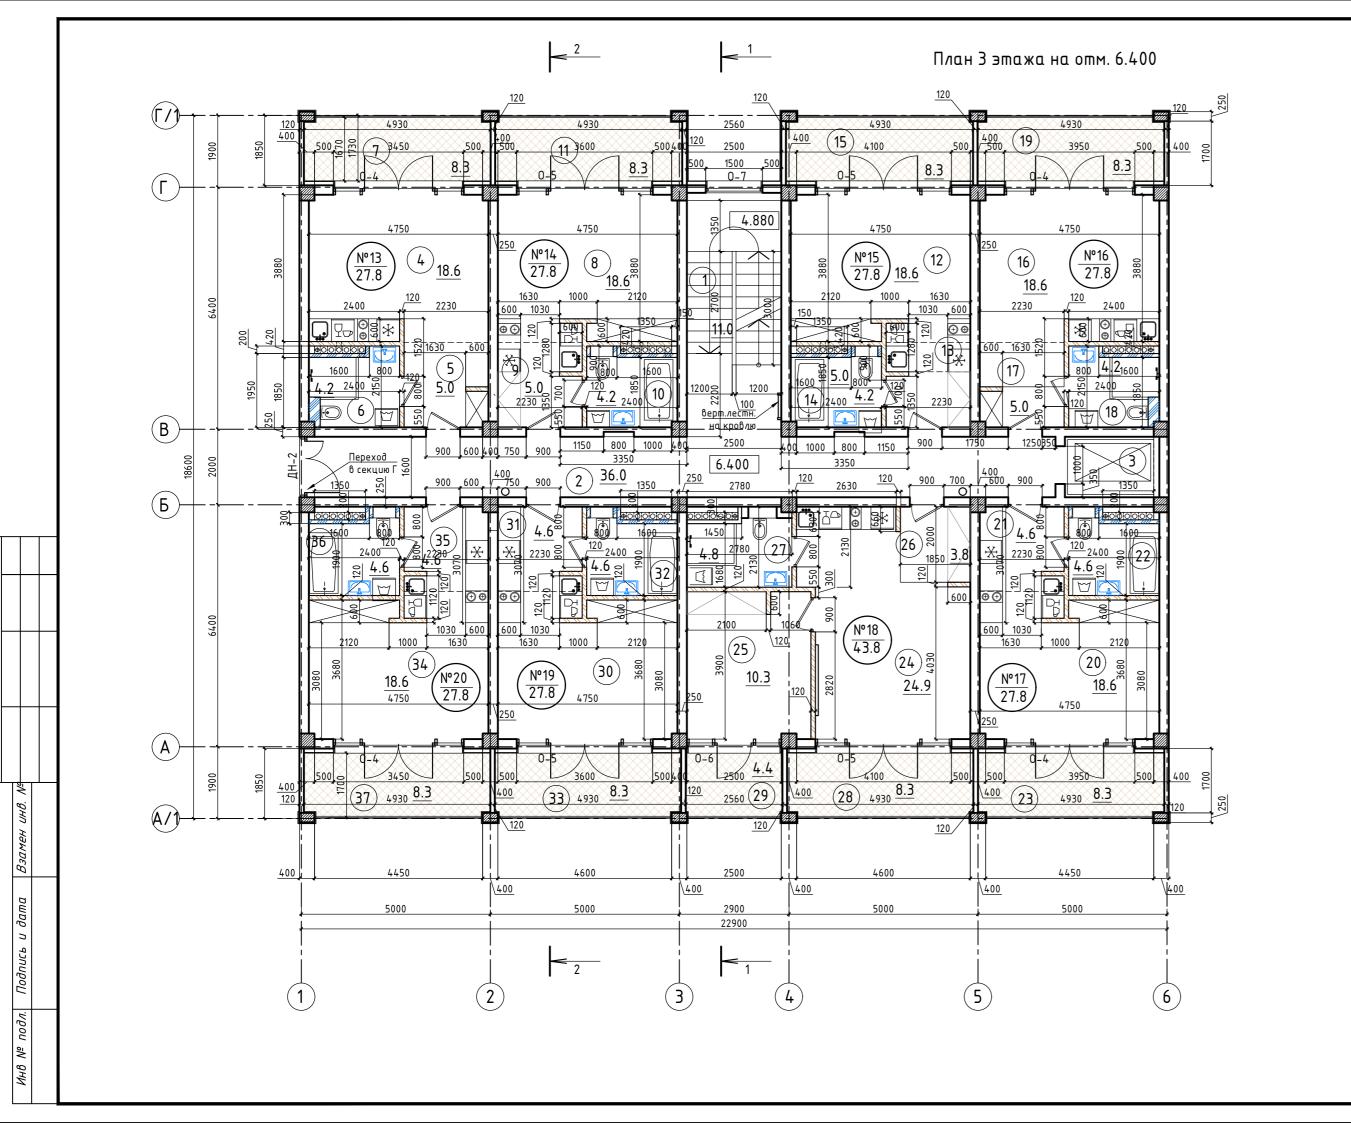

Nº	Экспликация помещений Г	_
n/n	Наименование	Площадь м <sup>2</sup>
1	Лестничная клетка	11.0
2	Коридор	36.0
3	Лифтовая шахта	
	Апартамент №13	1
4	Нежилое помещение апартамент	18.6
5	Коридор	5.0
6	Санузел	4.2
7	Лоджия	8.3
	ВСЕГО:	27.8
	Апартамент №14	
8	Нежилое помещение апартамент	18.6
9	Коридор	5.0
10	Санузел	4.2
11	Лоджия	8.3
	ВСЕГО:	27.8
	Апартамент №15	
12	Нежилое помещение апартамент	18.6
13	Коридор	5.0
14	Санузел	4.2
15	Лоджия	8.3
	ВСЕГО:	27.8
	Апартамент №16	
16	Нежилое помещение апартамент	18.6
17	Коридор	5.0
18	Санузел	4.2
19	Лоджия	8.3
	ВСЕГО:	27.8
	Апартамент №17	
20	Нежилое помещение апартамент	18.6
21	Коридор	4.6
22	Санузел	4.6
23	Лоджия	8.3
	ВСЕГО:	27.8

	Nº n/n	Наименование	Площадь, м²							
1		Апартамент №18								
1	24	24 Нежилое помещение апартамент								
1	25	Нежилое помещение комната	10.3							
	26	Коридор	3.8							
	27	Санузел	4.8							
	28	Лоджия	8.3							
	29	Лоджия	4.4							
		ВСЕГО:	43.8							
1	Апартамент №19									
1	30	Нежилое помещение апартамент	18.6							
	31	Коридор	4.6							
	32	Санузел	4.6							
	33	Лоджия	8.3							
		ВСЕГО:	27.8							
1		Апартамент №20								
$\frac{1}{2}$	34	Нежилое помещение апартамент	18.6							
	35	Коридор	4.6							
	36	Санузел	4.6							
	37	Лоджия	8.3							
		ВСЕГО:	27.8							
		ПЛОЩАДЬ ПОМЕЩЕНИЙ:	356.2							


					0	448/20
2	-	Зам.	19-18-0	A time	<b>2</b> 91.24	Апарт-отель, расположенный
1	-	Зам.	9-18-10	Software .	6.23	г.Евпатория, в районе оз. Мойнак
Изм.	Кол.	/lucm	№ док.	Подпись	Дата	участок №3 (кадастровый но
				$\sim$	•	
ГИП		Гнат	ко Т.В.	Carl March		Секция В
Разра	ιδοπαν	Дзюбо	1 H.A.	AN O	,	
Прове	рил	Гнат	ко Т.В.	Contract of the second		План 3-его этажа на отм. +6
Н.конг	np.	Дьяче	нко С/Д	Byrgy egg/		M 1:100
				[		17 7.700


2021-AP


ный по адресу: Республика Крым, аки, автодорога на пгт. Заозерное, номер участка 90:18:010123:29)


	Стадия	Лист
Секция В	P	49




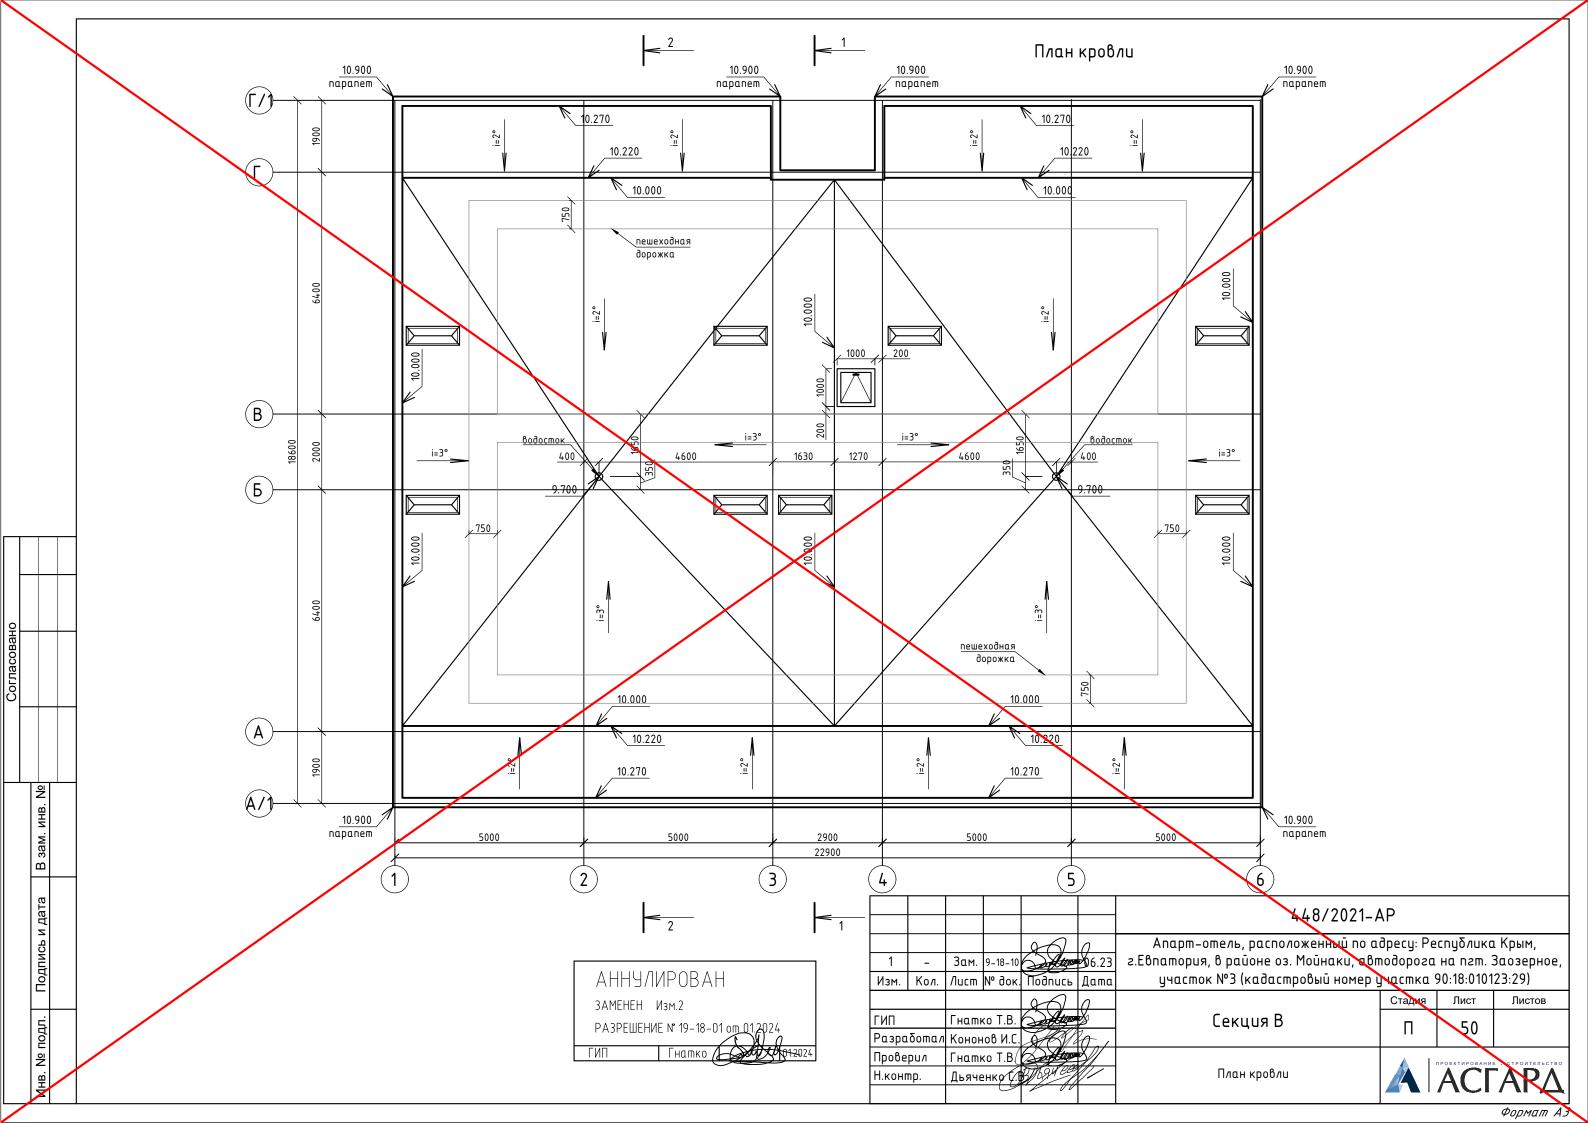


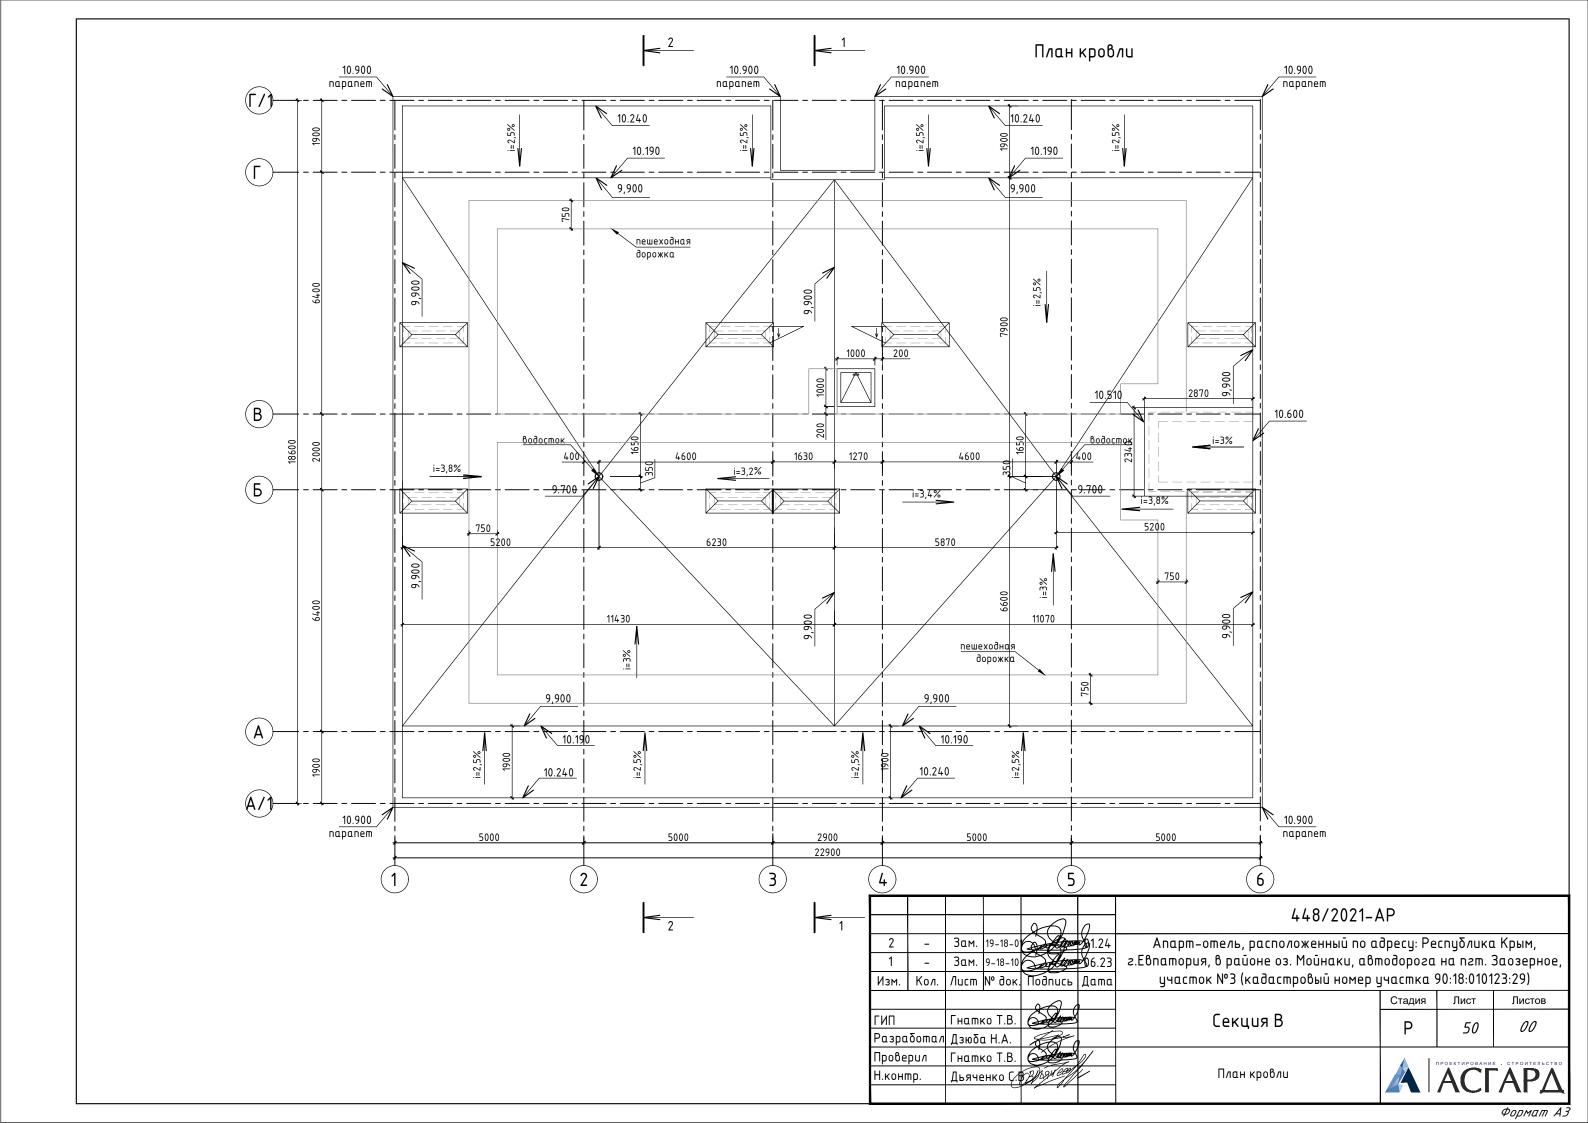

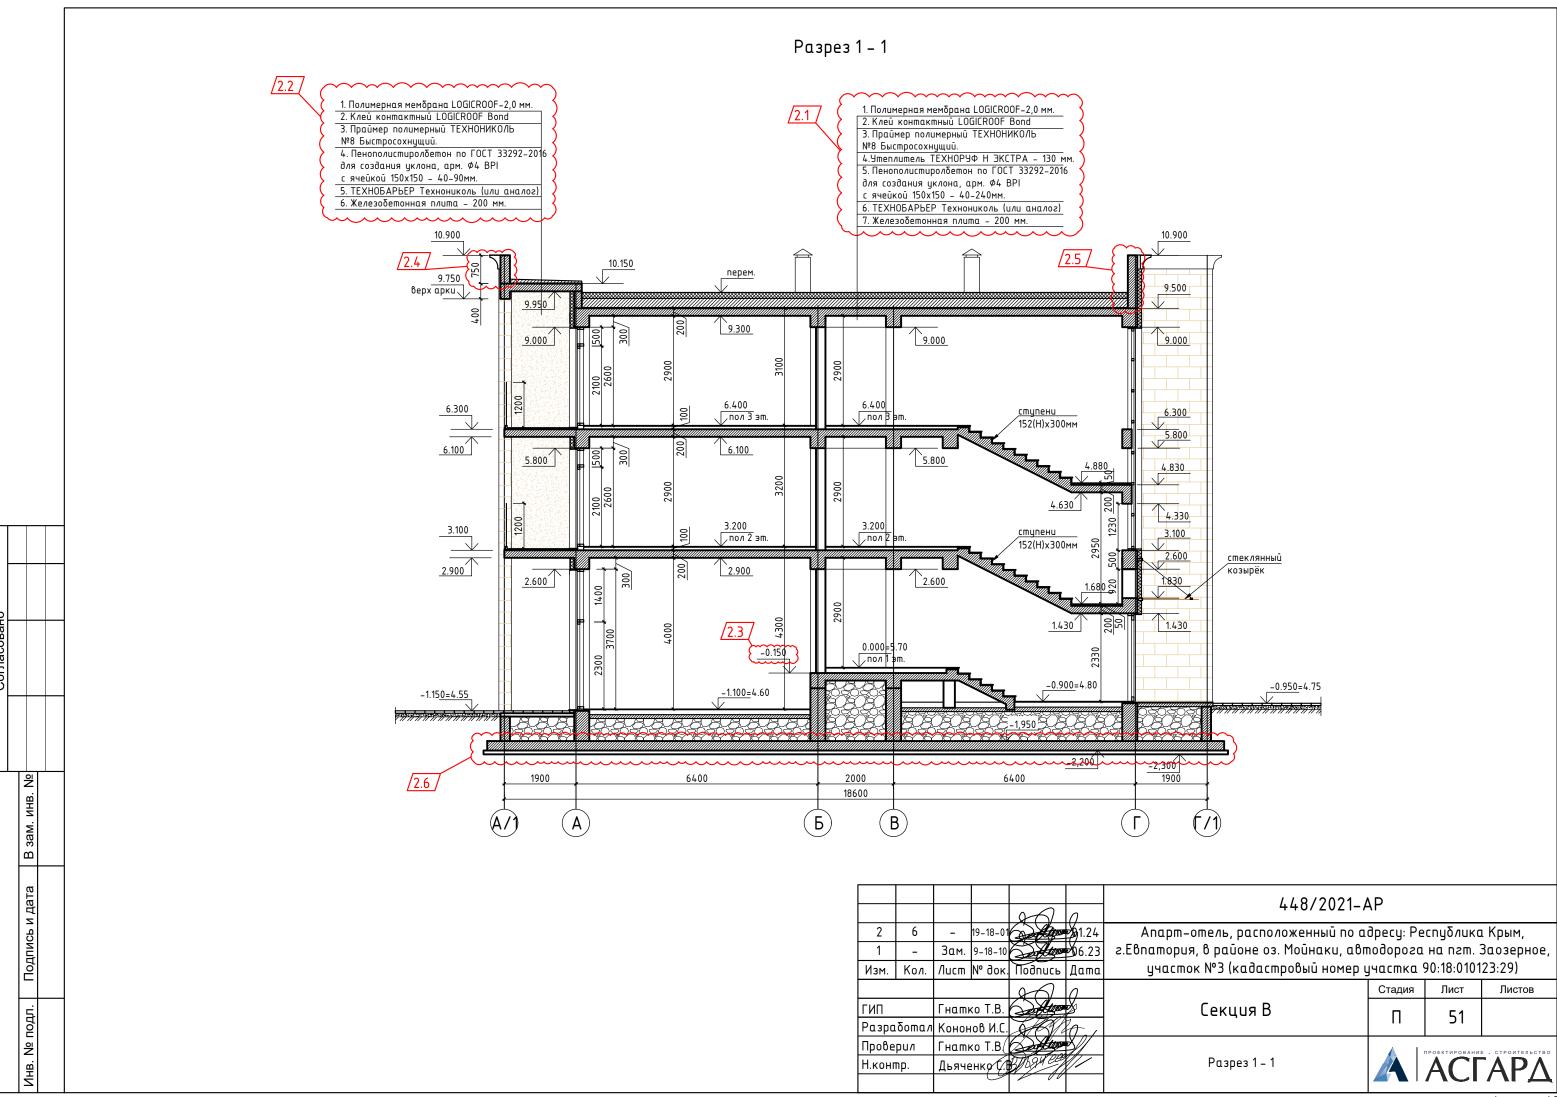

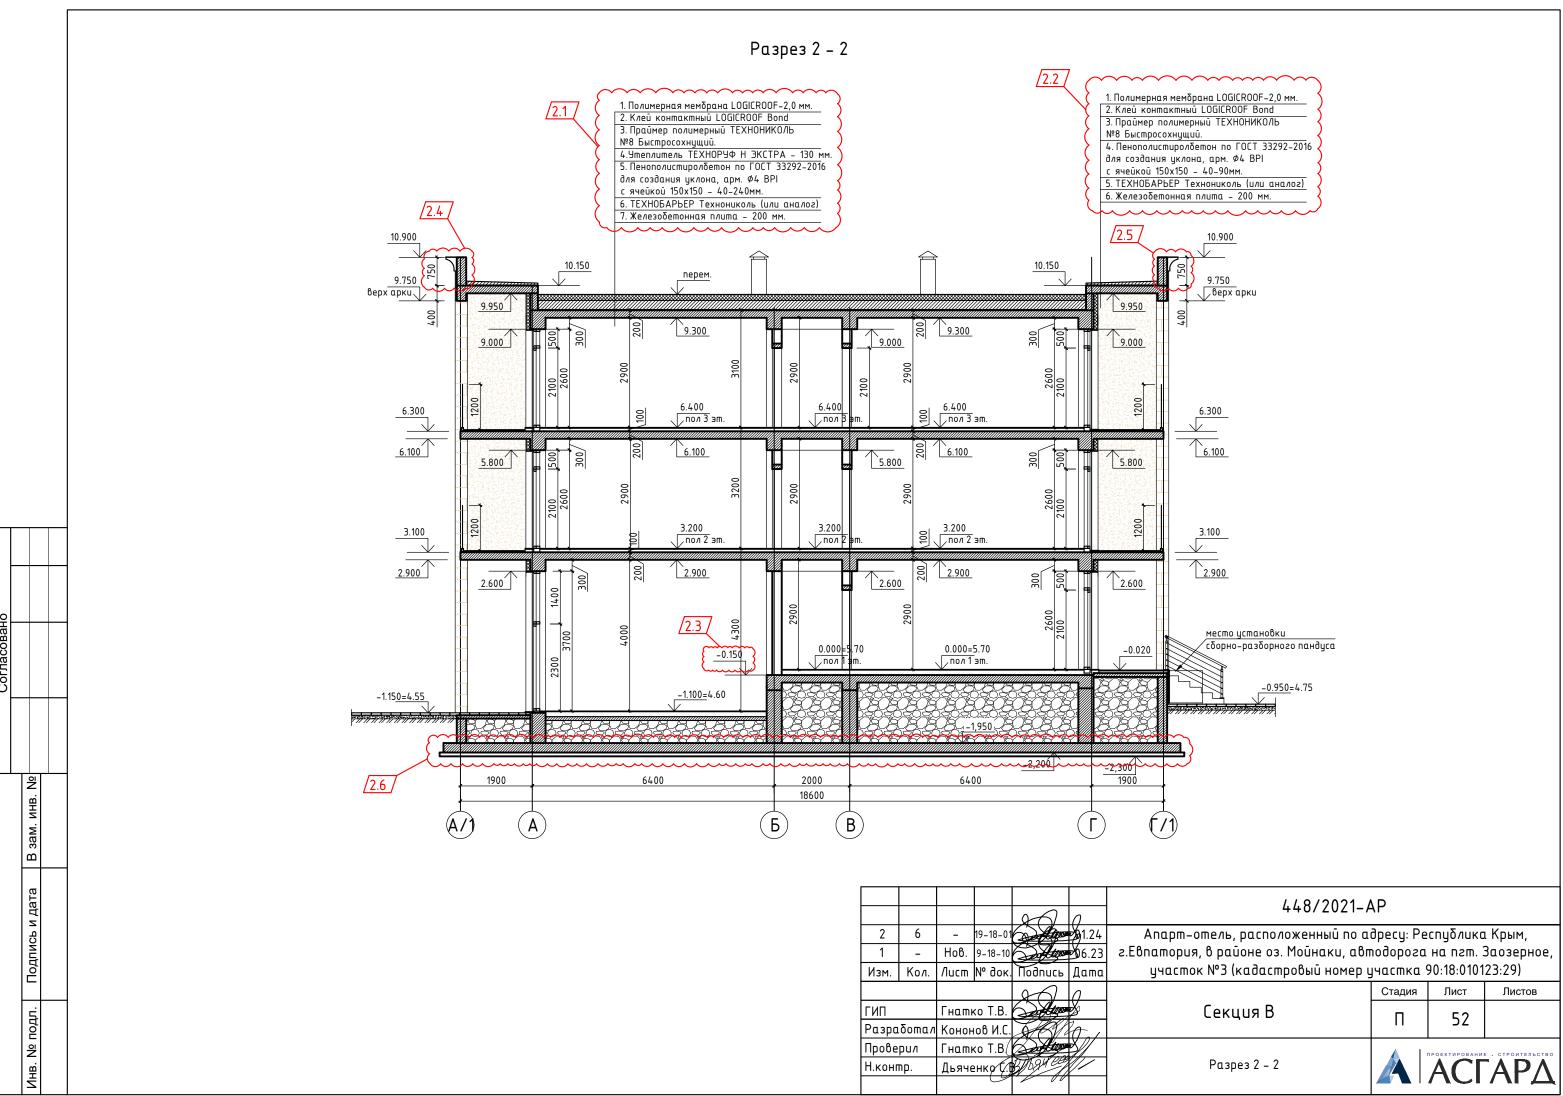

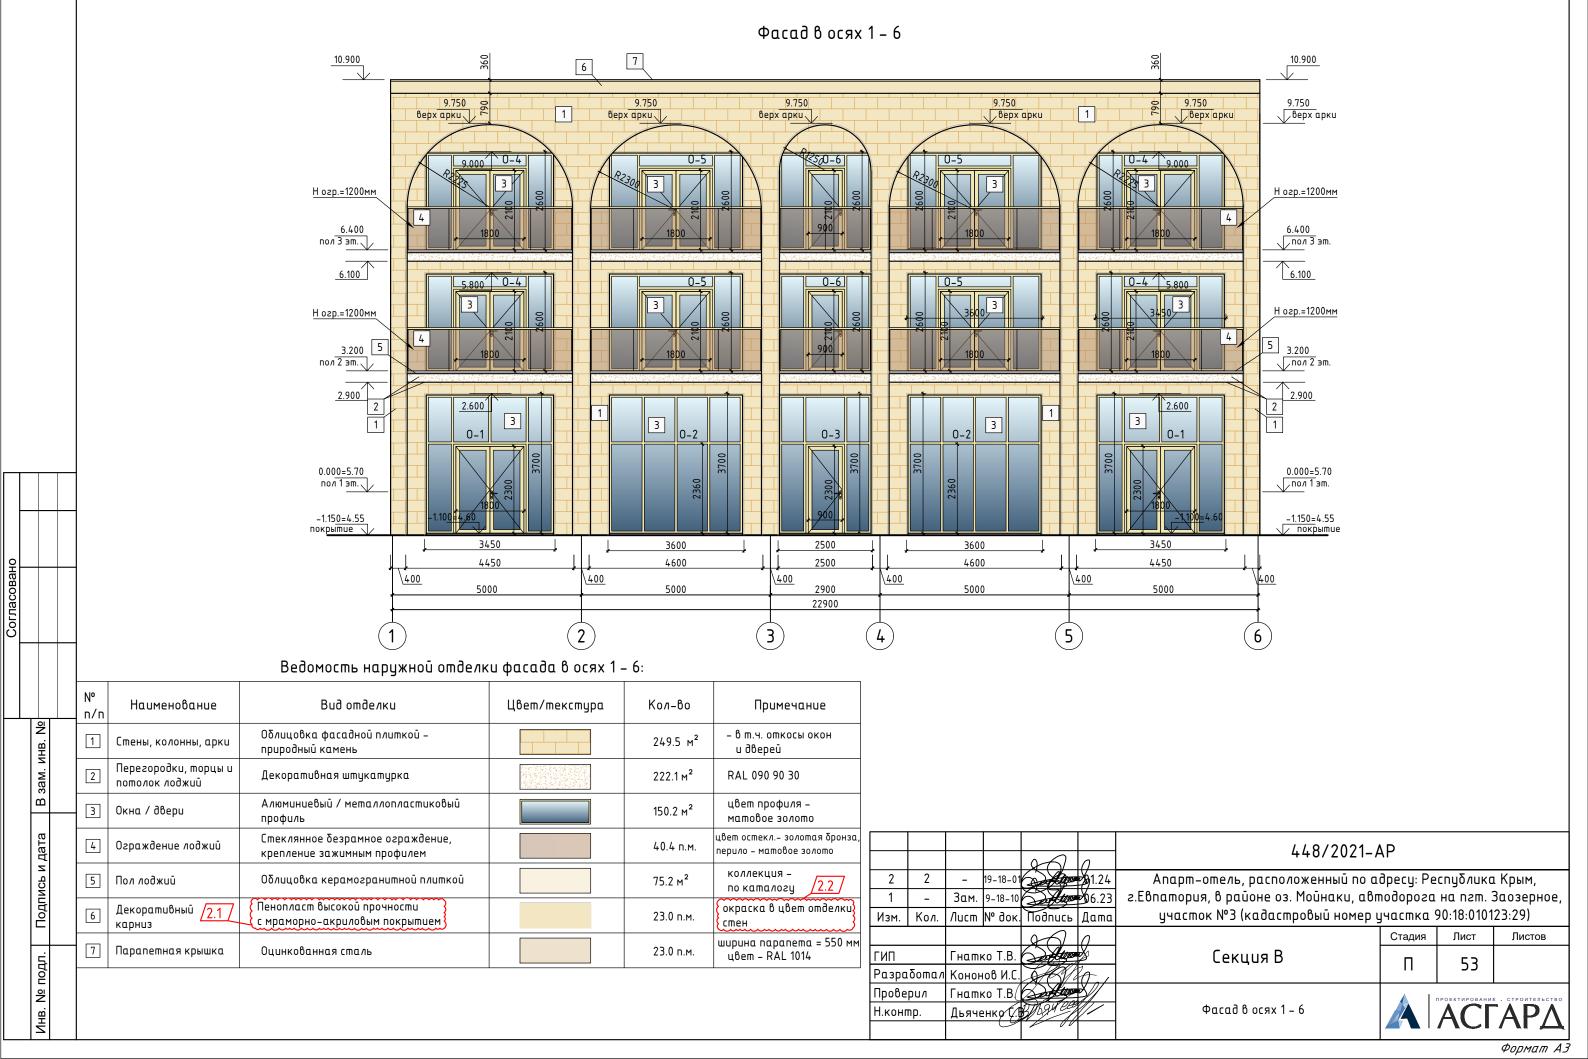


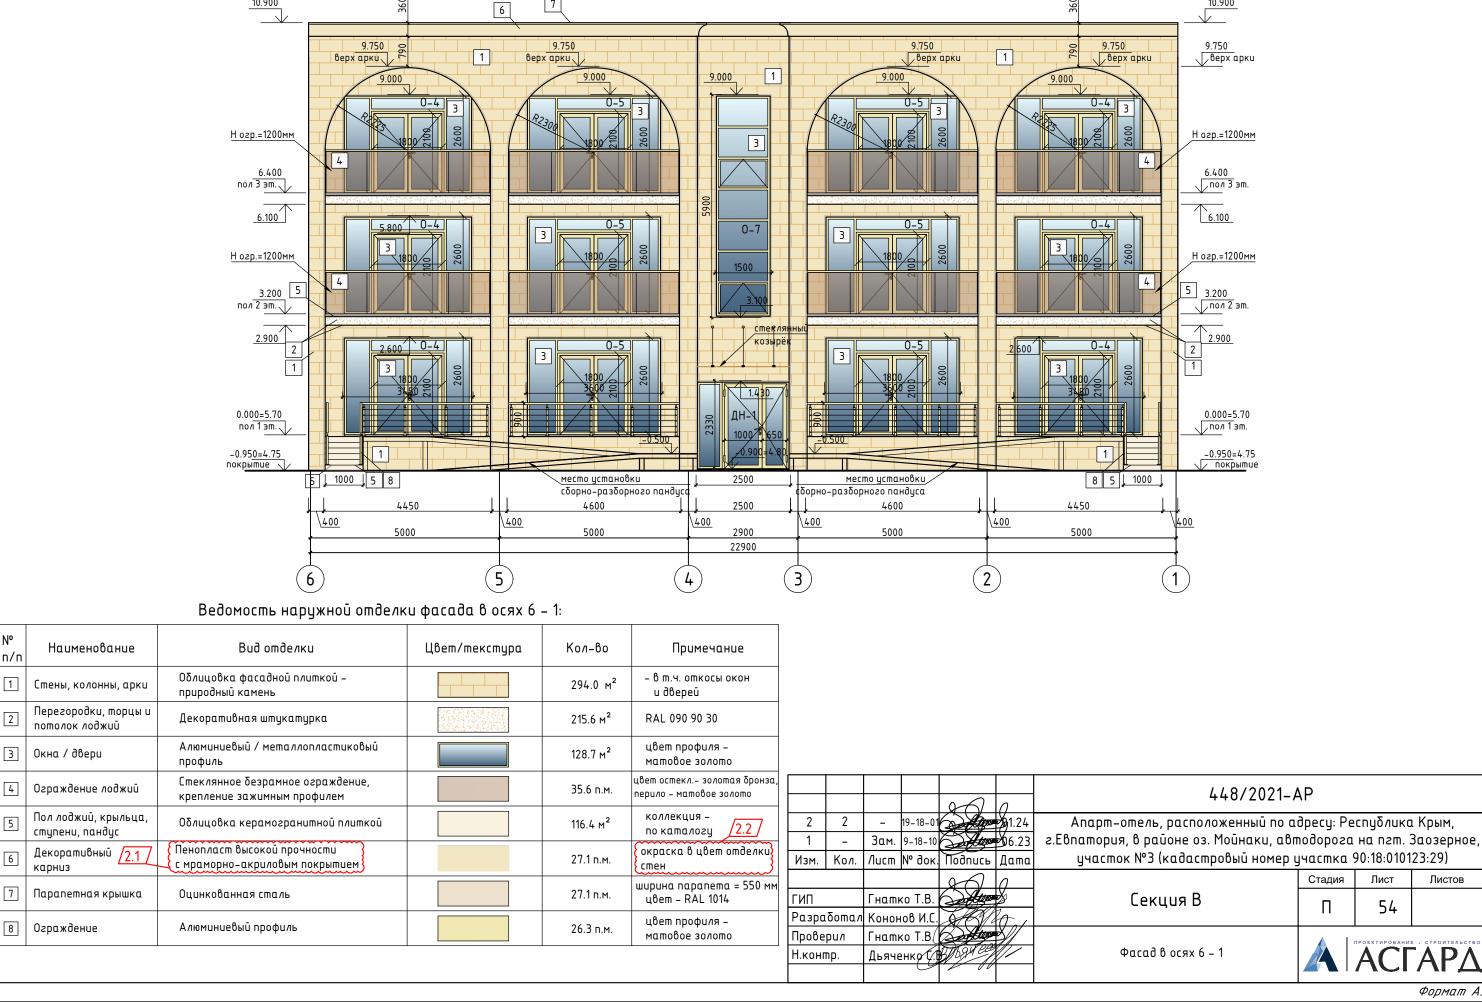

m

읟

Фасад в осях 6 – 1

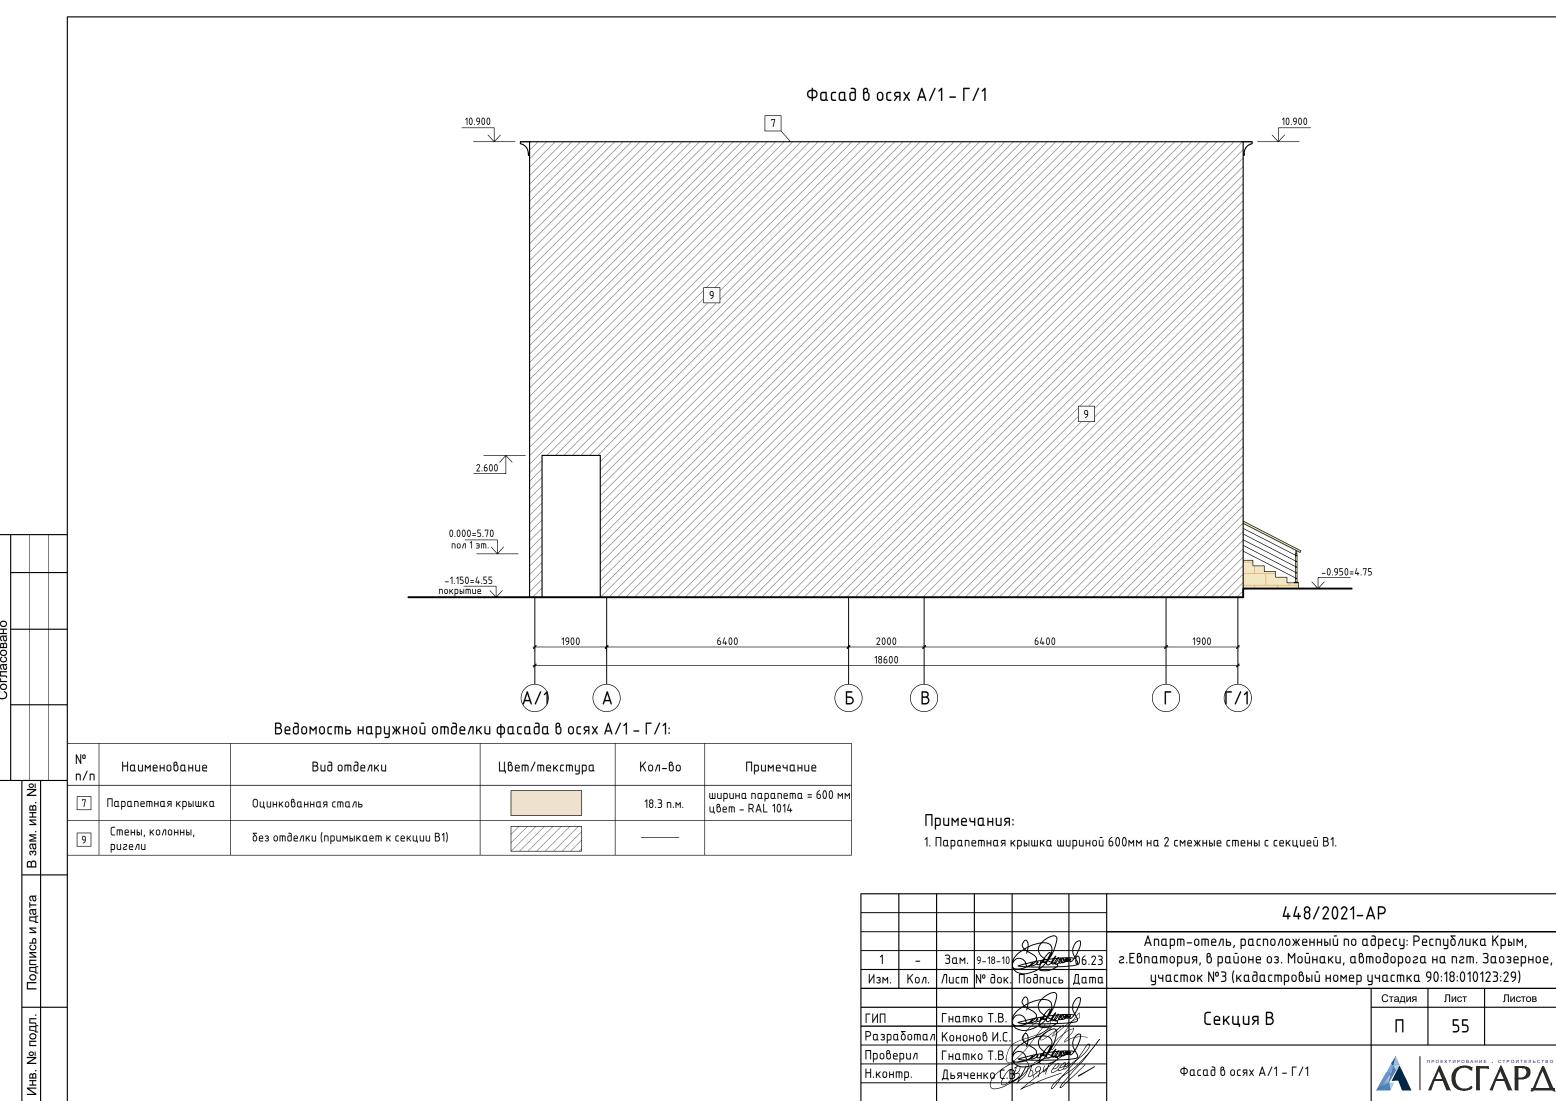

#### Фасад в осях $\Gamma/1$ – A/17 9.000 περεχοθ δ τεκμμη Γ 6.400 nø*n* 3 ∋m, 5.800 ηερεχοδ & εεκμυώ Γ 3.200 √no*n* 2 ∍m. 9 2.600 2.600 σερέχος εκτίπος 0.000 \_pgn 1 ∋m. <u>-1.150=</u>4.55 ✓ покрытие 1900 6400 2000 6400 1900 18600 (B) (A)Ведомость наружной отделки фасада в осях Г/1 – А/1: Наименование Вид отделки Цвет/текстура Кол-во Примечание n/n Алюминиевый / металлопластиковый цвет профиля -3 Окна / двери 12.7 m<sup>2</sup> матовое золото профиль Примечания: ширина парапета = 600 мм 7 Парапетная крышка Оцинкованная сталь 18.3 п.м. цвет – RAL 1014 1. Парапетная крышка шириной 600мм на 2 смежные стены с секцией Г. a Стены, колонны, без отделки (примыкает к секции Г) puzenu 448/2021-AP Зам. 9-18-10 06.23 Апарт-отель, расположенный по адресу: Республика Крым, г.Евпатория, в районе оз. Мойнаки, автодорога на пгт. Заозерное, участок №3 (кадастровый номер участка 90:18:010123:29) Изм. Кол. Лист № док. Подпись Дата Стадия Лист Гнатко Т.В. Секция В П 56 Разработал Кононов И.С. Проверил Гнатко Т.В Фасад в осях Г/1 – А/1 Н.контр. Дьяченко С.

# Ведомость отделки фасадов

Nº					
n/n	Наименование	Вид отделки	Цвет/текстура	Кол-во	Примечание
1	Стены, колонны, арки	Оδлицовка фасадной плиткой – природный камень		543.5 м <sup>2</sup>	– в т.ч. откосы окон и дверей
2	Перегородки, торцы и потолок лоджий	Декоративная штукатурка		437.7 m²	RAL 090 90 30
3	Окна / двери	Алюминиевый / металлопластиковый профиль		291.6 м <sup>2</sup>	цвет профиля – матовое золото
4	Ограждение лоджий	Стеклянное безрамное ограждение, крепление зажимным профилем		76.0 п.м.	цвет остекл.— золотая бронза, перило-мат. золото
5	Пол лоджий	Облицовка керамогранитной плиткой		191.6 м²	коллекция – по каталогу 2.2
6	Декоративный <mark>/2.1 /</mark> карниз	Пенопласт высокой прочности с мраморно-акриловым покрытием		50.1 п.м.	окраска в цвет от
7	Парапетная крышка	Оцинкованная сталь		50.1 п.м.	ширина парапета= 550мм цвет – RAL 1014
7	Парапетная крышка	Оцинкованная сталь		36.6 п.м.	ширина парапета= 600мм цвет – RAL 1014
8	Ограждение	Алюминиевый профиль		26.3 п.м.	цвет профиля – матовое золото
9	Стены, колонны, ригели	без отделки (примыкает к секции Г1 и B )			


Согласовано


В зам. инв. №

Подпись и дата


Инв. № подл.

							448/2021-AP				
					26)	0					
	2	2	-	19-18-01	A time	<b>%</b> )1.24	Апарт-отель, расположенный по адресу: Республика Крым,				
	1	-	Нов.	9-18-10	Safety Comment	6.23 г.Евпатория, в районе оз. Мойнаки, автодорога на				•	
	Изм.	Кол.	/lucm	№ док.	Подипсь	Дата	na участок №3 (кадастровый номер участка 90:18:010123:			23:29)	
					26	O		Стадия	Лист	Листов	
	ГИП Гнатко Т		ко Т.В.	The state of the s		Секция В	п	57			
	Разработал Кононов И.С.		JAN 1	0	·	11	וכ				
	Проверил Гнаг		Гнат	κο Τ.Β <i>(</i>	T.B			A 1	ПРОЕКТИРОВАНИ!	E . СТРОИТЕЛЬСТВО	
	Н.конп	Н.контр. Д		Дьяченко С.			Ведомость отделки фасадов	$ A \rangle$			
		·			200	Ò			/ <del>(C</del>	/ 11 Д	

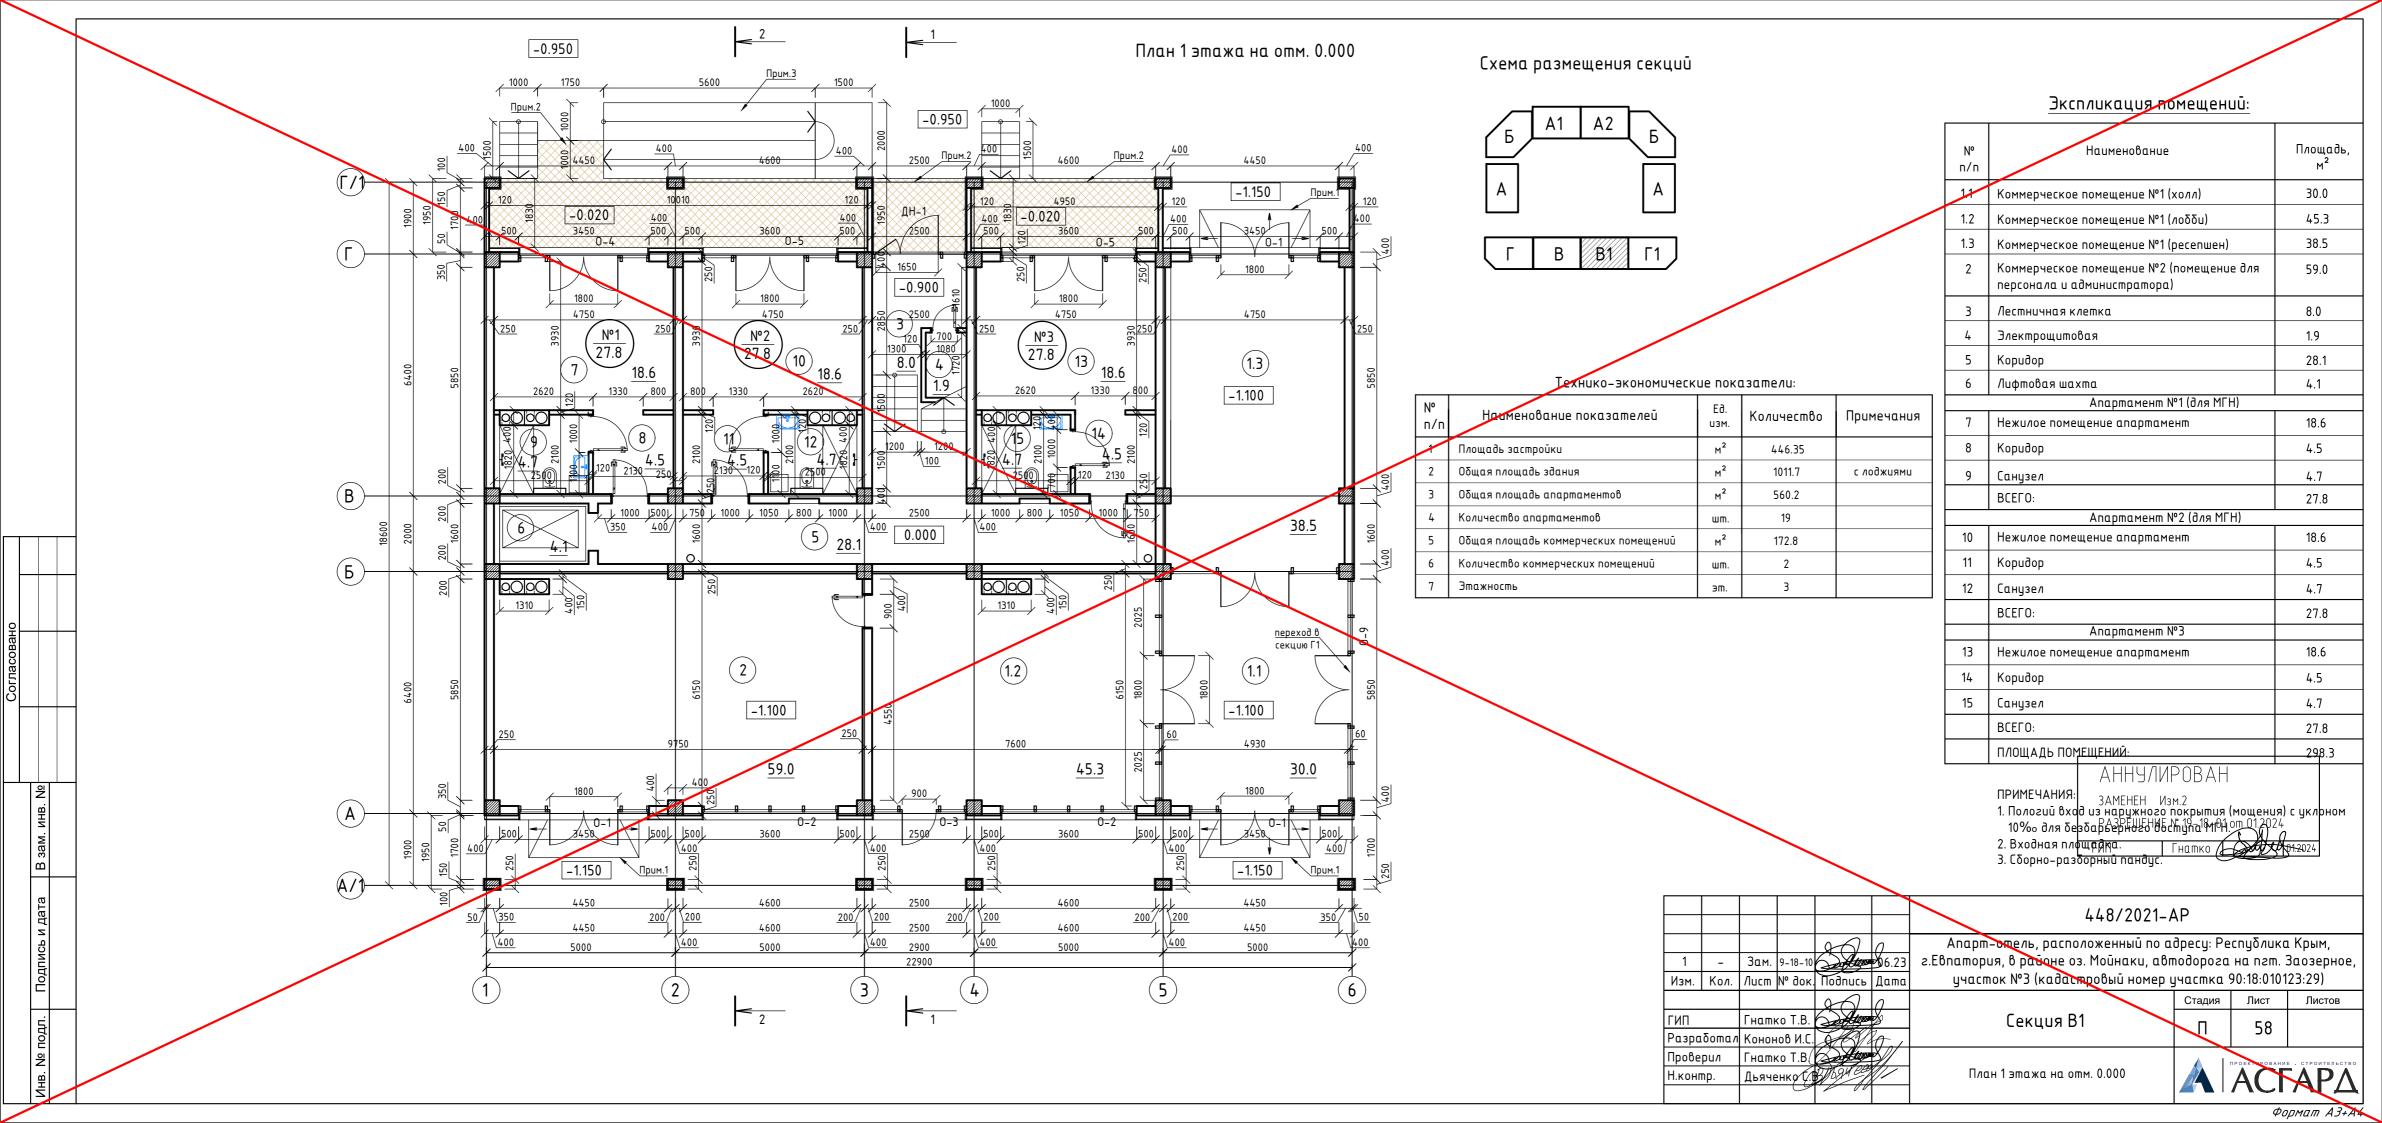

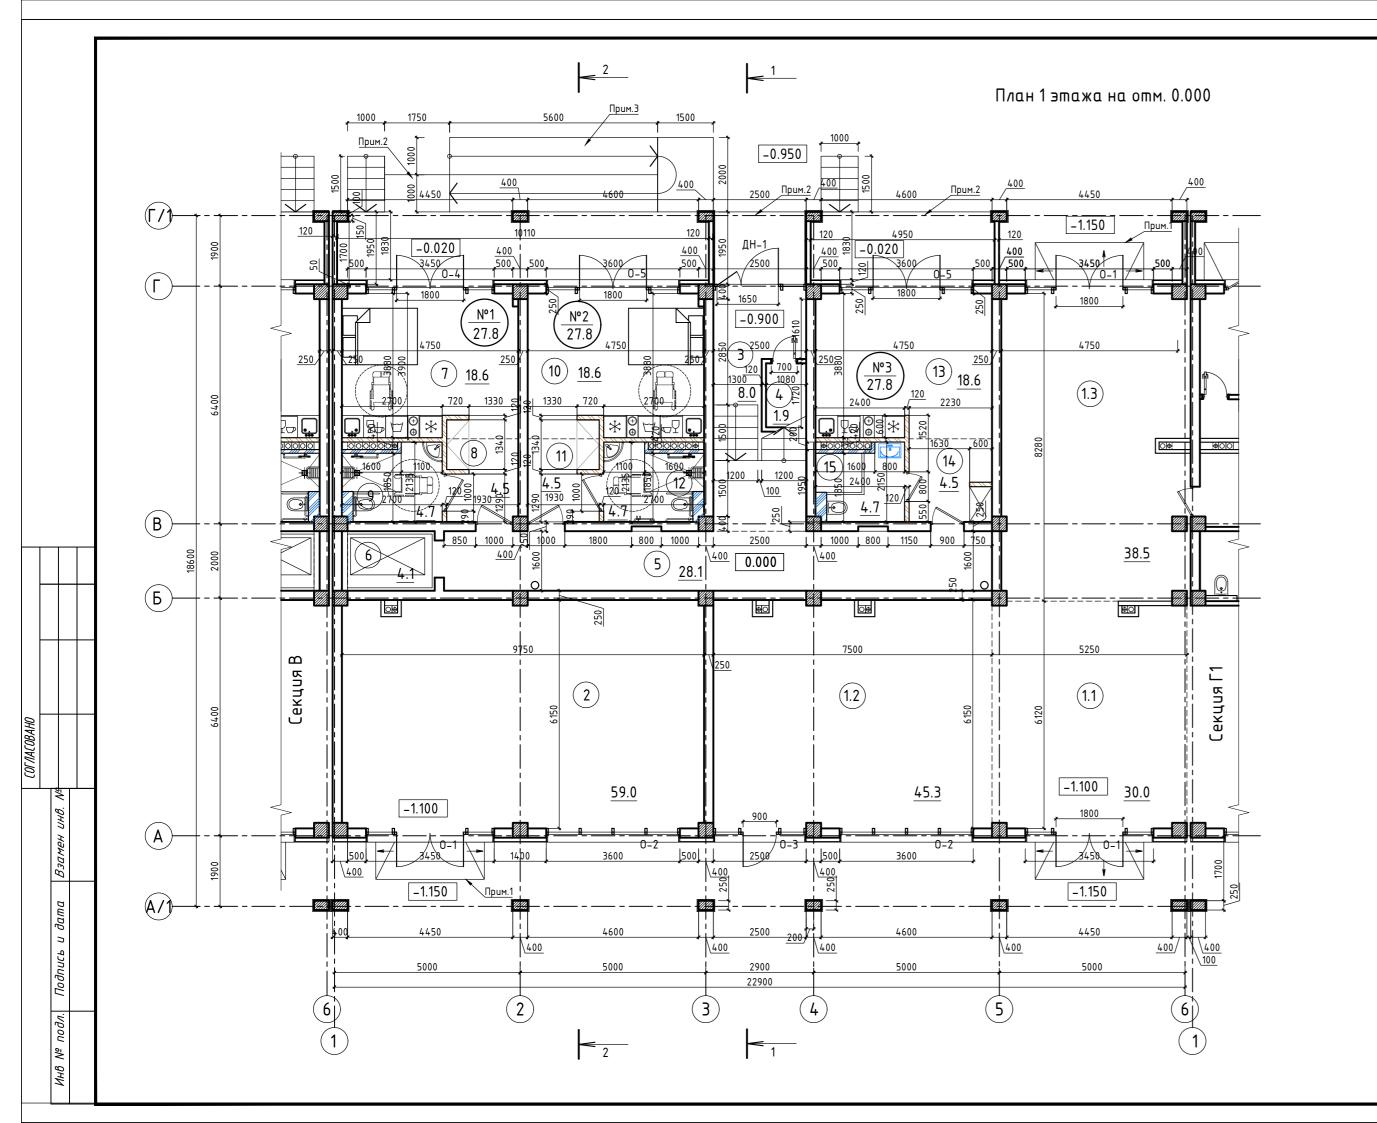

# Схема размещения секций

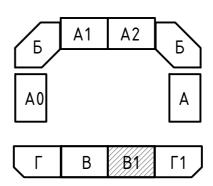

#### Технико-экономические показатели:

Nº n/n	Наименование показателей	Ед. изм.	Количество	Примечания
1	Площадь застройки	M <sup>2</sup>	446.35	
2	Общая площадь здания	M <sup>2</sup>	1011.7	с лоджиями
3	Общая площадь апартаментов	M <sup>2</sup>	560.2	
4	Количество апартаментов	шm.	19	
5	Общая площадь коммерческих помещений	M <sup>2</sup>	172.8	
6	Количество коммерческих помещений	шm.	2	
7	Этажность	эт.	3	

### Экспликация помещений:

Nº n/n	Наименование	Площадь, м²				
1.1	Коммерческое помещение №1 (холл)	30.0				
1.2	Коммерческое помещение №1 (лоδδи)	45.3				
1.3	Коммерческое помещение №1 (ресепшен)	38.5				
2	Коммерческое помещение №2 (торгово- офисное помещение)	59.0				
3	Лестничная клетка	8.0				
4	Электрощитовая	1.9				
5	Коридор	28.1				
6	Лифтовая шахта	4.1				
	Апартамент №1 (для МГН)					
7	Нежилое помещение апартамент	18.6				
8	Коридор	4.5				
9	Санузел	4.7				
	ВСЕГО:	27.8				
Апартамент №2 (для МГН)						
10	Нежилое помещение апартамент	18.6				
11	Коридор	4.5				
12	Санузел	4.7				
	ВСЕГО:	27.8				
	Апартамент №3					
13	Нежилое помещение апартамент	18.6				
14	Коридор	4.5				
15	Санузел	4.7				
	ВСЕГО:	27.8				
	ПЛОЩАДЬ ПОМЕЩЕНИЙ:	298.3				

#### ПРИМЕЧАНИЯ:

- 1. Пологий вход из наружного покрытия (мощения) с уклоном 10% для безбарьерного доступа МГН.
- 2. Входная площадка.
- 3. Сборно-разборный пандус.


				Q.	$\overline{A}$	0	
2	-	Зам.	19-18-0		Algor	1.24	
1	-	Зам.	9-18-10		Atom	6.23	z.El
Изм.	Кол.	/lucm	№ док.	Hod	пись	Дата	
				۸	$\alpha$		
ГИП		Гнат	ко Т.В.		Aug.		
Разра	ботал	Дзюбо	1 H.A.	A	2	)	
Прове	рил	Гнать	ко Т.В.				Пло
Н.конг	онтр. Дьяченко С			BUBS	x 099//		11/10
					00		

# 448/2021-AP

Апарт-отель, расположенный по адресу: Республика Крым, г.Евпатория, в районе оз. Мойнаки, автодорога на пгт. Заозерное, участок №3 (кадастровый номер участка 90:18:010123:29)


	Стадия	Лист	Листов
Секция В1	Р	58	
	A 1		

План 1-ого этажа на отм. 0,000, М 1:100

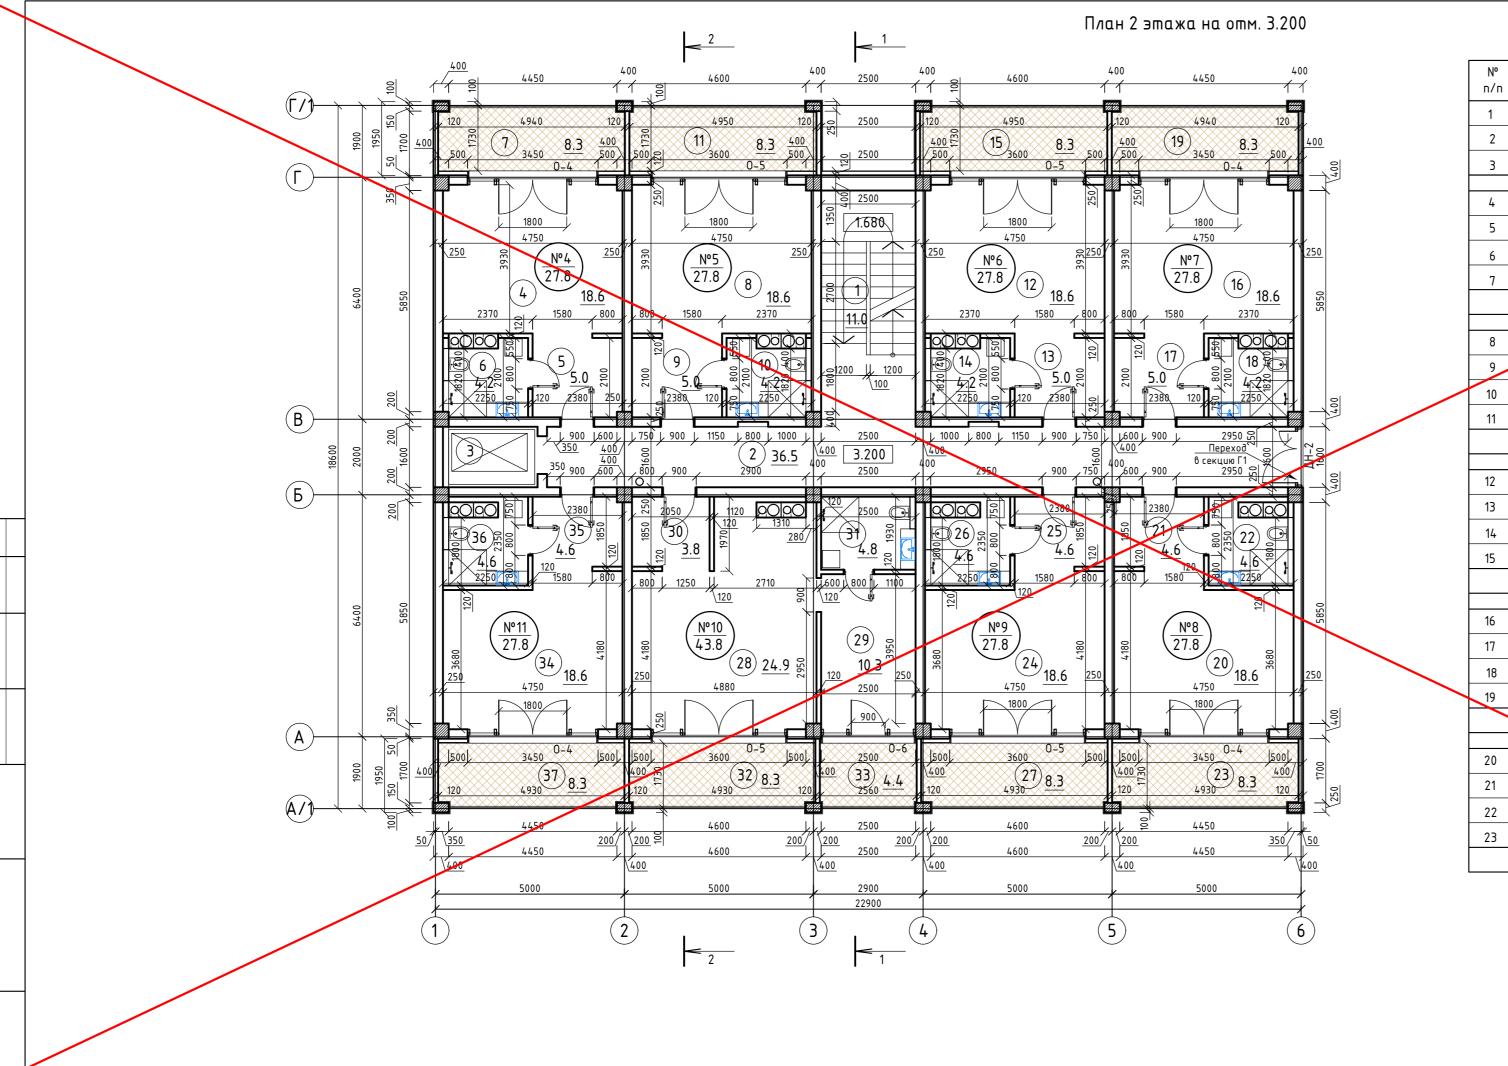

	экспликация помещении:	
Nº n/n	Наименование	Площадь, м <sup>2</sup>
1	Лестничная клетка	11.0
2	Коридор	36.5
3	Лифтовая шахта	
	Апартамент №4	
4	Нежилое помещение апартамент	18.6
5	Коридор	5.0
6	Санузел	4.2
7	Лоджия	8.3
	ВСЕГО:	27.8
	Апартамент №5	
8	Нежилое помещение апартамент	18.6
9	Kopudop	5.0
10	Санузел	4.2
11	Лоджия	8.3
	BCEFO:	27.8
	Апартамент №6	
12	Нежилое помещение апартамент	18.6
13	Коридор	5.0
14	Санузел	4.2
15	Лоджия	8.3
	ВСЕГО:	27.8
	л Апартамент №7	1
16	Нежилое помещение апартамент	18.6
17	Коридор	5.0
18	Санузел	4.2
19	Лоджия	8.3
	BCETO:	27.8
	Апартамент №8	· 
20	Нежилое помещение апартамент	18.6
21	Коридор	4.6
22	Санузел	4.6
23	Лоджия	8.3
	ВСЕГО:	27.8

	Nº n/n	Наименование	Площадь, м <sup>2</sup>					
1		Апартамент №9						
1	24	Нежилое помещение апартамент	18.6					
1	25	Корадор	4.6					
1	26	Санузел	4.6					
	27	Лоджия	8.3					
		ВСЕГО:	27.8					
1		Апартамент №10						
1	28	Нежилое помещение апартамент	24.9					
1	29	Нежилое помещение комната	10.3					
1	30	Коридор	3.8					
	31	Санузел	4.8					
	32	Лоджия	8.3					
	33	Лоджия	4.4					
		ВСЕГО:	43.8					
١		Апартамент №11						
1	34	Нежилое помещение апартамент	18.6					
	35	Коридор	4.6					
	36	Санузел	4.6					
	37	Лоджия	8.3					
		BCEFO:	27.8					
		ПЛОЩАДЬ ПОМЕЩЕНИЙ:	356.7					

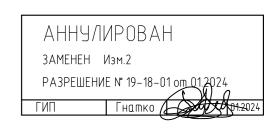

	0	26					
J.S	6.23	and time	9-18-10	Зам.	-	1	
	Дата	Подипсь	№ док.	/lucm	Кол.	Ізм.	
	0	20			·		
	×	De Huge	ко Т.В.	Гнат		ИΠ	
	0	JAN 1	юв И.С.	Конон	азработал		
		De Stuge	Гнатко Т.В(		роверил		
		BIRBUTEE	энко (/ <u>/</u>	Льяче	np.	конг	

448/2021-AP


Апарт-отель, расположенный по адресу: Республика Крым, г.Евпатория, в районе оз. Мойнаки, автодорога на пгт. Заозерное, участок №3 (кадастровый номер участка 90:18:010123:29)

Секция В1

Стадия Лист Лист П 59

План 2 этажа на отм. 3.200




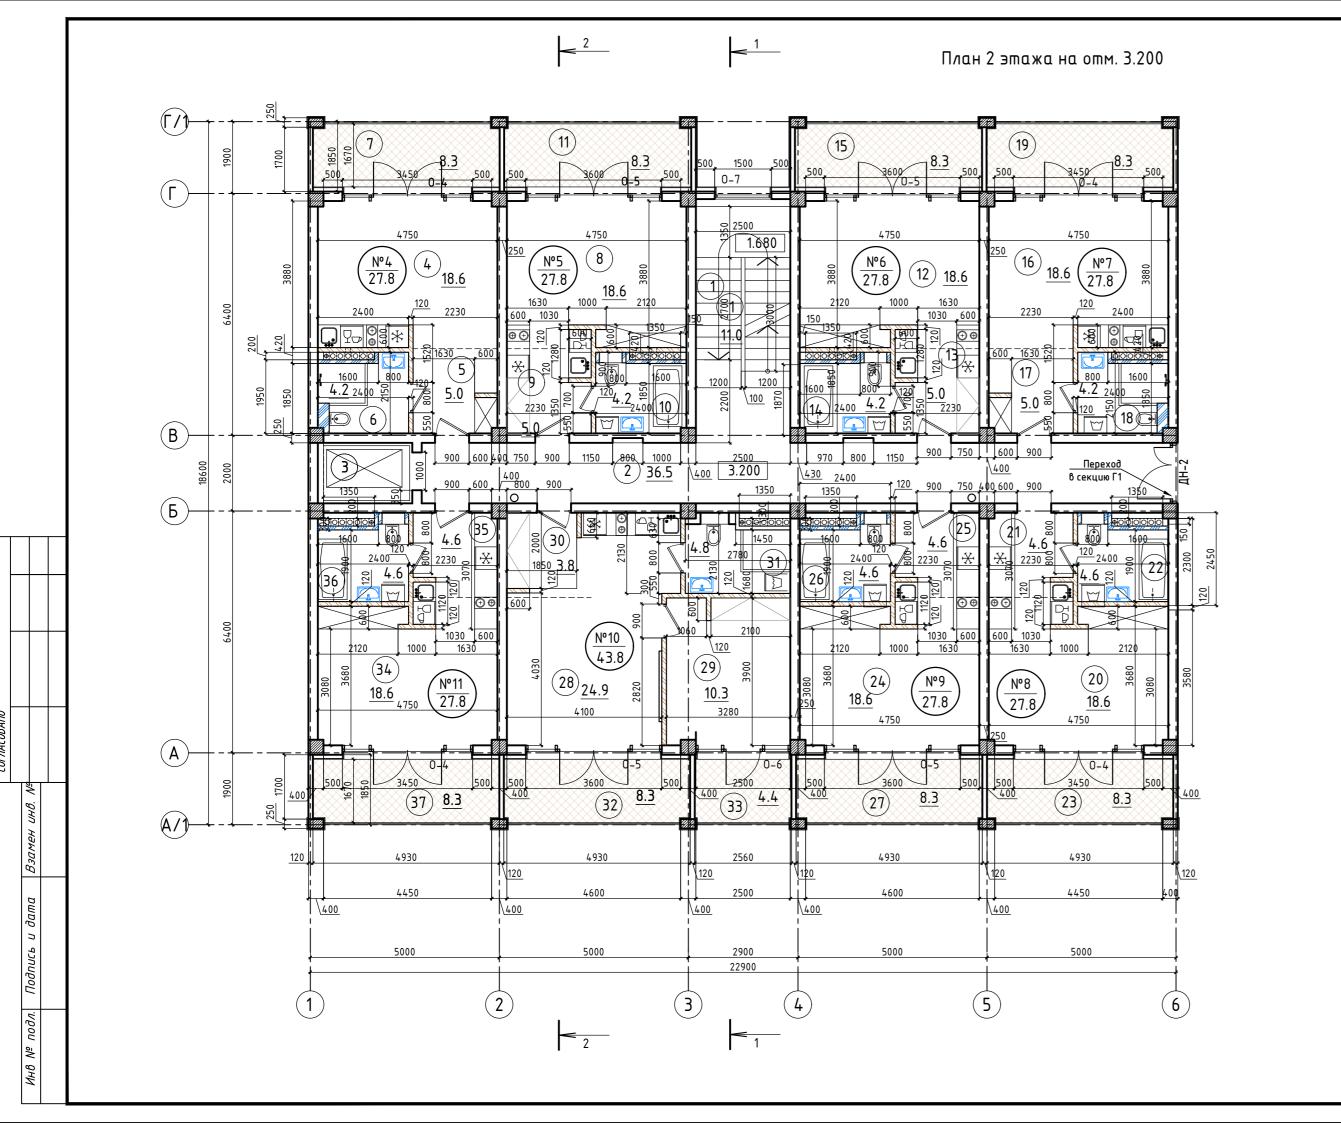

Nº n/n	Наименование	Площадь м <sup>2</sup>								
1	Лестничная клетка	11.0								
2	Коридор	36.5								
3	Лифтовая шахта									
	Апартамент №4									
4	Нежилое помещение апартамент	18.6								
5	Коридор	5.0								
6	Санузел	4.2								
7	Лоджия	8.3								
	ВСЕГО:	27.8								
	Апартамент №5									
8	Нежилое помещение апартамент	18.6								
9	Коридор	5.0								
10	Санузел	4.2								
11	Лоджия	8.3								
	ВСЕГО:	27.8								
	Апартамент №6	-								
12	Нежилое помещение апартамент	18.6								
13	Коридор	5.0								
14	Санузел	4.2								
15	Лоджия	8.3								
	ВСЕГО:	27.8								
	Апартамент №7									
16	Нежилое помещение апартамент	18.6								
17	Коридор	5.0								
18	Санузел	4.2								
19	Лоджия	8.3								
	ВСЕГО:	27.8								
	Апартамент №8	<u>'</u>								
20	Нежилое помещение апартамент	18.6								
21	Коридор	4.6								
22	Санузел	4.6								
23	Лоджия	8.3								
	ВСЕГО:	27.8								

_			
	Nº n/n	Наименование	Площадь, м²
1		Апартамент №9	
1	24	Нежилое помещение апартамент	18.6
1	25	Коридор	4.6
1	26	Санузел	4.6
	27	Лоджия	8.3
		ВСЕГО:	27.8
1		Апартамент №10	
$\dagger$	28	Нежилое помещение апартамент	24.9
$\dagger$	29	Нежилое помещение комната	10.3
1	30	Коридор	3.8
	31	Санузел	4.8
	32	Лоджия	8.3
	33	Лоджия	4.4
1		ВСЕГО:	43.8
1		Апартамент №11	
1	34	Нежилое помещение апартамент	18.6
	35	Коридор	4.6
	36	Санузел	4.6
	37	Лоджия	8.3
		ВСЕГО:	27.8
1		ПЛОЩА ДЬ ПОМЕЩЕНИЙ:	356.7

				967	0	448/2021-AP				
2		Зам.	19-18-0	Aller	1.24	Апарт–отель, расположенный по адресу: Респуδлика Крым,				
1	-	Зам.	9-18-10	Safety Constitution	6.23	, , , , , , , , , , , , , , , , , , ,				
Изм.	Кол.	/lucm	№ док.	Подпись	Дата	участок №3 (кадастровый номер участка 90:18:010123:29)				
		20		,		Стадия	Лист	Листов		
ГИП		Гнатк	ко Т.В.	August 1		Секция В1	D	59		
Разра	ιδοπαν	Дзюбс	1 H.A.	ES !	,		F	73		
Провер	рил	Гнатко Т.В.		0/	План 2-ого этажа на отм. +3,200,	I DOCKTUPORATUS CTPONTERACTRO				
Н.контр.		Дьяче	≘нко С∕	Bhaweelf		M 1:100	A	ACI	ΆΡΔ	

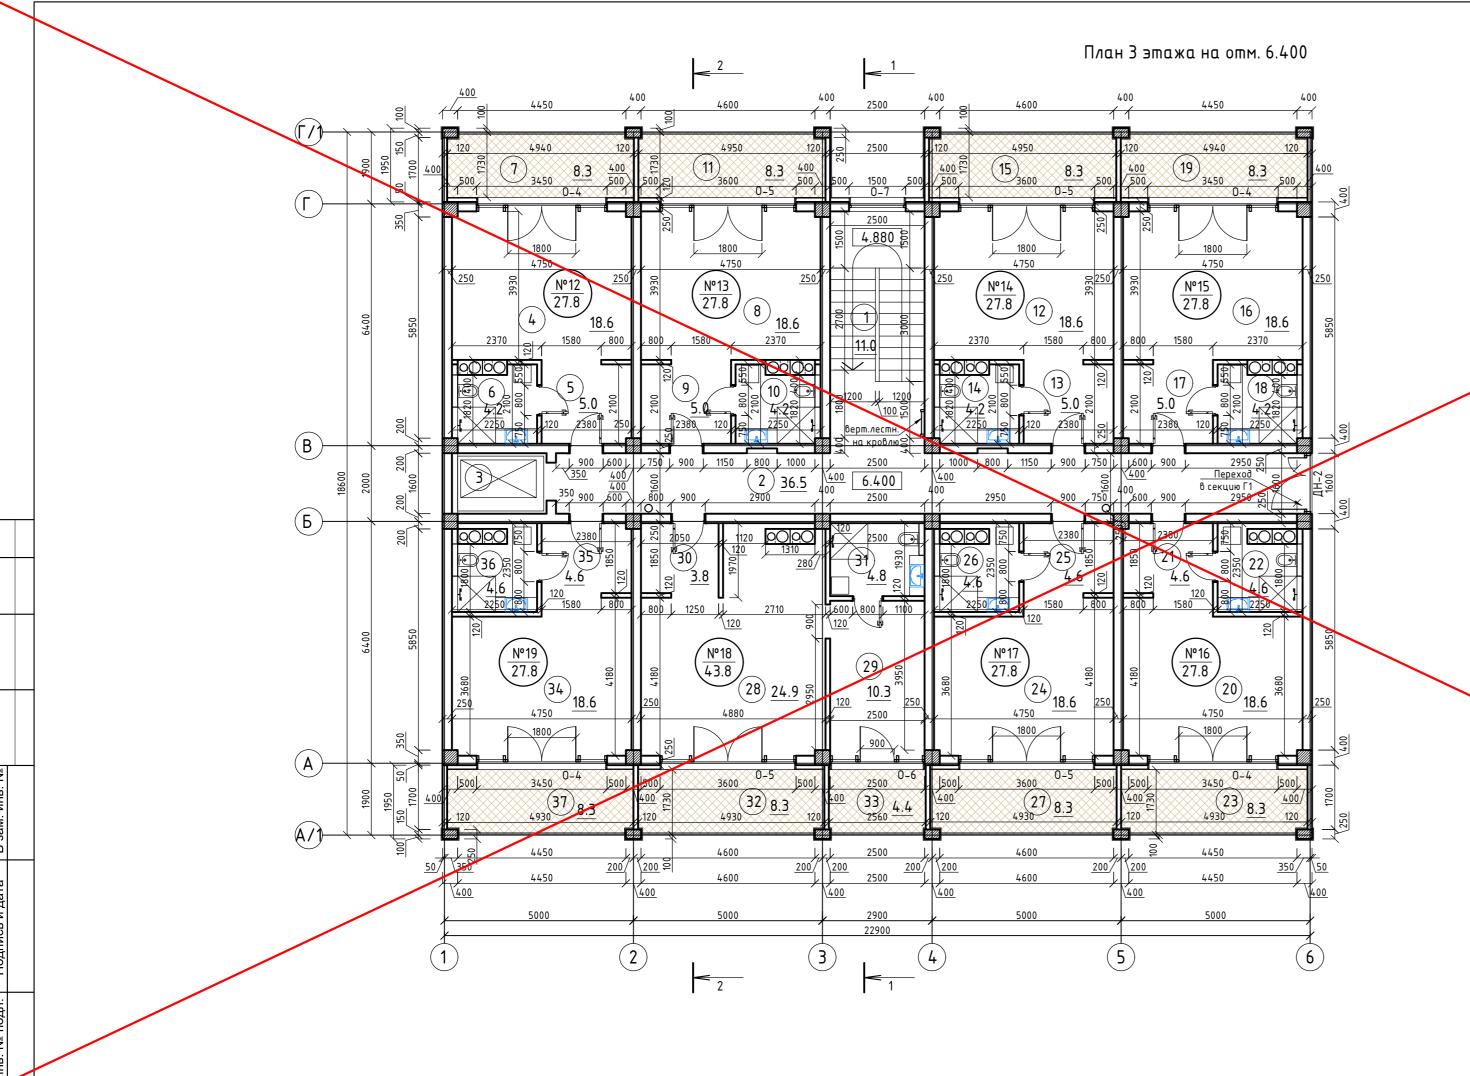

	экспликиция помещении:	
N° n∕n	Наименование	Площадь, м²
1	Лестничная клетка	11.0
2	Коридор	36.5
3	Лифтовая шахта	
	Апартамент №12	
4	Нежилое помещение апартамент	18.6
5	Коридор	5.0
6	Санузел	4.2
7	Лоджия	8.3
	ВСЕГО:	27.8
	Апартамент №13	
8	Нежилое помещение апартамент	18.6
9	Коридор	5.0
10	Санузел	4.2
11	Лоджия	8.3
	ВСЕГО:	27.8
	Апартамент №14	
12	Нежилое помещение апартамент	18.6
13	Коридор	5.0
14	Санузел	4.2
15	Лоджия	8.3
	ВСЕГО:	27.8
	Апартамент №15	
16	Нежилое помещение апартамент	18.6
17	Коридор	5.0
18	Санузел	4.2
19	Лоджия	8.3
	RCEFO:	27.8
	Апартамент №16	
20	Нежилое помещение апартамент	18.6
21	Коридор	4.6
22	Санузел	4.6
23	Лоджия	8.3
	ВСЕГО:	27.8

1 – Зам. 9–18–10 — 06.23 Изм. Кол. Лист № док. Подпись Дата

Разработал Кононов И.С.

Дьяченко (Д

Проверил

Н.контр.

Гнатко Т.В.

Гнатко Т.В

	Nº n/n	Наименование	Площадь, м <sup>2</sup>
1		Апартамент №17	
l	24	Нежилое помещение апартамент	18.6
l	25	Корадор	4.6
1	26	Санузел	4.6
	27	Лоджия	8.3
		BCEFO:	27.8
1		Апартамент №18	
l	28	Нежилое помещение апартамент	24.9
1	29	Нежилое помещение комната	10.3
	30	Коридор	3.8
	31	Санузел	4.8
	32	Лоджия	8.3
	33	Лоджия	4.4
		ВСЕГО:	43.8
1		Апартамент №19	
1	34	Нежилое помещение апартамент	18.6
	35	Коридор	4.6
	36	Санузел	4.6
	37	Лоджия	8.3
		BCEFO:	27.8
		ПЛОЩА ДЬ ПОМЕЩЕНИЙ:	356.7



# 448/2021-AP


Апарт-отель, расположенный по адресу: Республика Крым, г.Евпатория, в районе оз. Мойнаки, автодорога на пгт. Заозерное, участок №3 (кадастровый номер участка 90:18:010123:29)

Секция В1

Стадия Лист Лис

План 3 этажа на отм. 6.400



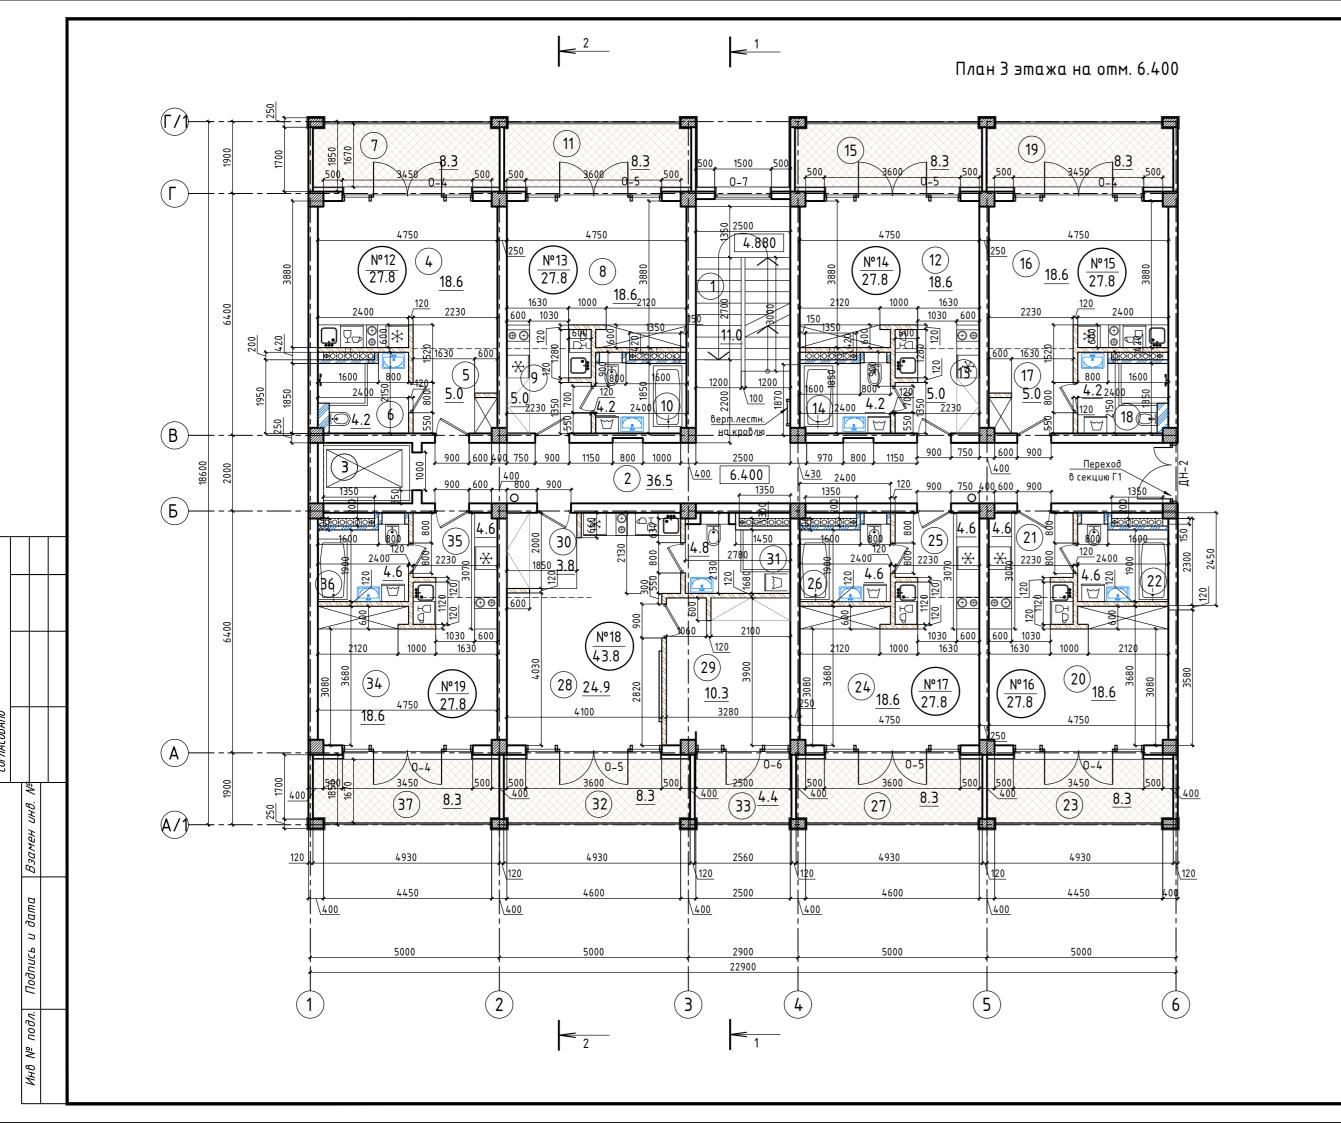

Nº n/n	Наименование	Площадь, м <sup>2</sup>
1	Лестничная клетка	11.0
2	Коридор	36.5
3	Лифтовая шахта	
	Апартамент №12	
4	Нежилое помещение апартамент	18.6
5	Kopudop	5.0
6	Санузел	4.2
7	Лоджия	8.3
	ВСЕГО:	27.8
	Апартамент №13	1
8	Нежилое помещение апартамент	18.6
9	Коридор	5.0
10	Санузел	4.2
11	Лоджия	8.3
	ВСЕГО:	27.8
	Апартамент №14	
12	Нежилое помещение апартамент	18.6
13	Коридор	5.0
14	Санузел	4.2
15	Лоджия	8.3
	ВСЕГО:	27.8
	Апартамент №15	
16	Нежилое помещение апартамент	18.6
17	Коридор	5.0
18	Санузел	4.2
19	Лоджия	8.3
	ВСЕГО:	27.8
	Апартамент №16	1
20	Нежилое помещение апартамент	18.6
21	Коридор	4.6
22	Санузел	4.6
23	Лоджия	8.3
	ВСЕГО:	27.8

_							
	Nº n/n	Наименование	Площадь, м <sup>2</sup>				
٦	Апартамент №17						
1	24	Нежилое помещение апартамент	18.6				
1	25	Коридор	4.6				
╛	26	Санузел	4.6				
	27	Лоджия	8.3				
		ВСЕГО:	27.8				
7		Апартамент №18					
$\dashv$	28	Нежилое помещение апартамент	24.9				
1	29	Нежилое помещение комната	10.3				
Ⅎ	30	Коридор	3.8				
	31	Санузел	4.8				
	32	Лоджия	8.3				
	33	Лоджия	4.4				
		ВСЕГО:	43.8				
		Апартамент №19					
Ⅎ	34	Нежилое помещение апартамент	18.6				
	35	Коридор	4.6				
	36	Санузел	4.6				
	37	Лоджия	8.3				
		ВСЕГО:	27.8				
		ПЛОЩАДЬ ПОМЕЩЕНИЙ:	356.7				

				g-	6	0	
2	-	Зам.	19-18-0		Algor	1.24	Anapm
1	-	Зам.	9-18-10		Atom	6.23	z.Eßnamop
Изм.	Кол.	/lucm	№ док.	100	пись	Дата	учасп
				٨	6	)	
ГИП		Гнат	ко Т.В.		Alum V		
Разработал		Дзюбо	1 H.A.	H	2		
Проверил		Гнатко Т.В.					План 3-ег
Н.контр.		Дьяче	нко С/Д	Blog	y egg]		11/14/1 3-62
					00		

448/2021-AP


Апарт-отель, расположенный по адресу: Республика Крым, г.Евпатория, в районе оз. Мойнаки, автодорога на пгт. Заозерное, участок №3 (кадастровый номер участка 90:18:010123:29)


Секция В1	
-----------	--


1 P 60


ан 3-его этажа на отм. +6,400, М 1:100




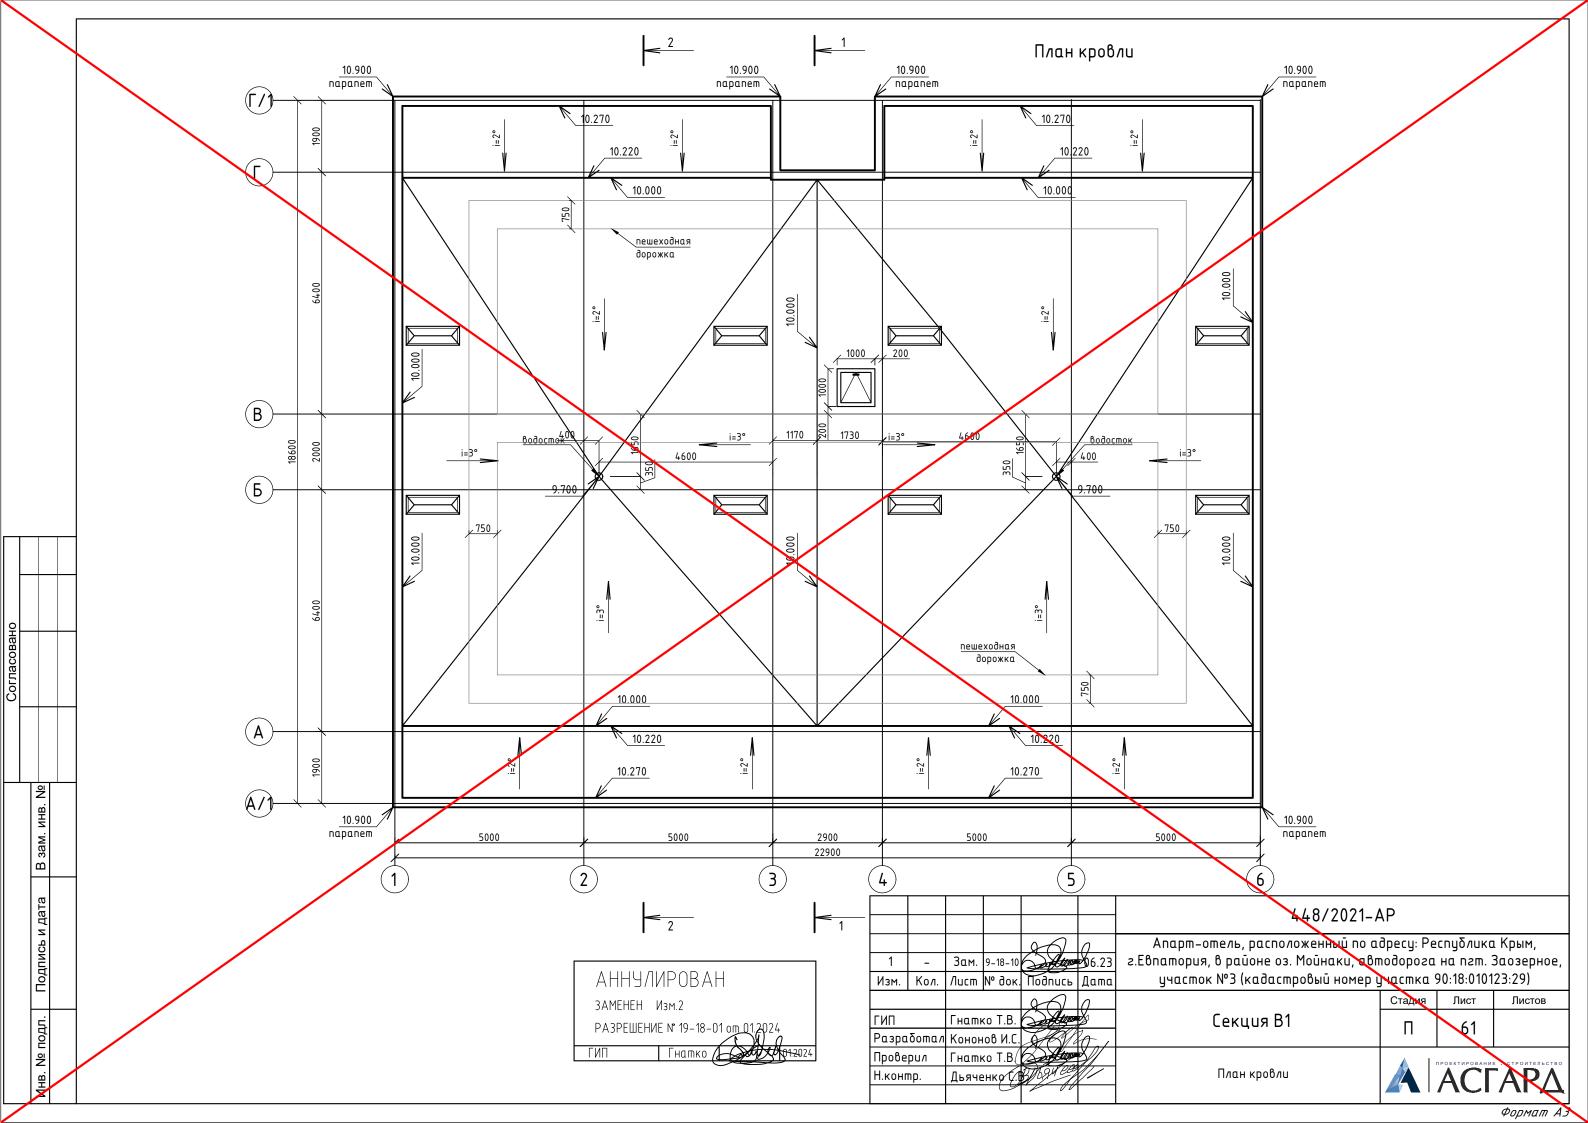


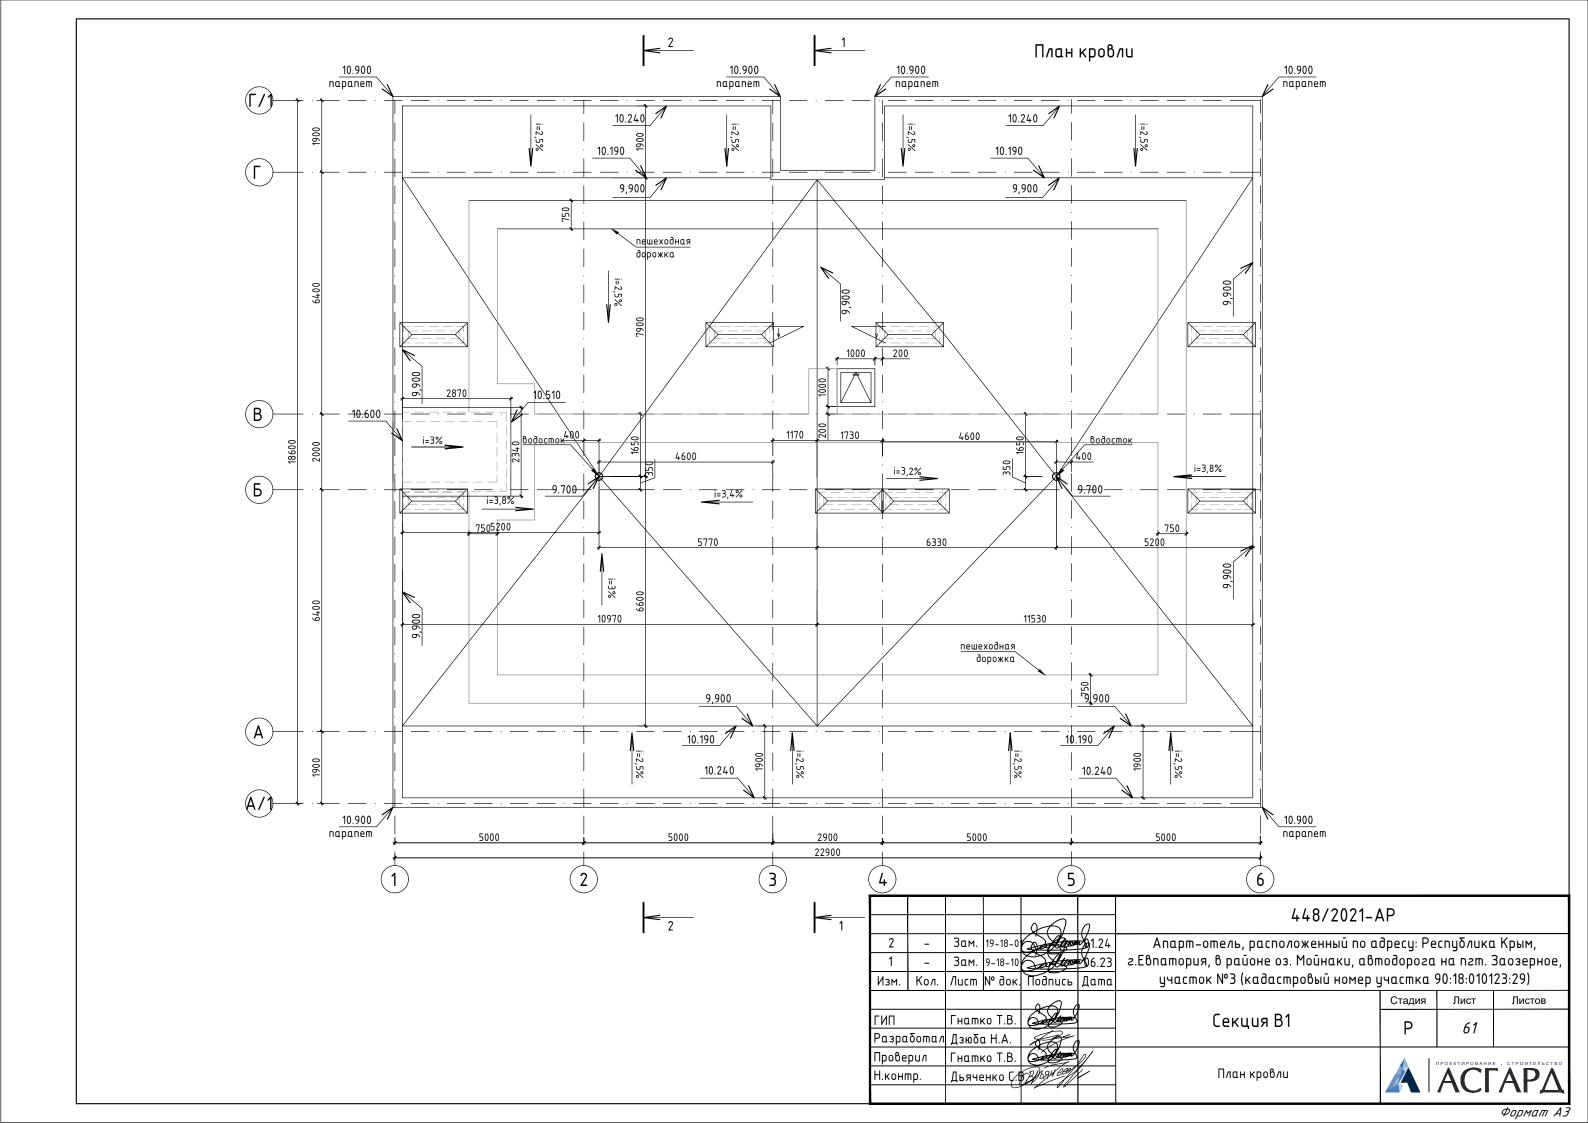

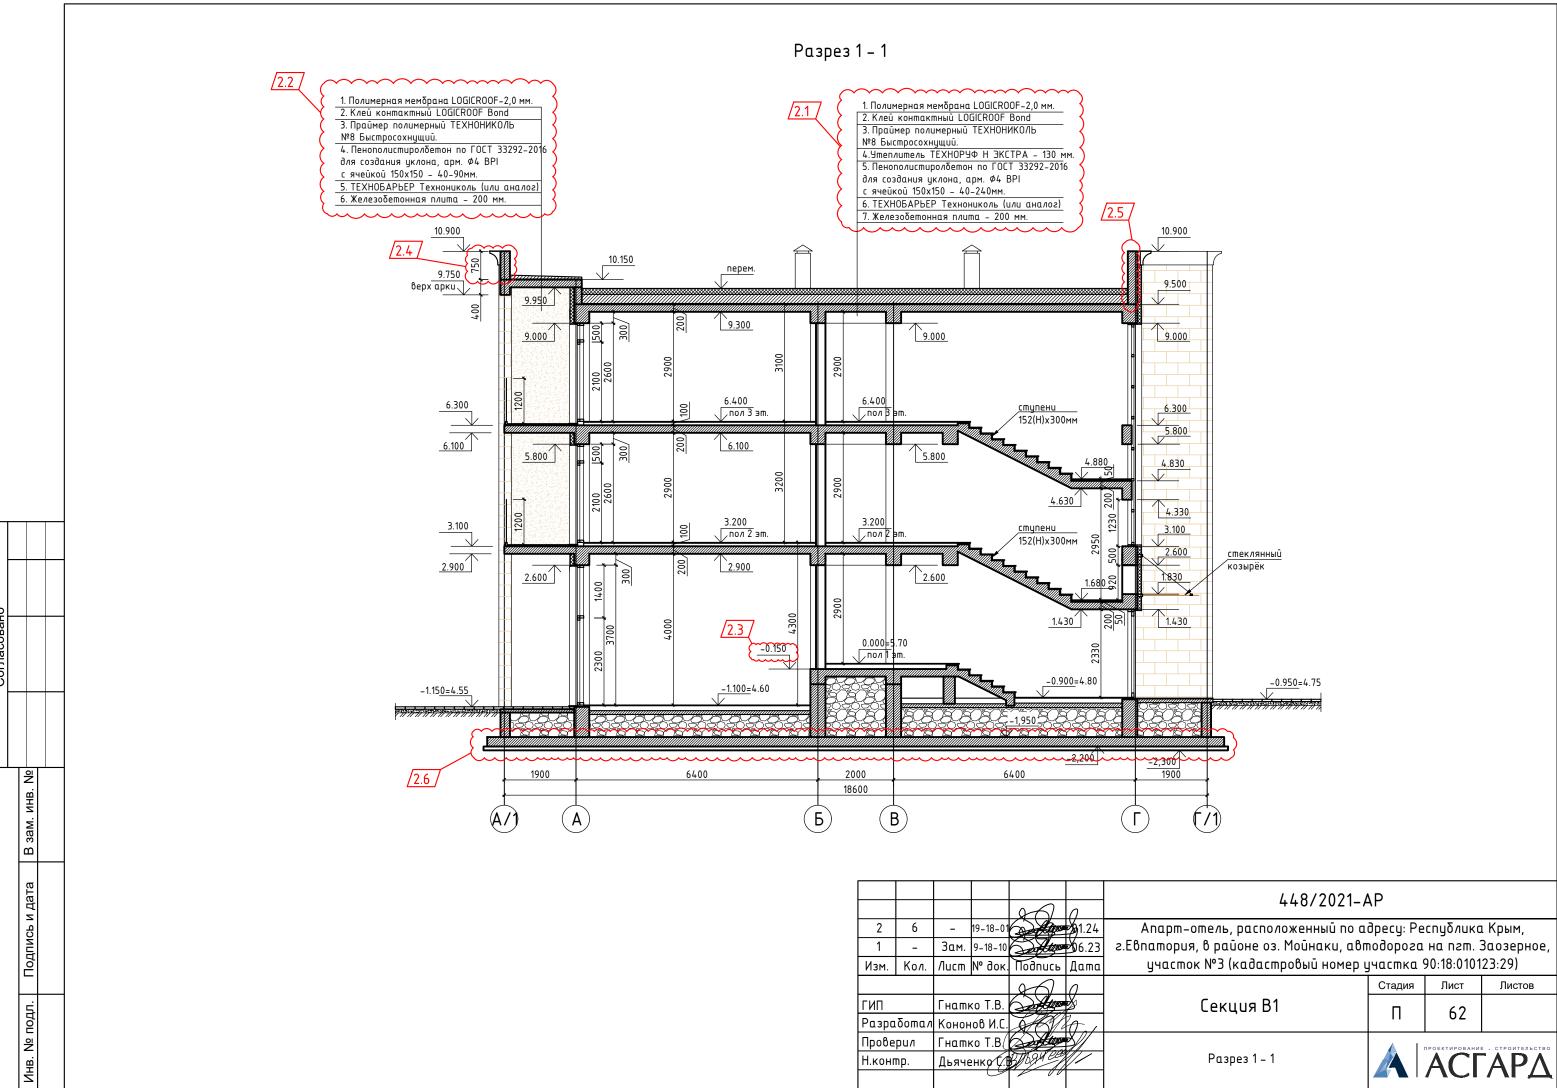

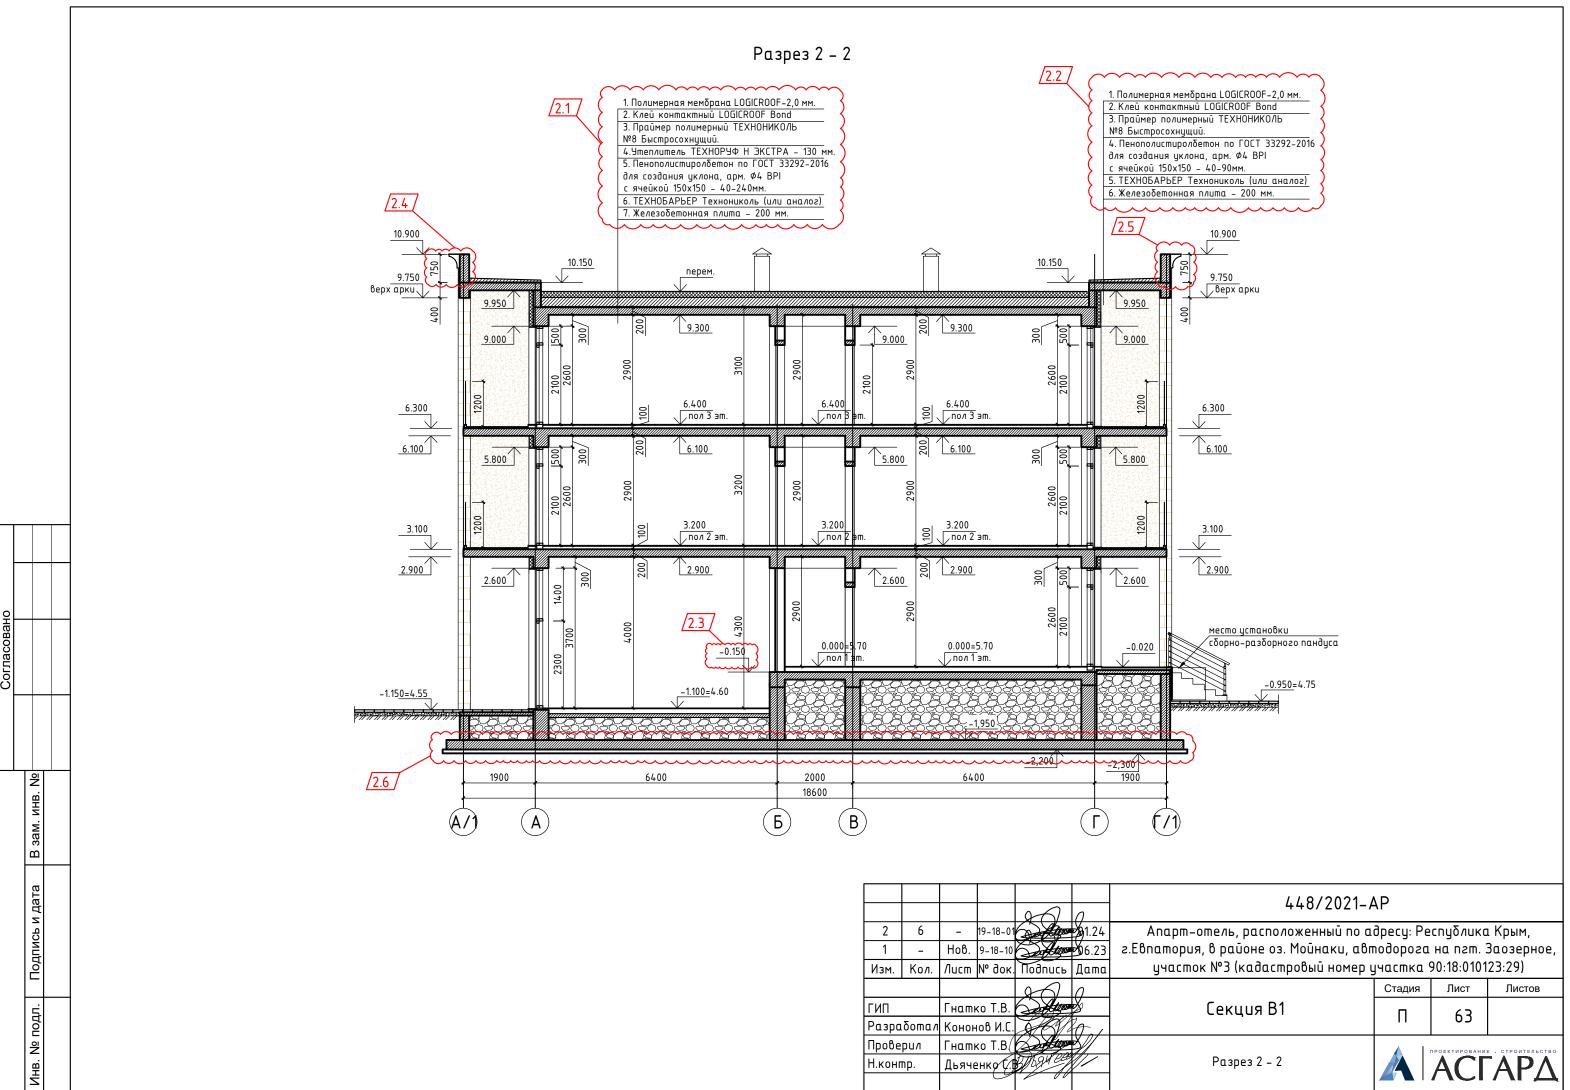

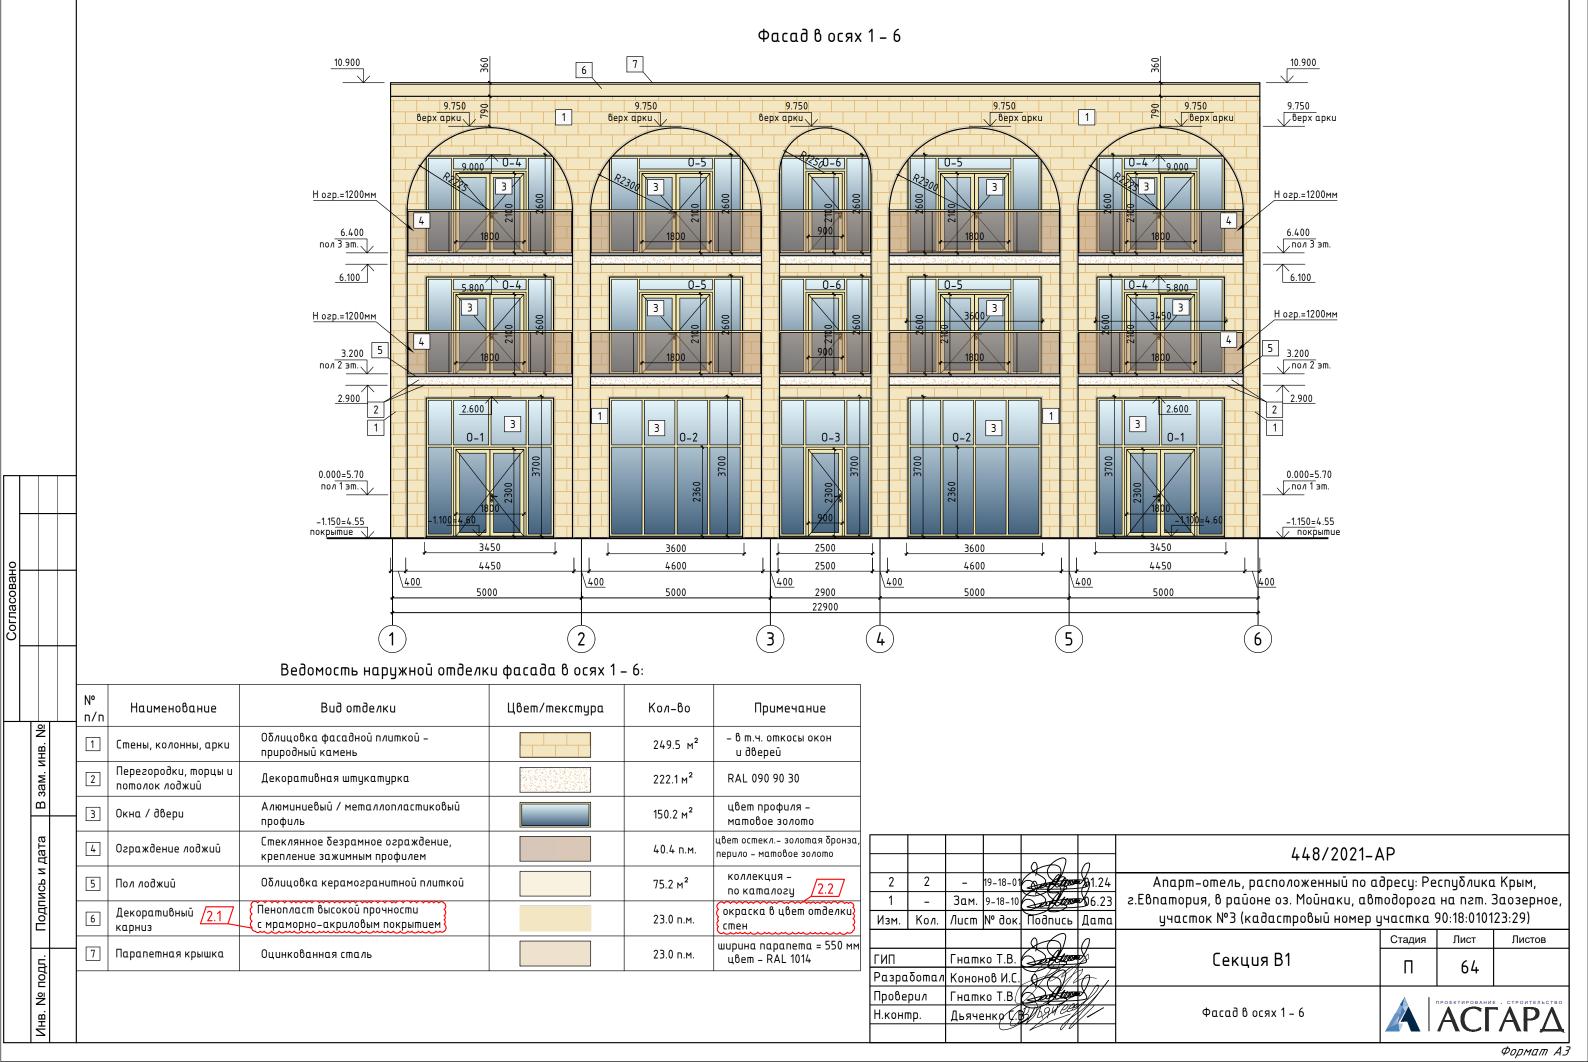

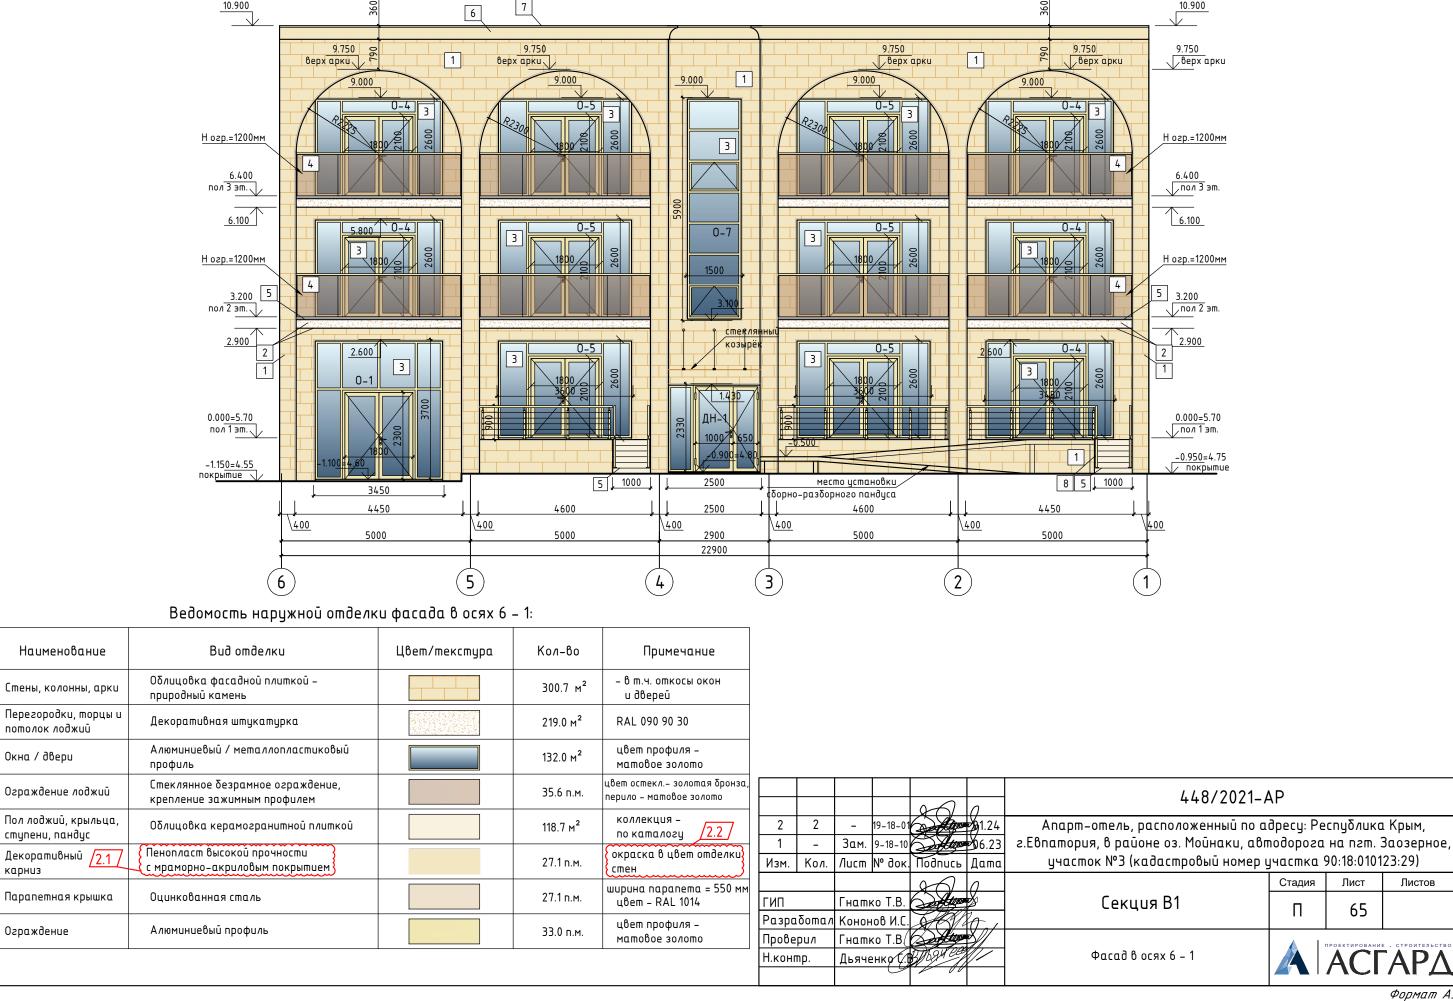

n/n


1

3

6

m

Фасад в осях 6 – 1

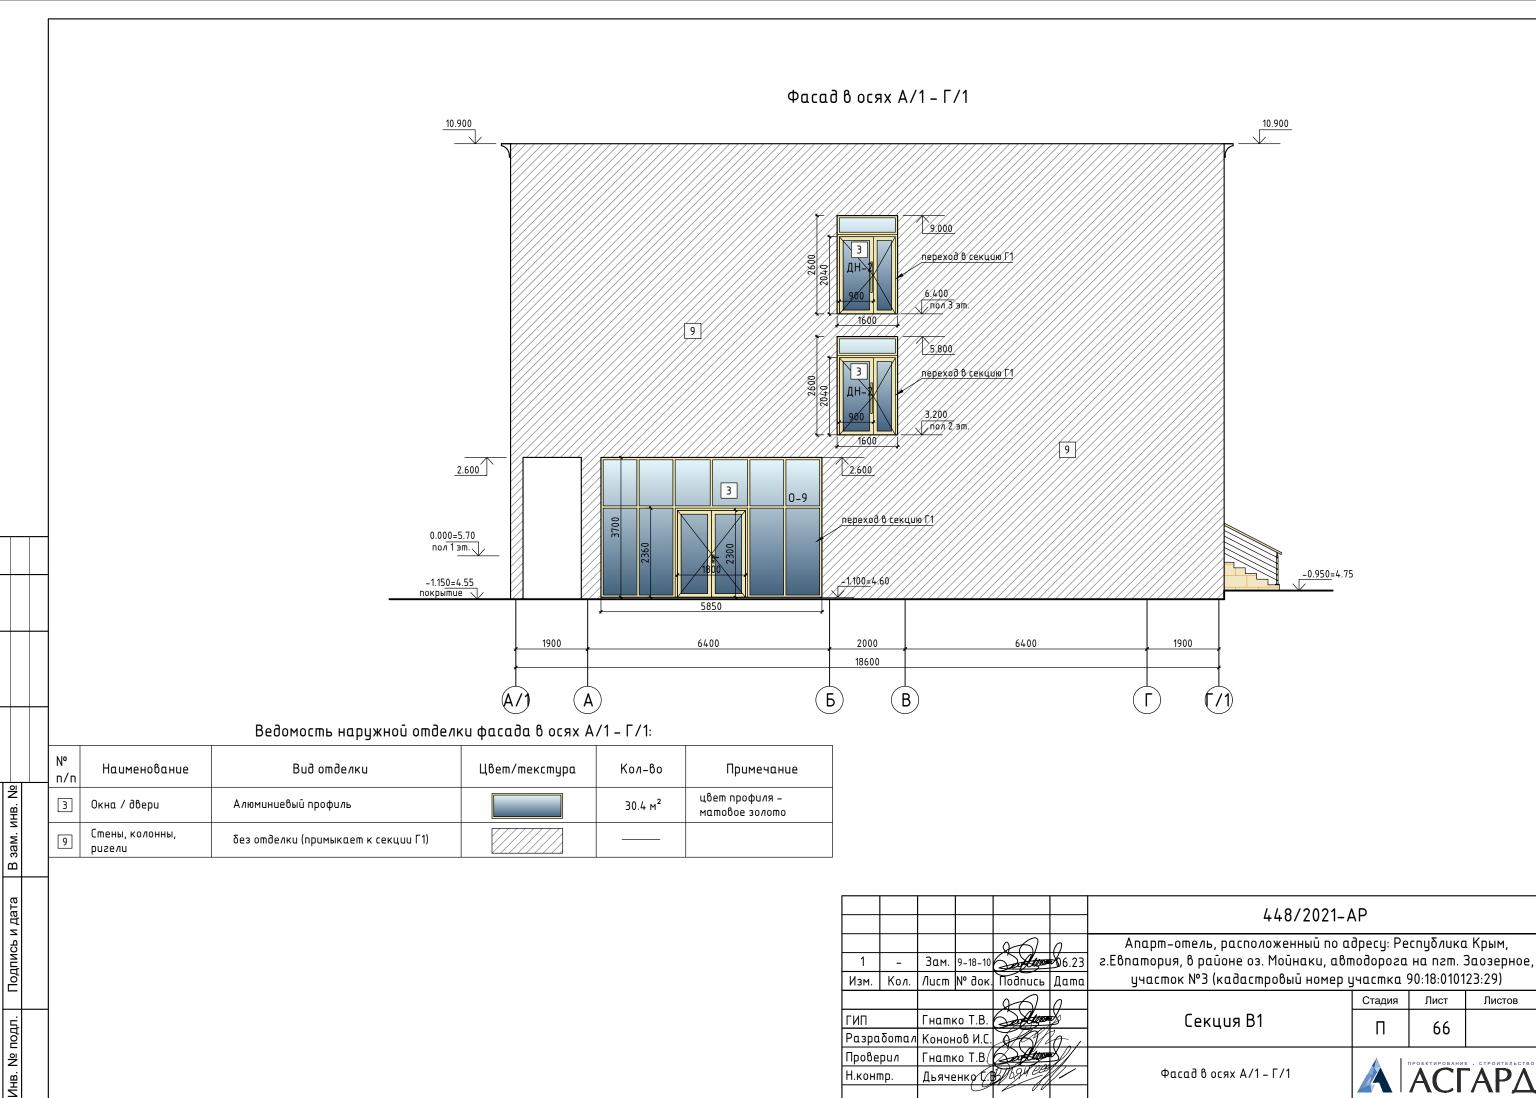


Гнатко Т.В

Дьяченко С.

Фасад в осях А/1 – Г/1


Проверил

Н.контр.

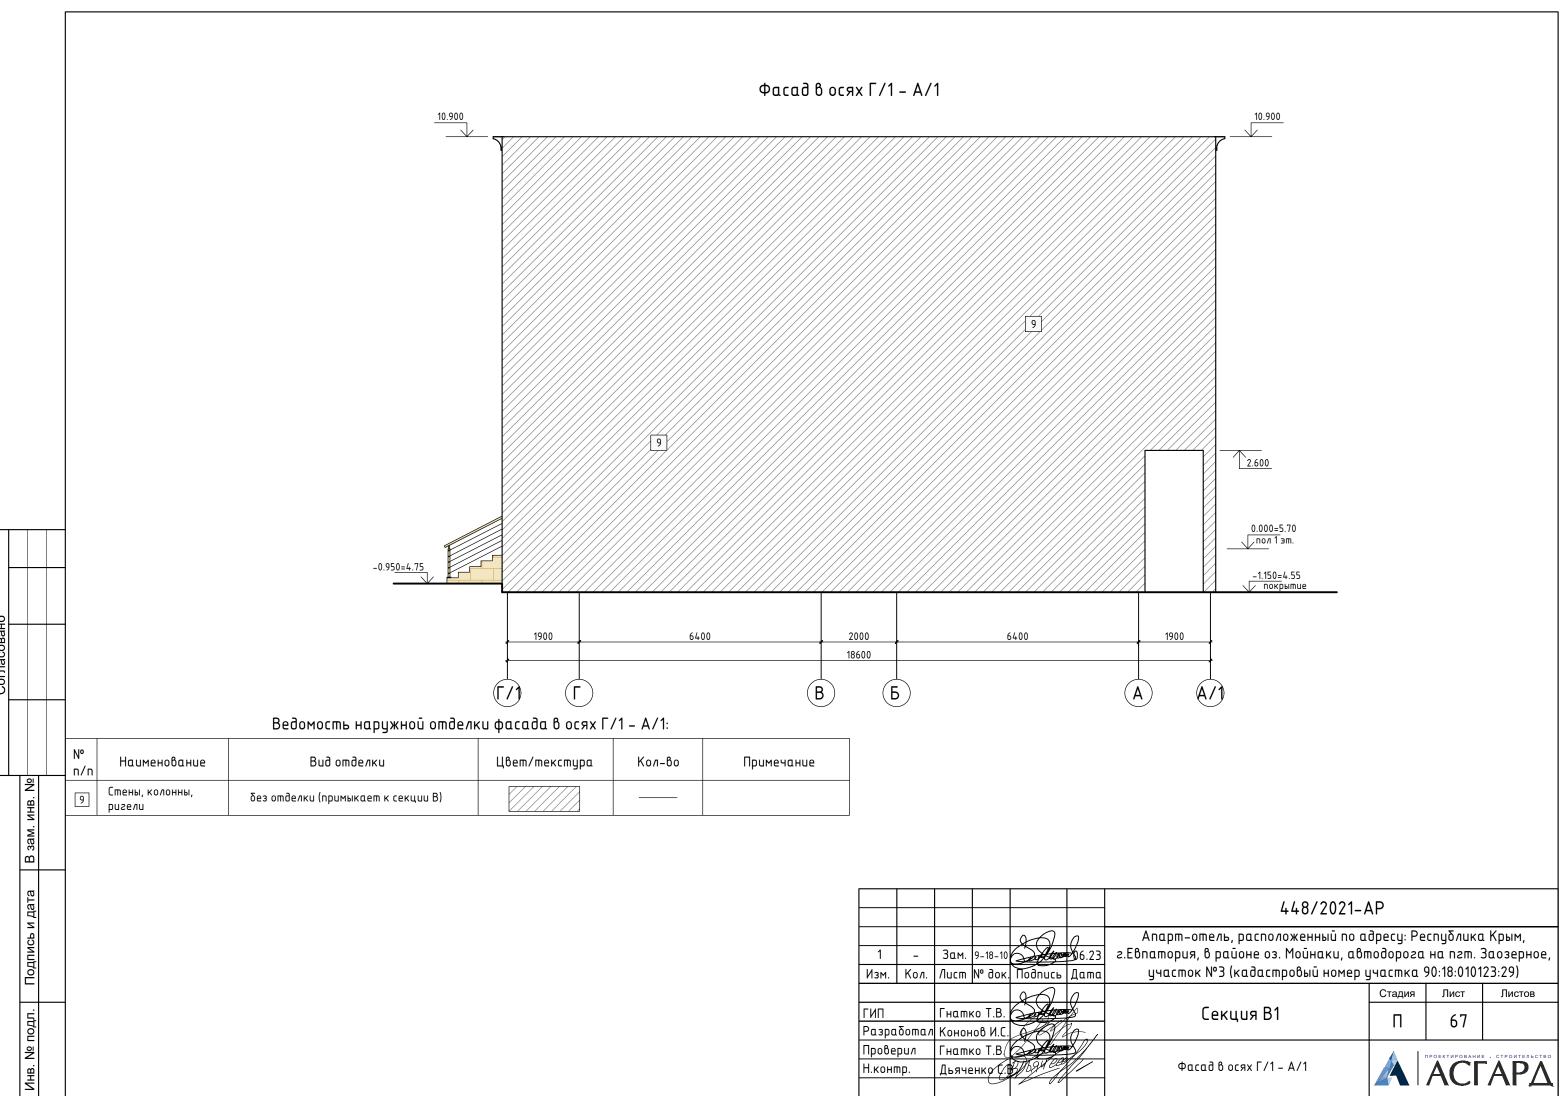

						Bed	омость отд	елки ф	асадов			
	Nº n/n	Наим	ленова	іние		Bu	д отделки		Цвет/текстур	а Кол-во	Прим	ечание
	1	Стены, н	колонн	ы, аркі		овка фа Эный кам	 садной плиткой – 1ень			550.2	– в т.ч. о и двер	откосы окон ей
	2	Перегор					і штукатурка			441.1 m		
	3	Окна / а	Ввери		Алюмиі профи <i>г</i>		/ металлопласти	ковый		312.6 м	цвет пр матово	офиля – е золото
	4	Огражде	ение ло	йижбо			имным профилем зрамное огражде			76.0 n.r		л золотая ило-мат. золото
	5	Пол лод	жий		Облица	овка кер	оамогранитной пл	литкой		193.9 м	по ката	
	6	Декораг карниз	пивный	2.1 /			сокой прочности криловым покрыт	ием		50.1 n.n	окраско	
	7	Парапег	пная к	рышка	Оцинко	рванная	cma/iP			50.1 n.n		anema= 550mm RAL 1014
	8	Огражд	ение		Алюми	ниевый	профиль			33.0 n.i	цвет про матовое	
	9	Стены, ригели	колонн	<b>НЫ</b> ,	без от	делки (г	іримыкает к секц	ии Г1 и В )				
В зам. инв. №												
і дата					267	0			448/202	1-AP		
Подпись и дата	2 1 Изм.		Нов.	19-18-01 9-18-10 <b>№</b> док.		91.24 96.23 Дата	г.Евпатория	, в район	сположенный г е оз. Мойнаки, Застровый ном	автодоро	га на пгт.	Заозерное,
ОДЛ.	ГИП Разр		Гнатк Конон		State of the state			Секци	я В1	Стадия	лист 68	Листов
Инв. № подл.	Пров Н.кон	epu <i>r</i> ı l	Гнатк Дьяче	o T.B(	They co		Ведомо	ость отде	лки фасадов	A	АС	АРД

Согласовано

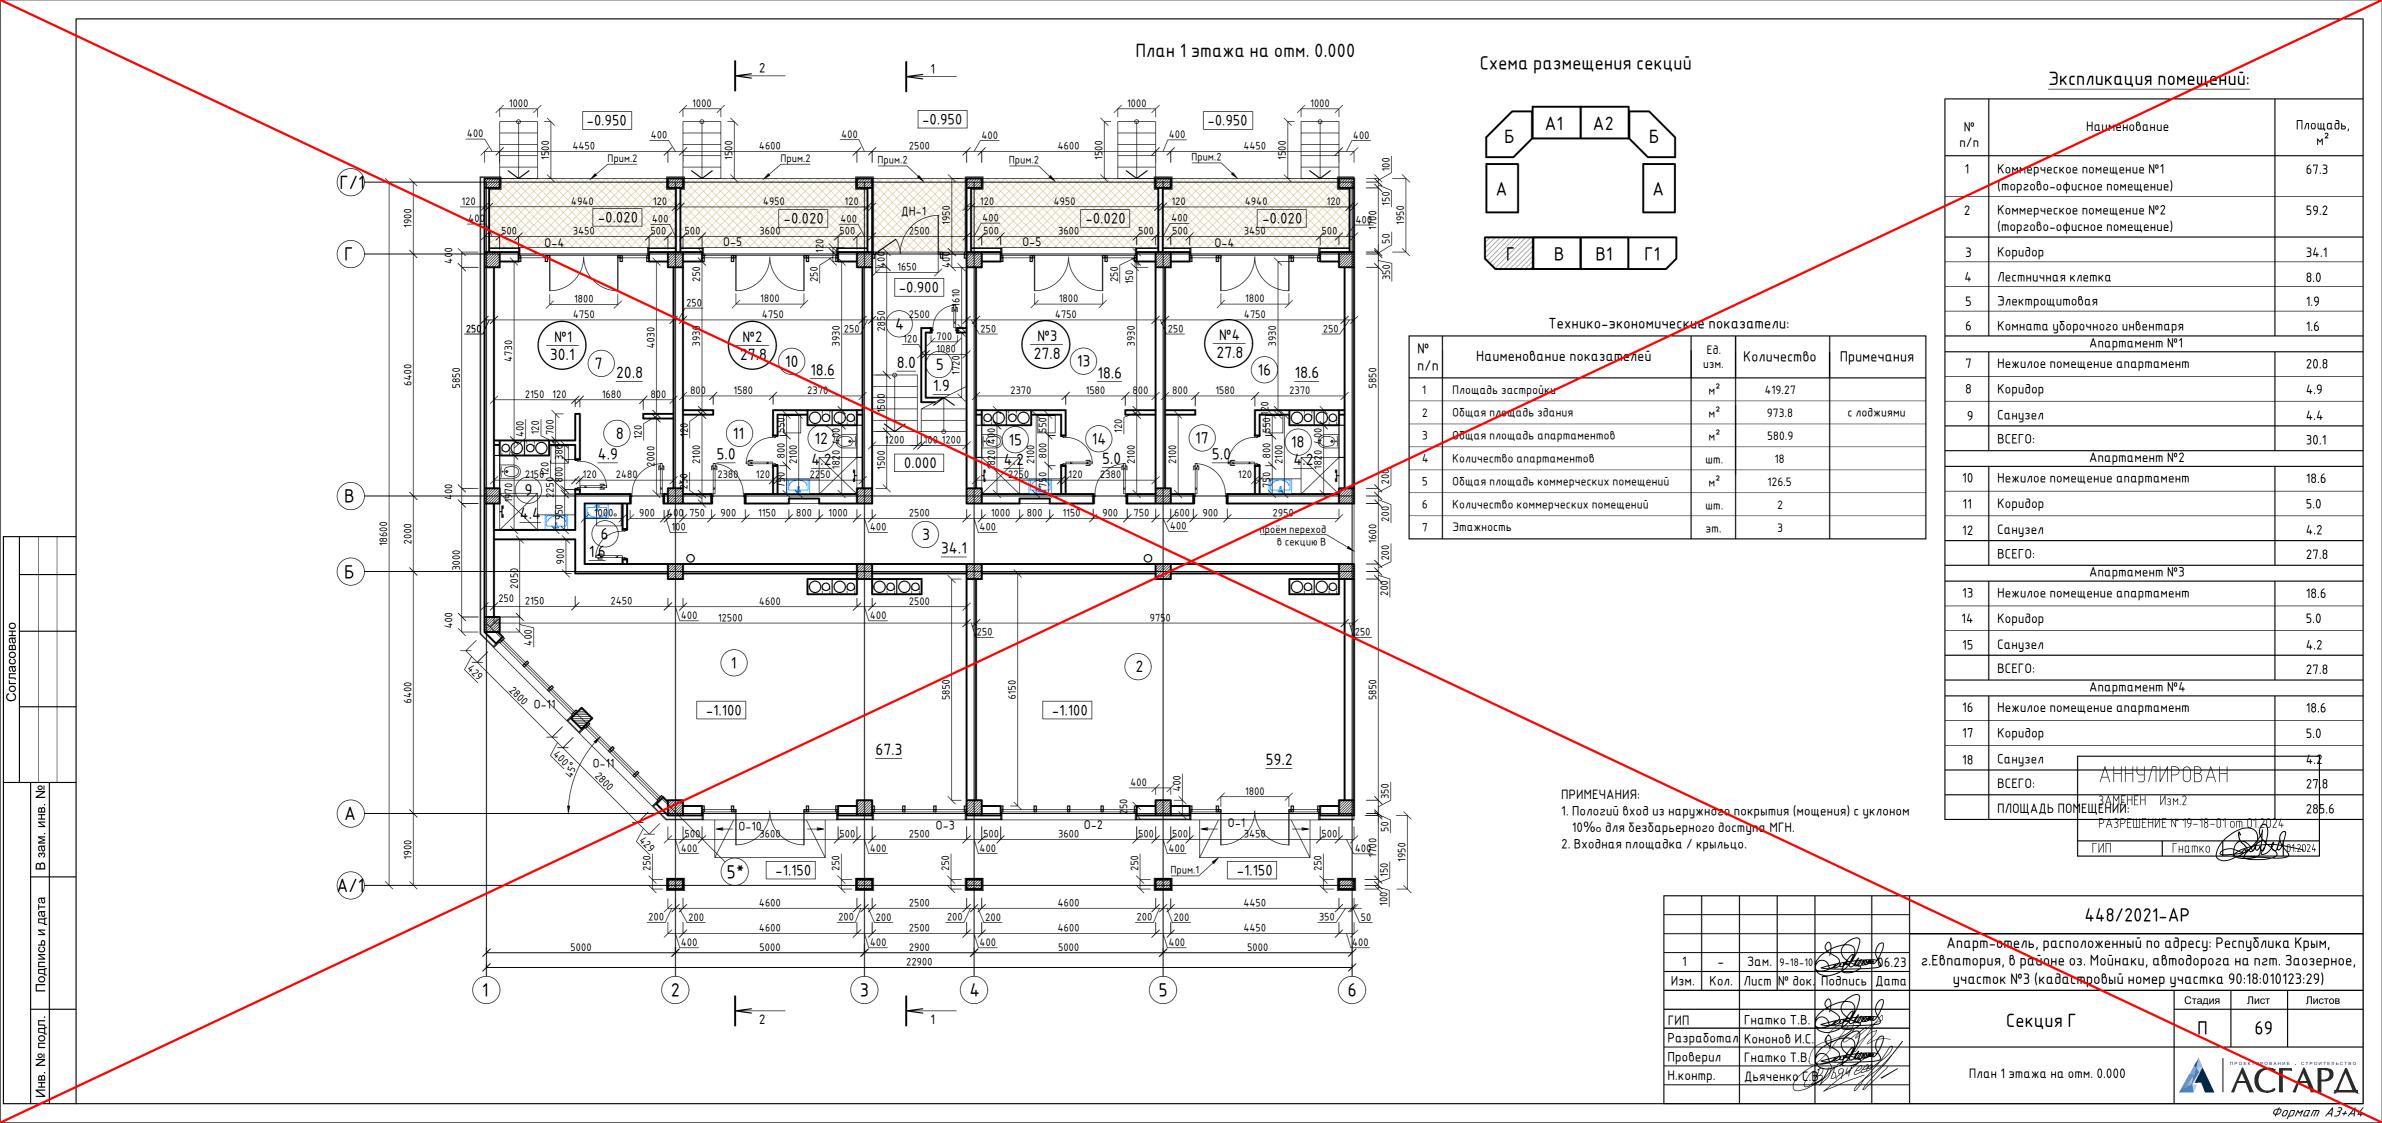


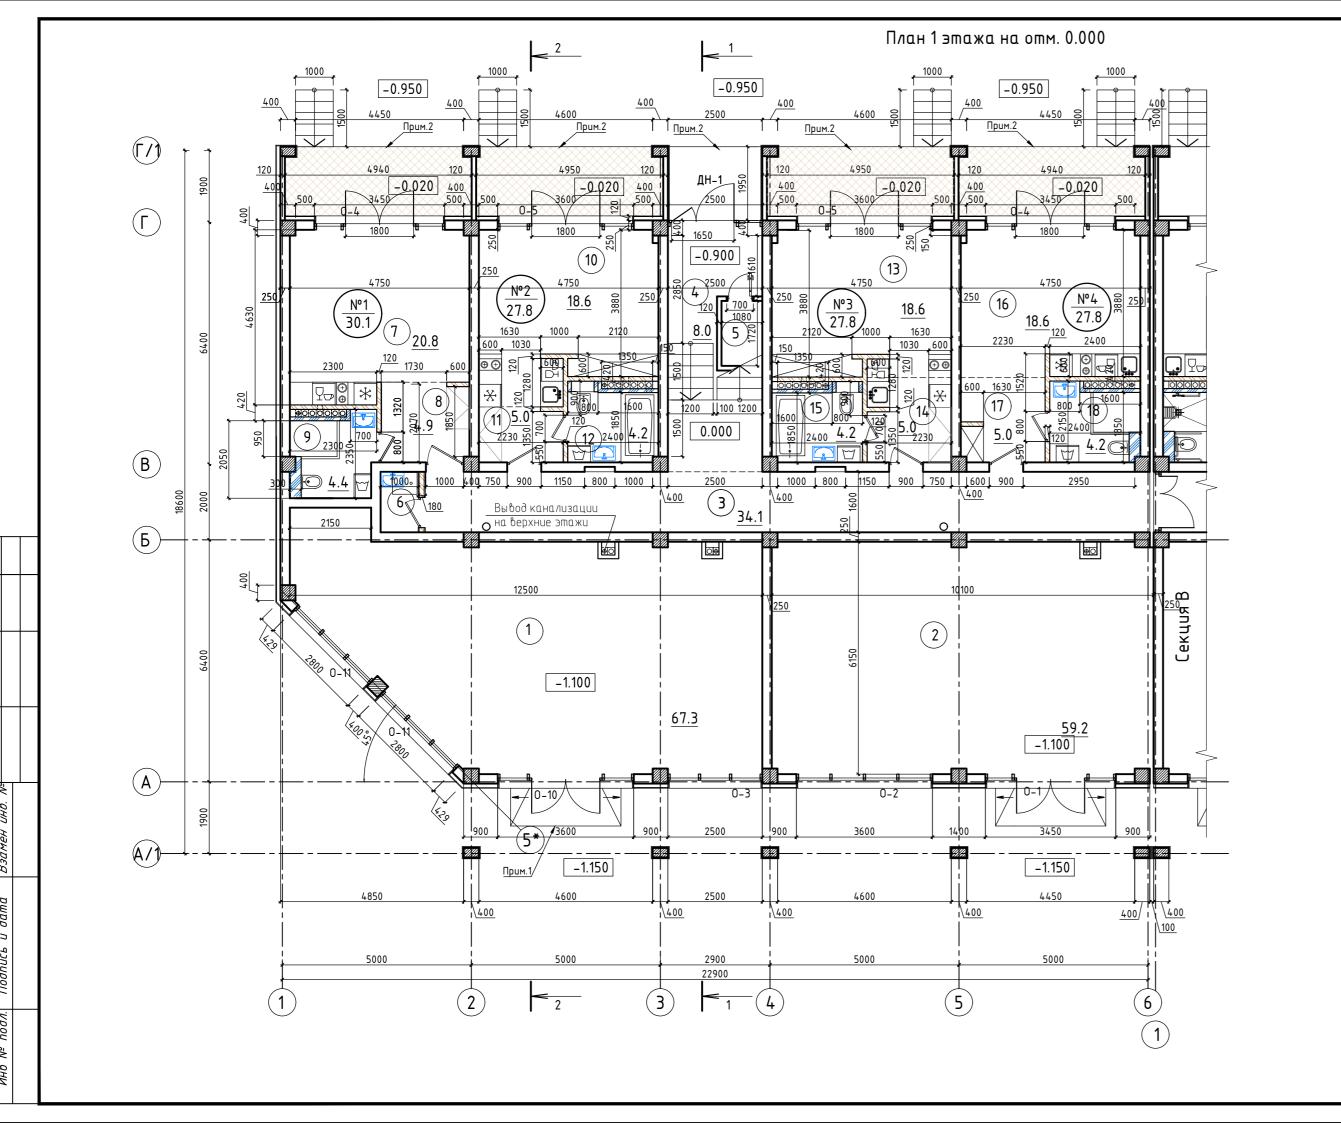


Схема размещения секций

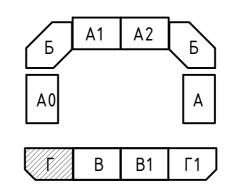

#### Технико-экономические показатели:

Nº n/n	Наименование показателей	Ед. изм.	Количество	Примечания
1	Площадь застройки	M <sup>2</sup>	419.27	
2	Общая площадь здания	M <sup>2</sup>	973.8	с лоджиями
3	Общая площадь апартаментов	M <sup>2</sup>	580.9	
4	Количество апартаментов	шm.	18	
5	Общая площадь коммерческих помещений	M <sup>2</sup>	126.5	
6	Количество коммерческих помещений	шm.	2	
7	Этажность	эm.	3	

# ПРИМЕЧАНИЯ:

- 1. Пологий вход из наружного покрытия (мощения) с уклоном 10% для безбарьерного доступа МГН.
- 2. Входная площадка / крыльцо.

### Экспликация помещений:

N° n/n	Наименование	Площадь, м <sup>2</sup>
1	Коммерческое помещение №1 (торгово-офисное помещение)	67.3
2	Коммерческое помещение №2 (торгово-офисное помещение)	59.2
3	Коридор	34.1
4	Лестничная клетка	8.0
5	Электрощитовая	1.9
6	Комната уборочного инвентаря	1.6
	Апартамент №1	
7	Нежилое помещение апартамент	20.8
8	Коридор	4.9
9	Санузел	4.4
	BCEFO:	30.1
	Апартамент №2	
10	Нежилое помещение апартамент	18.6
11	Коридор	5.0
12	Санузел	4.2
	ВСЕГО:	27.8
	Апартамент №3	
13	Нежилое помещение апартамент	18.6
14	Коридор	5.0
15	Санузел	4.2
	ВСЕГО:	27.8
	Апартамент №4	
16	Нежилое помещение апартамент	18.6
17	Коридор	5.0
18	Санузел	4.2
	ВСЕГО:	27.8
	ПЛОЩАДЬ ПОМЕЩЕНИЙ:	285.6

				a	$ \langle                                   $	0	
2	-	Зам.	19-18-0		Algor	1.24	
1	-	Зам.	9-18-10		A type	6.23	S
Изм.	Кол.	/lucm	№ док.	Tod	пись	Дата	
				ہے	6	)	
ГИП		Гнат	ко Т.В.		August 1		
Разра	ботал	Дзюбо	1 H.A.	A	BY (		
Прове	рил	Гнат	ко Т.В.				П
Н.конг	np.	Дьяче	нко С/Д	3/169	v eeg/		' '

# 448/2021-AP


Апарт-отель, расположенный по адресу: Республика Крым, г.Евпатория, в районе оз. Мойнаки, автодорога на пгт. Заозерное, участок №3 (кадастровый номер участка 90:18:010123:29)

Секция Г
----------

Стадия Лист Лис Р *69* 

План 1-ого этажа на отм. 0,000, М 1:100



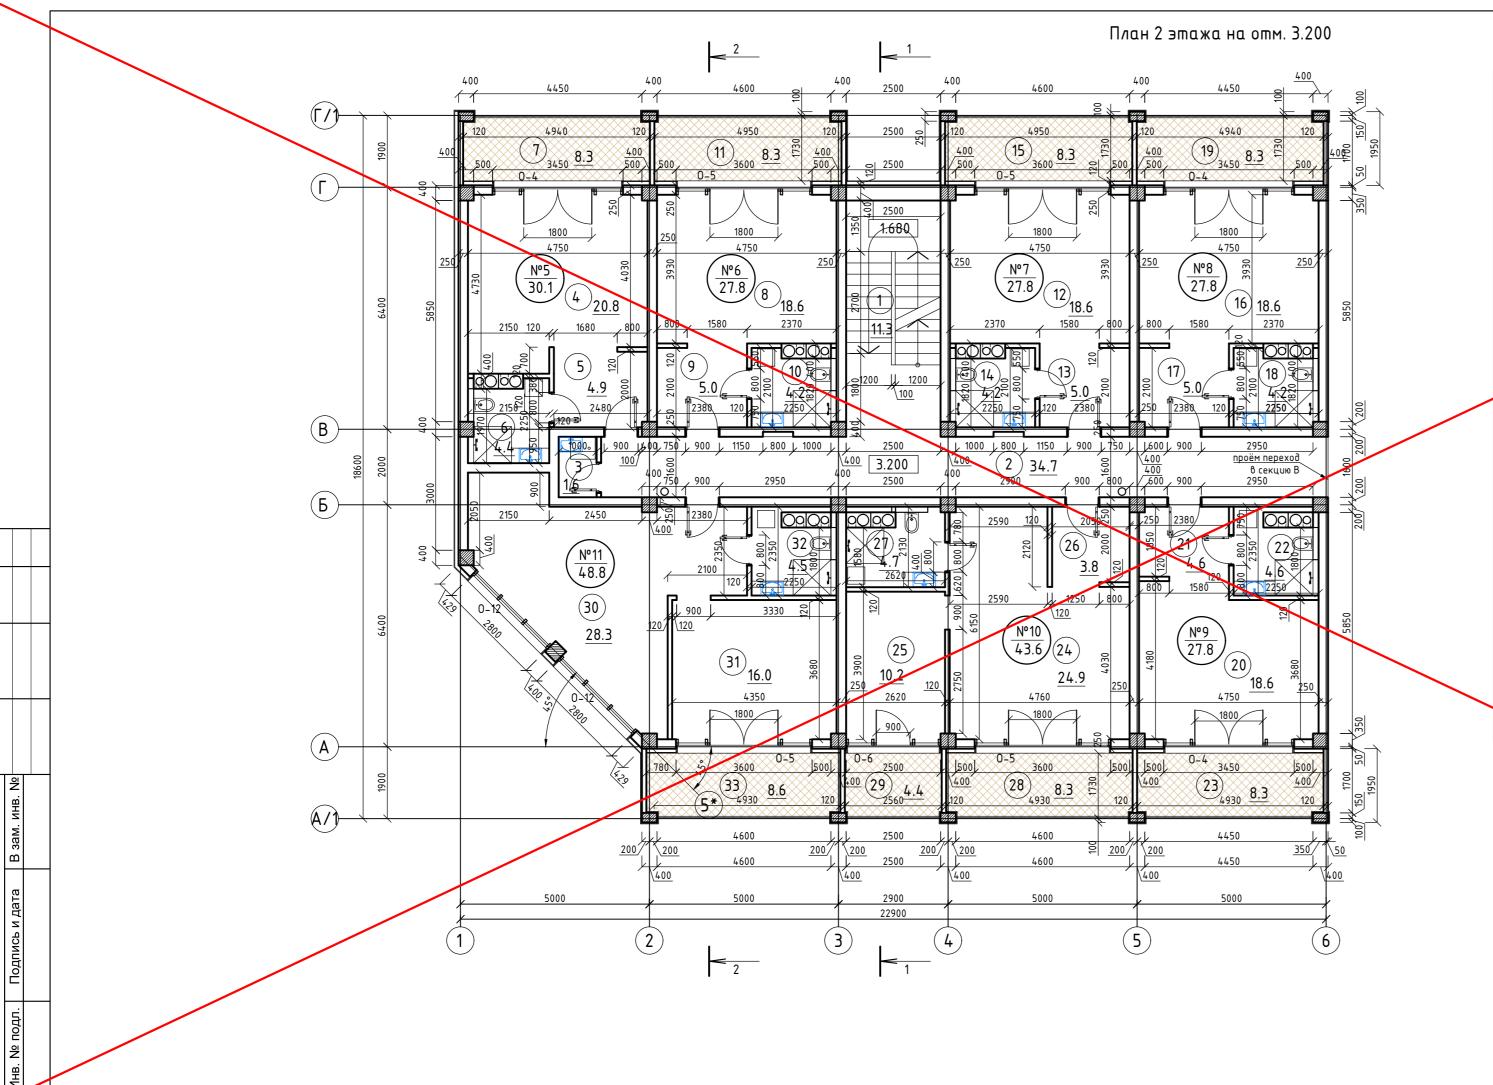

	оксиликиция помещении:	
Nº n/n	Наименование	Площадь, м <sup>2</sup>
1	Лестничная клетка	11.3
2	Коридор	34.7
3	Комната уборочного инвентаря	1.6
	Апартамент №5	
4	Нежилое помещение апартамент	20.8
5	Коридор	4.9
6	Санузел	4.4
7	Лоджия	8.3
	BCETO:	30.1
	Апартамент №6	
8	Нежилое помещение апартамент	18.6
9	Kopudop	5.0
10	Санузел	4.2
11	Лоджия	8.3
	BCEFO:	27.8
	Апартамент №7	
12	Нежилое помещение апартамент	18.6
13	Коридор	5.0
14	Санузел	4.2
15	Лоджия	8.3
	BCEFO:	27.8
	Апартамент №8	'
16	Нежилое помещение апартамент	18.6
17	Коридор	5.0
18	Санузел	4.2
19	Лоджия	8.3
	BCEFO:	27.8

٦					
	Nº	Наименование	Площадь,		
1	n/n	A NOO	M <sup>2</sup>		
		Апартамент №9	Г		
1	20	Нежилое помещение апартамент	18.6		
$\parallel$	21	Kopddop	4.6		
1	22	Санузел	4.6		
	23	Лоджия	8.3		
		ВСЕГО:	27.8		
1		Апартамент №10			
$\parallel$	24	Нежилое помещение апартамент	24.9		
$\frac{1}{2}$	25	Нежилое помещение комната	10.2		
$\frac{1}{2}$	26	Коридор	3.8		
1	27	Санузел	4.7		
	28	Лоджия	8.3		
	29	Лоджия	4.4		
		ВСЕГО:	43.6		
1		Апартамент №11			
	30	Нежилое помещение апартамент	28.3		
	31	Нежилое помещение комната	16.0		
	32	Санузел	4.5		
	33	Лоджия	8.6		
		ВСЕГО:	48.8		
		ПЛОЩАДЬ ПОМЕЩЕНИЙ:	344.1		



Апарт-отель, р	0	20				
г.Евпатория, в рабо	6.23	San Stepas	9-18-10	Зам.	-	1
участок №3 (ка	Дата	Подилсь	№ док.	/lucm	Кол.	Изм.
	Ω	967				
Секці	Ž	a Atmos	со Т.В.	Гнать		ИΠ
•	0.1		ов И.С.	Конон	,αзьαδοшαν	
		De Stuge	(o T.B(	Гнать	Іроверил	
План 2 этажа		3/10/94/09	Дьяченко С.		І.контр.	
		1				

448/2021-AP

Апарт-отель, расположенный по адресу: Республика Крым, г.Евпатория, в районе оз. Мойнаки, автодорога на пгт. Заозерное, участок №3 (кадастровый номер участка 90:18:010123:29)



Стадия Лист Листо

План 2 этажа на отм. 3.200



13,1V

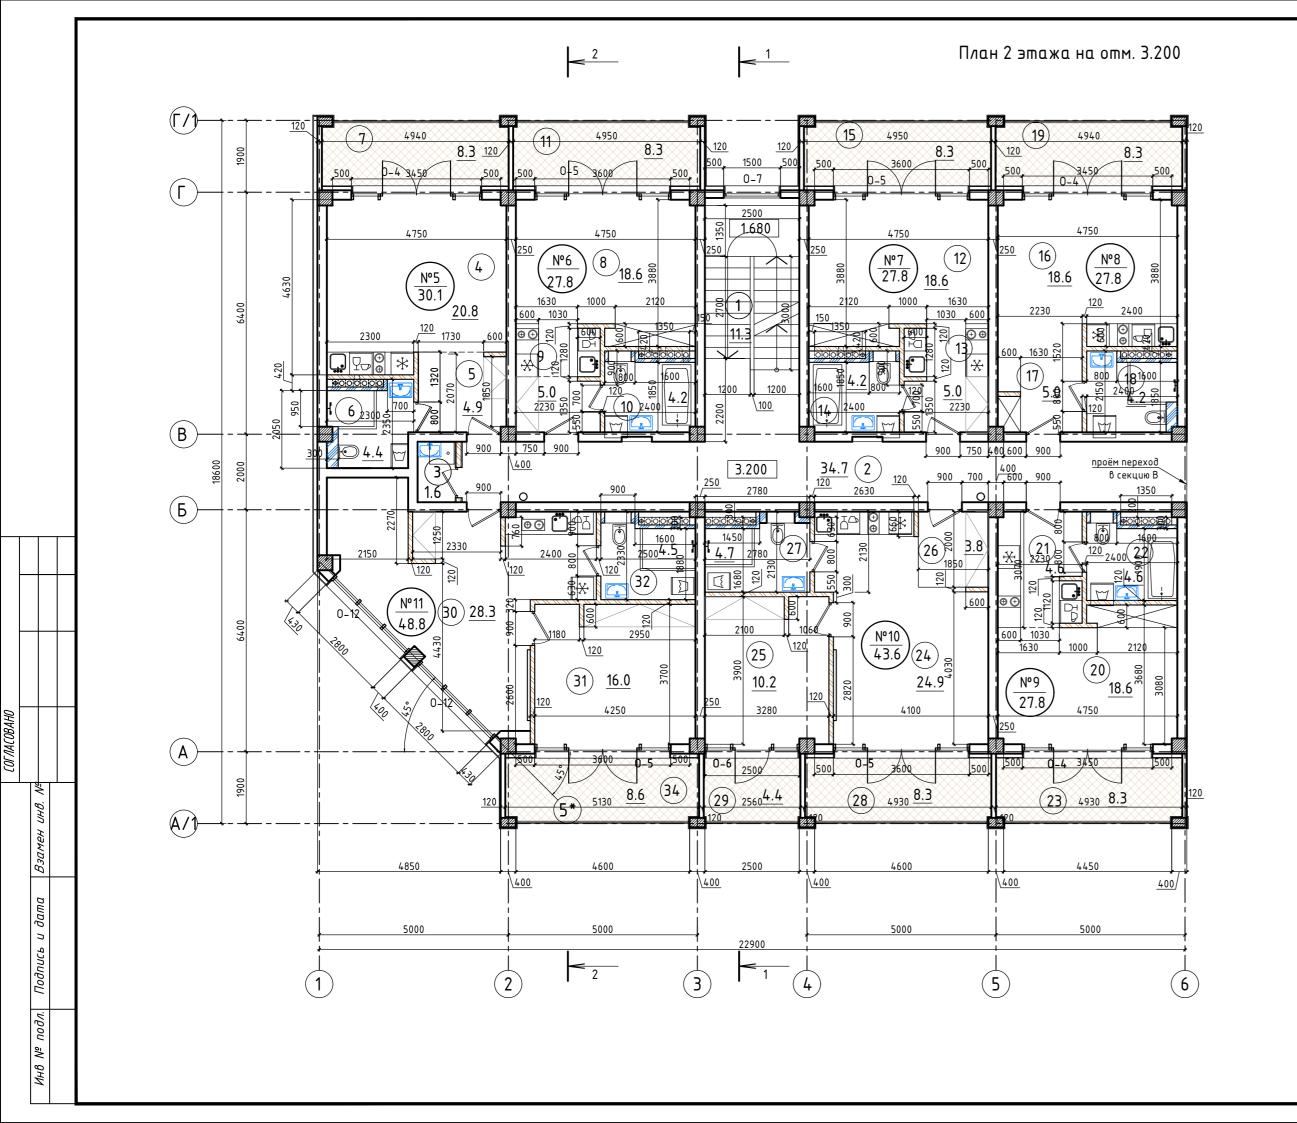


NIO	<u> Экспликиция помещении</u>	<u> </u>				
№ n/n	наименование м <sup>2</sup>					
1	Лестничная клетка	11.3				
2	Коридор	34.7				
3	Комната уборочного инвентаря	1.6				
	Апартамент №5					
4	Нежилое помещение апартамент	20.8				
5	Коридор	4.9				
6	Санузел	4.4				
7	Лоджия	8.3				
	ВСЕГО:	30.1				
	Апартамент №6					
8	Нежилое помещение апартамент	18.6				
9	Коридор	5.0				
10	Санузел	4.2				
11	Лоджия	8.3				
	ВСЕГО:	27.8				
	Апартамент N°7					
12	Нежилое помещение апартамент	18.6				
13	Коридор	5.0				
14	Санузел	4.2				
15	Лоджия	8.3				
	BCEFO:	27.8				
	Апартамент №8					
16	Нежилое помещение апартамент	18.6				
17	Коридор	5.0				
18	Санузел	4.2				
19	Лоджия	8.3				
	ВСЕГО:	27.8				

n/n	Наименование	Площадь, м <sup>2</sup>						
	Апартамент №9							
20	Нежилое помещение апартамент	18.6						
21	Коридор	4.6						
22	Санузел	4.6						
23	Лоджия	8.3						
	ВСЕГО:	27.8						
	Апартамент №10	•						
24	Нежилое помещение апартамент	24.9						
25	Нежилое помещение комната	10.2						
26	Коридор	3.8						
27	Санузел	4.7						
28	Лоджия	8.3						
29	Лоджия	4.4						
	ВСЕГО:	43.6						
	Апартамент №11							
30	Нежилое помещение апартамент	28.3						
31	Нежилое помещение комната	16.0						
32	Санузел	4.5						
33	Лоджия	8.6						
	ВСЕГО:	48.8						
	ПЛОЩАДЬ ПОМЕЩЕНИЙ:	344.1						

Формат 630х297

				967	0	448/2021-AP							
2	-	Зам.	19-18-0	Atque	1.24	Апарт-отель, расположенный по а	Апарт–отель, расположенный по адресу: Республика Крым,						
1	-	Зам.	9-18-10	San town	6.23	г.Евпатория, в районе оз. Мойнаки, авп	г.Евпатория, в районе оз. Мойнаки, автодорога на пгт. Заозернов						
Изм.	Кол.	/lucm	№ док.	Подпись	Дата	участок №3 (кадастровый номер участка 90:18:010123:29)							
			200		)		Стадия	Лист	Листов				
ГИП		Гнатко Т.В.		Гнатко Т.В.		Секция Г	Р	70	00				
Разра	δοπαν	1 Дзюба Н.А.		)	·		70	00					
Прове	Проверил		Гнатко Т.В. 🧯		Гнатко Т.В.		Гнатко Т.В.		0/	План 2-ого этажа на отм. +3,200,	<u> </u>	ПРОЕКТИРОВАНИ	Е . СТРОИТЕЛЬСТВО
Н.конп	Н.контр.		Дьяченко С.		Дьяченко С. В В В В В В В В В В В В В В В В В В			M 1:100		ACI	APΛ		
	'					77 7.700			/ 11 🔼				

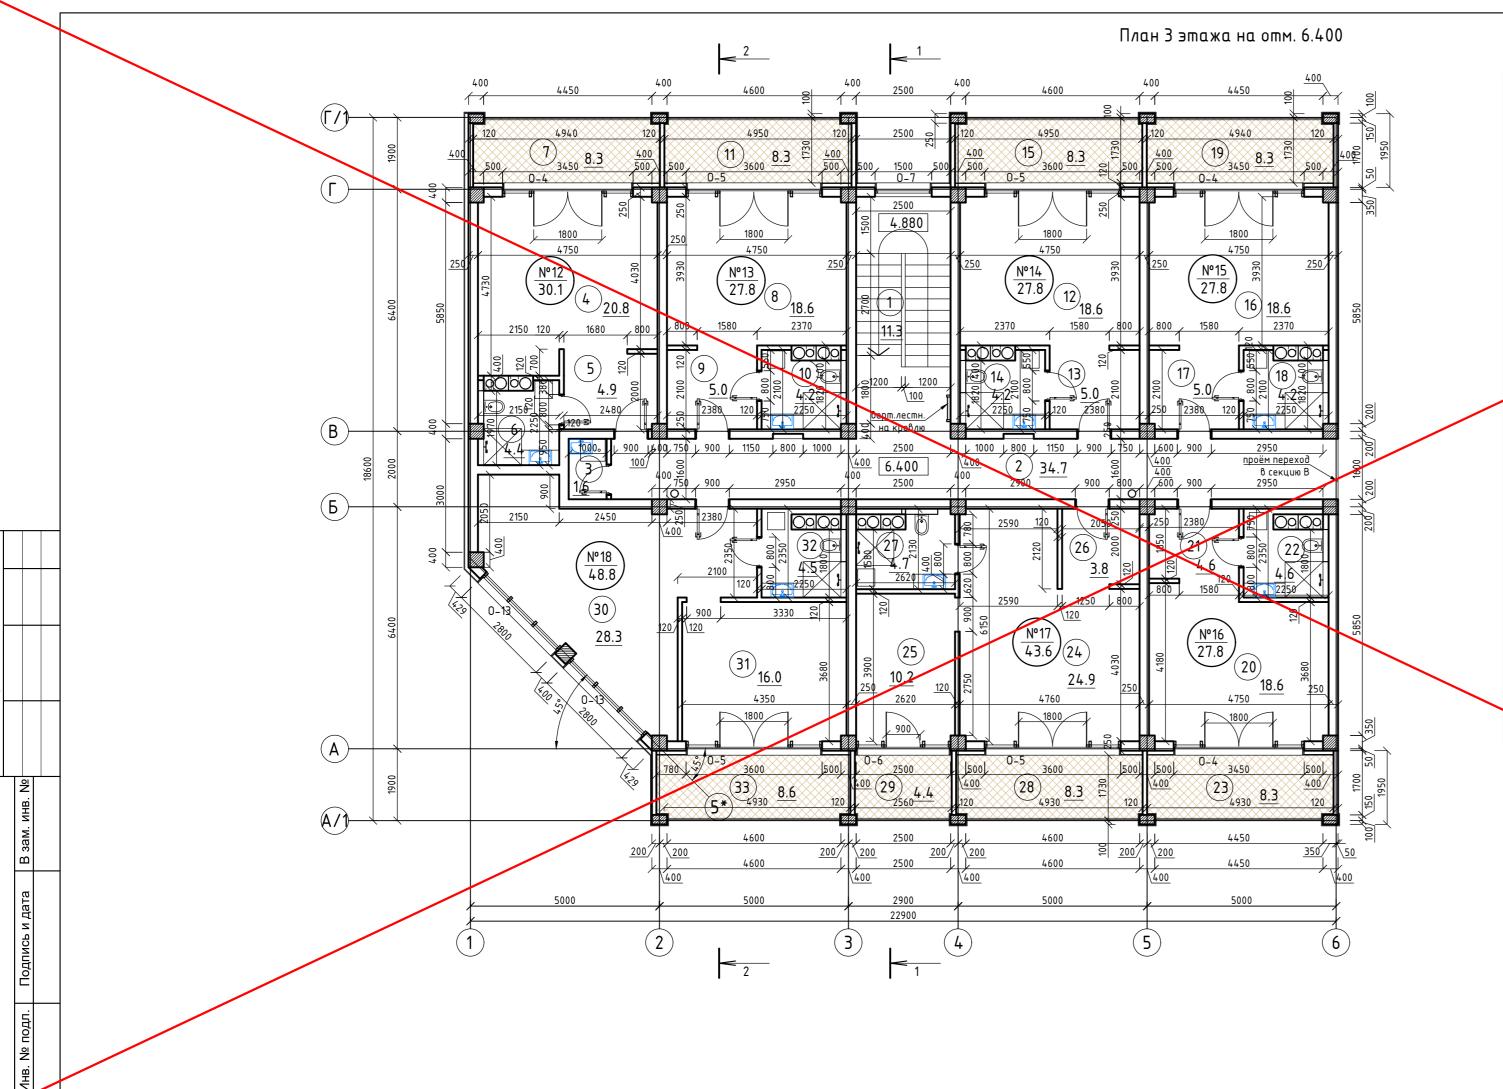


	экспликация помещении:		
N° n/n	Наименование	Площадь, м <sup>2</sup>	Г
1	Лестничная клетка	11.3	
2	Коридор	34.7	1
3	Комната уборочного инвентаря	1.6	
	Апартамент №12		j
4	Нежилое помещение апартамент	20.8	2
5	Коридор	4.9	
6	Санузел	4.4	
7	Лоджия	8.3	2
	ВСЕГО:	30.1	2
	Апартамент №13		
8	Нежилое помещение апартамент	18.6	2
9	Kopuđop	5.0	
10	Санузел	4.2	2
11	Лоджия	8.3	
	ВСЕГО:	27.8	
	Апартамент №14		
12	Нежилое помещение апартамент	18.6	:
13	Коридор	5.0	
14	Санузел	4.2	
15	Лоджия	8.3	
	ВСЕГО:	27.8	
	Апартамент №15		
16	Нежилое помещение апартамент	18.6	
17	Коридор	5.0	
18	Санузел	4.2	
19	Лоджия	8.3	
	BCEFO:	27.8	

$\bigg] \bigg[$	N° n/n	Наименование	Площадь, м²								
1[		Апартамент №16									
$\parallel$	20	Нежилое помещение апартамент	18.6								
$\parallel$	21	Kopddop	4.6								
	22	Санузел	4.6								
	23	Лоджия	8.3								
		BCEFO:	27.8								
1[		Апартамент №17									
$\dagger \lfloor$	24	Нежилое помещение апартамент	24.9								
$\  \ $	25	Нежилое помещение комната	10.2								
][	26	Коридор	3.8								
][	27	Санузел	4.7								
	28	Лоджия	8.3								
	29	Лоджия	4.4								
		ВСЕГО:	43.6								
1[		Апартамент №18									
╢	30	Нежилое помещение апартамент	28.3								
	31	Нежилое помещение комната	16.0								
$\rfloor [$	32	Санузел	4.5								
$\prod$	33	Лоджия	8.6								
$\prod$		ВСЕГО:	48.8								
][		ПЛОЩАДЬ ПОМЕЩЕНИЙ:	344.1								



						448/2021-AP					
				967	0	Апарт-отель, расположенный по с					
1	-	Зам.	9-18-10	Safety 100	6.23	г.Евпатория, в районе оз. Мойнаки, автодорога на пгт. Заозерное,					
Изм.	Кол.	/lucm	№ док.	Подилсь	Дата	участок №3 (кадастровый номер участка 90:18:010123:29)					
				20	0		Стадия	Лист	Листов		
ГИП		Гнатко Т.В.		Set two	<b>≱</b>	Секция Г	П	71			
Разра	.ботал	Кононов И.С.		0	·		/ 1				
Прове	рил	Гнатко Т.В					ПРОЕКТИРОВАНИ	Е . СТРОИТЕЛЬСТВО			
Н.контр.		Дьяче	нко (Д	They're		План 3 этажа на отм. 6.400		ACI	APΔ		

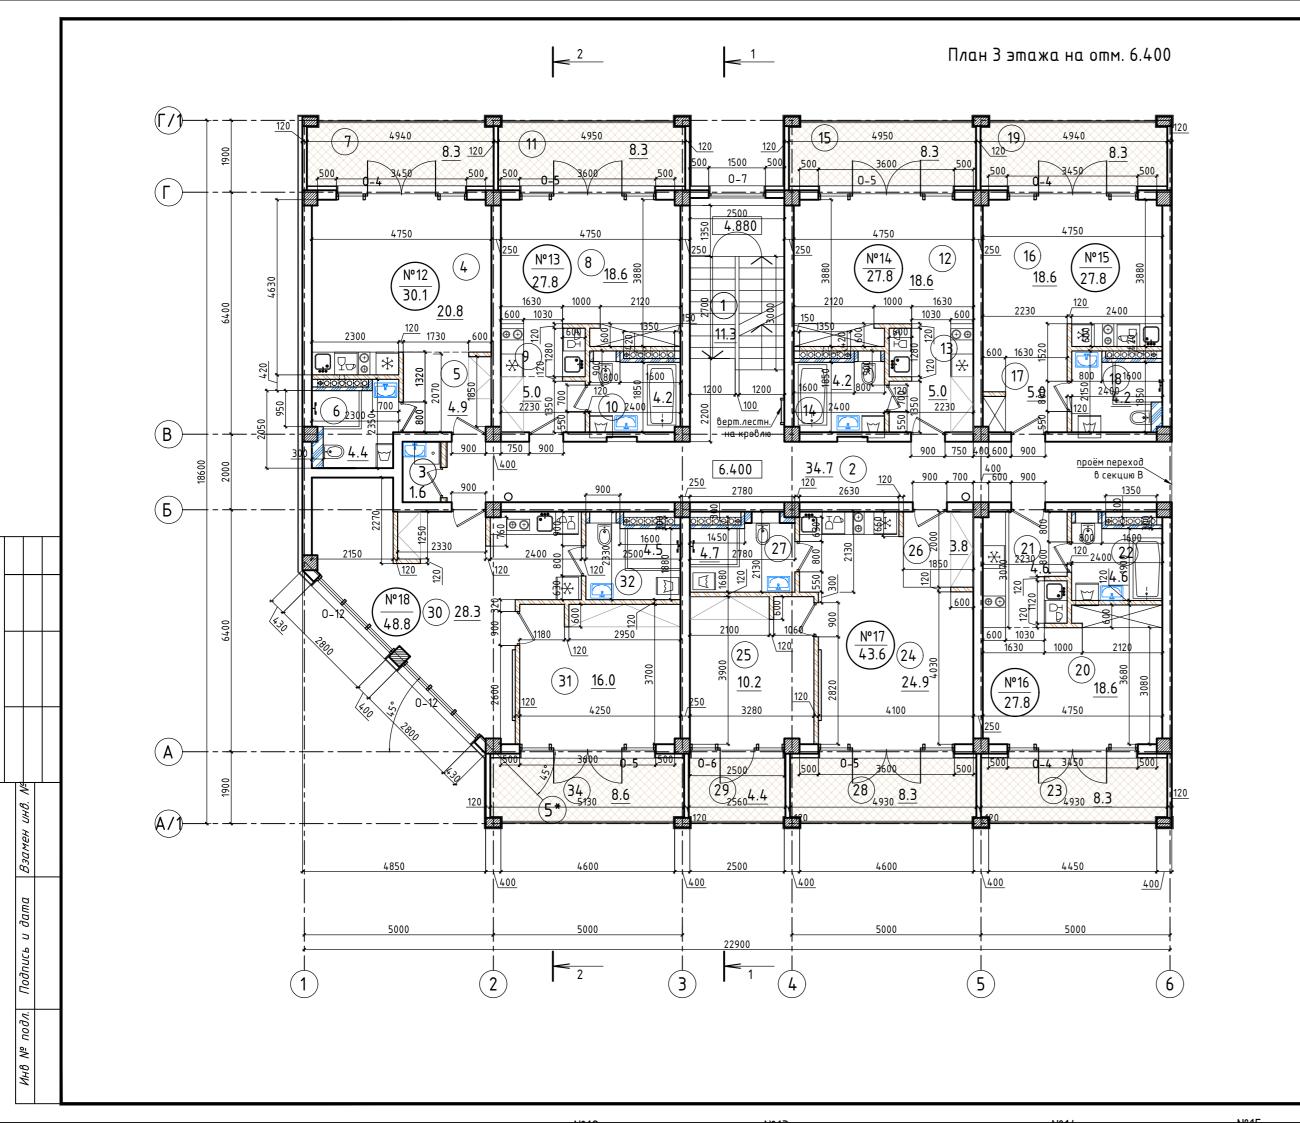



№ n/n	Наименование	Площадь, м²
1	Лестничная клетка	11.3
2	Коридор	34.7
3	Комната уборочного инвентаря	1.6
	Апартамент №12	
4	Нежилое помещение апартамент	20.8
5	Коридор	4.9
6	Санузел	4.4
7	Лоджия	8.3
	ВСЕГО:	30.1
	Апартамент №13	
8	Нежилое помещение апартамент	18.6
9	Коридор	5.0
10	Санузел	4.2
11	Лоджия	8.3
	ВСЕГО:	27.8
	Апартамент №14	
12	Нежилое помещение апартамент	18.6
13	Коридор	5.0
14	Санузел	4.2
15	Лоджия	8.3
	ВСЕГО:	27.8
	Апартамент №15	
16	Нежилое помещение апартамент	18.6
17	Коридор	5.0
18	Санузел	4.2
19	Лоджия	8.3
	ВСЕГО:	27.8


Nº n∕n	Наименование	Площадь, м <sup>2</sup>											
	Апартамент №16												
20	Нежилое помещение апартамент	18.6											
21	Коридор	4.6											
22	Санузел	4.6											
23	Лоджия	8.3											
	ВСЕГО:	27.8											
	Апартамент №17												
24	Нежилое помещение апартамент	24.9											
25	Нежилое помещение комната	10.2											
26	Коридор	3.8											
27	Санузел	4.7											
28	Лоджия	8.3											
29	Лоджия	4.4											
	ВСЕГО:	43.6											
	Апартамент №18												
30	Нежилое помещение апартамент	28.3											
31	Нежилое помещение комната	16.0											
32	Санузел	4.5											
33	Лоджия	8.6											
	ВСЕГО:	48.8											
	ПЛОЩА ДЬ ПОМЕЩЕНИЙ:	344.1											


Формат 630х297


$\vdash$					967	0	448/2021-AP					
	2	-	Зам.	19-18-0	Atmo	1.24	Апарт-отель, расположенный по адресу: Республика Крым,					
	1	-	Зам.	9-18-10	Sold time	6.23	г.Евпатория, в районе оз. Мойнаки, автодорога на пгт. Заозерно					
И	1зм.	Кол.	/lucm	№ док.	Подпись	Дата	участок №3 (кадастровый номер участка 90:18:010123:29)					
	I				20	)		Стадия	Лист	Листов		
ГΙ	ИΠ	Гнатко Т.В. работал Дзюба Н.А.		Гнатко Т.В.		Гнатко Т.В.			Секция Г	Р	71	
Po	азра			I.A.			Г	//				
Пр	Проверил Н.контр.		Гнатко Т.В.		Гнатко Т.В.		0/	  План 3-его этажа на отм. +6,400,	l 🛕 i	ПРОЕКТИРОВАНИ	Е . СТРОИТЕЛЬСТВО	
H.			Дьяче	енко С.	Byrgy eeg/		M 1:100		ACI	ΆΡΔ		

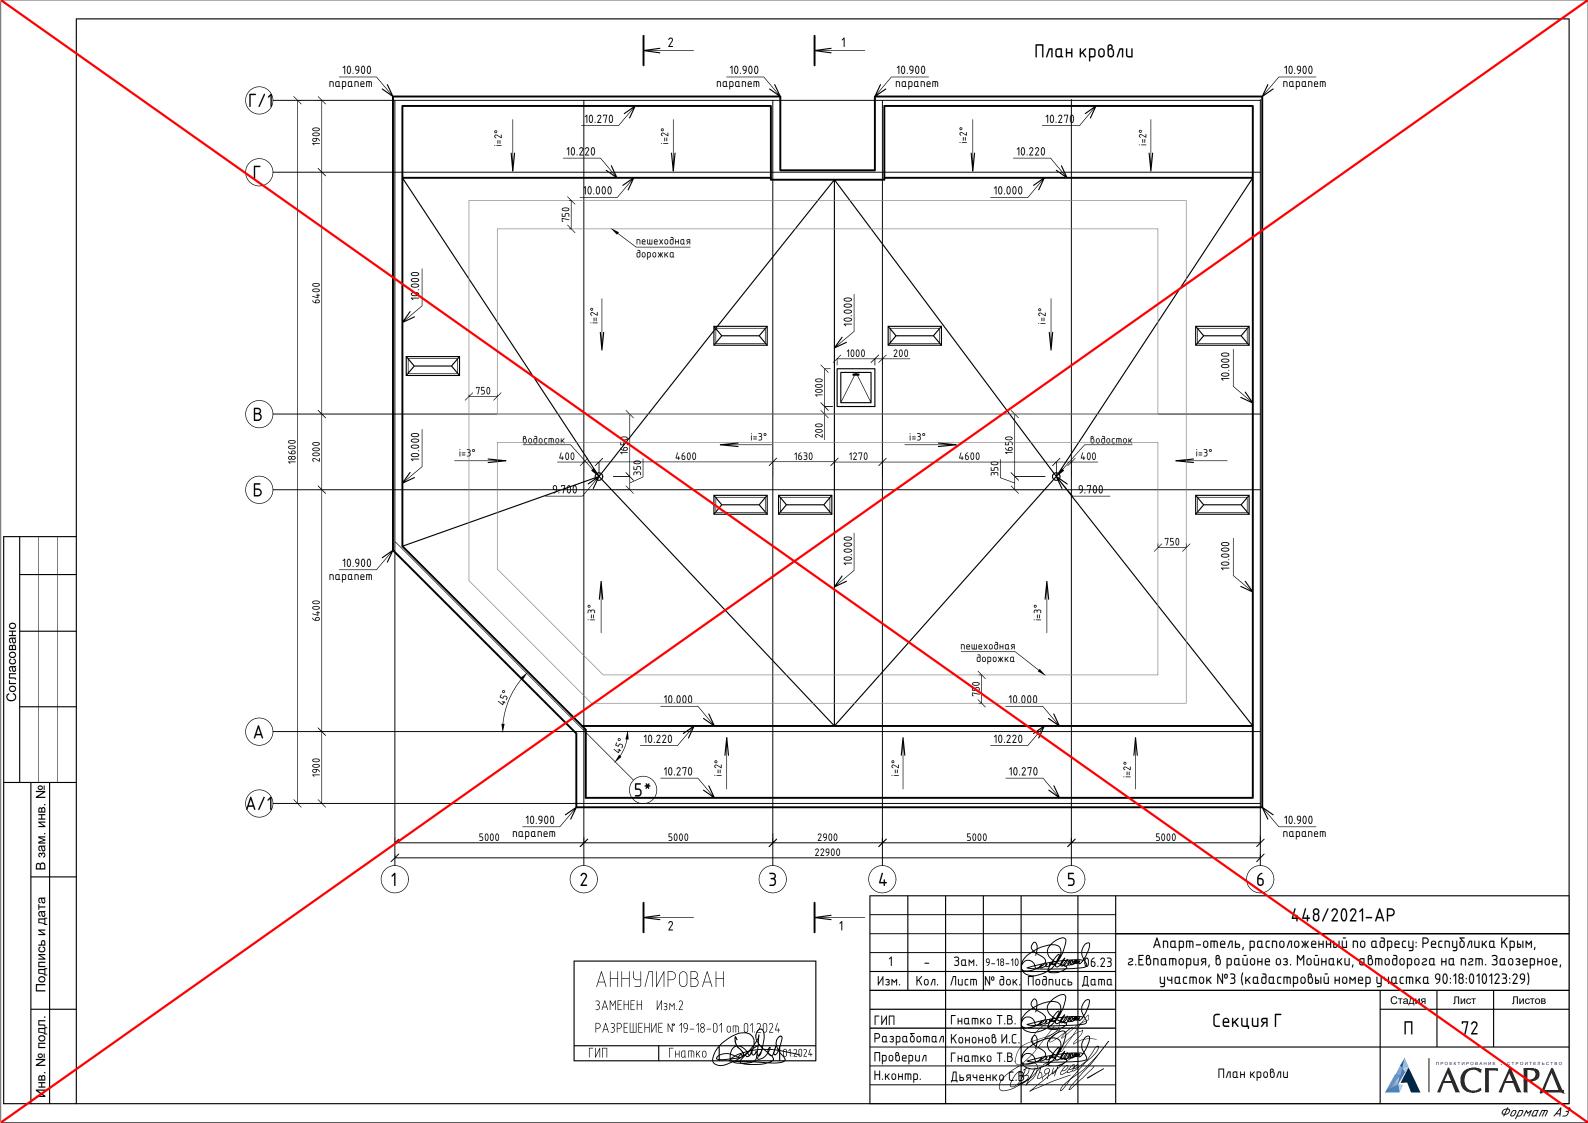


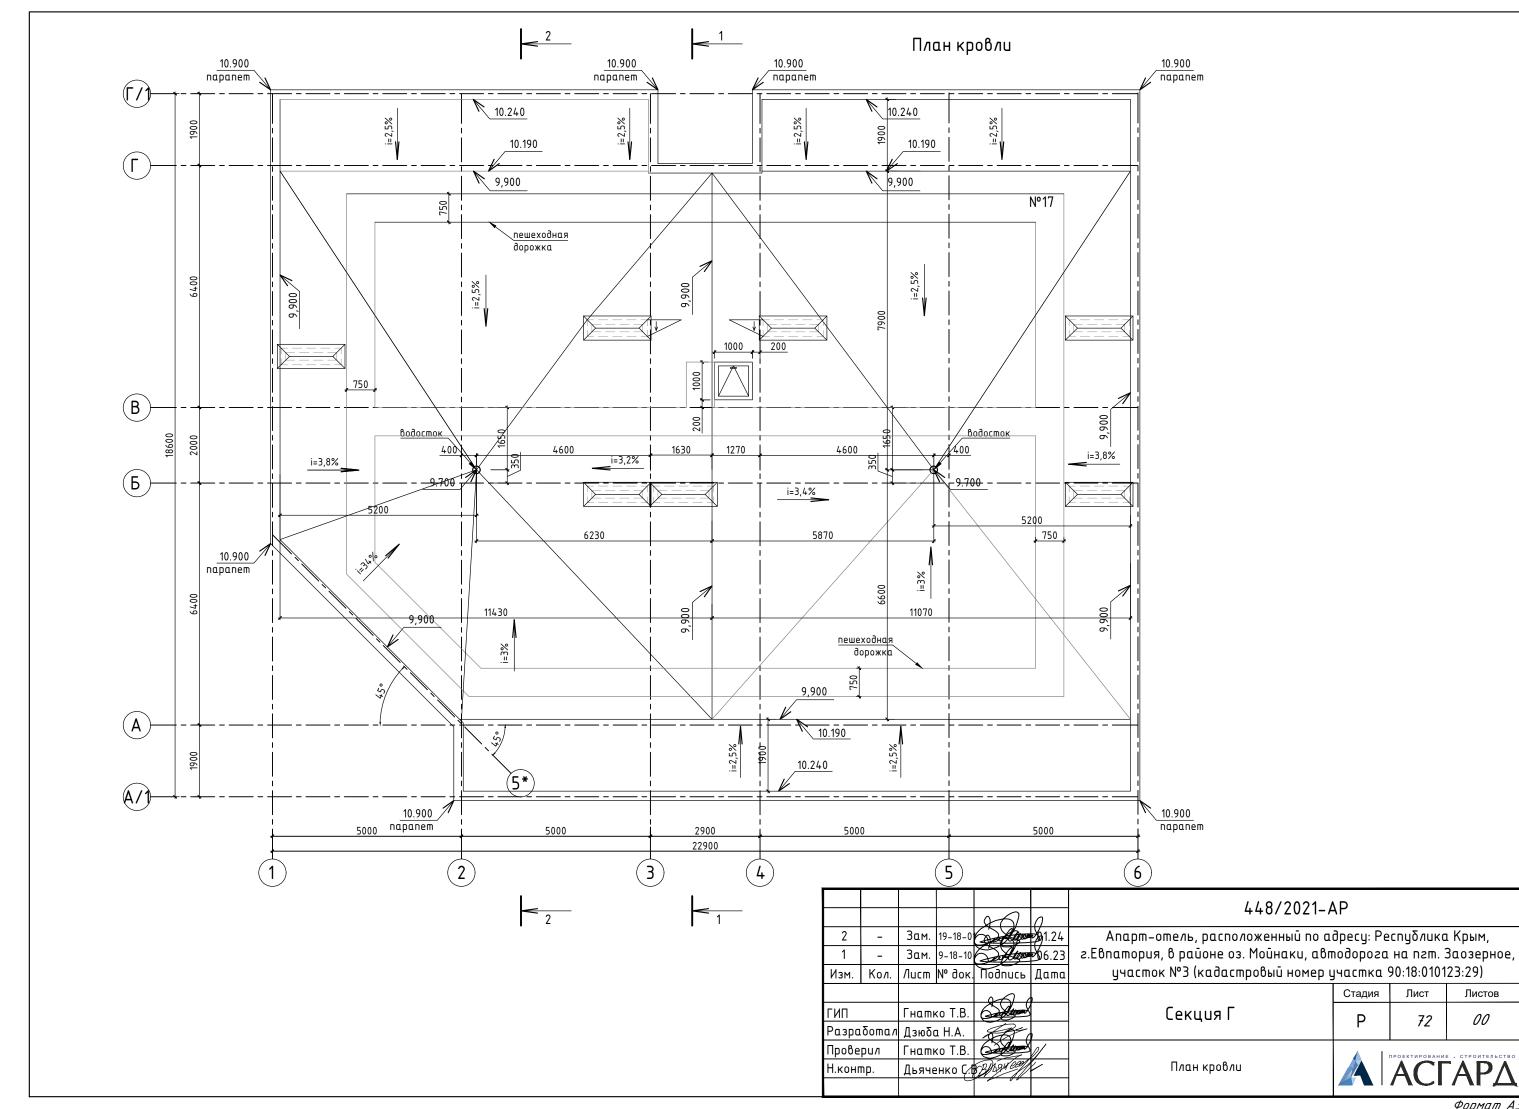

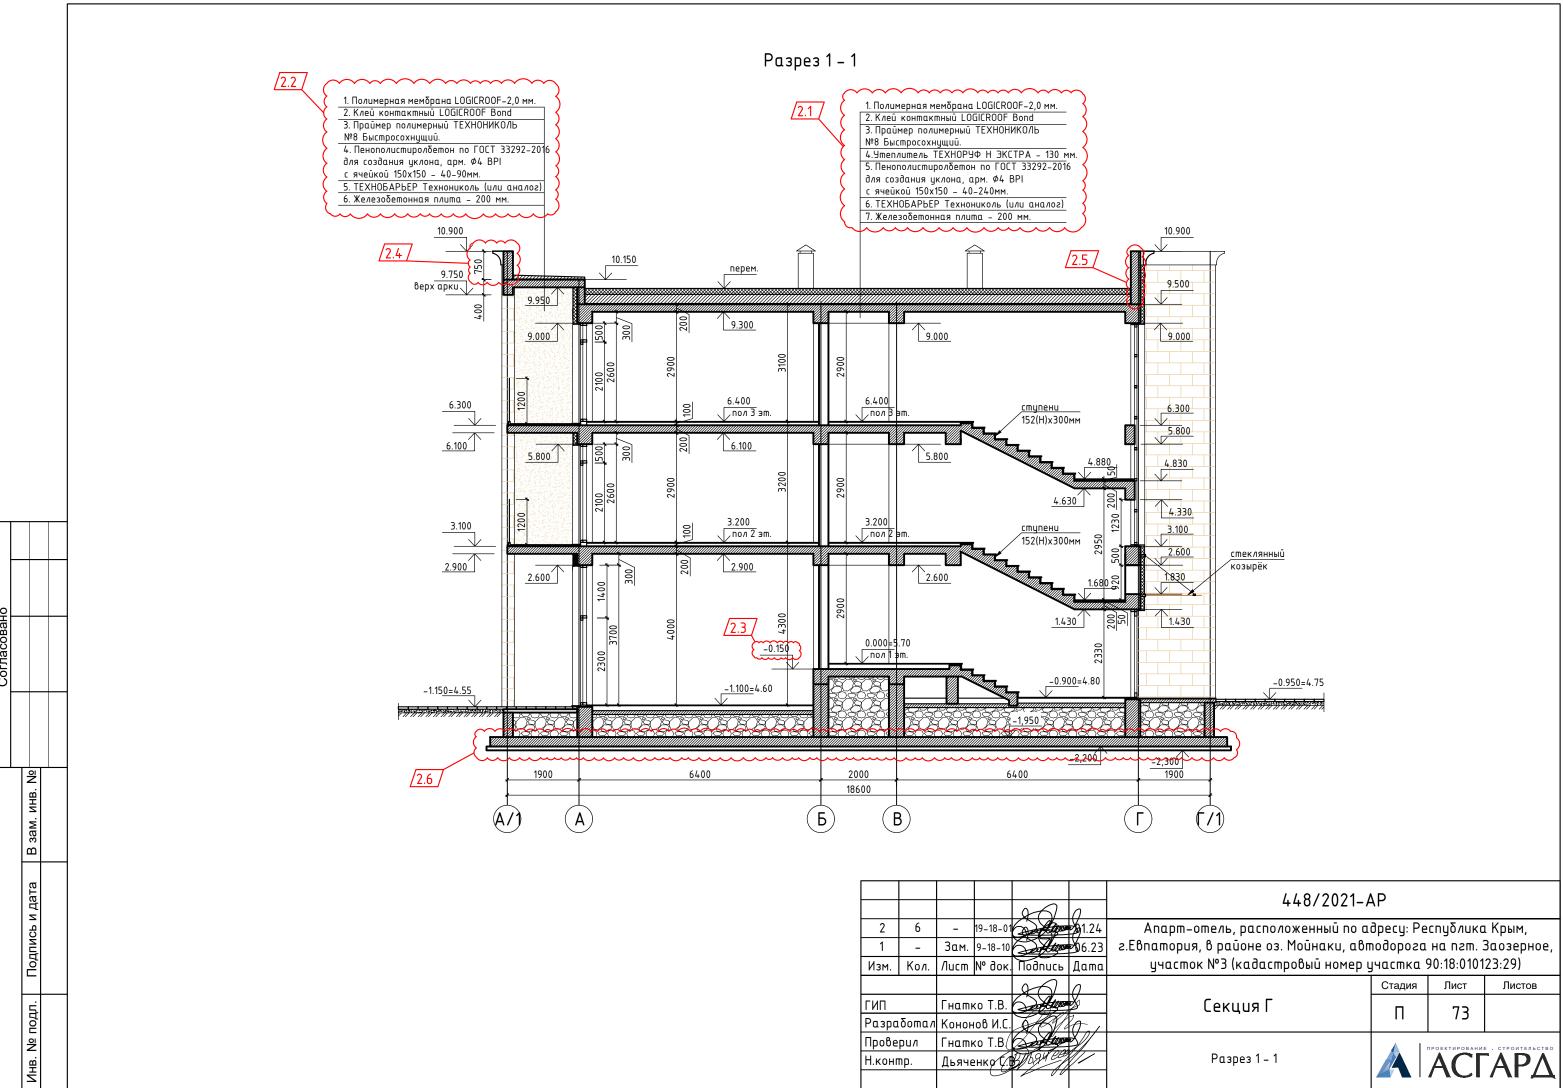

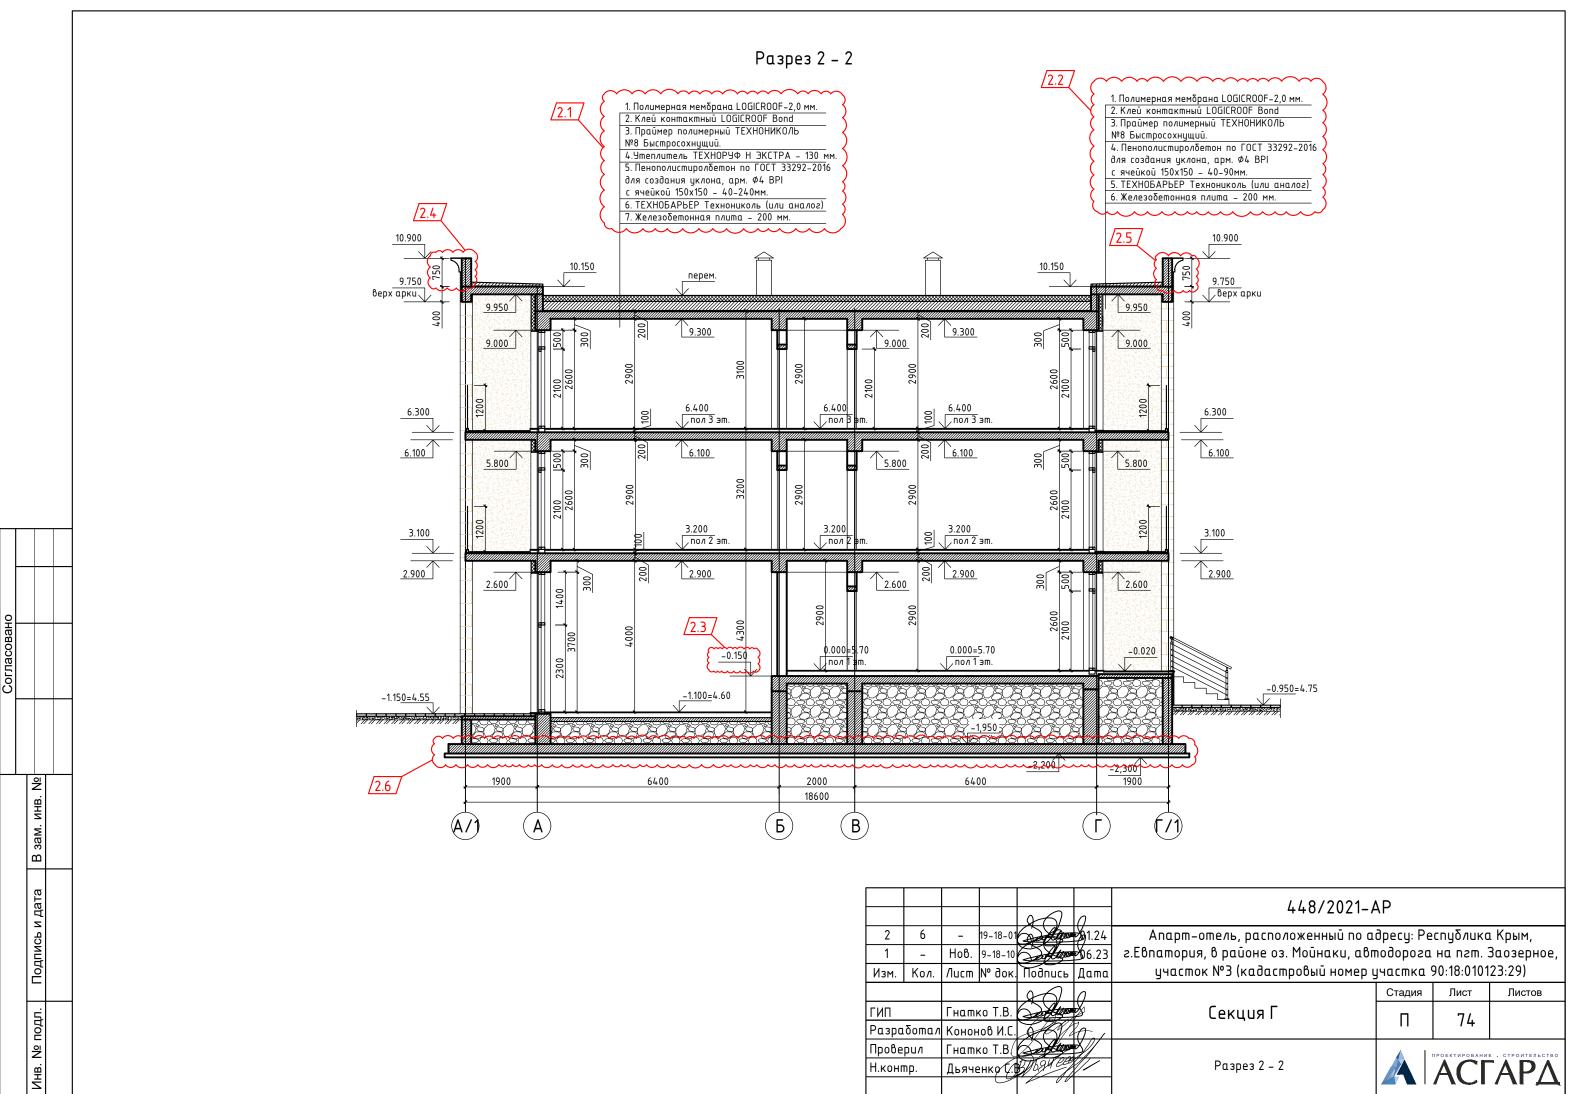

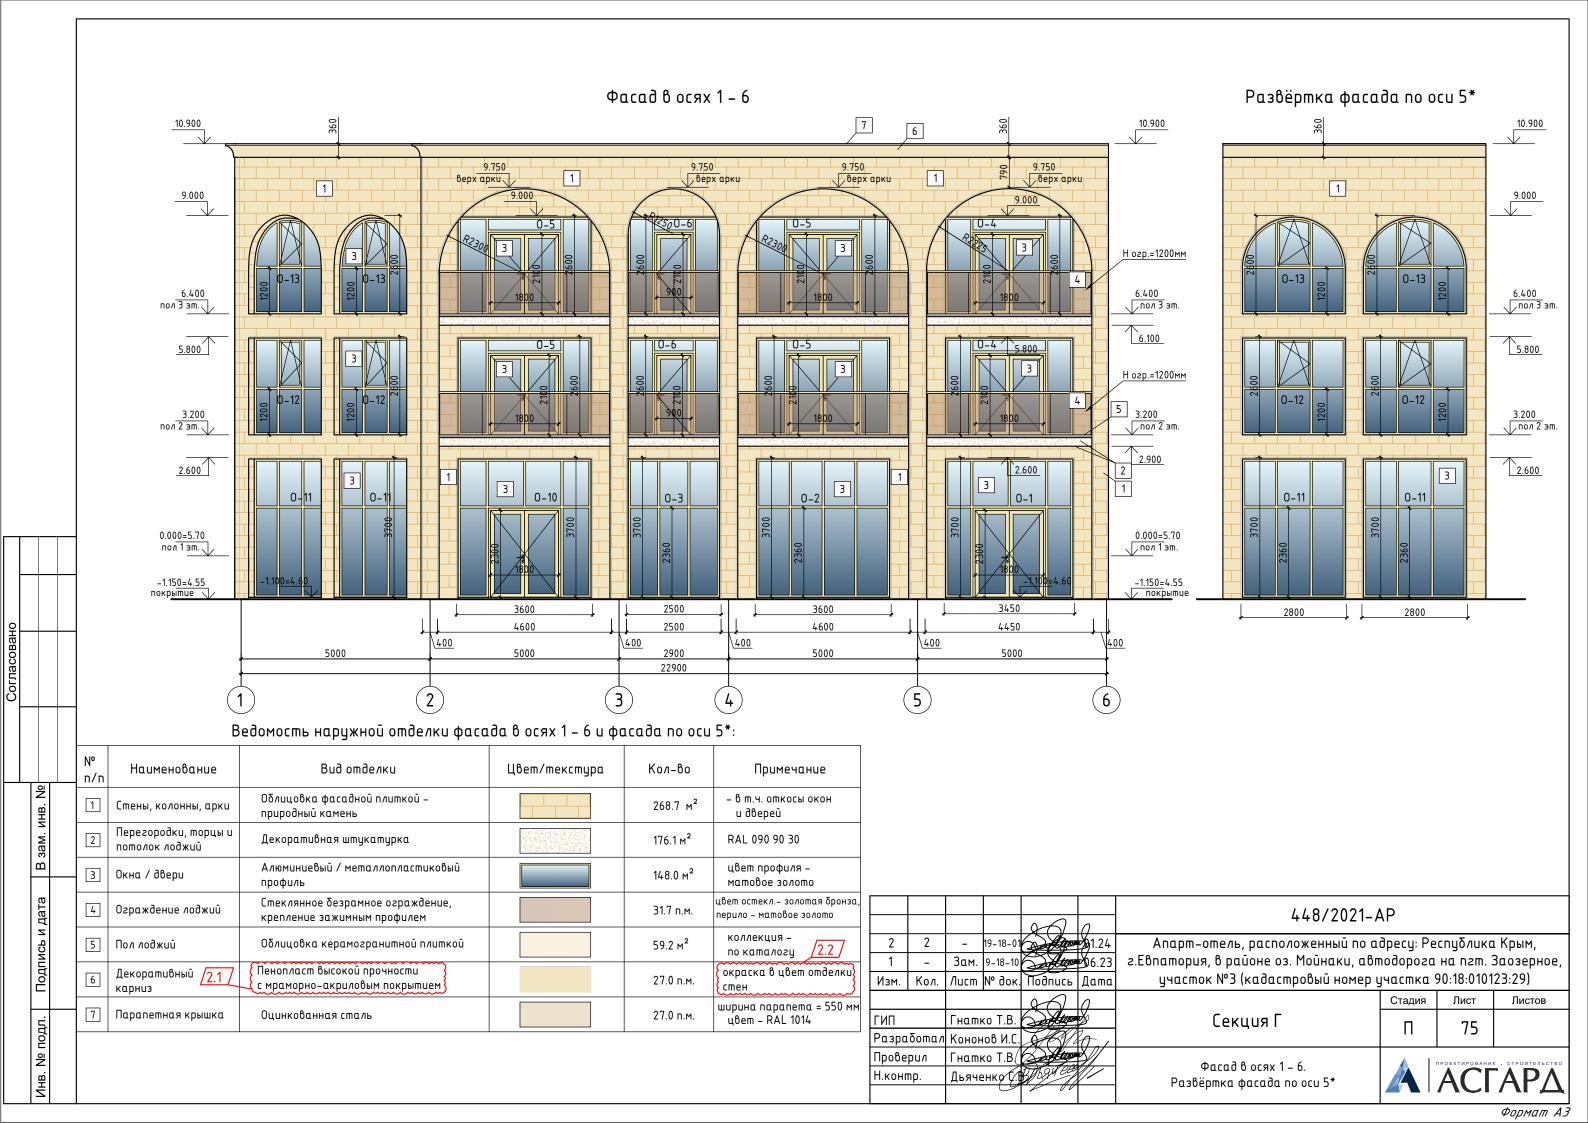

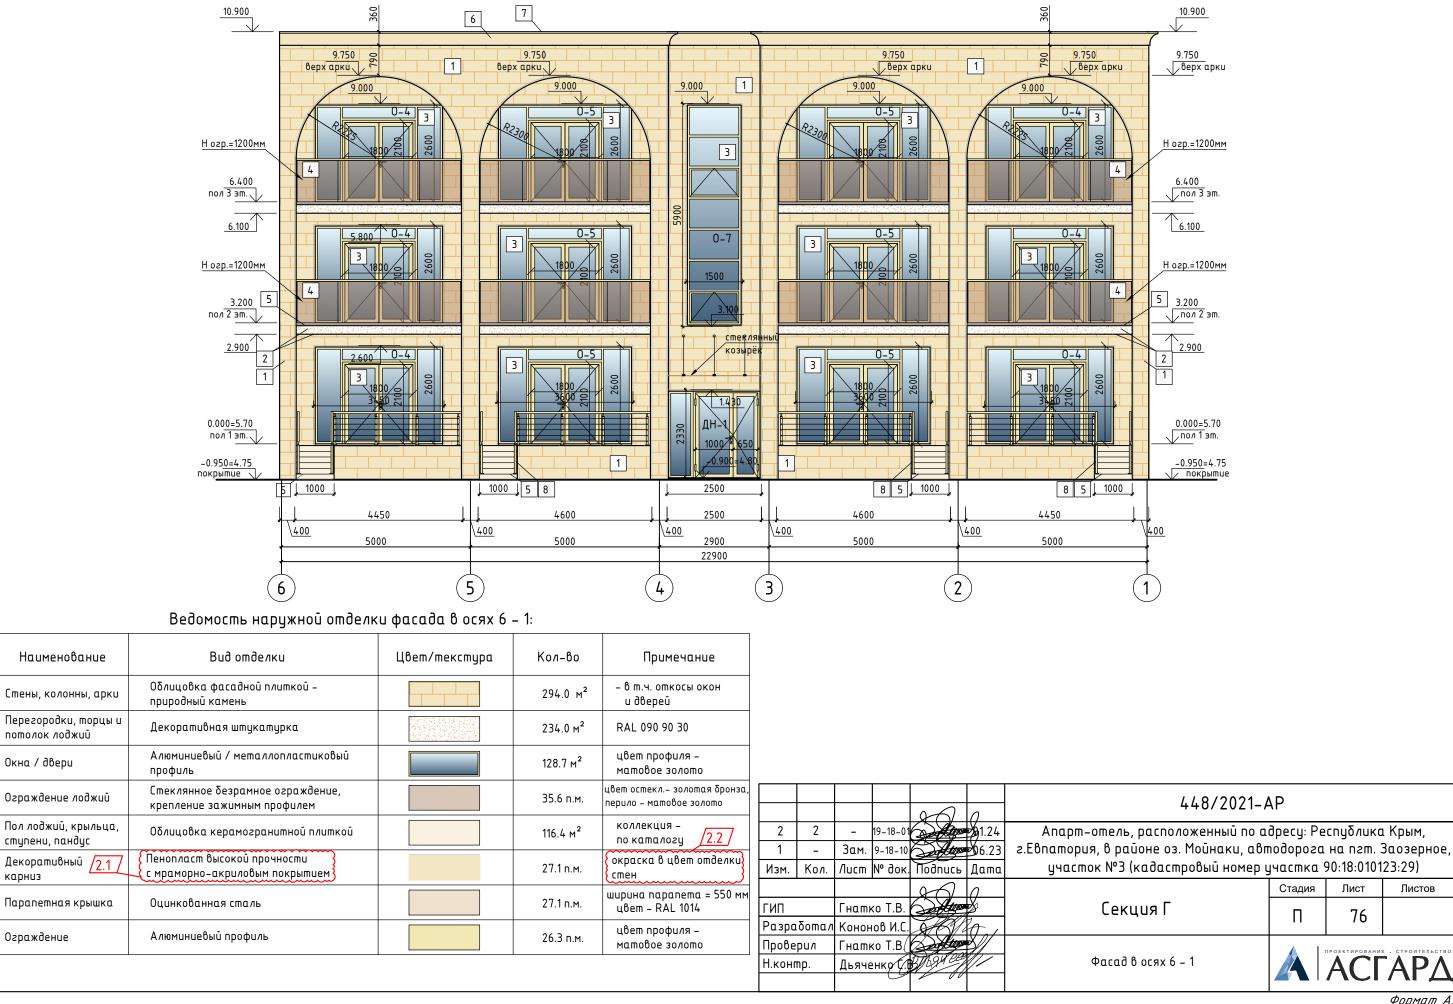

n/n

1


3


6

m


Фасад в осях 6 – 1

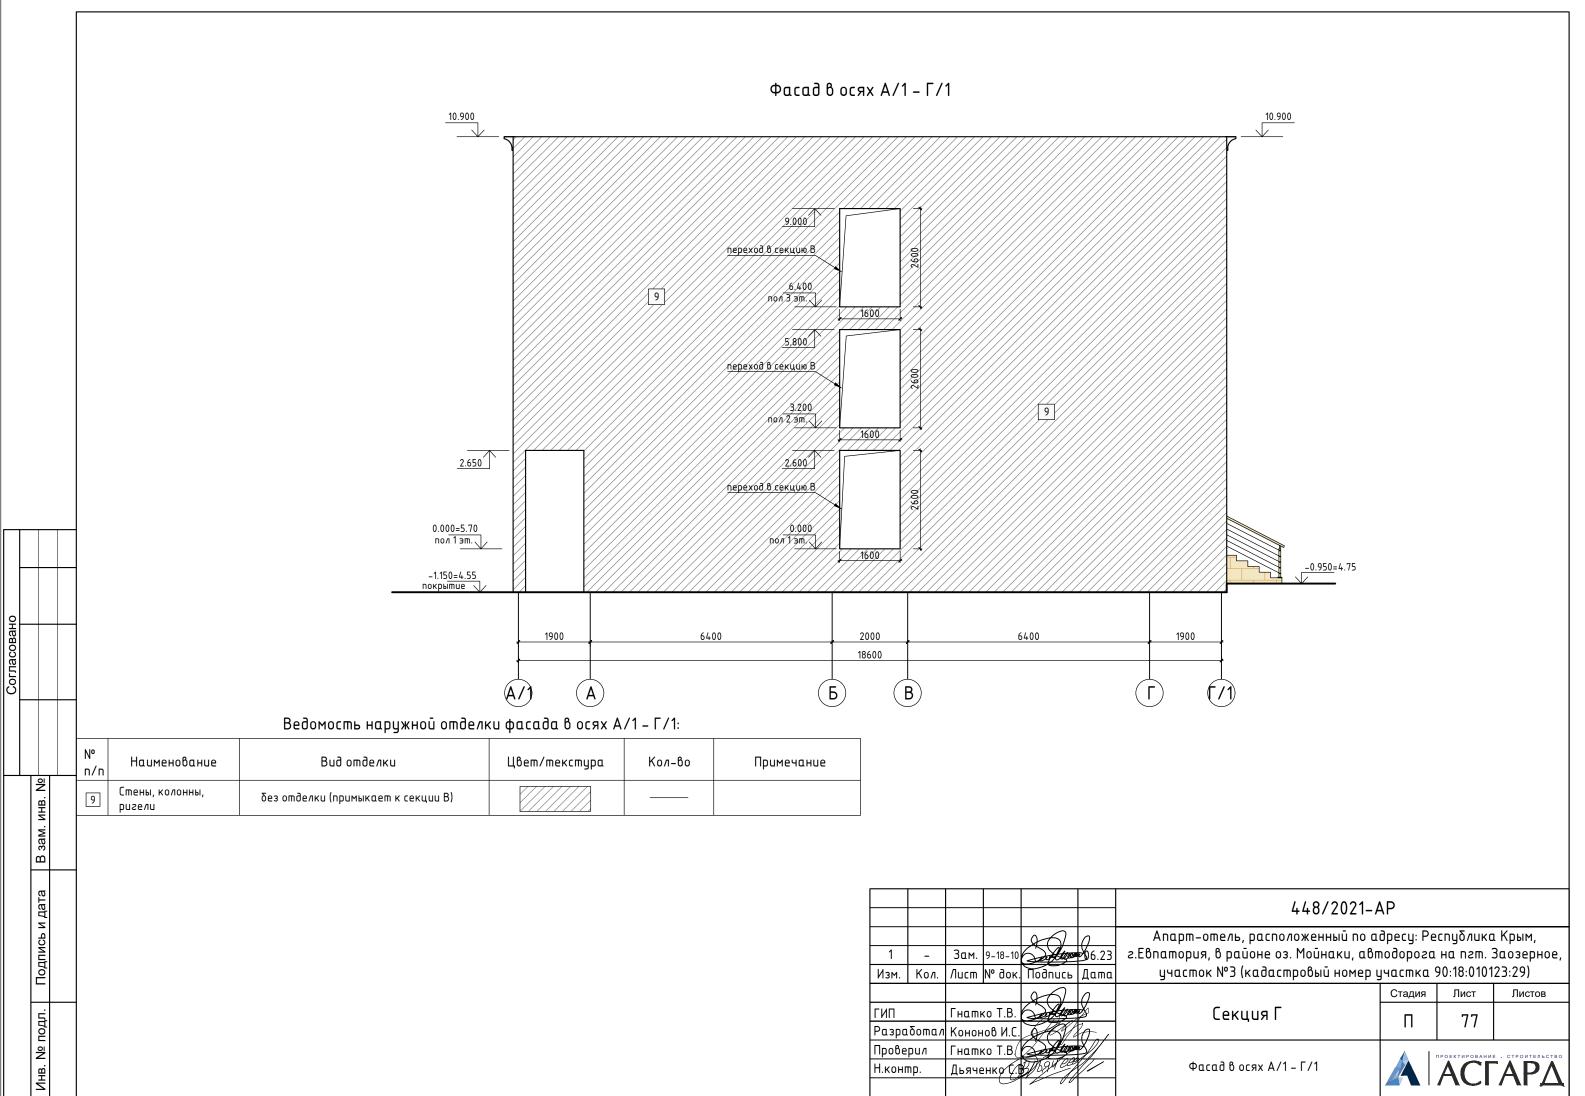


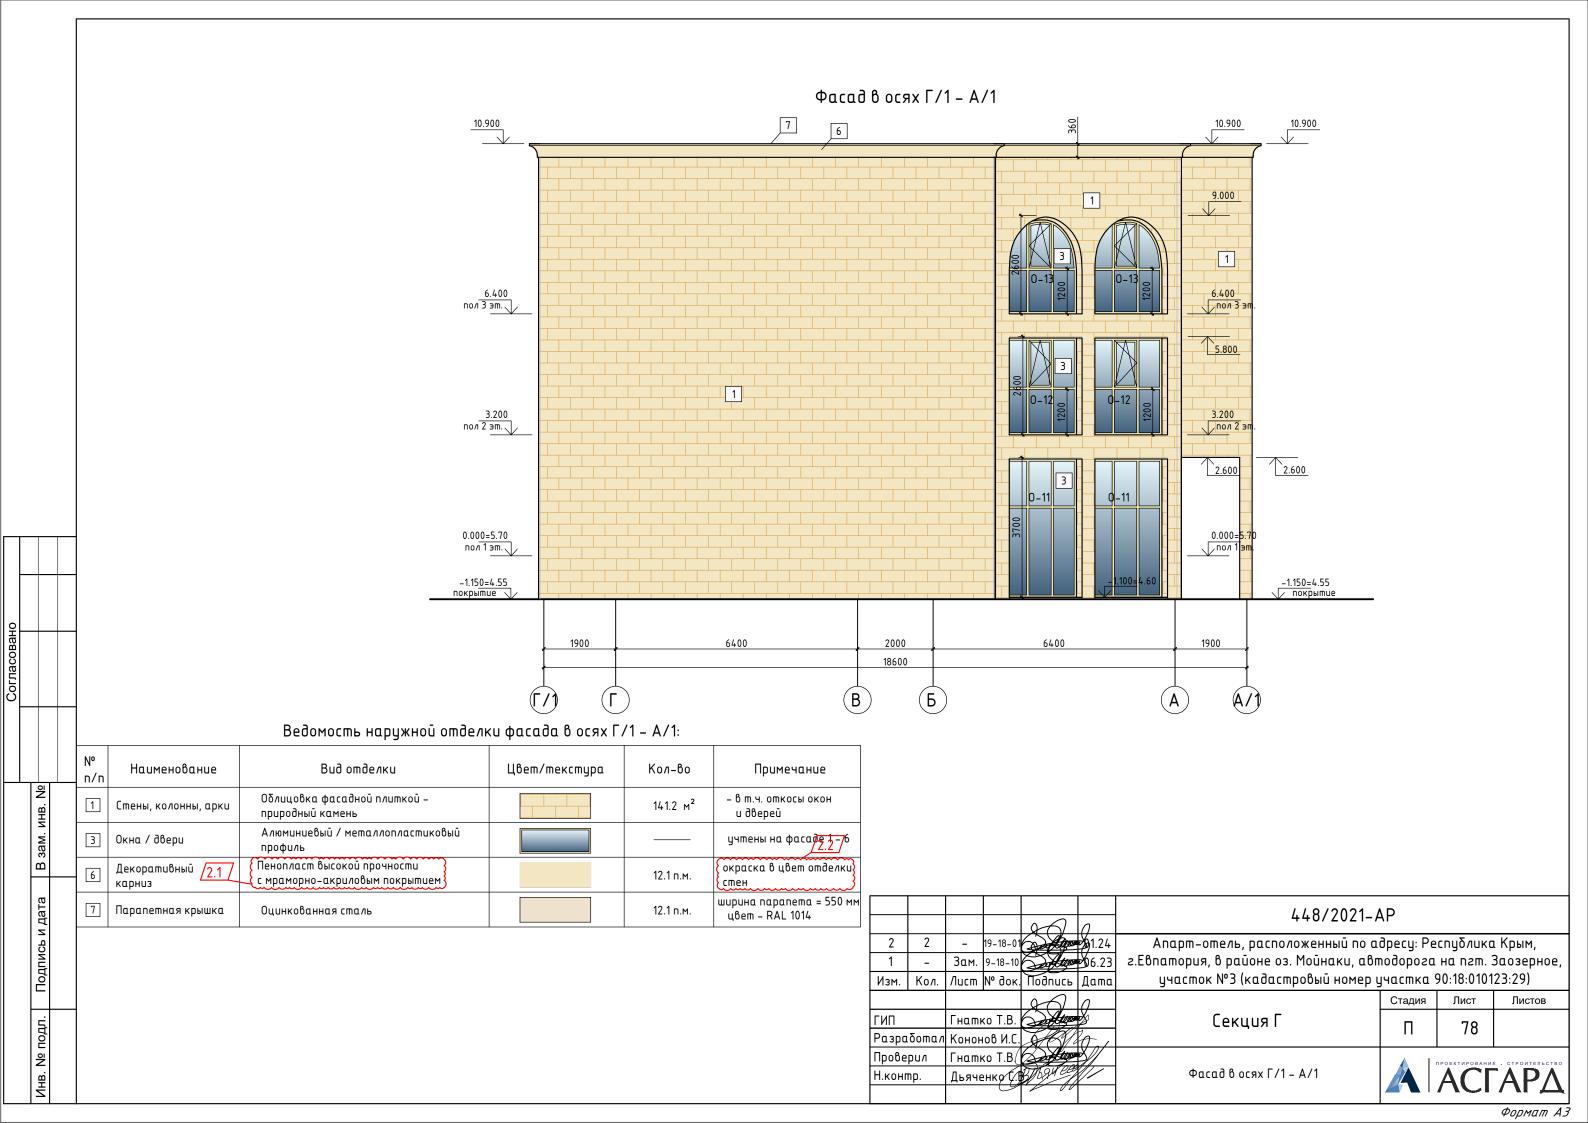


# Ведомость отделки фасадов


	N° Haumeнование Buð				d omde∧ku		Цвет/текстура	Кол-во	Приме	чание		
	1	1 Стены, колонны, арки				овка фа Эный каг	садной плиткой – чень			703.9 м²	– в т.ч. о и двере	ткосы окон Рū
	2	Перегородки, торцы и потолок лоджий			<sup>Ц</sup> Декор	ативная	я штукатурка			410.1 m <sup>2</sup>	RAL 090	90 30
	3	Окна /	∂вери		Алюми профил		/ металлопластиковы	ыū		276.7 m <sup>2</sup>	цвет про матовое	
	4	Ограж	дение л	оджий			езрамное ограждение кимным профилем	,		67.3 п.м.	цвет остек/ бронза, пери	1 золотая 1ло-мат. золото
	5	Пол ло	джий		Оδлиц	овка кеј	рамогранитной плитк	коū		175.6 м²	коллекц	/2 2 /
	6	Декоро карниз	ативны В	<sup>ū</sup> /2.1/			сокой прочности криловым покрытием	}		66.2 п.м.	окраска отделки	
	7	Парапе	≘тная к	крышка	Оцинк	ованная	я ста <i>л</i> ь			66.2 п.м.	ширина пар цвет – R	anema= 550mm AL 1014
	8	Ограж	дение		Алюми	іниевый	профиль			26.3 п.м.	цвет прос матовое	
	9	ригелі Стены	і, колон Ц	ны,	без оп	іделки (г	примыкает к секции В	( )				
В зам. инв. №												
дата					20	0			448/2021-	AP		
Подпись и	2 1 Изм.	2 - Кол.	Нов.	19-18-01 9-18-10 № док.		<b>№</b> 1.24 №06.23 Дата	г.Евпатория, в р	айон	сположенный по о е оз. Мойнаки, ав Застровый номер	mogoposo	ı Ha nzm. S	Заозерное,
		1			90	0			· · ·	Стадия	Лист	Листов
№ подл.	ГИП Разр	<u></u> αδοπα <i>ι</i> ι	Гнати Конон		Atomos Alexandra		Ce	кция	a [	П	79	
Инв. № п	Пров Н.кон	·			May ee		Ведомость	omđe/	іки фасадов	A	АСГ	АРД

Согласовано

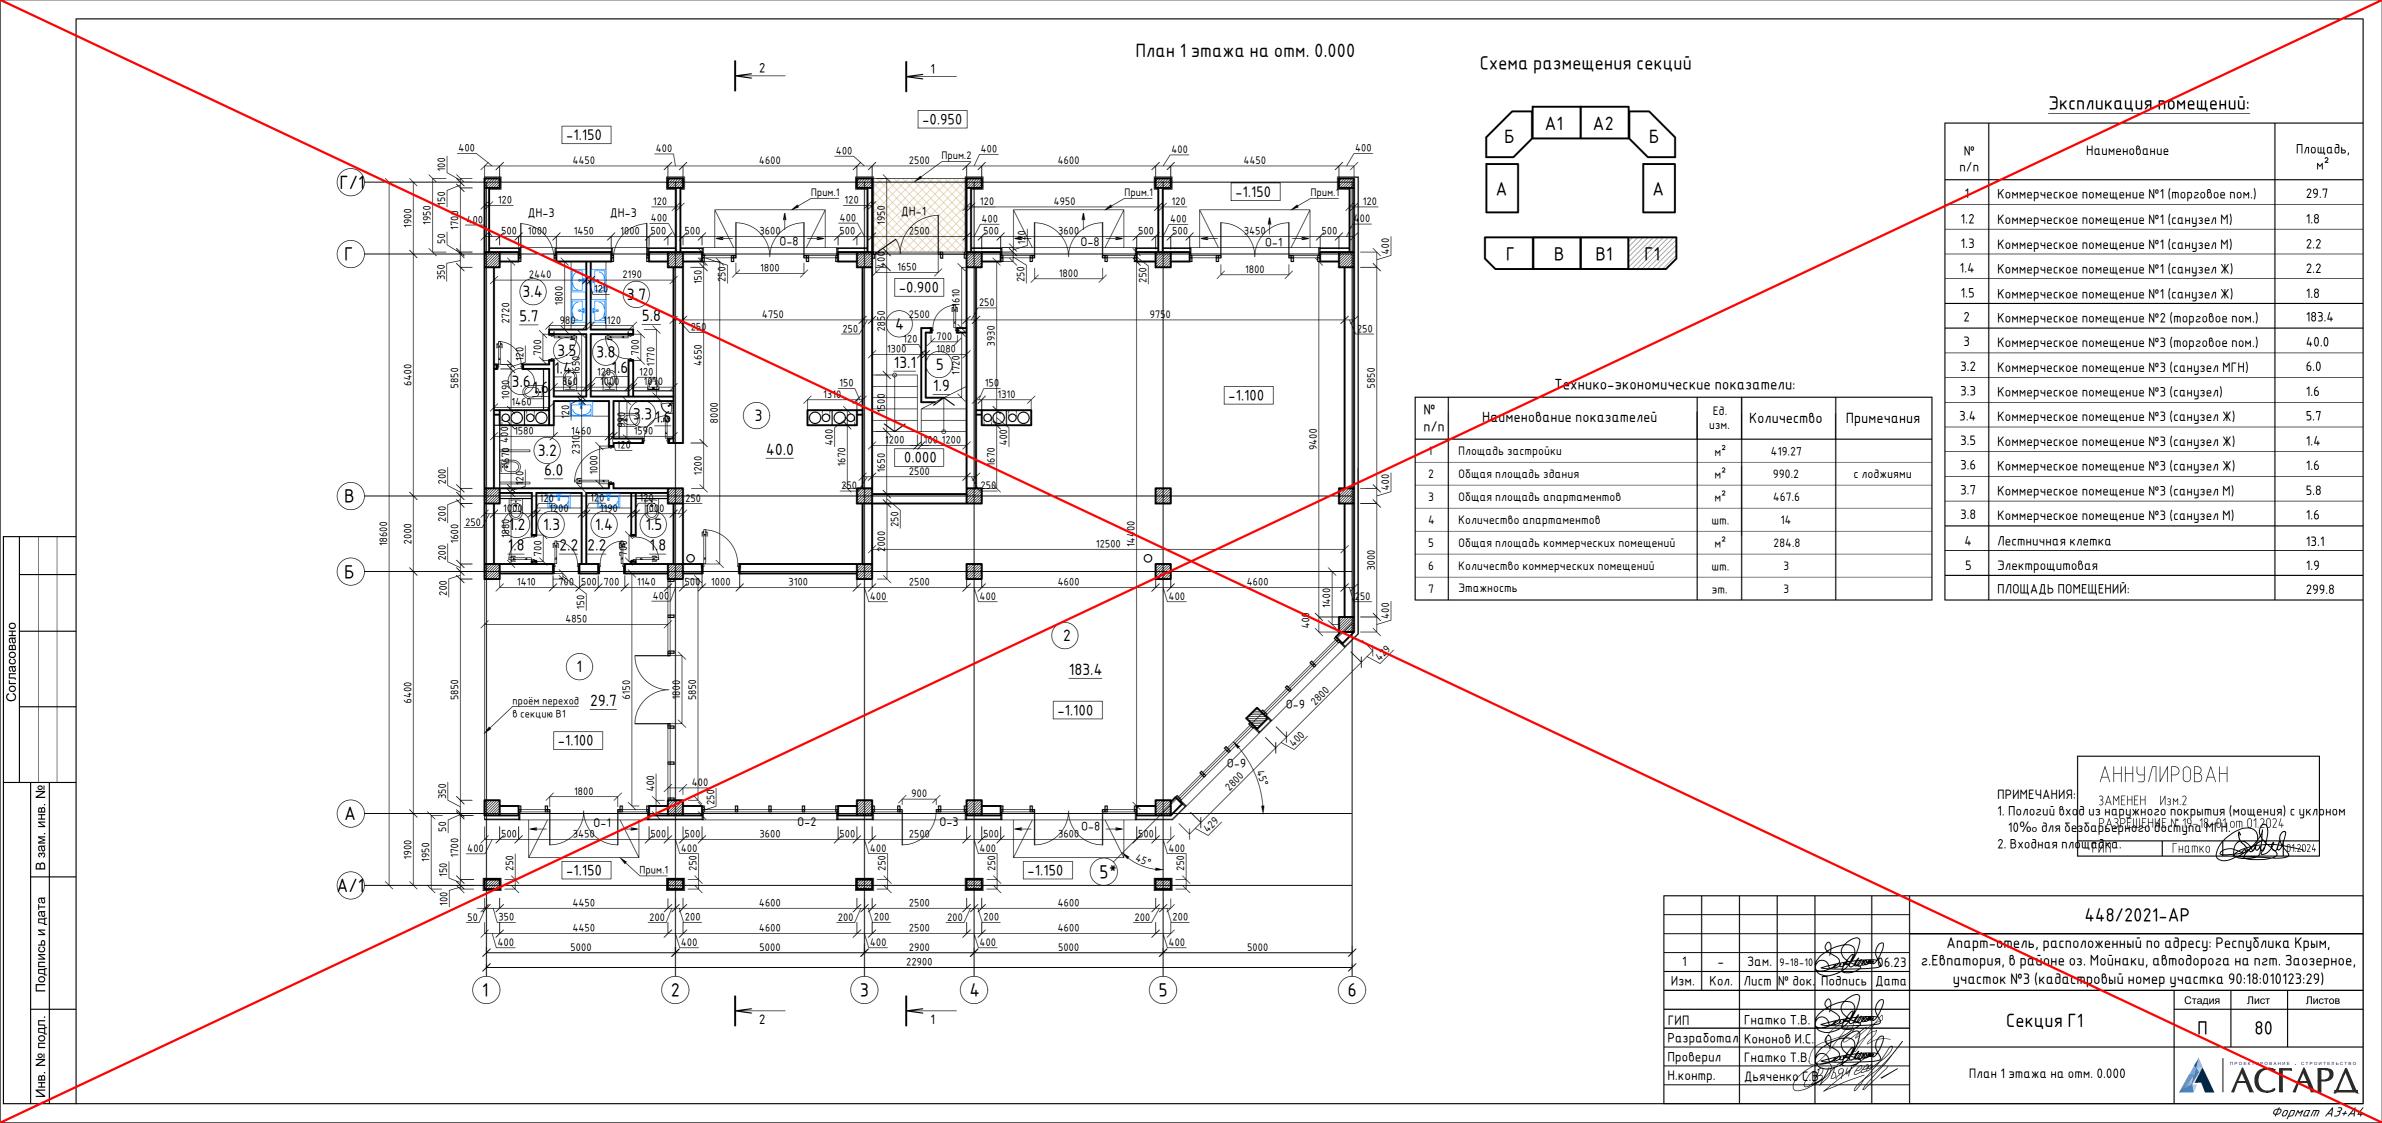

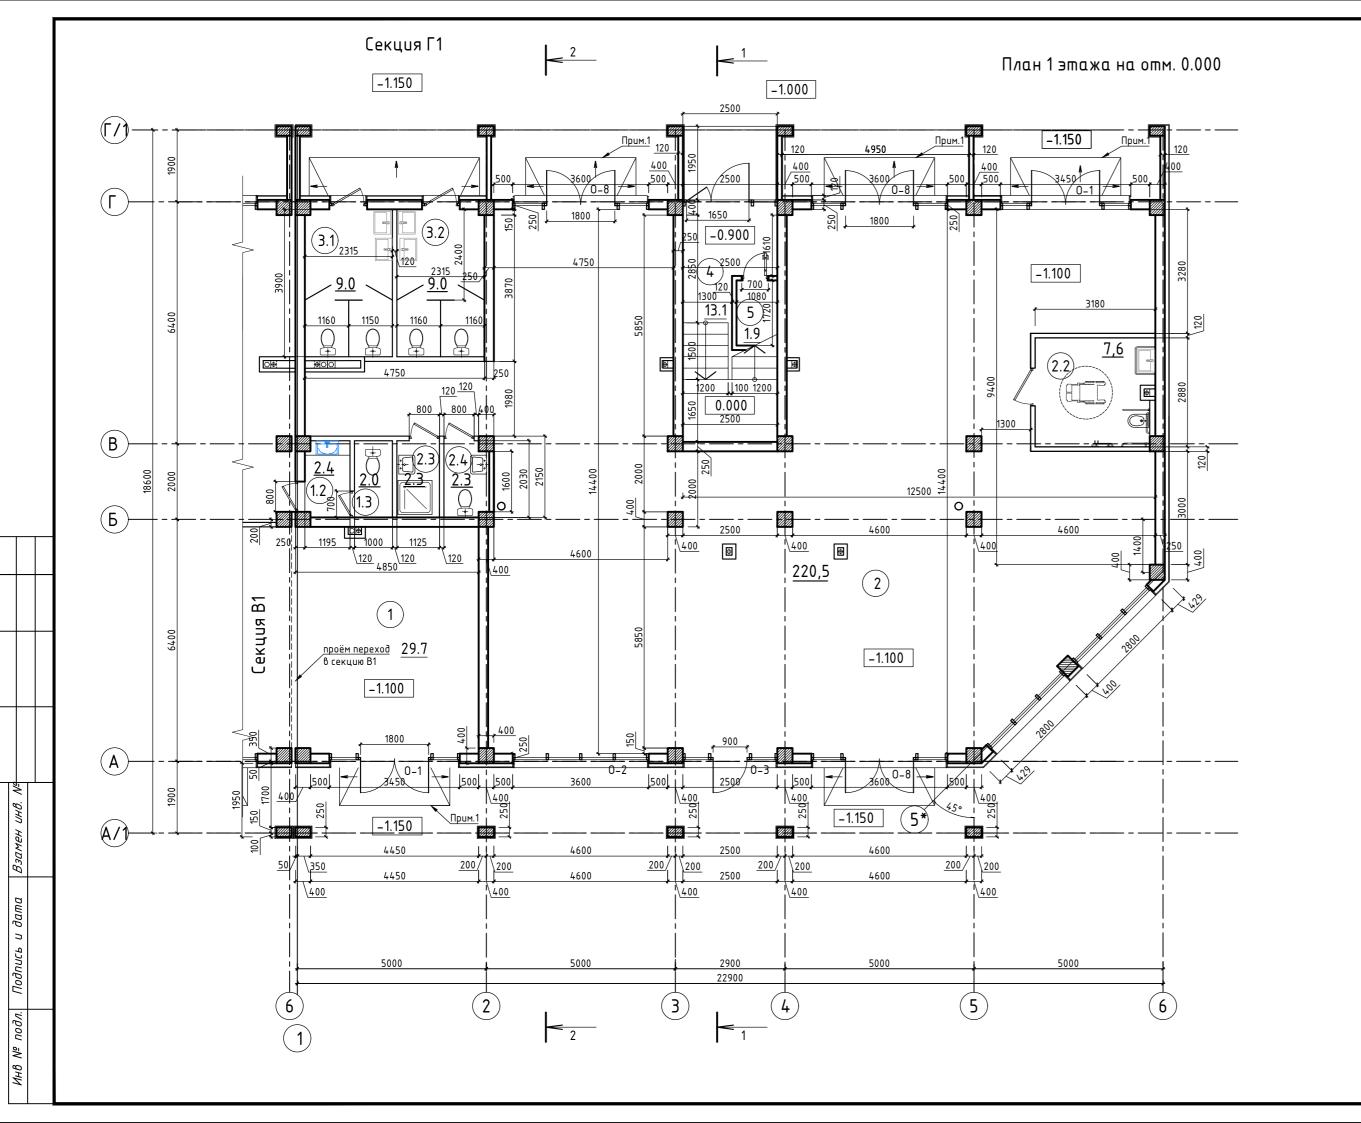

# Схема размещения секций

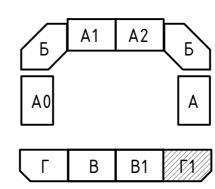

#### Технико-экономические показатели:


Nº n/n	Наименование показателей	Ед. изм.	Количество	Примечания
1	Площадь застройки	M <sup>2</sup>	419.27	
2	Общая площадь здания	M <sup>2</sup>	990.2	с лоджиями
3	Общая площадь апартаментов	M <sup>2</sup>	467.6	
4	Количество апартаментов	шm.	14	
5	Общая площадь коммерческих помещений	M <sup>2</sup>	284.8	
6	Количество коммерческих помещений	шm.	3	
7	Этажность	эт.	3	

### Экспликация помещений:

Наименование	Площадь, м <sup>2</sup>
Коммерческое помещение №1 (зона ожидания)	29.7
Коммерческое помещение №1 (санузел)	2,4
Коммерческое помещение №1 (санузел)	2.0
Коммерческое помещение №2 (торговое пом.)	220,5
Коммерческое помещение №2 (санузел для МГН)	7,6
Коммерческое помещение №2 (КУИ)	2,3
Коммерческое помещение №2 (санузел)	2,3
Коммерческое помещение №3 (санузел Ж)	9.0
Коммерческое помещение №3 (санузел М)	9.0
Лестничная клетка	13.1
Электрощитовая	1.9
ПЛОЩАДЬ КОММЕРЧЕСКИХ ПОМЕЩЕНИЙ:	284,8
ПЛОЩАДЬ ПОМЕЩЕНИЙ:	299.8
	Коммерческое помещение №1 (зона ожидания) Коммерческое помещение №1 (санузел) Коммерческое помещение №1 (санузел) Коммерческое помещение №2 (торговое пом.) Коммерческое помещение №2 (санузел для МГН) Коммерческое помещение №2 (кУИ) Коммерческое помещение №2 (санузел) Коммерческое помещение №3 (санузел) Коммерческое помещение №3 (санузел Ж) Коммерческое помещение №3 (санузел М) Лестничная клетка Электрощитовая ПЛОЩАДЬ КОММЕРЧЕСКИХ ПОМЕЩЕНИЙ:


				967	0	448/2021-ПИР-АР						
2	-	Зам.	19-18-0	Ation	1.24	Апарт-отель, расположенный по а	Апарт–отель, расположенный по адресц: Республика Крым,					
1	-	Зам.	9-18-10	Sold town	06.23	г.Евпатория, в районе оз. Мойнаки, автодорога на пгт. Заозерное,						
Изм.	Кол.	/lucm	№ док.	Подпись	Дата	участок №3 (кадастровый номер участка 90:18:010123:29)						
				201			Стадия	Лист	Листов			
ГИП	Гнатко Т.В.		Гнатко Т.В.			Секция Г1 Р 80						
Разра	δοπαν	л Дзюба Н.А.		88	1		'	00				
Прове	Проверил		Гнатко Т.В.			План 1-020 этажа на отм. 0,000,			Е . СТРОИТЕЛЬСТВО			
Н.контр.		Дьяче	енко Ç∕.{	BURGUES		М 1:100		$\triangle$ $ACCAPA$				
				1 / 00	1	11 1.100			/ \ \ \			

M 1:100

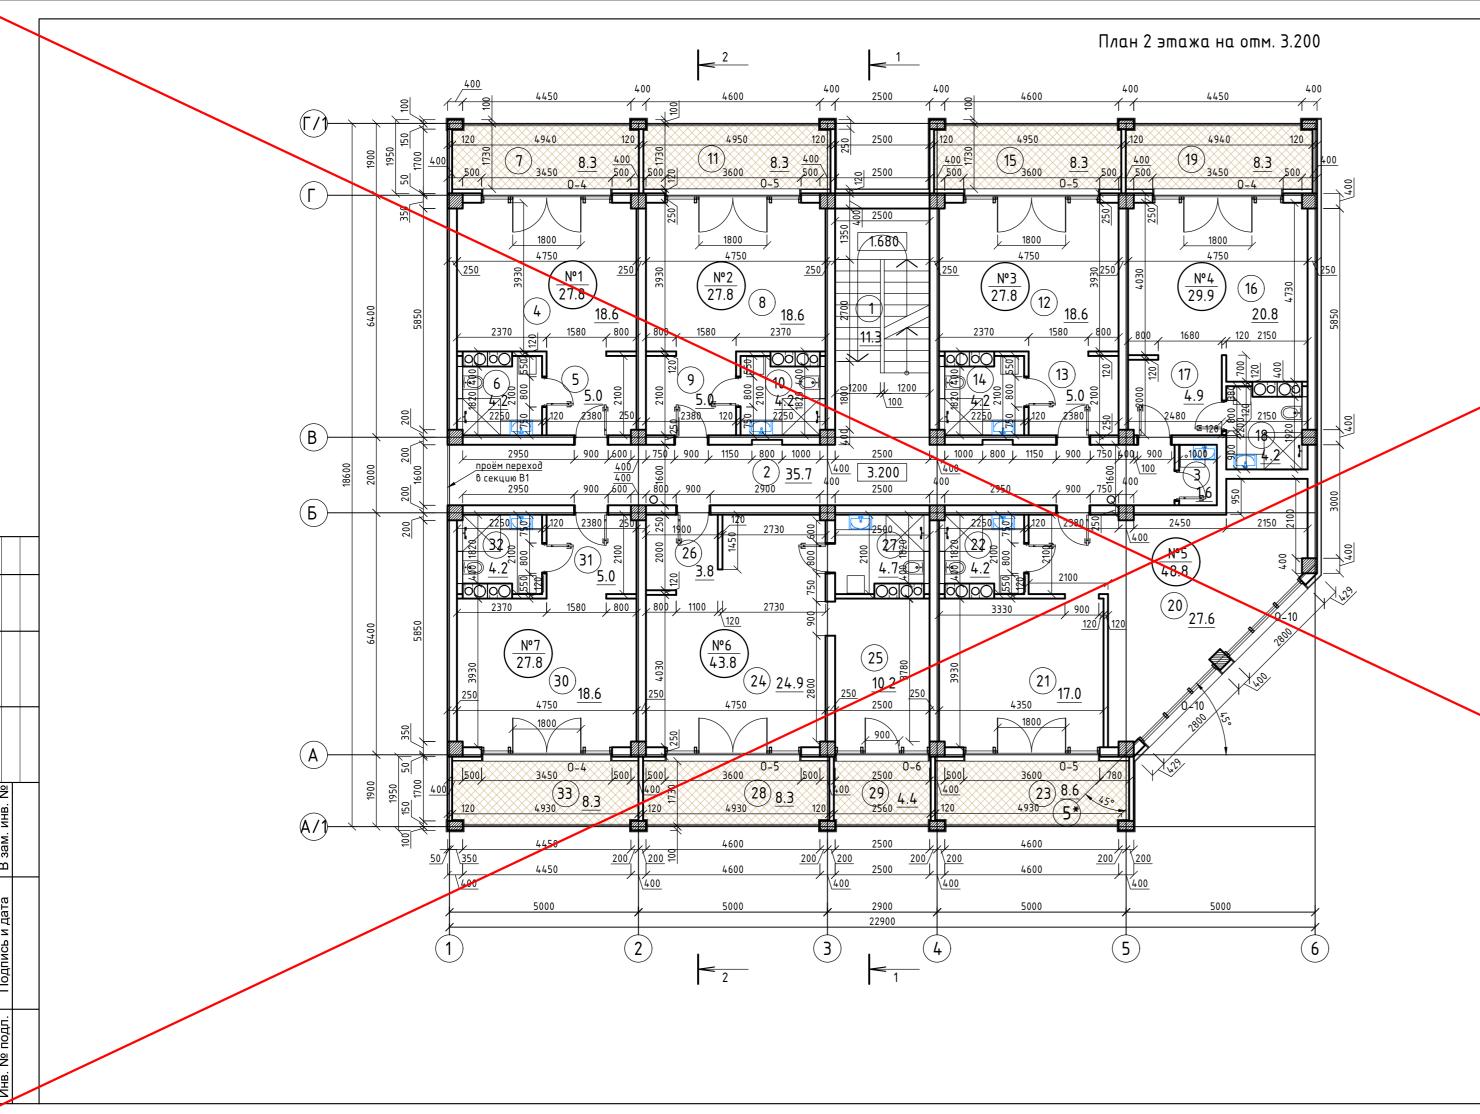


Nº n/n	Наименование	Площадь, м²
1	Лестничная клетка	11.3
2	Коридор	35.7
3	Комната уборочного инвентаря	1.6
	Апартамент №1	
4	Нежилое помещение апартамент	18.6
5	Коридор	5.0
6	Санузел	4.2
7	Лоджия	8.3
	ВСЕГО:	27.8
	Апартамент №2	
8	Нежилое помещение апартамент	18.6
9	Коридор	5.0
10	Санузел	4.2
11	Лоджия	8.3
	ВСЕГО:	27.8
	Апартамент №3	
12	Нежилое помещение апартамент	18.6
13	Коридор	5.0
14	Санузел	4.2
15	Лоджия	8.3
	ВСЕГО:	27.8
	Апартамент №4	
16	Нежилое помещение апартамент	20.8
17	Коридор	4.9
18	Санузел	4.2
19	Лоджия	8.3
	BCEFO:	29.9

_			
	Nº n/n	Наименование	Площадь, м²
1		Апа <b>р</b> тамент №5	
$\frac{1}{1}$	20	Нежилое помещение апартамент	27.6
1	21	Нежалое помещение комната	17.0
1	22	Санузел	4.2
	23	Лоджия	8.6
		ВСЕГО:	48.8
1		Апартамент №6	
$\dagger$	24	Нежилое помещение апартамент	24.9
$\frac{1}{2}$	25	Нежилое помещение комната	10.2
$\frac{1}{2}$	26	Коридор	3.8
1	27	Санузел	4.7
1	28	Лоджия	8.3
1	29	Лоджия	4.4
]		ВСЕГО:	43.8
7		Апартамент №7	
1	30	Нежилое помещение апартамент	18.6
	31	Kopudop	5.0
	32	Санузел	4.2
	33	Лоджия	8.3
		ВСЕГО:	27.8
		ПЛОЩА ДЬ ПОМЕЩЕНИЙ:	345.1

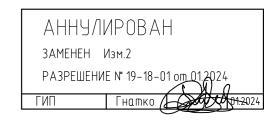


						448/2021-	448/2021-AP						
				20	0	Апарт-отель, расположенный по а							
1	-	Зам.	9-18-10	De Attento	6.23	г.Евпатория, в районе оз. Мойнаки, аві	mogobosa	и на пгт.	Заозерное,				
Изм.	Кол.	/lucm	№ док.	Подилсь	Дата	участок №3 (кадастровый номер	участка	90:18:0101	23:29)				
				20	0		Стадия	Лист	Листов				
ГИП		Гнатко Т.В.		a Atmo		Секция Г1	П	81					
Разра	ιδοπαν	Конон	Кононов И.С.		0.	•		01					
Прове	рил	Гнат	κο Τ.Β <i>(</i>	Sen Stage				проектировани	Е . СТРОИТЕЛЬСТВО				
Н.контр. Дья		Дьяченко (Д. В.			План 2 этажа на отм. 3.200		ACT	APΛ					

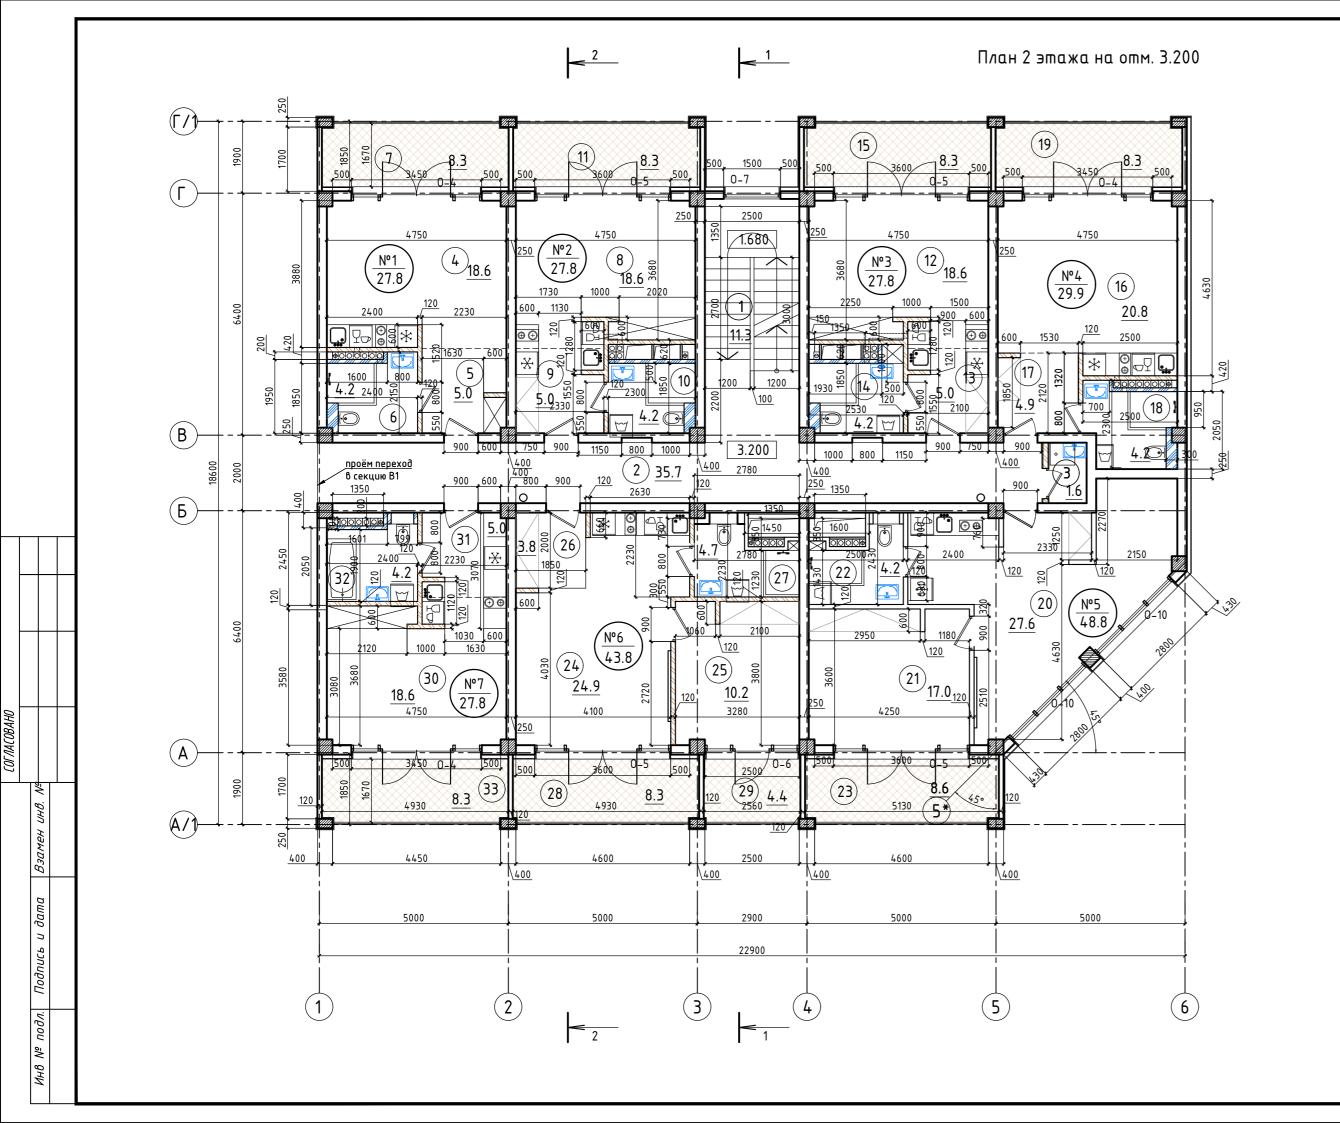

	Экспликация помещении:		
Nº n/n	Наименование	Площадь, м²	Nº n/n
1	Лестничная клетка	11.3	
2	Коридор	35.7	20
3	Комната уборочного инвентаря	1.6	21
	Апартамент №1		22
4	Нежилое помещение апартамент	18.6	23
5	Коридор	5.0	
6	Санузел	4.2	
7	Лоджия	8.3	24
	ВСЕГО:	27.8	25
	Апартамент №2		26
8	Нежилое помещение апартамент	18.6	27
9	Коридор	5.0	28
10	Санузел	4.2	29
11	Лоджия	8.3	
	ВСЕГО:	27.8	
	Апартамент №3		30
12	Нежилое помещение апартамент	18.6	31
13	Коридор	5.0	32
14	Санузел	4.2	33
15	Лоджия	8.3	
	ВСЕГО:	27.8	
	Апартамент №4		
16	Нежилое помещение апартамент	20.8	
17	Коридор	4.9	
18	Санузел	4.2	
19	Лоджия	8.3	
	ВСЕГО:	29.9	

Nº n/n	Наименование	Площадь, м <sup>2</sup>
	Апартамент №5	· · · · · · · · · · · · · · · · · · ·
20	Нежилое помещение апартамент	27.6
21	Нежилое помещение комната	17.0
22	Санузел	4.2
23	Лоджия	8.6
	ВСЕГО:	48.8
	Апартамент №6	•
24	Нежилое помещение апартамент	24.9
25	Нежилое помещение комната	10.2
26	Коридор	3.8
27	Санузел	4.7
28	Лоджия	8.3
29	Лоджия	4.4
	ВСЕГО:	43.8
	Апартамент N°7	
30	Нежилое помещение апартамент	18.6
31	Коридор	5.0
32	Санузел	4.2
33	Лоджия	8.3
	ВСЕГО:	27.8
	ПЛОЩАДЬ ПОМЕЩЕНИЙ:	345.1

				967	0	448/2021-AP					
2	-	Зам.	19-18-0	Atmo	1.24	Апарт-отель, расположенный по а					
1	-	Зам.	9-18-10	Ser town	6.23	г.Евпатория, в районе оз. Мойнаки, авп	nogopora	на nzm. :	Заозерное,		
Изм.	Кол.	/lucm	№ док.	Подпись	Дата	участок №3 (кадастровый номер участка 90:18:010123:29)					
				$\sim$	)		Стадия	Лист	Листов		
ГИП		Гнатко Т.В.		Гнатко Т.В.			Секция Г1	Р	81		
Разра	ιδοπαν	Дзюбо	1 H.A.	88			Г	01			
Прове	рил	Гнатк	o T.B.	Continue V	0/	План 2-ого этажа на отм. +3,200,	l 🛕 i	ПРОЕКТИРОВАНИ	Е . СТРОИТЕЛЬСТВО		
Н.конп	Н.контр.		нко СД	Byrgy eeg/		M 1:100		ACI	ΆΡΔ		

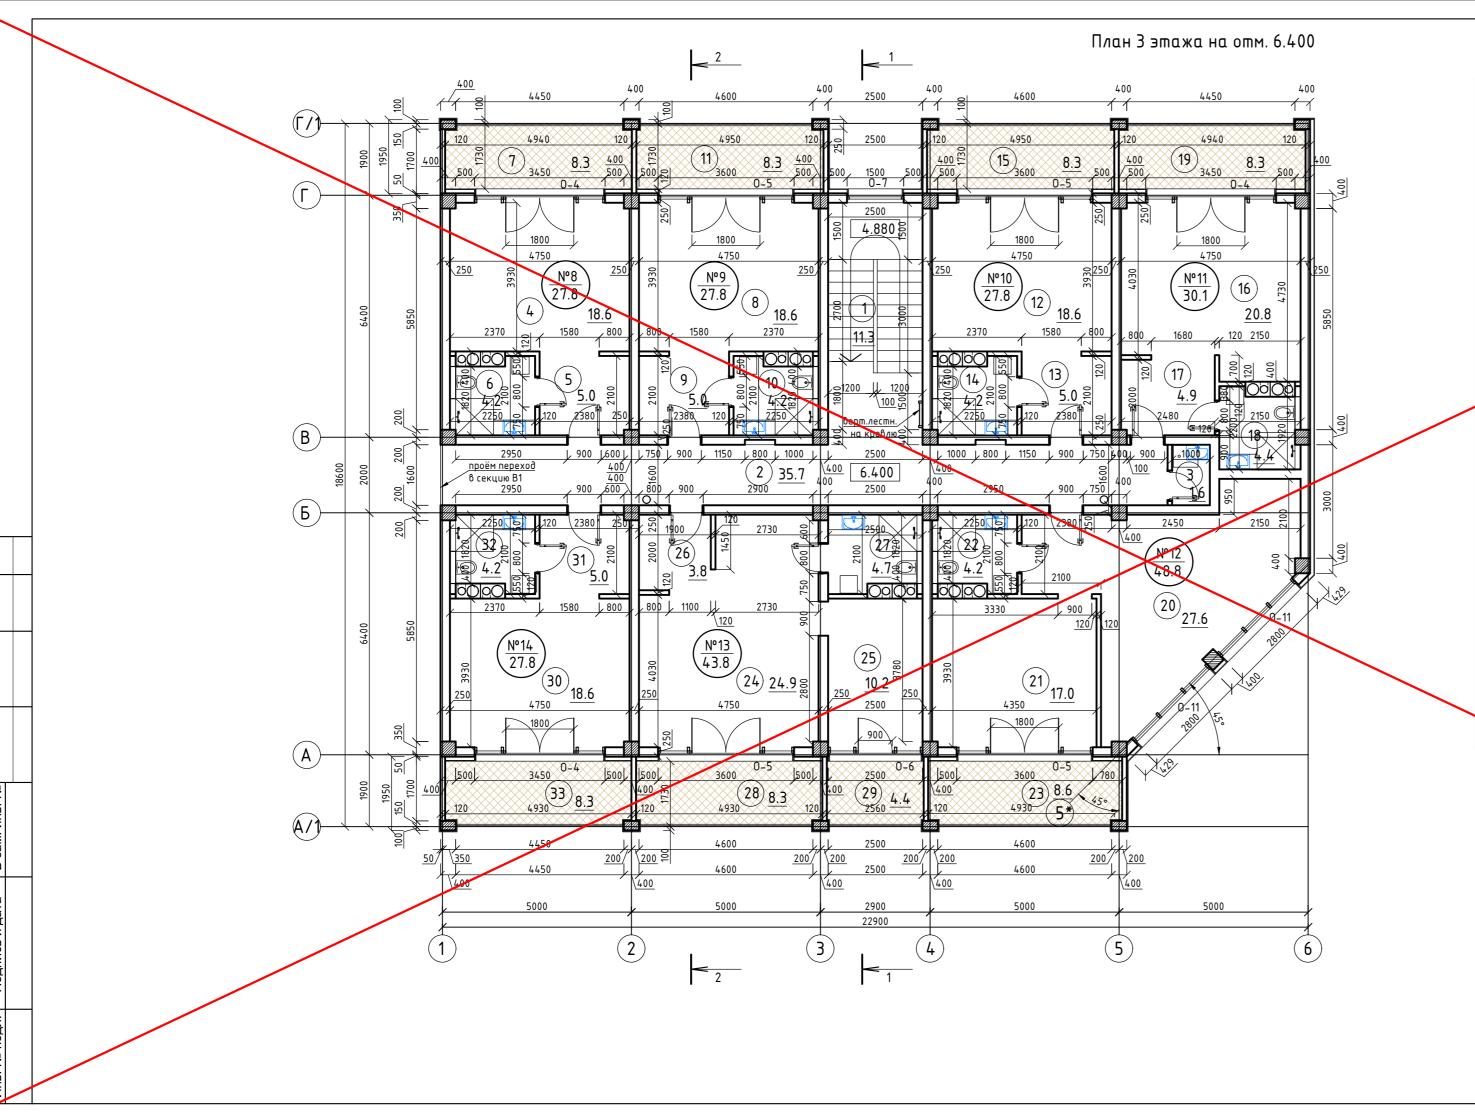

Nº n/n	Наименование	Площадь, м²	Г
1	Лестничная клетка	11.3	
2	Коридор	35.7	
3	Комната уборочного инвентаря	1.6	
	Апартамент №8		1
4	Нежилое помещение апартамент	18.6	2
5	Коридор	5.0	
6	Санузел	4.2	
7	Лоджия	8.3	2
	ВСЕГО:	27.8	2
	Апартамент №9		
8	Нежилое помещение апартамент	18.6	2
9	Коридор	5.0	2
10	Санузел	4.2	2
11	Лоджия	8.3	
	ВСЕГО:	27.8	
	Апартамент №10		]
12	Нежилое помещение апартамент	18.6	
13	Коридор	5.0	:
14	Санузел	4.2	:
15	Лоджия	8.3	
	ВСЕГО:	27.8	
	Апартамент №11	•	
16	Нежилое помещение апартамент	20.8	
17	Коридор	4.9	
18	Санузел	4.4	
19	Лоджия	8.3	
	BCEFO:	30.1	

_											
	Nº n/n	Наименование	Площадь, м²								
1		Апартамент №12									
+	20	20 Нежилое помещение апартамент									
<b>1</b>	21	Нежалое помещение комната	17.0								
1	22	Санузел	4.2								
1	23	Лоджия	8.6								
1		BCEFO:	48.8								
1		Апартамент №13	!								
$\mathbf{I}$	24	Нежилое помещение апартамент	24.9								
$\forall$	25	Нежилое помещение комната	10.2								
$\forall$	26	Коридор	3.8								
1	27	Санузел	4.7								
1	28	Лоджия	8.3								
1	29	Лоджия	4.4								
1		ВСЕГО:	43.8								
7		Апартамент №14									
1	30	Нежилое помещение апартамент	18.6								
	31	Коридор	5.0								
	32	Санузел	4.2								
	33	Лоджия	8.3								
		ВСЕГО:	27.8								
		ПЛОЩА ДЬ ПОМЕЩЕНИЙ:	345.3								



				20	0	Апарт-отель, рас
1	-	Зам.	9-18-10	and town	6.23	г.Евпатория, в районе
Изм.	Кол.	/lucm	№ док.	Подпись	Дата	участок №3 (кад
				967	n	
ГИП		Гнатко Т.В.		and two		Секция
Разра	ιδοπαν	Кононов И.С.		SHOV!	0	•
Проверил		Гнатко Т.В(		Ser Stugg		
Н.контр.		Дьяче	≥нко (∕.[	BIBBUCE		План 3 этажа но
·				100		


448/2021-AP

асположенный по адресу: Республика Крым, не оз. Мойнаки, автодорога на пгт. Заозерное, лдастровый номер участка 90:18:010123:29)

Стадия Лист

на отм. 6.400




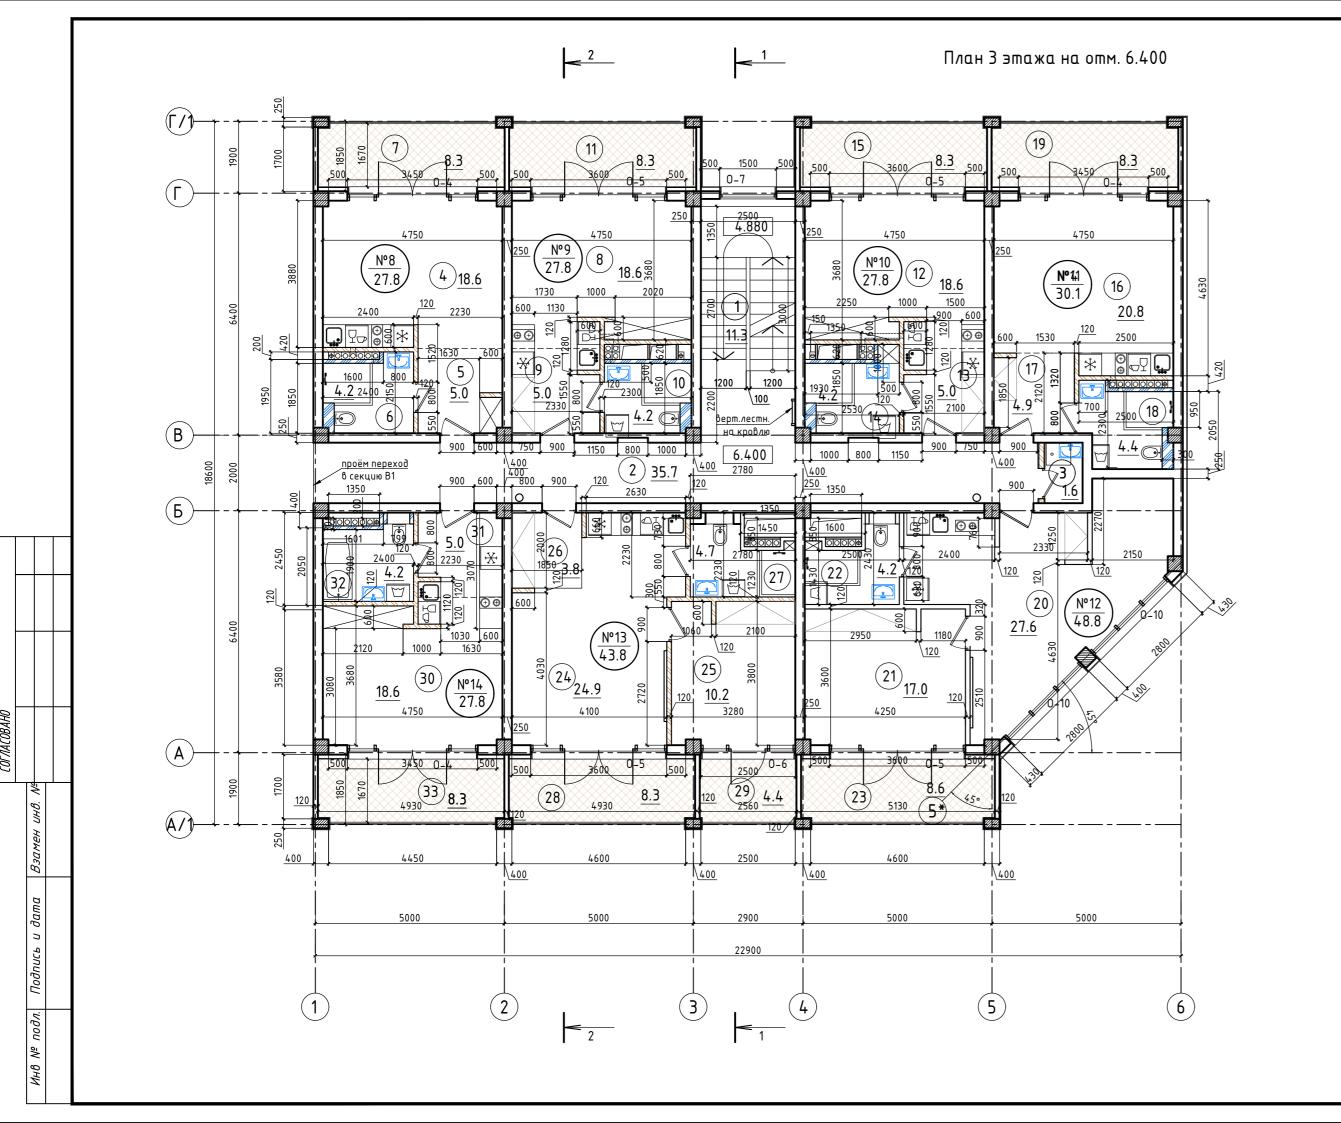



Nº n/n	Наименование	Площадь, м <sup>2</sup>
1	Лестничная клетка	11.3
2	Коридор	35.7
3	Комната уборочного инвентаря	1.6
	Апартамент №8	
4	Нежилое помещение апартамент	18.6
5	Коридор	5.0
6	Санузел	4.2
7	Лоджия	8.3
	ВСЕГО:	27.8
	Апартамент №9	
8	Нежилое помещение апартамент	18.6
9	Коридор	5.0
10	Санузел	4.2
11	Лоджия	8.3
	ВСЕГО:	27.8
	Апартамент №10	
12	Нежилое помещение апартамент	18.6
13	Коридор	5.0
14	Санузел	4.2
15	Лоджия	8.3
	ВСЕГО:	27.8
	Апартамент №11	!
16	Нежилое помещение апартамент	20.8
17	Коридор	4.9
18	Санузел	4.4
19	Лоджия	8.3
	ВСЕГО:	30.1


	Nº n/n	Наименование	Площадь, м²									
1		Апартамент №12										
1	20	Нежилое помещение апартамент	27.6									
1	21	Нежилое помещение комната	17.0									
	22	Санузел	4.2									
	23	Лоджия	8.6									
		ВСЕГО:	48.8									
	Апартамент №13											
$\forall$	24	Нежилое помещение апартамент	24.9									
1	25	Нежилое помещение комната	10.2									
	26	Коридор	3.8									
	27	Санузел	4.7									
	28	Лоджия	8.3									
	29	Лоджия	4.4									
		ВСЕГО:	43.8									
٦		Апартамент №14										
1	30	Нежилое помещение апартамент	18.6									
	31	Коридор	5.0									
	32	Санузел	4.2									
	33	Лоджия	8.3									
		ВСЕГО:	27.8									
]		ПЛОЩАДЬ ПОМЕЩЕНИЙ:	345.3									


				Λ <i>A</i>	0	448/2021-AP						
2	-	Зам.	19-18-0	Atym	29)1.24	Апарт-отель, расположенный по а	Апарт–отель, расположенный по адресц: Респуδлика Крым,					
1	-	Зам.	9-18-10	Safetime.	6.23	г.Евпатория, в районе оз. Мойнаки, автодорога на пгт. Заозерное,						
Изм.	Кол.	/lucm	№ док.	Подпись	Дата	участок №3 (кадастровый номер участка 90:18:010123:29)						
				$\sim$	)		Стадия	Лист	Листов			
ГИП		Гнатко Т.В.		A service of the serv		Секция Г1	Р	82				
Разра	δομαν	1 Дзюба Н.А.		AN O		·	"	02				
Проверил		Гнатко Т.В.		Carl trans	0/	План 3-его этажа на отм. +6,400,	A 1	ПРОЕКТИРОВАНИЕ	Е . СТРОИТЕЛЬСТВО			
Н.контр.		Дьяче	нко СД	Byrsy egg		тиан 3-его этажа на отт. +0,400, М 1:100	A	<b>ACI</b>	ΑΡΔ			

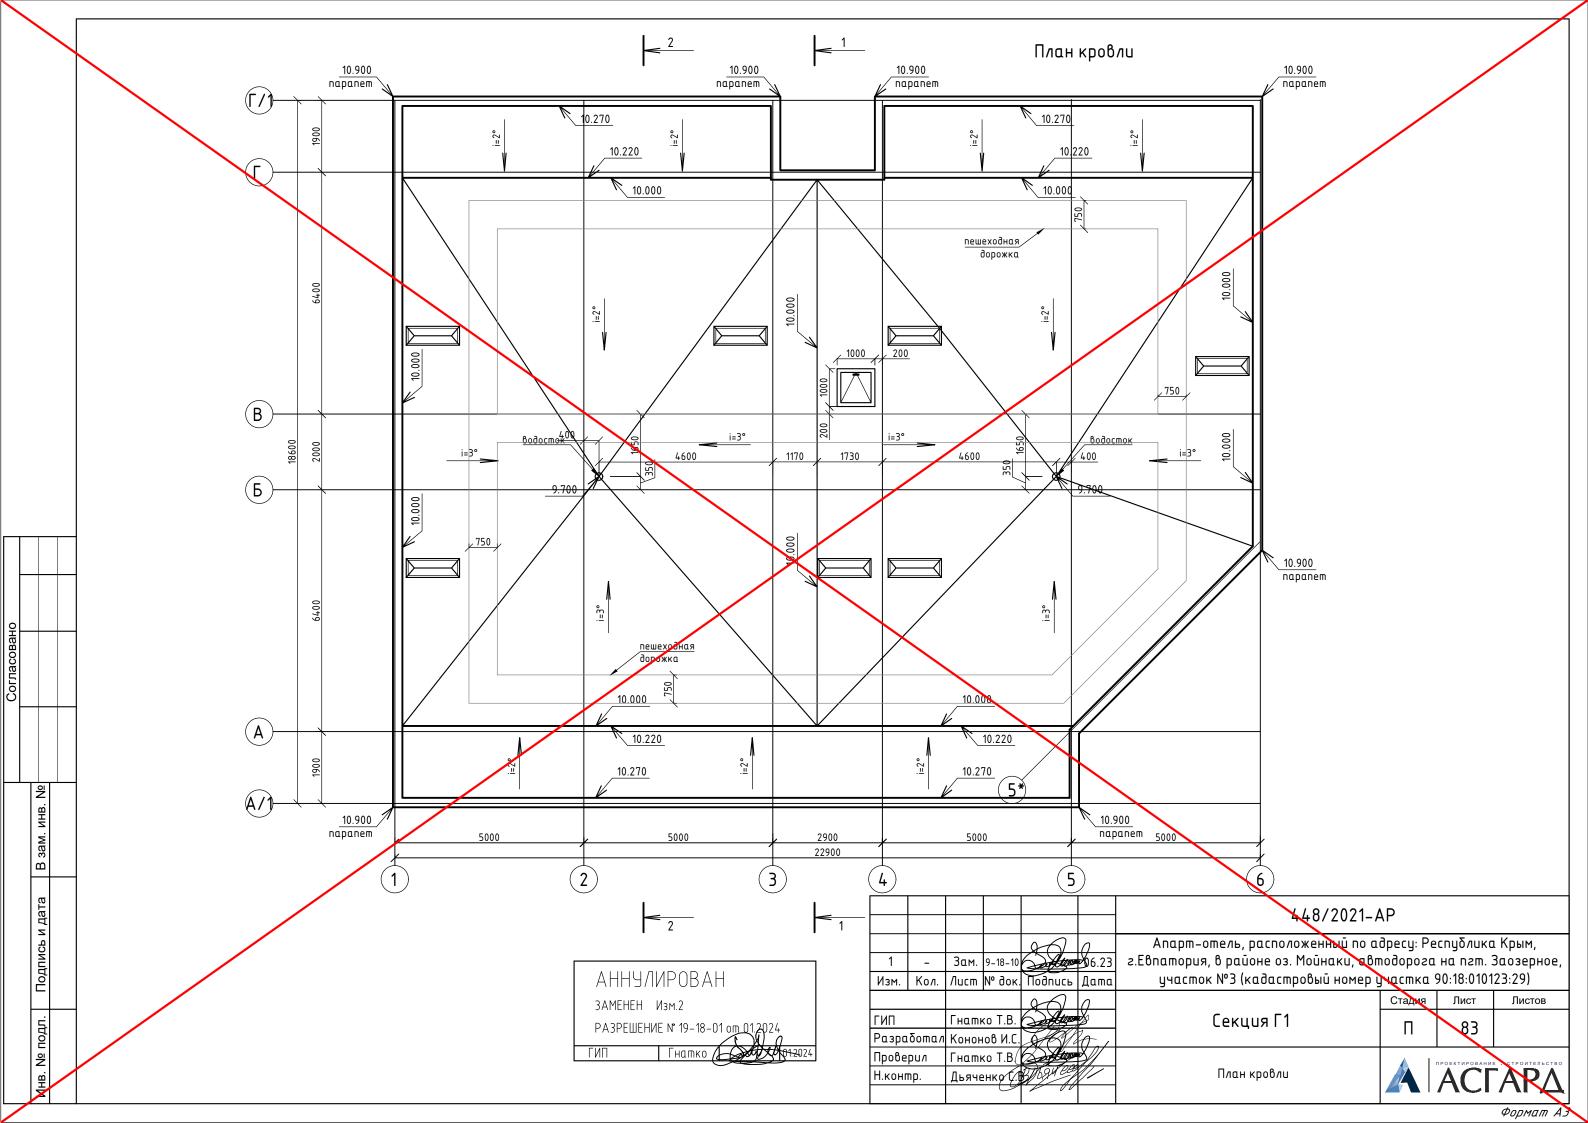


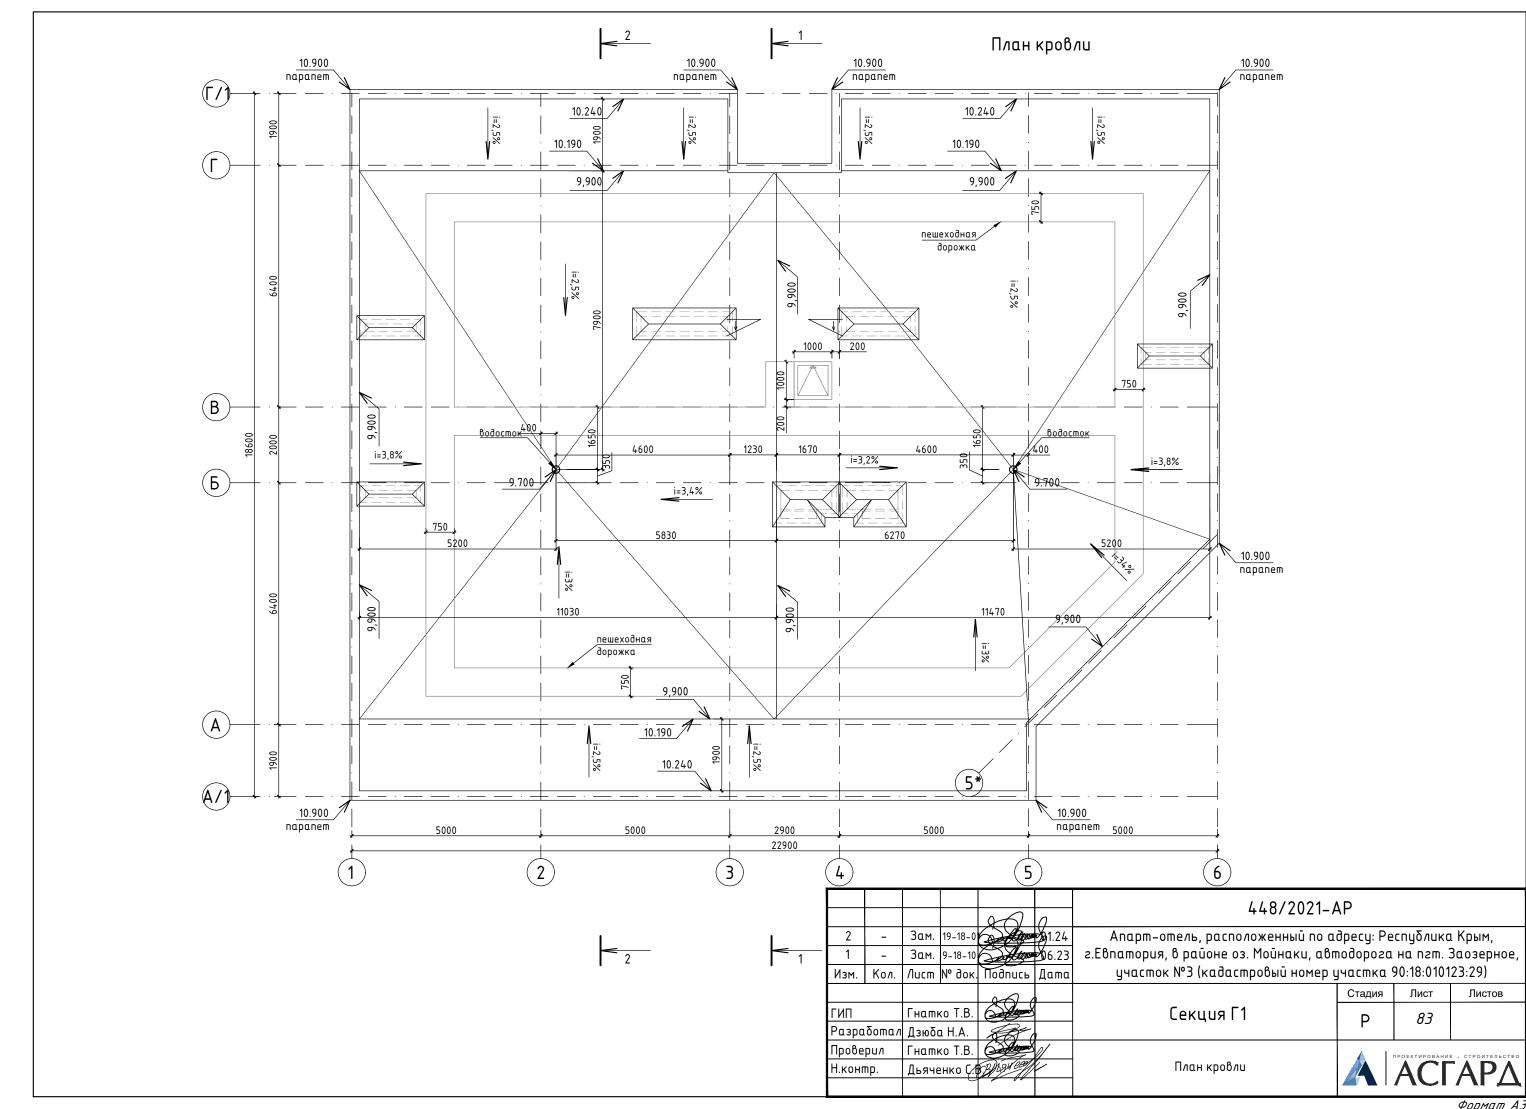


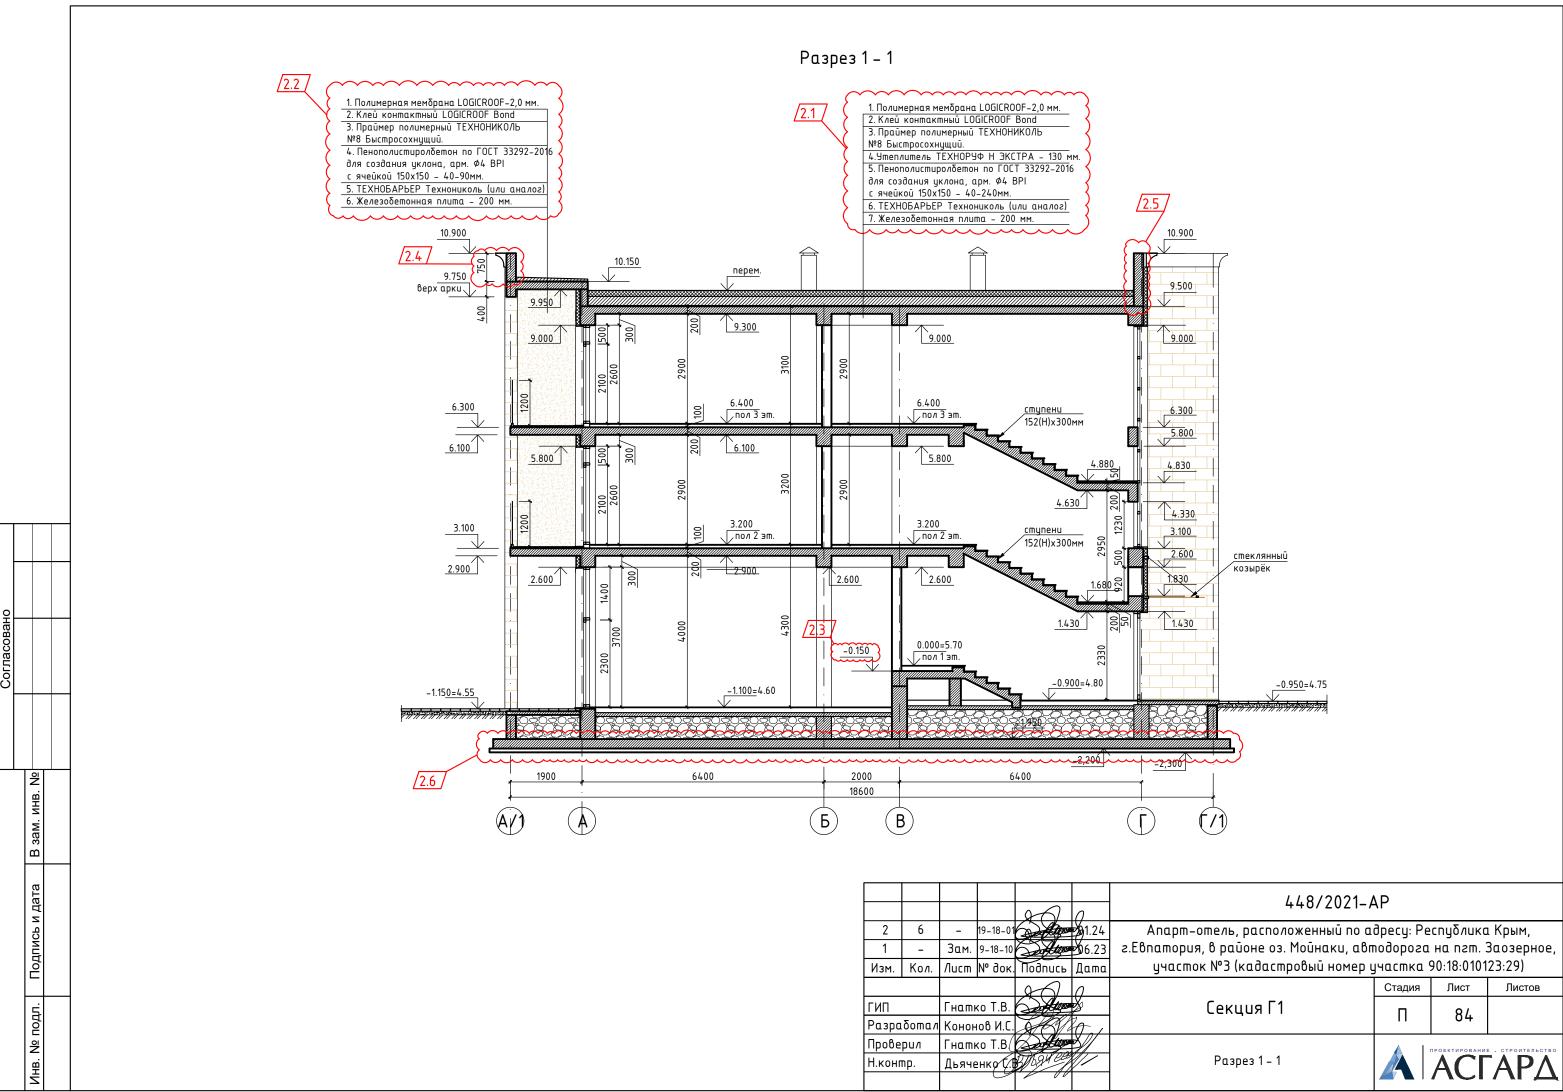


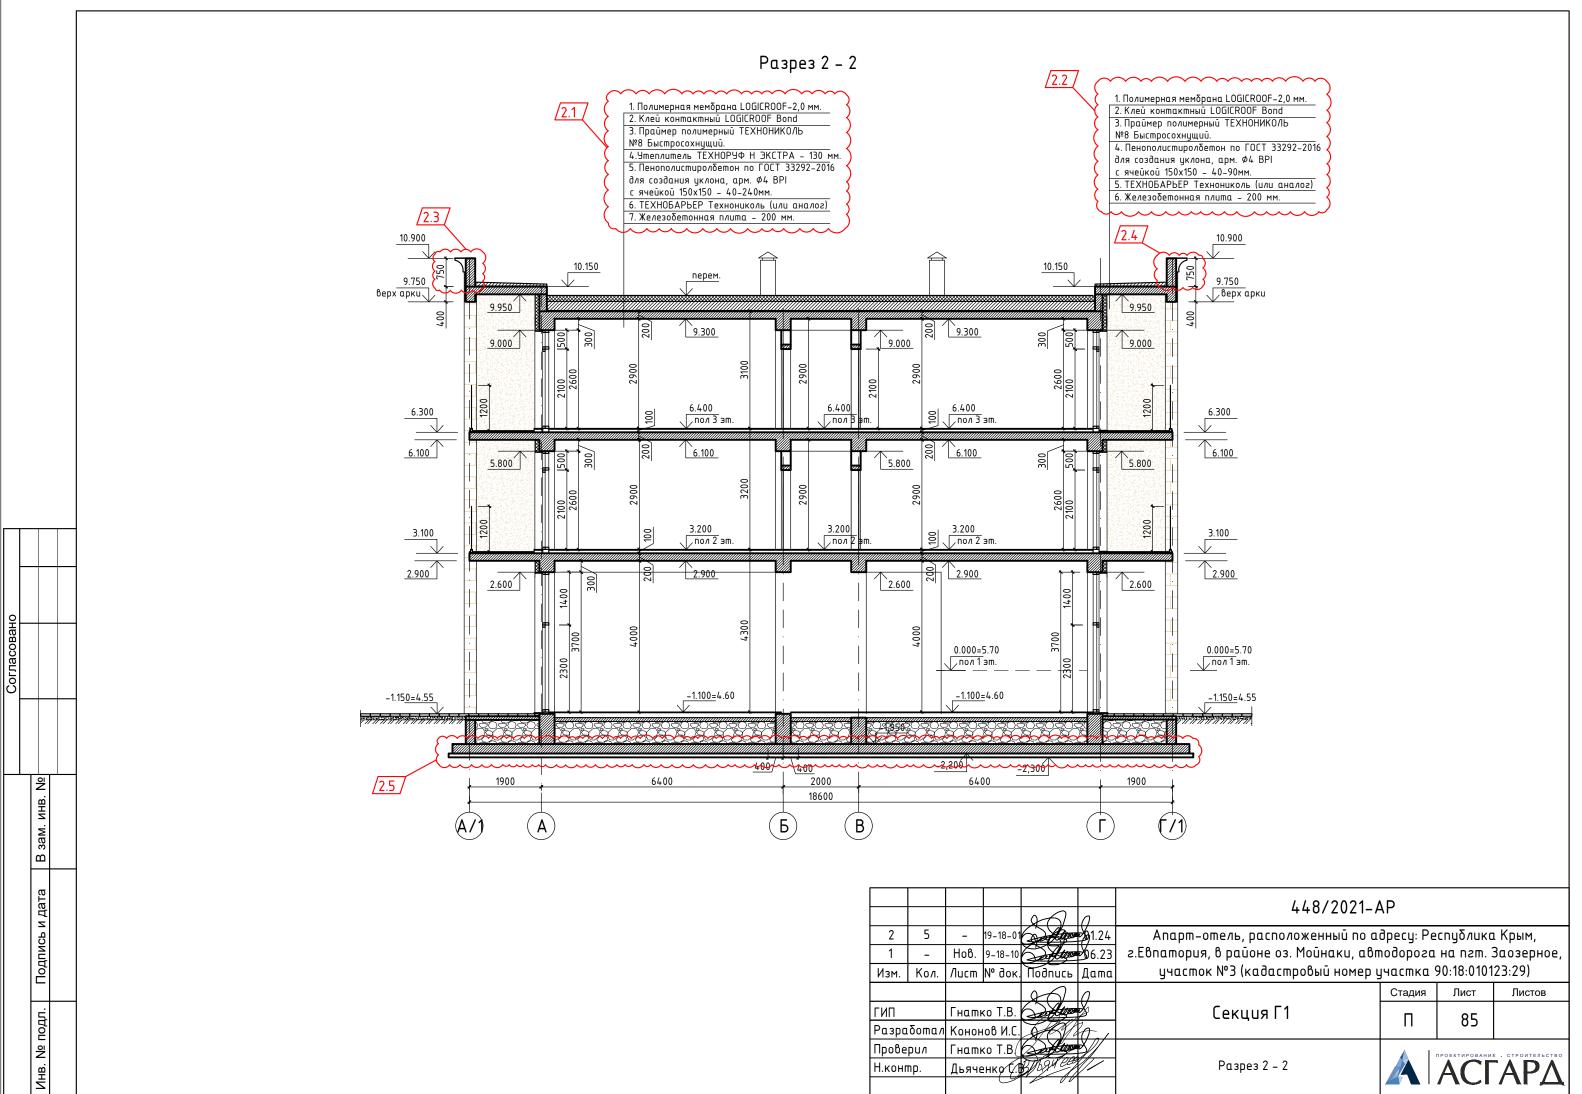

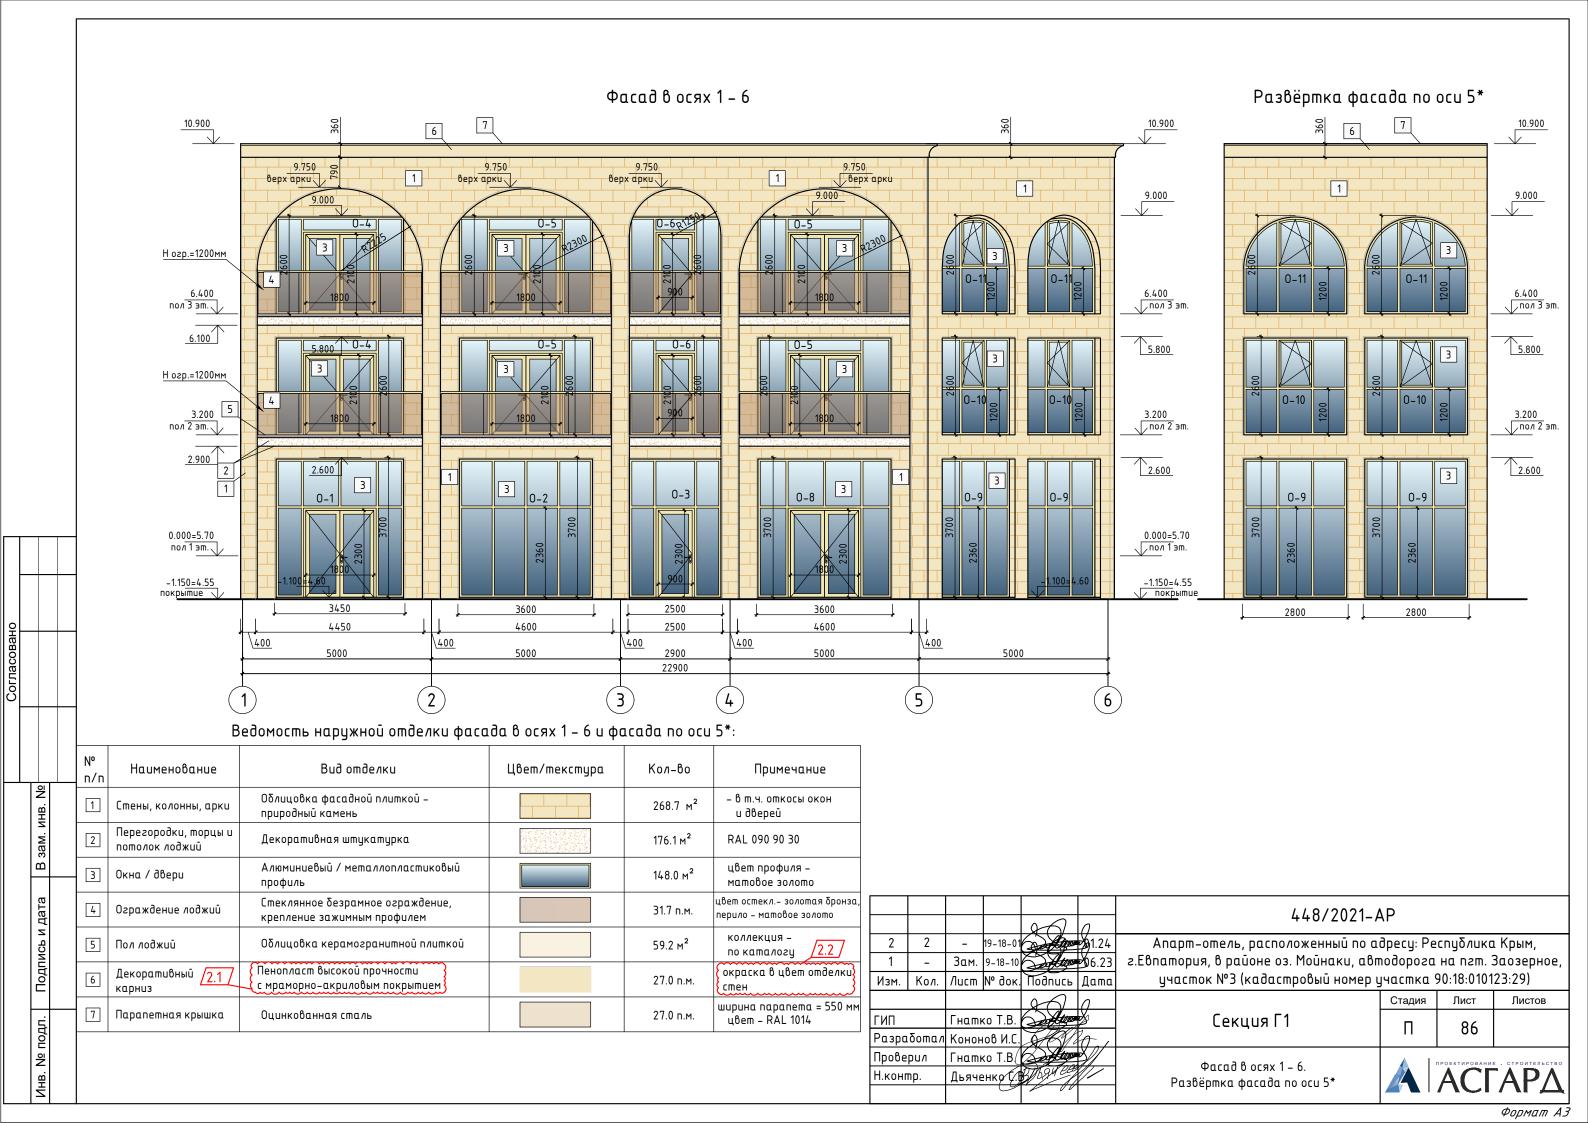

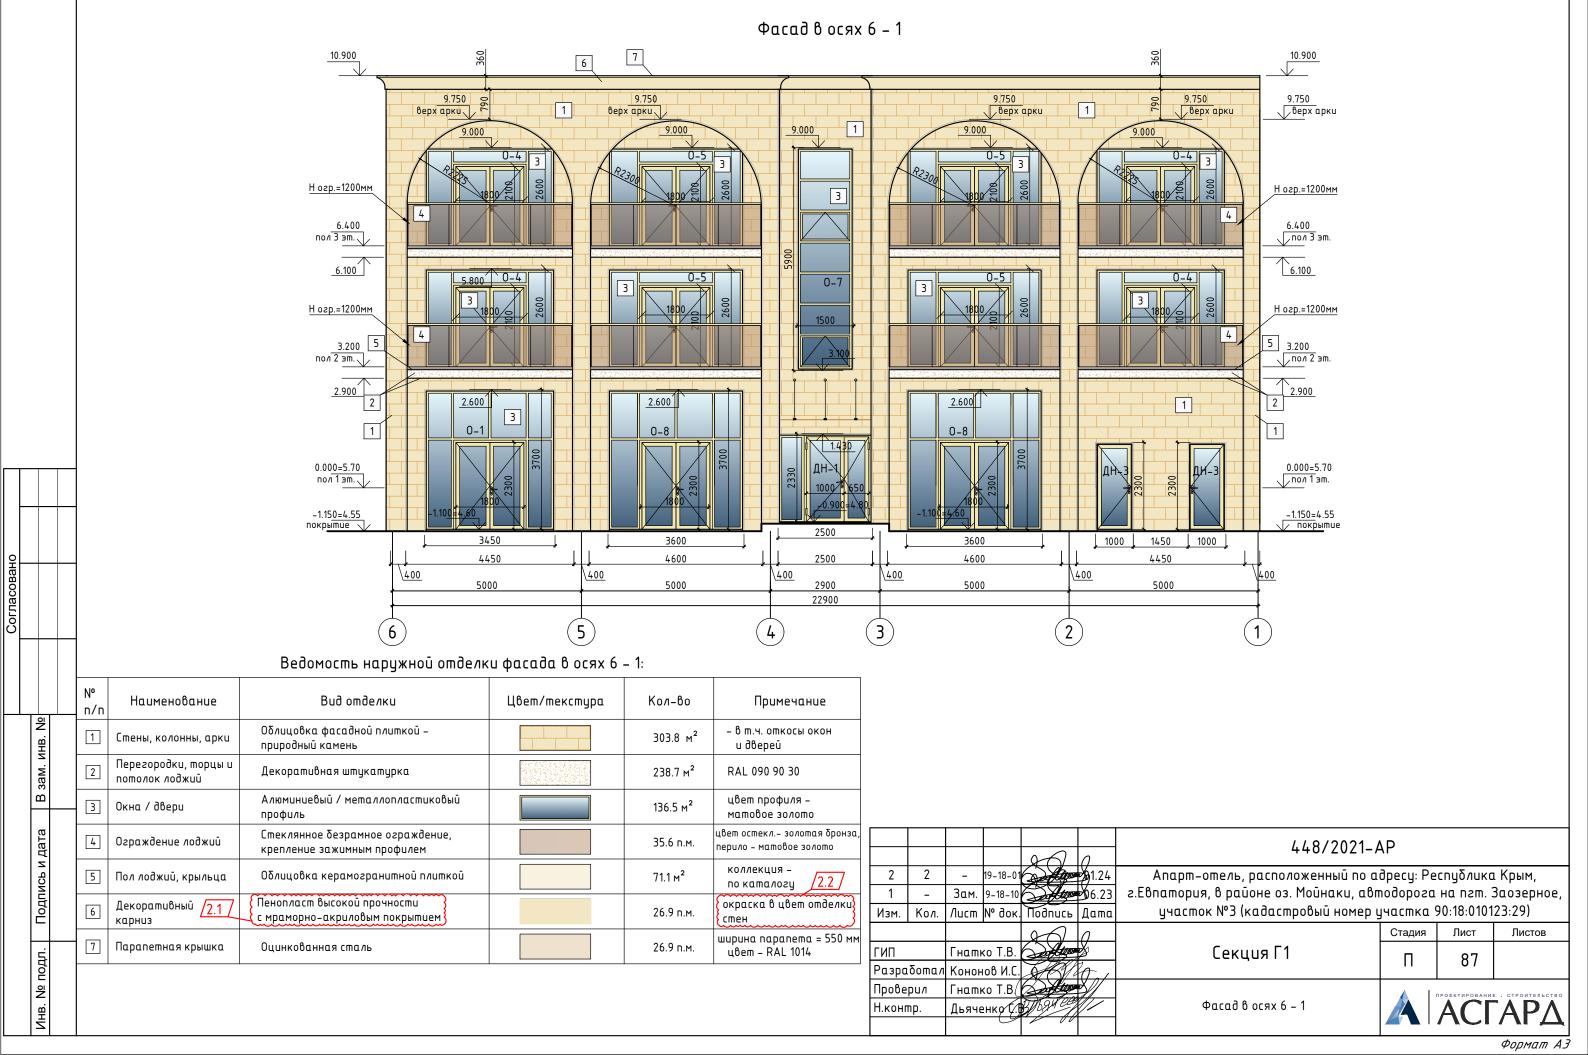

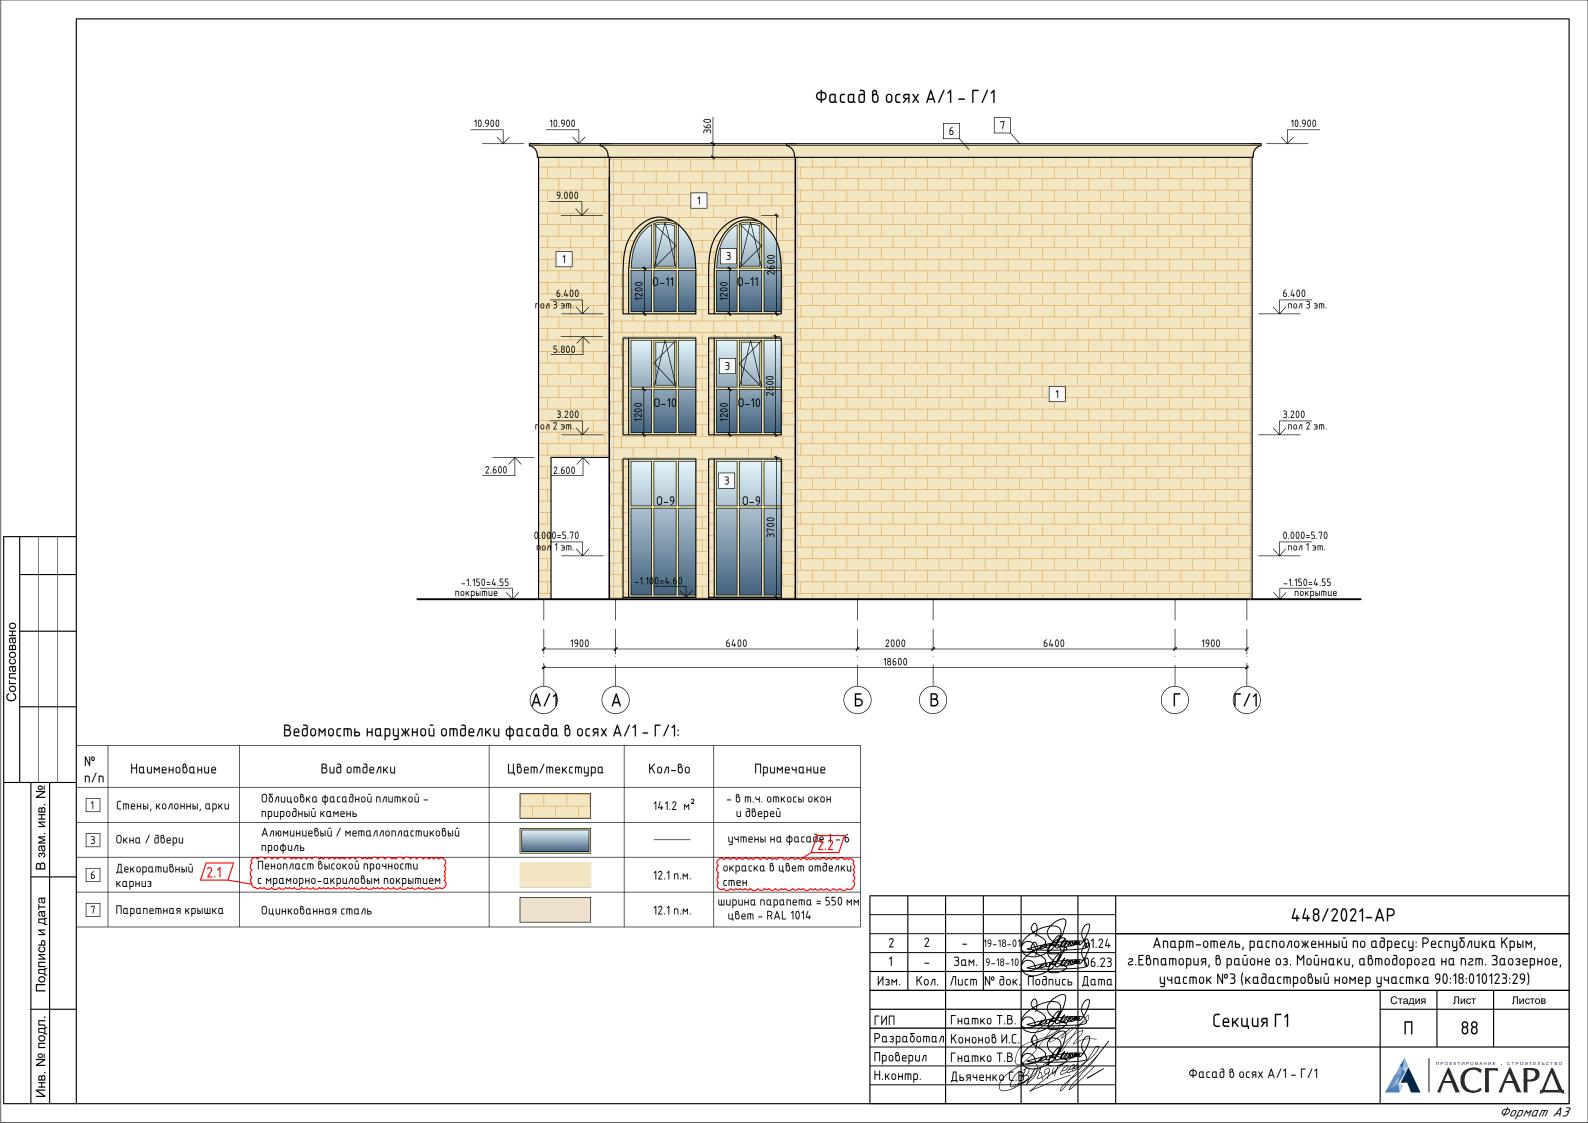

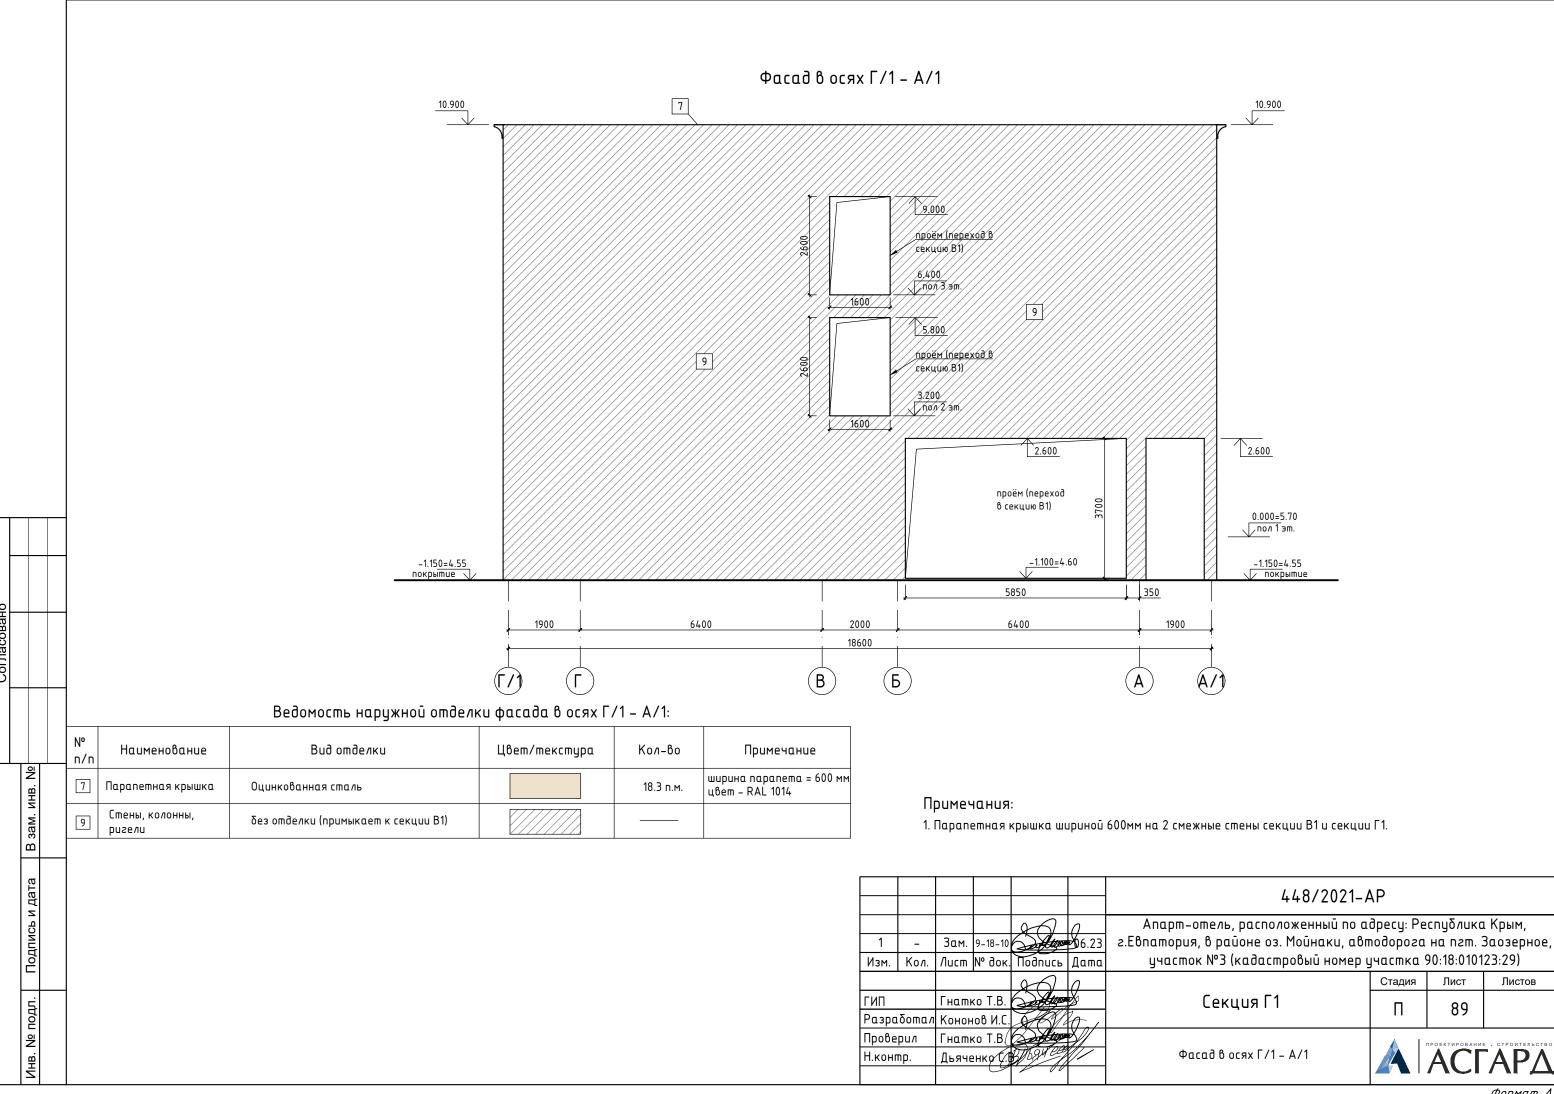

							Вед	омость отд	елки ф	асадов			
		Nº n/n	Наиме	енова	ние		Bu	д отделки		Цвет/текстура	Кол-во	Приме	чание
		1	Стены, к	олонны	, арки	Облицо природ		садной плиткой – 1ень			713.7 м²	– в т.ч. о и двере	ткосы окон гū
		2	Перегоро потолок			Ј Декора	тивная	і штукатурка			414.8 m <sup>2</sup>	RAL 090	90 30
		3	Окна / дв	вери		Алюмин профил		/ металлопластин	ковый		284.5 m <sup>2</sup>	цвет про матовое	
		4	Огражде	ние ло	Эжий			зрамное огражде имным профилем	ние,		67.3 п.м.	цвет остекл бронза, перс	золотая Іло-мат. золото
		5	Пол лодж					оамогранитной пл	านทหอน้		130.3 м²	коллекці по катал	/0.0
		6	Декорат карниз	ивный	2.1 /			сокой прочности криловым покрыті	кой прочности иловым покрытием			окраска отделки	
T		7	Парапет	іная крі	ышка	Оцинко	ванная	сталь			66.0 п.м.	цвет – R	
		7	Парапет	іная крі	ышка	Оцинко	ванная	сталь				ширина паро цвет – R	anema= 600mm AL 1014
		9	Стены, к ригели	тены, колонны, без отделки (n			іримыкает к секці	uu B1)					
90													
зам инв													
B 33													
эта										448/2021-	ΛΡ		
ا ا ا		2	2	_ 19	-18-01		<b>)</b> <b>3</b> 1.24	Anapm-o	тель, ра	44072021- сположенный по		еспублика	Крым,
Полпись и дата	:	Изм.			-18-10 <sup>р</sup> док.		6.23	г.Евпатория,	, в район	ie оз. Мойнаки, а( Вастровый номер	gwogobosc	ı Ha nzm. 3	Ваозерное,
		ГИП		ı		Atmos					Стадия	Лист	Листов
Инв № полп		Прові Н.кон		натко Цьячен	<del>- &gt;f</del>	Jogu ee		Ведомо	ость отде	ики фасадов	A	ACT	АРД
		•			·								Формат А4

Согласовано